

**LEGENDA**


- TRATTO ESISTENTE
- SPOSTAMENTO DEFINITIVO

N° Schede: ex 005 - B1/2


TRATTA: B0  
 ENTE GESTORE:  
 AUTOSTRADE PER L'ITALIA S.p.A.  
 COMUNE DI: TURATE  
 UBICAZIONE: Interconnessione A9  
 PROGRESSIVA: km. 0+017 / km. 0+015  
**INTERFERENZA:**  
 TC 1175

**DESCRIZIONE DELL'INTERFERENZA**  
 TC 1175: Polifera impianti Ø 315 interrata (linee F.O.).

**RISOLUZIONE TECNICA**  
 TC 1175: Per la risoluzione dell'interferenza è previsto lo spostamento provvisorio delle linee a lato della recinzione di cantiere e uno spostamento definitivo riposizionando le linee in banchina all'autostrada.

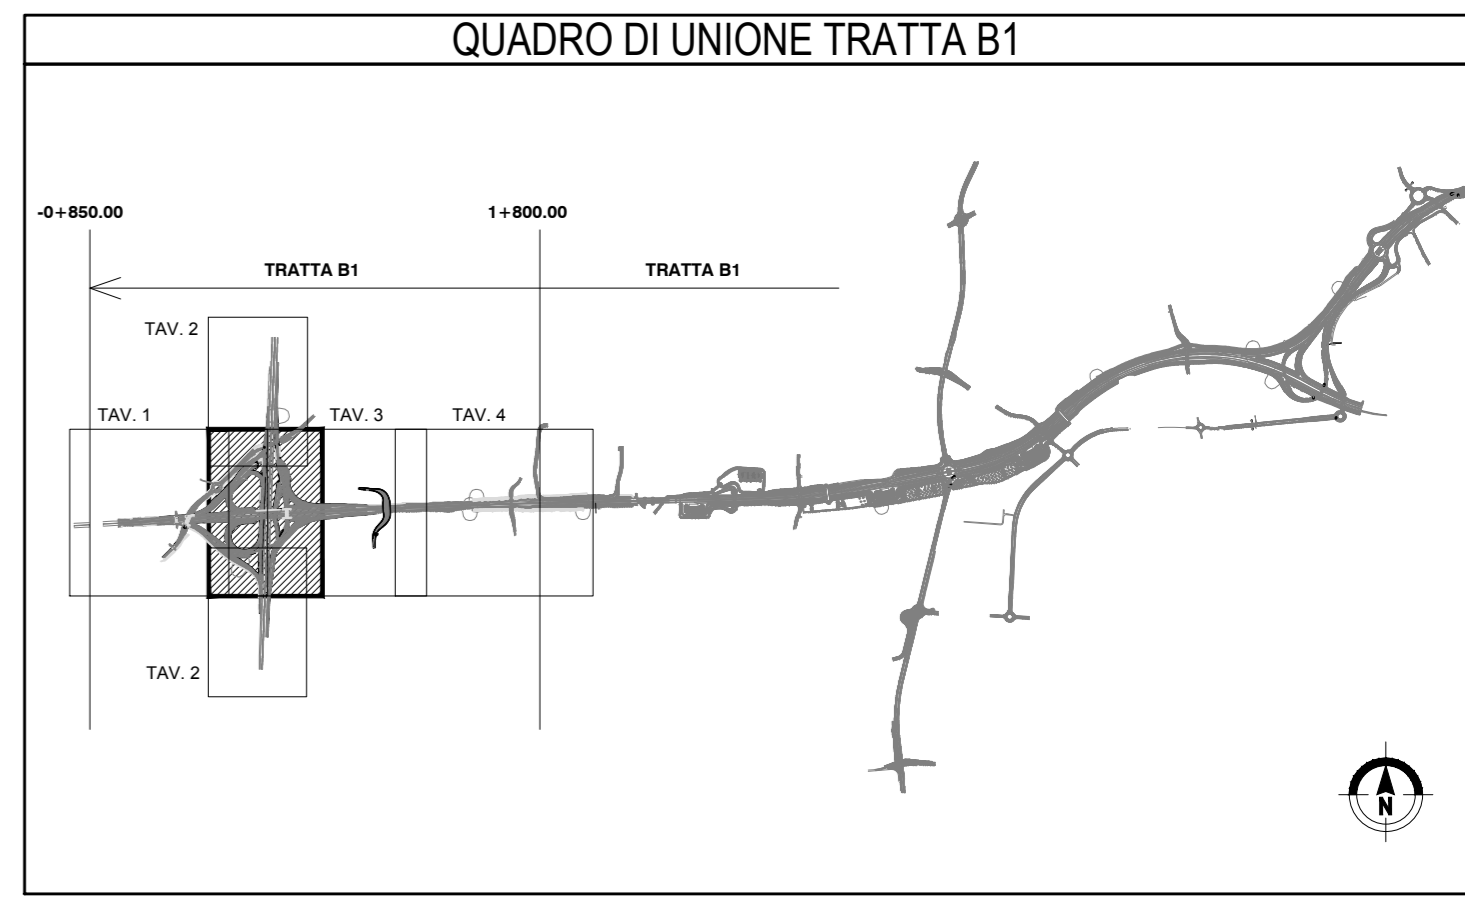


PIANTA CABINA AGGOTTAMENTO VOA.

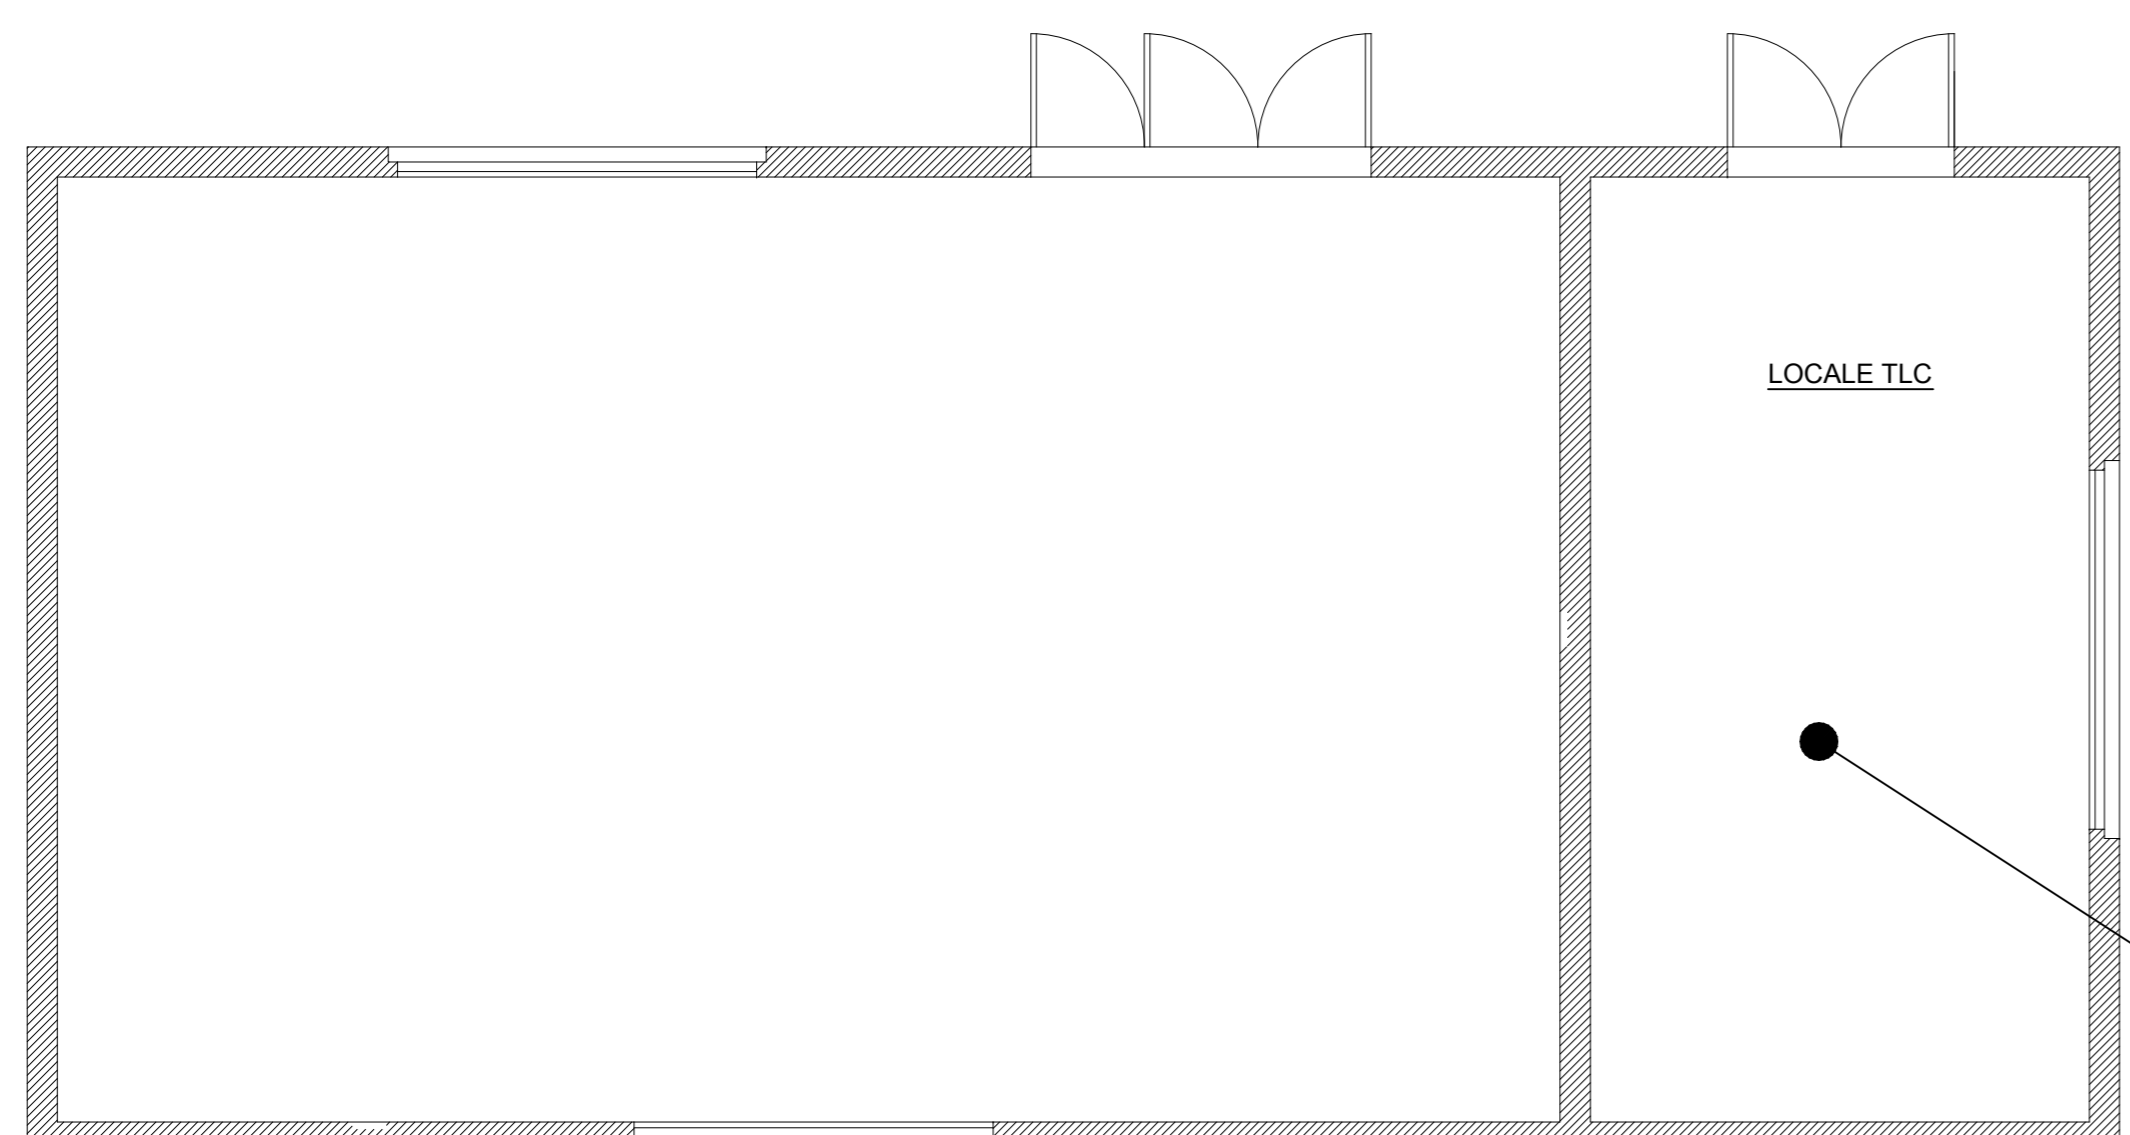


CASSETTO OTTICO PER ATTESTAZIONE F.O.

QUADRO INTERCONNESSIONE FIBRE ASPI/A9 UBICATO NELLA CABINA AGGOTTAMENTO

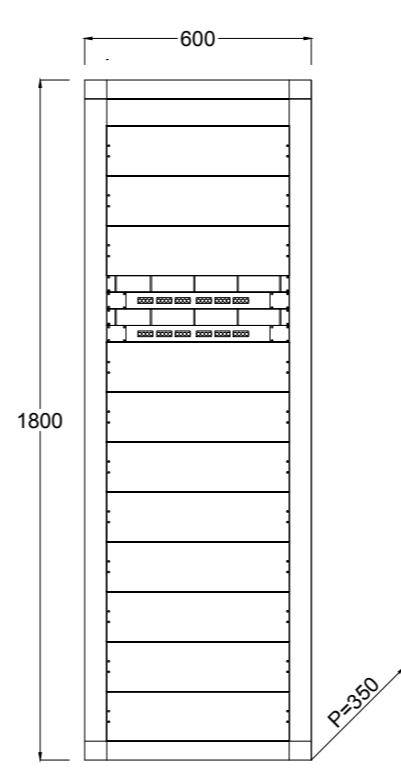

QUADRO INTERCONNESSIONE FIBRE UBICATO IN CABINA INTERCONNESSIONE A9

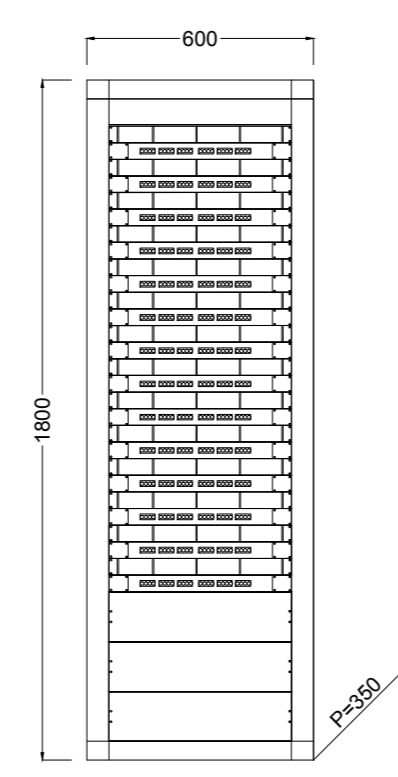

**ELEF**  
 INGEGNERIA E COSTRUZIONE IMPIANTI TECNOLOGICI  
 VICENZA ITALIA

IMPRESA INSTALLATRICE IMPIANTI

ELEF srl - Via Biron di Sopra 185 - 36100 Vicenza - Italia  
 tel. +39-0444-569588 (ra) fax +39-0444-570958  
 e-mail info@elef.it

AZIENDA CON SISTEMA QUALITA' CERTIFICATO SECONDO UNI EN ISO 9001

**MATRICE DI REVISIONE**

REV	DATA	DESCRIZIONE MODIFICA

N.B.: LA TAVOLA SOSTITUISCE QUELLA RELATIVA AL CODICE [ ] DEL PROGETTO ESECUTIVO

**COLLEGAMENTO AUTOSTRADALE DALMINE - COMO - VARESE - VALICO DEL GAGGIOLO E OPERE AD ESSO CONNESSE**  
**TRATTE B1, B2, C, D, TRVA13+14, GREENWAY**  
**AS BUILT**  
**TRATTA B1 - SVINCOLO DI LOMAZZO (da Pk -0+850 a Pk +1+800)**  
 IMPIANTI  
 PLANIMETRIA RETI E ALIMENTAZIONI  
 PLANIMETRIA CONNESSIONE RETI F.O. ASPI - APL

<b>IDENTIFICAZIONE ELABORATO</b> CODICE PROGETTO: F001078		<b>IMPRESA</b> <b>RAGGRUPPAMENTO TEMPORANEO IMPRESE:</b>																															
<table border="1"> <tr><th>FASE</th><th>PROGETTUALE</th></tr> <tr><td>LOTTO</td><td>WBS</td></tr> <tr><td>ZONA</td><td></td></tr> <tr><td>OPERA</td><td></td></tr> <tr><td>TRATTO D'OPERA</td><td></td></tr> <tr><td>AMBITO</td><td></td></tr> <tr><td>TIPO ELABORATO</td><td></td></tr> <tr><td>PROGRESSIVO</td><td></td></tr> <tr><td>REVISIONE</td><td></td></tr> <tr><td>A</td><td>0</td></tr> <tr><td>AD</td><td>AD</td></tr> <tr><td>IE000</td><td>0</td></tr> <tr><td>IM</td><td>010</td></tr> <tr><td>E</td><td>01</td></tr> </table>		FASE	PROGETTUALE	LOTTO	WBS	ZONA		OPERA		TRATTO D'OPERA		AMBITO		TIPO ELABORATO		PROGRESSIVO		REVISIONE		A	0	AD	AD	IE000	0	IM	010	E	01	Mandatario STRABAG A.G.	Mandante OLF Grandi Lavori Fincosit S.p.A.	Mandante Giuseppe Maltauro S.p.A.	Mandatario coperto STRABAG S.p.A.
FASE	PROGETTUALE																																
LOTTO	WBS																																
ZONA																																	
OPERA																																	
TRATTO D'OPERA																																	
AMBITO																																	
TIPO ELABORATO																																	
PROGRESSIVO																																	
REVISIONE																																	
A	0																																
AD	AD																																
IE000	0																																
IM	010																																
E	01																																

**STRABAG** **GP** **MALTAURO** **STRABAG**

DATA	DESCRIZIONE	REV	PROGETTISTA - PROGETTO ESECUTIVO DI DETTAGLIO
02/06/2014	Emissione	E_01	RAGGRUPPAMENTO TEMPORANEO PROGETTISTI:
12/08/2015	revisione	E_02	Mandatario
			Mandante
			Mandante
			Arch. Salvatore Vermiglio

**CONCEDENTE**  
 CONCESSIONARI AUTOSTRADALI LOMBARDE

**CONCESSIONARIO**  
 Direttore Tecnico: Ing. Enrico Amri  
 Responsabile Tecnico: Ing. Giuseppe Bilanca

**APPROVATO**  
 Il Direttore dei Lavori: Ing. Francesco Domenico

**RESPONSABILE DI PROGETTO ED INCARICATO DELL'INTEGRAZIONE FRA LE VARIE PRESTAZIONI:**  
 Ing. Alberto Cecchini

**ELABORAZIONE PROGETTUALE**  
**PROGETTISTA:**  
 3TI PROGETTI ITALIA S.p.A.

**3TI ITALIA S.p.A.**  
 DIRETTORE TECNICO  
 Ing. Stefano Luca Pissotti  
 Ordine degli Ingegneri Provincia di Roma n. 20809

Redatto: Muz  
 Verificato: Spezi  
 Approvato: Possati