



**NOTA:**  
La tavola nr. 2 non è necessaria ai fini della visualizzazione dei MACRODOTTI e cavi FIBRA OTTICA.

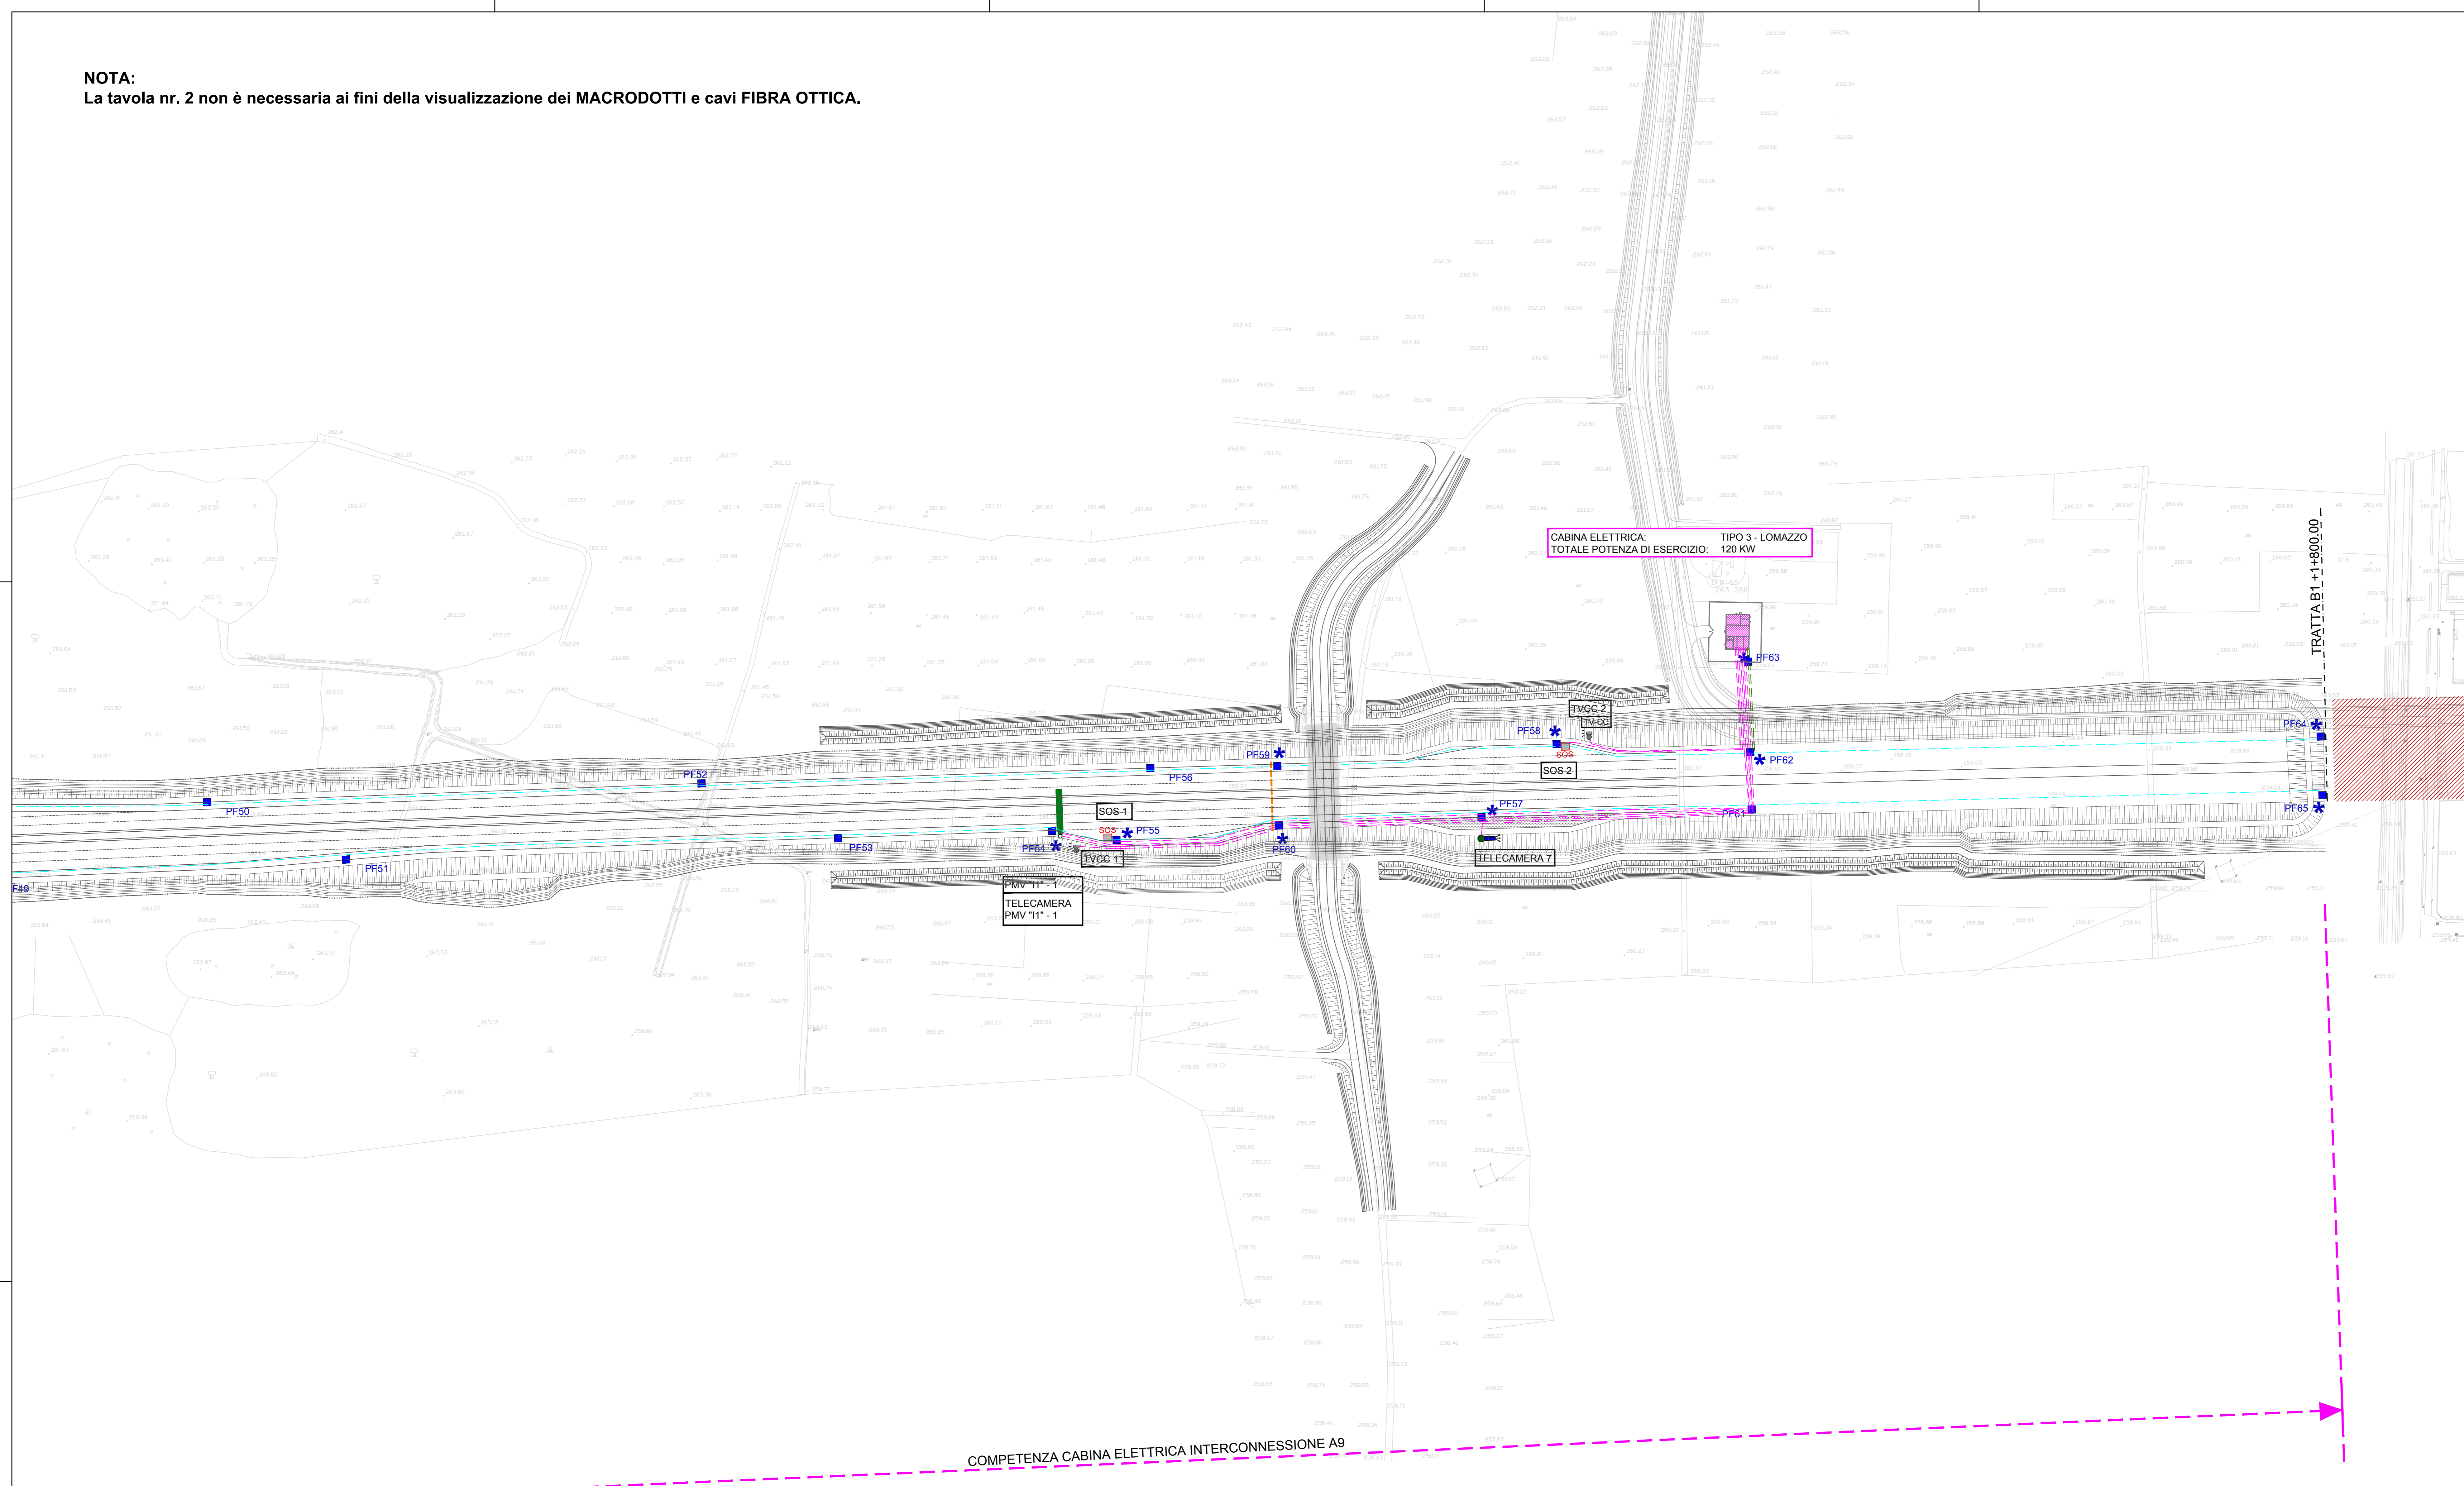

LEGENDA SIMBOLI	
	NR. 1 CAVO OTTICO 4 FIBRE MONOMODALI (FOFP)
	NR. 2 CAVI OTTICI 96 FIBRE MONOMODALI (FO1+FO2)
	NR. 1 CAVO OTTICO 96 FIBRE MONOMODALI
	NR. 1 CAVO OTTICO 12 FIBRE MONOMODALI
	NR. 1 CAVO OTTICO 24 FIBRE MONOMODALI ARMATO
	NR. 1 MACRODOTTO 1 VIA Ø7mm
	NR. 1 MACRODOTTO 12 VIE Ø5mm
	NR. 1 MACRODOTTO 4 VIE Ø12mm
	POZZETTO FIBRA OTTICA DIM. 90x70 cm
	NODO PRIMARIO O SECONDARIO FIBRA OTTICA [OGNI 2 Km LUNGO LE DORSALI DI TRATTA PREVEDERE] POZZETTO DIM. 125x80 cm
	POZZETTO FIBRA OTTICA DIM. 50x60 cm RICAVATO SUL GETTO DI CLS DEL VIADOTTO
	PMV TIPO "11" CON TELECAMERA (SEGNALETICA IN FINIRE A 200m DA SVINCOLO IN USCITA)
	COLONNINA EMERGENZA SOS
	PALO DI ILLUMINAZIONE CON TELECAMERA
	SENSORI STAZIONE METEOROLOGICA: 1. RILEVIO VELOCITA' E DIREZIONE DEL VENTO 2. RILEVIO TEMPERATURA E UMIDITA' RELATIVA 3. DOROMETRO A RADARE 4. VISIBILIMETRO A LED INFRAROSSI
	PALO CONICO SPECIALE (h=16m) IN ACCIAIO S235 EQUIPAGGIATO CON SISTEMA RAIL PER INSTALLAZIONE DI TELECAMERE
	TELECAMERA DIGITALE IN ITINERE CON PORTATA DI 800m
	TELECAMERA DIGITALE IN ITINERE CON PORTATA DI 400m
<b>NOTE:</b>	
• PER GLI IMPIANTI DELLE GALLERIE FARE RIFERIMENTO AGLI ELABORATI SPECIFICI	
• PER GLI IMPIANTI DEGLI SVINCOLI FARE RIFERIMENTO AGLI ELABORATI SPECIFICI	

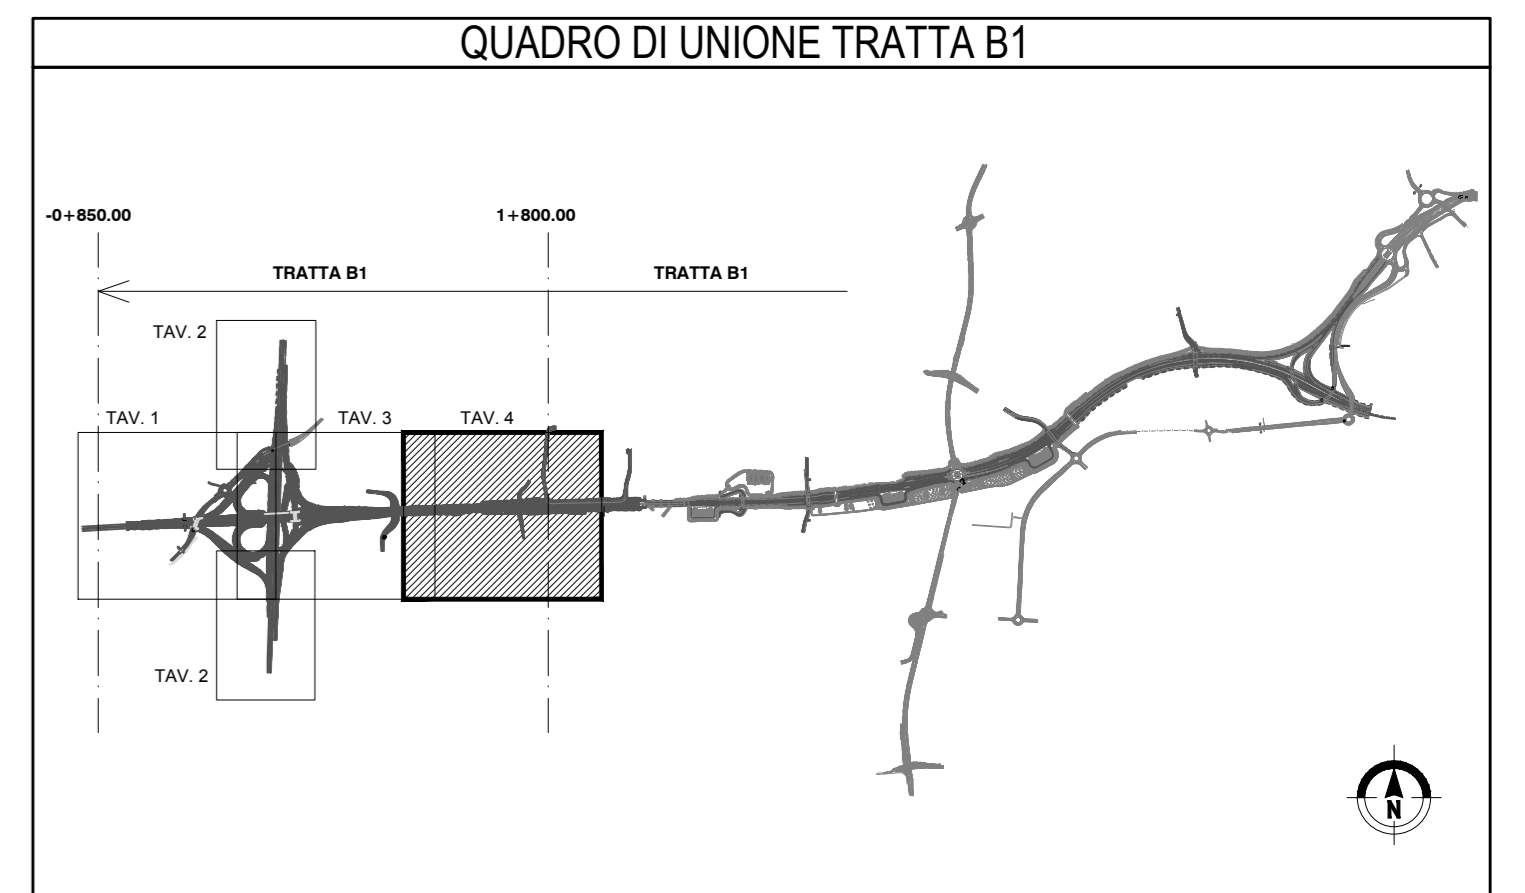

**ELEF** IMPRESA INSTALLATRICE IMPIANTI  
**ELEF** s.r.l. - Via Biron di Sopra 185 - 36100 Vicenza - Italia  
 tel. +39-0444-569588 (ra) fax +39-0444-570958  
 e-mail info@elef.it  
 AZIENDA CON SISTEMA QUALITA' CERTIFICATO SECONDO  
 UNI EN ISO 9001

MATRICE DI REVISIONE		
REV	DATA	DESCRIZIONE MODIFICA

N.B.: LA TAVOLA SOSTITUISCE QUELLA RELATIVA AL CODICE [ ] DEL PROGETTO ESECUTIVO

COMPETENZA CABINA ELETTRICA INTERCONNESSIONE A9

**F.O.**

DA	A	CAVO
Cabina Interconnessione A9	Telecamera T1	4F.O.
Cabina Aggottamento VO	Palo 2 telecamere sud	4F.O.
Cabina Aggottamento VO	Palo 2 telecamere nord	4F.O.
Cabina Aggottamento VO	PMV I2 Nord	4F.O.
Cabina Aggottamento VO	PMV I2 Nord (telecamera)	4F.O.
Cabina Aggottamento VO	Telecamera T6	4F.O.
Cabina Aggottamento VO	PMV I2 Sud	4F.O.
Cabina Aggottamento VO	PMV I2 Sud (telecamera)	4F.O.
Cabina Aggottamento VO	GEB	4F.O.
Cabina Aggottamento VO	Stazione Meteo	4F.O.
Pozzetto PF19	Cabina Aggottamento	12 F.O.
Pozzetto PF30	Cabina Interconnessione A9	12 F.O.
Stacco Cabina Lomazzo		2x12 F.O.
Anello		2x96 F.O.

**COLLEGAMENTO AUTOSTRADALE DALMINE - COMO - VARESE - VALICO DEL GAGGIOLIO E OPERE AD ESSO CONNESSE**  
 TRATTE B1, B2, C, D, TRAV13+14, GREENWAY  
**AS BUILT**  
 TRATTA B1 - SVINCOLO DI LOMAZZO (da Pk -0+850 a Pk +1+800)  
 PLANIMETRIA RETI E ALIMENTAZIONI  
 PERCORSO CAVI F.O. - TAV. 3 DI 3

**STRABAG** **MALTAURO** **STRABAG**

**STI ITALIA S.p.A.**  
 DIRETTORE TECNICO  
 Ing. Stefano Enzo Pasquet  
 Ordine degli Ingegneri  
 Provincia di Roma n. 20809