


**CABINA ELETTRICA TIPO 3 - INTERCONNESSIONE A9**  
TOTALE POTENZA DI ESERCIZIO: 128 kW



**CABINA AGGOTTAMENTO N. VO-A TIPO 4b**

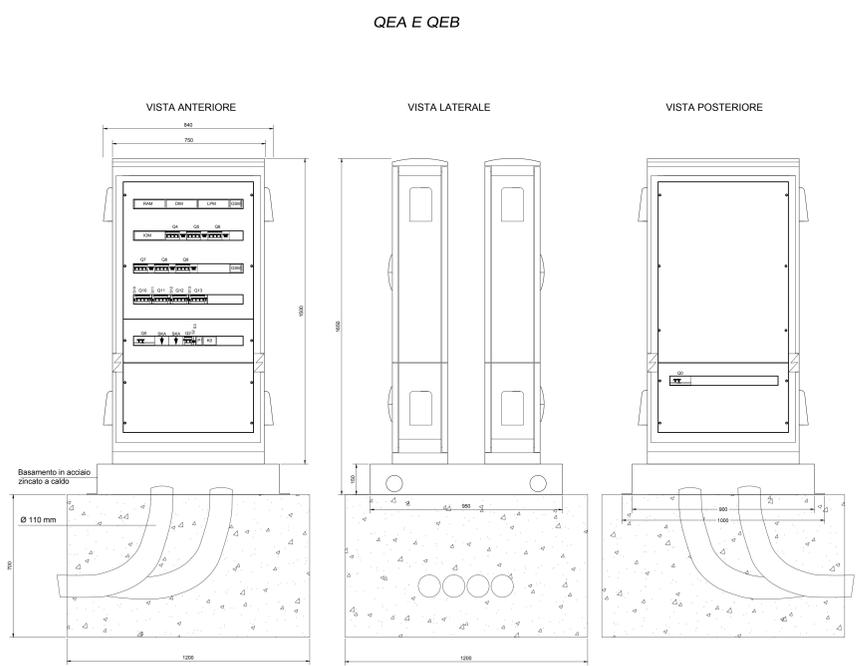

**POTENZE QUADRI ELETTRICI:**  
- QEA: 3x15,6 KVA 3x68A (TRIFASE)  
- QEB: 3x15,6 KVA 3x68A (TRIFASE)

### LEGENDA SIMBOLI

- QUADRO ELETTRICO CON REGOLATORE DI TENSIONE E APPARECCHI PER IL TELECONTROLLO ATTRAVERSO MODEM
- PUNTO LUCE TIPO A10 CORPO ILLUMINANTE DA 150W SAP, PALO SU PUNTO, ALIMENTATO DA QEA
- PUNTO LUCE TIPO A40 CORPO ILLUMINANTE DA 250W SAP, PALO SU PUNTO, ALIMENTATO DA QEA
- PUNTO LUCE TIPO A11 CORPO ILLUMINANTE DA 150W SAP, PALO STAFFATO, ALIMENTATO DA QEA
- PUNTO LUCE TIPO S2 PROIETTORE DA 150W SAP, PER SOTTOPASSI, ALIMENTATO DA QEA
- PUNTO LUCE TIPO A10 CORPO ILLUMINANTE DA 150W SAP, PALO SU PUNTO, ALIMENTATO DA QEB
- PUNTO LUCE TIPO A40 CORPO ILLUMINANTE DA 250W SAP, PALO SU PUNTO, ALIMENTATO DA QEB
- PUNTO LUCE TIPO A11 CORPO ILLUMINANTE DA 150W SAP, PALO STAFFATO, ALIMENTATO DA QEB
- PUNTO LUCE TIPO S2 PROIETTORE DA 150W SAP, PER SOTTOPASSI, ALIMENTATO DA QEB
- ILLUMINAZIONE CARTELLI STRADALI DI DIREZIONE SU PORTALE N.4 CORPI ILLUMINANTI IN ESTRUSO DI ALLUMINIO DA 2x54x T5, OTTICA ASIMMETRICA, COMPLETI DI STAFFE DI ANCORAGGIO IN ACCIAIO ZINCATO
- INDICATORE CIRCUITO DI ILLUMINAZIONE (LX+ CIRCUITO ALIMENTAZIONE / N+ NUMERO PROGRESSIVO APPARECCHIO / LF+ FASE ALIMENTAZIONE PUNTO LUCE)
- ARMADIO STRADALE COSTITUITO DA VANO 550x470x300 mm CONTENENTE: N.1 ALIMENTATORE 848V N.1 MODULO LAMPEGGIANTE 48V
- DISPOSITIVO LUMINOSO PER GUIDA OTTICA STRADALE A LED
- INDICATORE CIRCUITO DI ALIMENTAZIONE DISPOSITIVO LUMINOSO
- DISPERSORE DI TERRA IN Fe-Zn DA 1500x50x5 mm
- POZZETTO DI DERIVAZIONE PUNTO LUCE IN CLS DA 330x330x600 mm CON CHIUSINO IN GHISA SFEROIDALE CARRABILE CLASSE D400
- POZZETTO DI DERIVAZIONE PUNTO LUCE RICAVATO SUL GETTO DI CLS DEL VIADOTTO DA 500x600x300 mm CON CHIUSINO IN CLS
- POZZETTO DI TRANSITO E DERIVAZIONE IN CLS CON CHIUSINO IN GHISA SFEROIDALE CARRABILE CLASSE D400 (A) 300x300x600 mm (B) 400x400x600 mm (C) 600x600x600 mm (D) 800x800x800 mm
- CASSETTA DI DERIVAZIONE IN LEGA DI ALLUMINIO VERNICIATO IP68
- CASSETTA DI DERIVAZIONE IN PVC IP55 FISSATA ALLA STRUTTURA DEL GUARDRAIL
- CAVIDOTTO FLESSIBILE IN POLIETILENE RIGIDO A DOPPIA PARETE, CORRUGATO ESTERNAMENTE Ø 110 mm POSTO SU LETTO DI SABBIA VAGLIATA E RICOPERTO DA UN MANTO DI MAGRONE IN SCAVO DA 40x60 cm
- CAVIDOTTO FLESSIBILE IN POLIETILENE RIGIDO A DOPPIA PARETE, CORRUGATO ESTERNAMENTE Ø 110 mm POSTO SU LETTO DI SABBIA VAGLIATA E RICOPERTO DA UN MANTO DI MAGRONE IN SCAVO DA 40x110 cm
- CAVIDOTTO FLESSIBILE IN POLIETILENE RIGIDO A DOPPIA PARETE, CORRUGATO ESTERNAMENTE Ø 110 mm POSATO A FIANCO DELLA POLIFORA IMPIANTI  
NOTA - POLIFORA IMPIANTI COMPOSTA DA:  
N. 8 TUBI Ø 110 mm  
N. 1 TRITUBO Ø 50 mm
- TUBAZIONE IN Fe-Zn A VISTA
- TUBAZIONE IN PVC CORRUGATO FISSATO ALLA STRUTTURA DEL GUARDRAIL

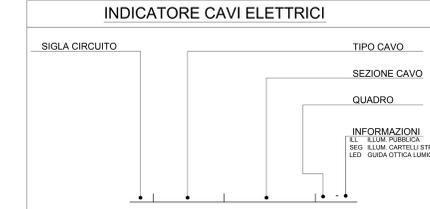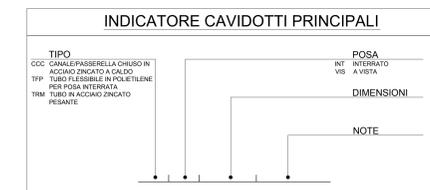



### ALIMENTAZIONE QUADRO ELETTRICO "QEA" DA CABINA MT/8T SVINCOLO LOMAZZO

Linea L1a (Illuminazione Pubblica)	4x1x10/6mmq FG7R	5625 W
Linea L1b (Illuminazione Pubblica)	4x1x50/16mmq FG7R	6600 W
Linea L2 (Illuminazione Pubblica)	4x1x16/10mmq FG7R	6125 W
Linea L3 (Illuminazione Pubblica)	4x1x35/16/10mmq FG7R	5775 W
Linea L4a (Illuminazione Pubblica)	4x1x10/6mmq FG7R	4775 W
Linea L4b (Illuminazione Pubblica)	4x1x50/25/16mmq FG7R	6250 W
Linea L5 (Illuminazione Pubblica)	4x6mmq FG7OR	875 W
		36025 W


### ALIMENTAZIONE QUADRO ELETTRICO "QEB" DA CABINA MT/8T SVINCOLO LOMAZZO

Linea L6 (Illuminazione Pubblica)	4x1x10/6mmq FG7R	2800 W
Linea L7 (Illuminazione Pubblica)	4x1x25/16mmq FG7R	6000 W
Linea L8 (Illuminazione Pubblica)	4x1x25/16mmq FG7R	3675 W
Linea L9 (Illuminazione Pubblica)	4x1x50/16mmq FG7R	6700 W
Linea L10 (Illuminazione Pubblica)	4x1x6mmq FG7R	2800 W
Linea L11 (Illuminazione Pubblica)	4x1x35/16mmq FG7R	6825 W
Linea L12 (Illuminazione Pubblica)	4x6mmq FG7OR	1575 W
Linea L17 (Illuminazione Pubblica)	4x1x16mmq FG7R	875 W
		31250 W

Nota:  
- I circuiti L12, L17 sono derivati a monte del regolatore di tensione.

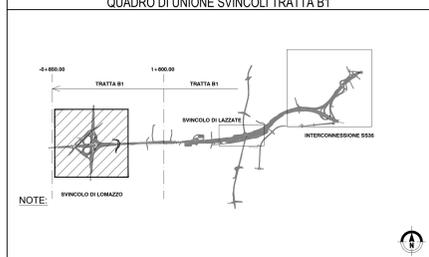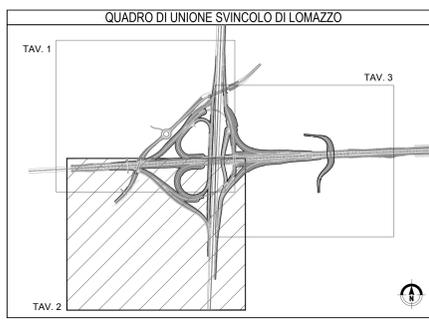

NOTE:  
A. Effettuare linee di collegamento con cavo tipo FG7(O)R 2x2,5 mmq per interazione sonde crepuscolari tra i quadri elettrici.  
B. Tutte le derivazioni delle linee principali dovranno essere effettuate con mufole isolate in gel elettrico IP68.  
C. L'impianto dovrà essere realizzato con componenti in esecuzione a doppio isolamento.

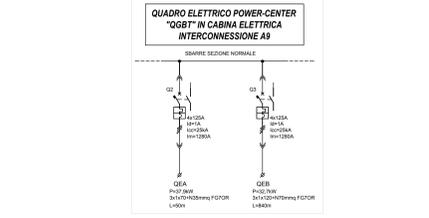

### LEGENDA SIMBOLI CABINA AGGOTTAMENTO

Simbolo	Descrizione
	Cassero con lamiere in PVC corrugato doppio parete 450x
	Profilato di sezione esterna carrabile con chiavino in ghisa dn. 60x60/60mm
	Apparecchio illuminante con corpo e coperchio in alluminio verniciato, riflettore in alluminio pressofuso, diffusore in vetro piano temperato oica antiriflesso luminoso per zona I.
**ELEF** INGEGNERIA E COSTRUZIONI  
 VIA BIRON DI SOPRA 185 - 36100 VICENZA - ITALIA  
 TEL. +39-0444-570958 (04) FAX +39-0444-570958  
 E-MAIL info@elef.it

### MATRICE DI REVISIONE

REV	DATA	DESCRIZIONE MODIFICA

COLLEGAMENTO AUTOSTRADALE DALMINE - COMO - VARESE - VALICO DEL GAGGIOLLO E OPERE AD ESSO CONNESSE  
 TRATTE B1, B2, C, D, TRATTA13+14, GREENWAY  
**AS BUILT**  
 SVINCOLO DI LOMAZZO  
 PLANIMETRIA CON UBICAZIONE VE CAVO E PUNTI LUCE - TAV. 2 DI 3

IDENTIFICAZIONE ELABORATO	IMPRESA	PROGETTISTA - PROGETTO ESECUTIVO DI DETTAGLIO
APPROVATO: Ing. Francesco Di Santis Ing. Francesco Di Santis	LABORAZIONE PROGETTUALE: PROGETTISTA: STI ITALIA S.p.A.	Modulo: GLF Impresa costruzioni Giorgio Malabarba S.p.A.