

MATRICE DI REVISIONE

REV	DATA	DESCRIZIONE MODIFICA
0		
1		
2		
3		
4		
5		

N.B.: LA TAVOLA SOSTITUISCE QUELLA RELATIVA AL CODICE E [ ] [ ] [ ] [ ] [ ] [ ] [ ] [ ] [ ] [ ] DEL PROGETTO ESECUTIVO



COLLEGAMENTO AUTOSTRADALE  
DALMINE - COMO - VARESE - VALICO DEL GAGGIOLO E OPERE AD ESSO CONNESSE

CODICE C.U.P. F11B06000270007

TRATTE B1, B2, C, D, TRVA13+14, GREENWAY

**AS BUILT**

TRATTA B1 - SVINCOLO DI LOMAZZO (da Pk - 0+850 a Pk +1+800)

IMPIANTI

TIPOLOGICI IMPIANTI TECNOLOGICI

SCHEMA ELETTRICO ARMADIO TIPO C - ALIMENTAZIONE DELINEATORI DI TRATTA  
CON N.1 CENTRALINA 240W-48V DC

IDENTIFICAZIONE ELABORATO

CODICE PROGETTO: F00107B

FASE PROGETTUALE	WBS			TRATTO D'OPERA	AMBITO	TIPO ELABORATO	PROGRESSIVO	REVISIONE
	LOTTO	ZONA	OPERA					
A	0	A0X	IE000	E	IM	DK	007	E

Scala: Varie

DATA	DESCRIZIONE	REV
Ottobre 2014	Emissione	E

CONCEDENTE



CONCESSIONARIO

Autostrada Pedemontana Lombarda  
Direttore Tecnico:  
Ing. Enrico Arini  
Referente Tecnico:  
ING. BILANCIA GIUSEPPE

APPROVATO

Autostrada Pedemontana Lombarda  
Il Direttore dei Lavori:  
Ing. Francesco Domanico

IMPRESA

RAGGRUPPAMENTO TEMPORANEO IMPRESE:

Mandataria	Mandante	Mandante	Mandante cooptata
STRABAG A.G.	GLF Grandi Lavori Fincosit S.p.A.	Impresa costruzioni Giuseppe Maltauro S.p.A.	STRABAG S.p.A.



PROGETTISTA - PROGETTO ESECUTIVO DI DETTAGLIO

RAGGRUPPAMENTO TEMPORANEO PROGETTISTI:

Mandataria	Mandante	Mandante	Mandante
3TI PROGETTI ITALIA INGEGNERIA INTEGRATA S.p.A.	GP Ingegneria s.r.l. GESTIONE PROGETTI DI INGEGNERIA	ING. BILANCIA GIUSEPPE	Arch. Salvatore Vermiglio

RESPONSABILE DI PROGETTO ED INCARICATO DELL'INTEGRAZIONE FRA LE VARIE

PRESTAZIONI:

Ing. Alberto Cecchini



ELABORAZIONE PROGETTUALE

PROGETTISTA:

3TI PROGETTI ITALIA S.p.A

**3TI ITALIA S.p.A.**  
DIRETTORE TECNICO  
Ing. Stefano Luca Possati  
Ordine degli Ingegneri  
Provincia di Roma n. 20809

Redatto: Muzi

Verificato: Sperati

Approvato: Possati



IMPRESA INSTALLATRICE IMPIANTI

ELEF srl - Via Biron di Sopra 185 - 36100 Vicenza - Italia  
tel. +39-0444-569588 (ra) fax +39-0444-570958  
e-mail info@elef.it

AZIENDA CON SISTEMA QUALITA' CERTIFICATO SECONDO  
UNI EN ISO 9001

# TECNOTUN

Segnaletica luminosa ed apparati per tunnel stradali

[www.tecnotun.it](http://www.tecnotun.it) - [info@tecnotun.it](mailto:info@tecnotun.it)

DESCRIZIONE

QUADRO ALIMENTAZIONE E CONTROLLO  
DELINEATORI STRADALI  
CON LUCE FISSA

SCHEMA N°

QE/CCA48F-240

FOGLIO  
1

TOT. FOGLI  
7

DATA 30/11/2013

DISEG. L.A.

VISTO G.C.

APPR. G.C.

ORIGINE

FILE

Centr fissa 240W-48Vdc.DWG






SOST. IL:


SOST. DA:

REV.	DESCRIZIONE	DATA	FIRMA
00	EMISSIONE	30/11/13	G.C.

Lo TecnoTun S.r.l. si riserva, a termini di legge (Art. 2575 C.C.), l'esclusiva proprietà di questo disegno con divieto di copiarlo, riprodurlo ed anche parzialmente attuarlo senza autorizzazione scritta.

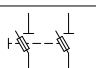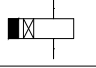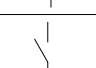Foglio	Titolo
1	COPERTINA
2	INDICE - LEGENDA
3	SCHEMA ELETTRICO
4	SCHEMA ELETTRICO
5	DIMENSIONI INVOLUCRO
6	MORSETTIERA

LEGENDA SIMBOLI	
Simbolo	Descrizione
	Terra
	Sezionatore con fusibile incorporato
	Sezionatore con fusibile incorporato
	Bobina di coman.di un rele' con rit. alla ricad. e all'attraz.
	Bobina di comando rele' ausiliari
	Contatto di scambio con interruzione momentanea
	Contatto di chiusura
	Raddrizzatore
	Terminale o morsetto
	Terminale o morsetto

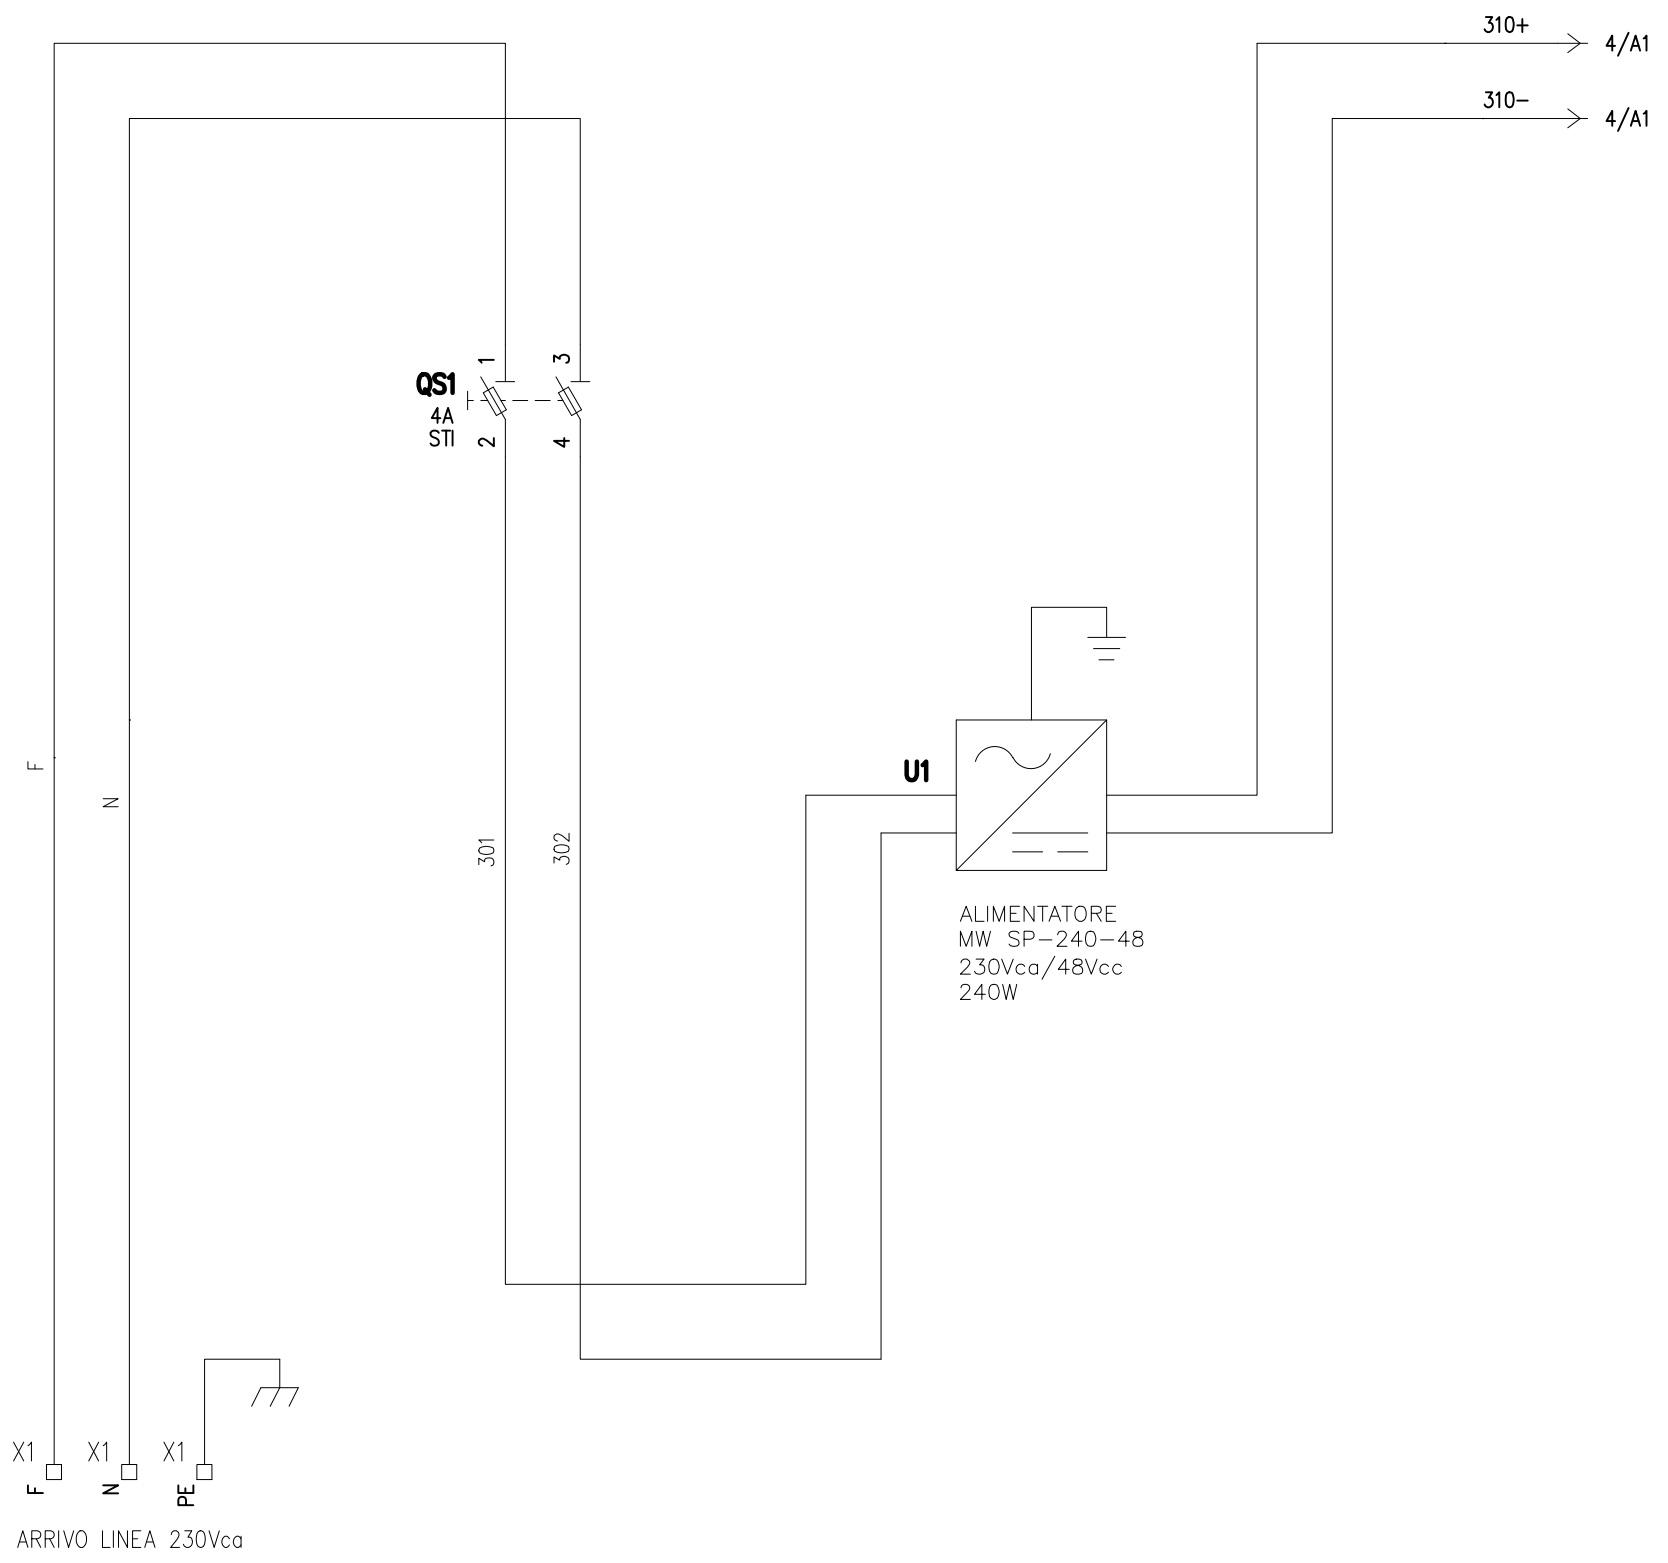

ARRIVO LINEA 230Vca

ALIMENTATORE  
MW SP-240-48  
230Vca/48Vcc  
240W

REV.	MODIFICA	DATA	FIRMA

**TECNOTUN**

DISEG.	L.A.
VISTO	G.C.
APPR.	G.C.
SOST. IL:	



SOST. DA:

INDICE - LEGENDA

QE/CCA48F-240

FILE  
Centr fissa 240W...

FOGLIO 3 DI 7  
SEGUE 4

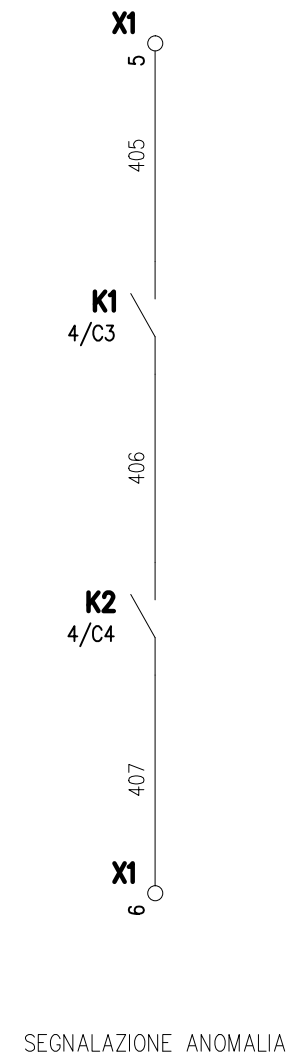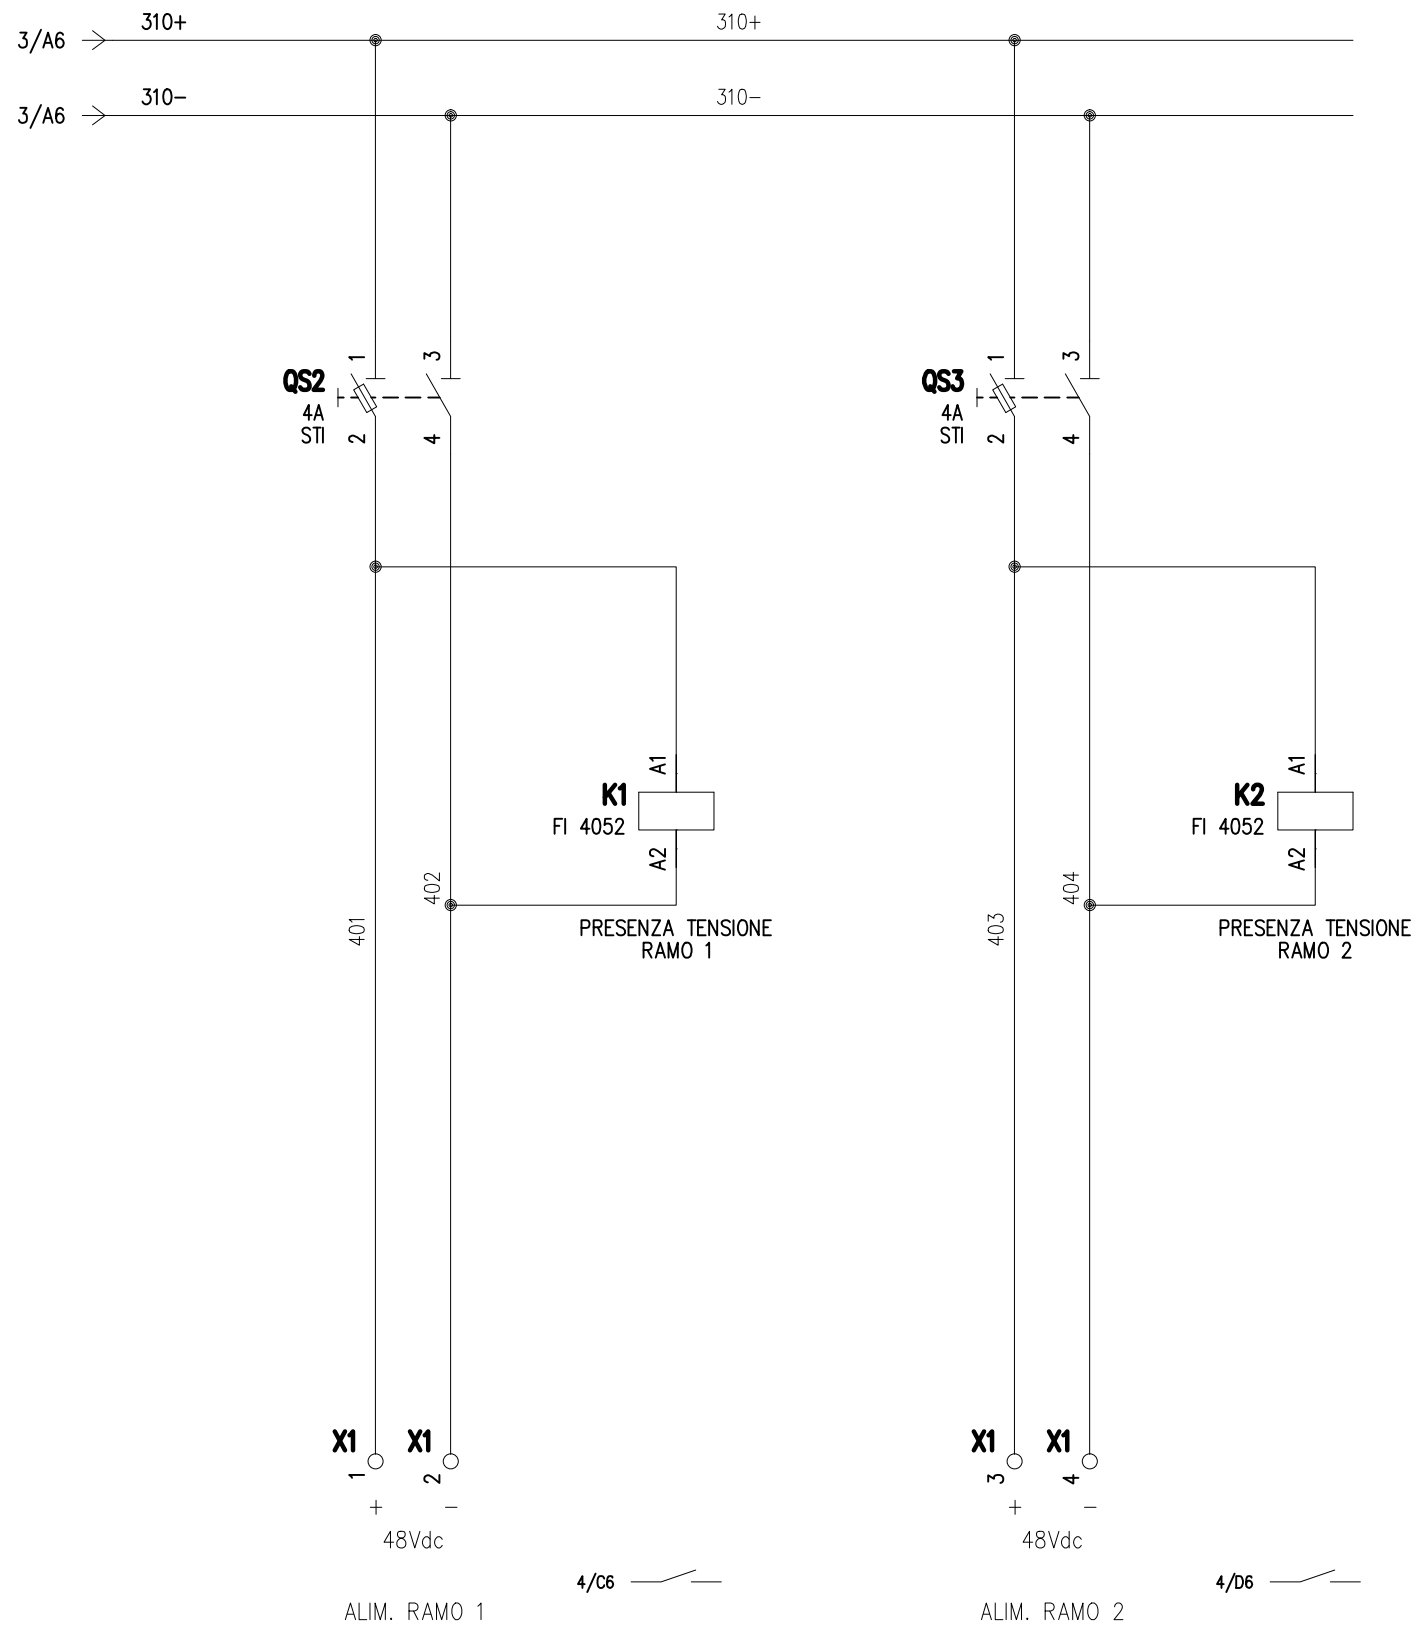


REV.	MODIFICA	DATA	FIRMA


**TECNO TUN**

DISEG.	L.A.	INDICE -- LEGENDA
VISTO	G.C.	
APPR.	G.C.	
SOST. IL:		SOST. DA:


QE/CCA48F-240	FILE Centr fissa 240W...	FOGLIO 4 DI 7 SEGUE 5
---------------	-----------------------------	--------------------------

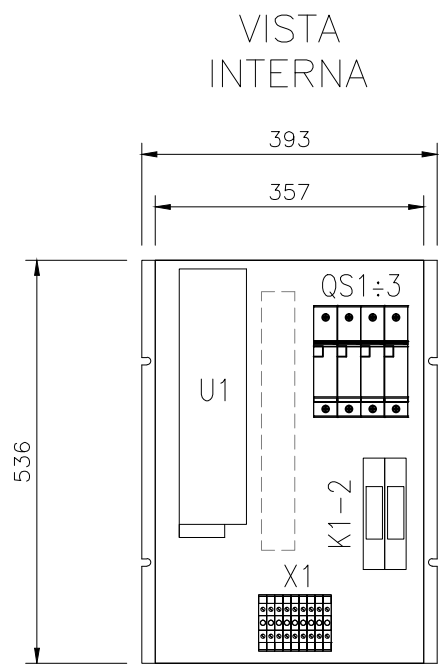

P:170

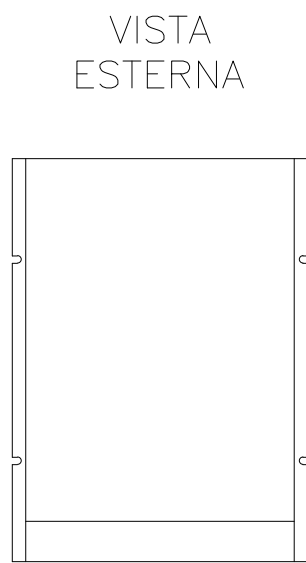

ARMADIO C (1 pz)  
N° 1 CENTRALINA 240W-48V

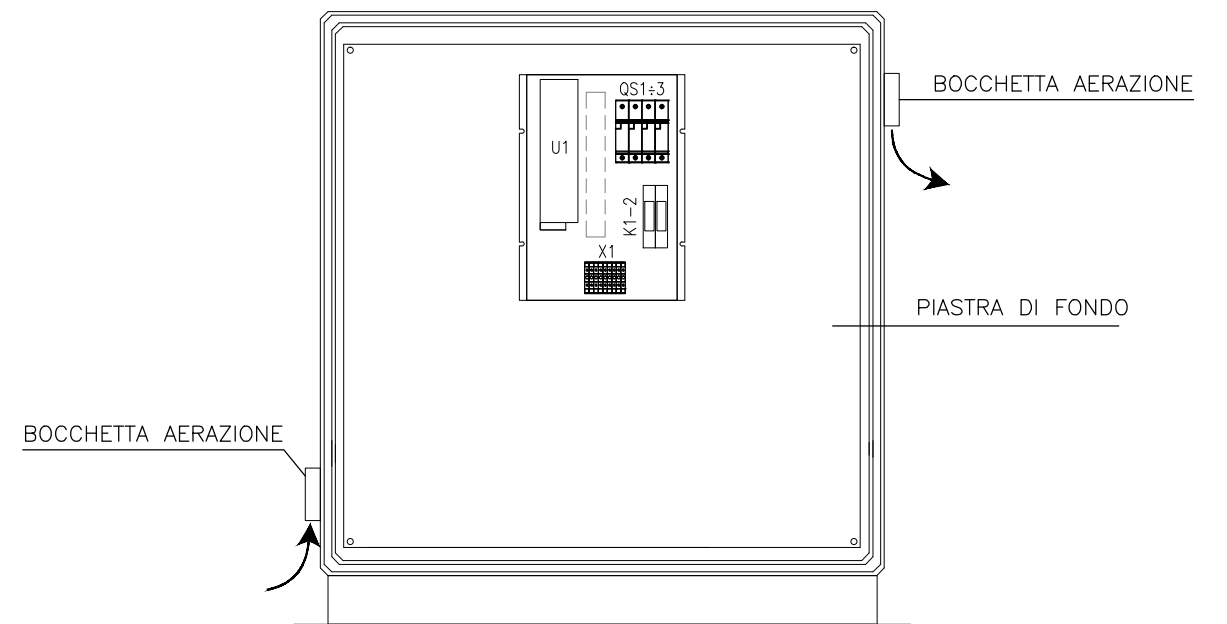

REV.	MODIFICA	DATA	FIRMA
1		2	

**TECNOTUN**

DISEG.	L.A.
VISTO	G.C.
APPR.	G.C.
SOST. IL:	


SOST. DA:

INDICE - LEGENDA

QE/CCA48F-240

FILE  
Centr fissa 240W...

FOGLIO 5 DI 7  
SEGUE 6

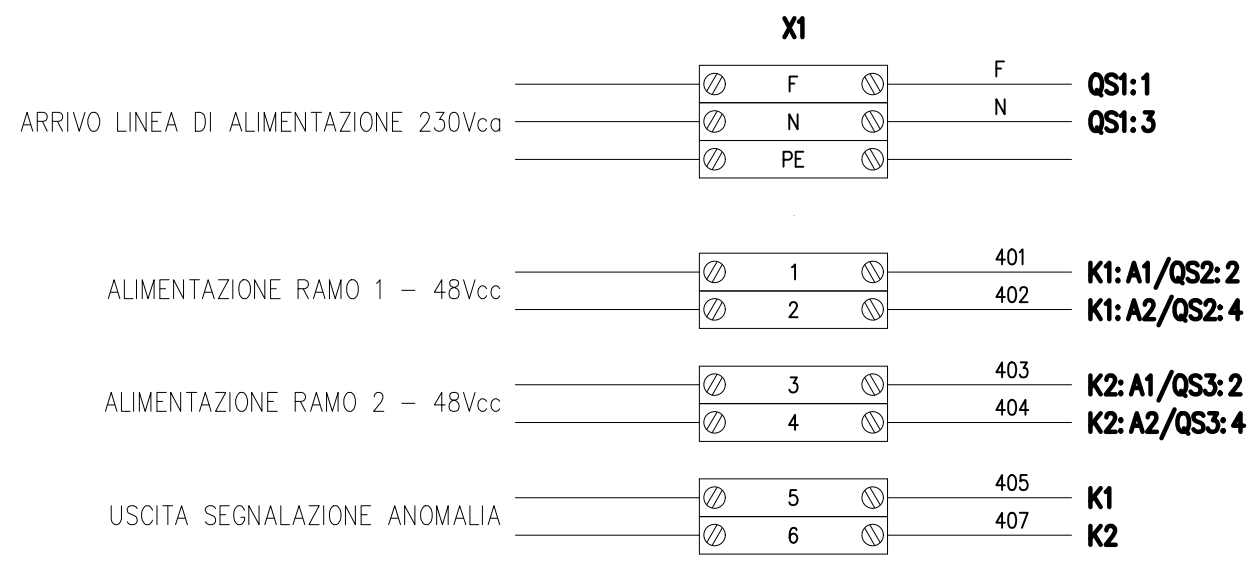

REV.	MODIFICA	DATA	FIRMA
------	----------	------	-------

**TECNO**TUN

DISEG.	L.A.
VISTO	G.C.
APPR.	G.C.
SOST. IL:	

SOST. DA:

INDICE - LEGENDA

QE/CCA48F-240

FILE  
Centr fissa 240W...

FOGLIO 6 DI 7  
SEGUE 7

ARMADIO IN POLIESTERE RINFORZATO CON FIBRA DI VETRO  
GRADO DI PROTEZIONE IP54 (IP44 CON BOCCHETTE AERAZIONE)

