



PLANIMETRIA D'INQUADRAMO
SCALA 1:50




PLANIMETRIA D'INQUADRAMO
SCALA 1:50

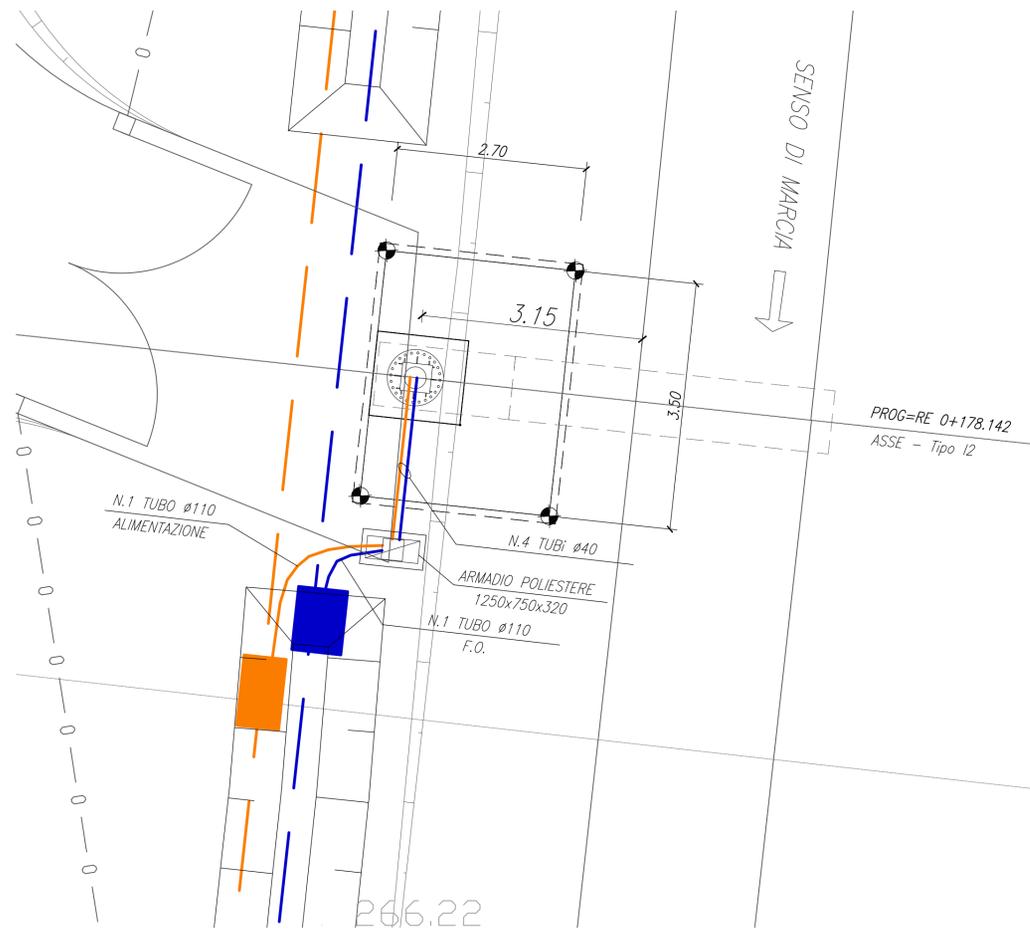


QUADRO DI UNIONE SVINCOLO DI LOMAZZO

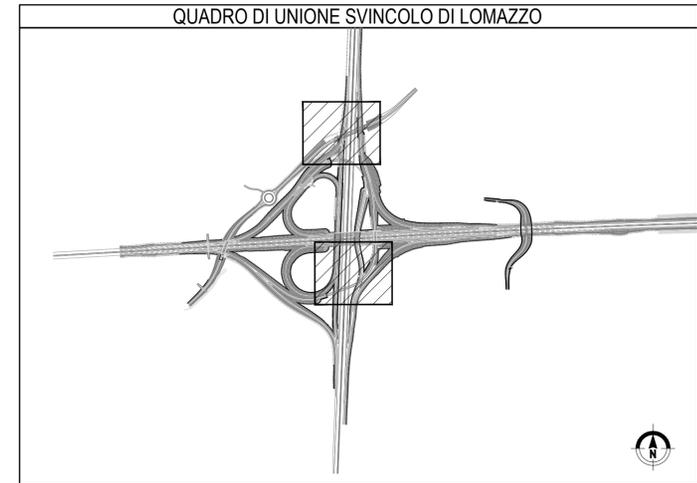

SEZIONE TRASVERSALE
SCALA 1:25

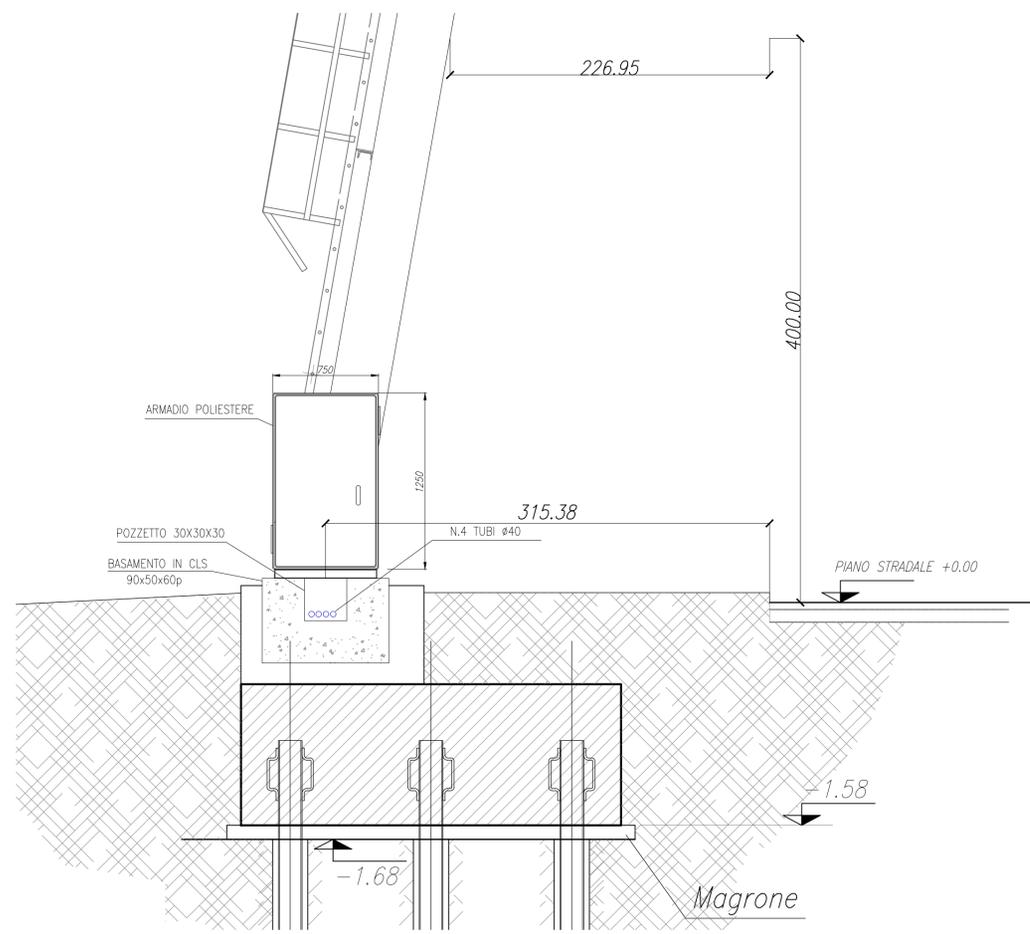

SEZIONE LONGITUDINALE
SCALA 1:25

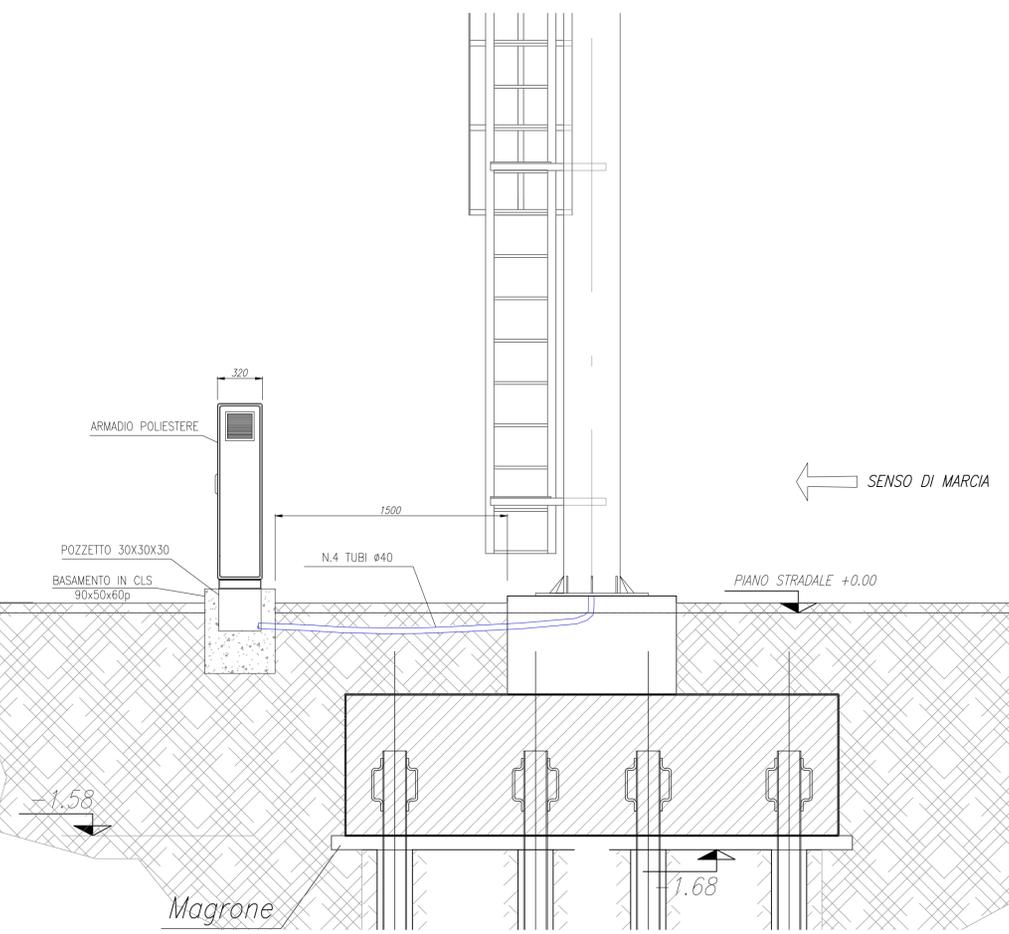

ELEF
INGEGNERIA E
COSTRUZIONE
IMPIANTI
TECNOLOGICI
VICENZA ITALIA

IMPRESA INSTALLATRICE IMPIANTI

ELEF srl - Via Biron di Sopra 185 - 36100 Vicenza - Italia
tel. +39-0444-569588 (ra) fax +39-0444-570958
e-mail info@elef.it

AZIENDA CON SISTEMA QUALITA' CERTIFICATO SECONDO
UNI EN ISO 9001

MATRICE DI REVISIONE

REV	DATA	DESCRIZIONE MODIFICA
0		
1		
2		
3		
4		
5		

N.B.: LA TAVOLA SOSTITUISCE QUELLA RELATIVA AL CODICE [] DEL PROGETTO ESECUTIVO

COLLEGAMENTO AUTOSTRADALE DALMINE - COMO - VARESE - VALICO DEL GAGGIOLO E OPERE AD ESSI CONNESSE
CODICE C.U.P. F11B0600027007
TRATTE B1, B2, C, D, TRVA13+14, GREENWAY
AS BUILT
TRATTA B1 - SVINCOLO DI LOMAZZO (da Pk - 0+850 a Pk +1+800)
IMPIANTI
TIPOLOGICI IMPIANTI TECNOLOGICI
POSIZIONAMENTO ARMADI A SERVIZIO DEI PMV TIPO I2

STRABAG **MALTAURO** **STRABAG**

CONCEDENTE
CONCESSIONI AUTOSTRADALI LOMBARDE

CONCESSIONARIO
Autotrasstrada Direttore Tecnico: Ing. Enrico Anzi
Politecnica Referente Tecnico: ING. BIANCA GIUSEPPE

APPROVATO
Autotrasstrada Direttore dei Lavori: Ing. Francesco Domenico
Politecnica

PROGETTISTA
3TI PROGETTI ITALIA S.p.A.

RESPONSABILE DI PROGETTO ED INCARICATO DELL'INTEGRAZIONE FRA LE VARIE PRESTAZIONI:
Ing. Alberto Cecchini

ELABORAZIONE PROGETTUALE
PROGETTISTA:
3TI PROGETTI ITALIA S.p.A.

3TI ITALIA S.p.A.
DIRETTORE TECNICO
Ing. Stefano Luca Passati
Ordine degli Ingegneri
Provincia di Roma n. 20809

Redatto: Muzi Verificato: Sperati Approvato: Passati