
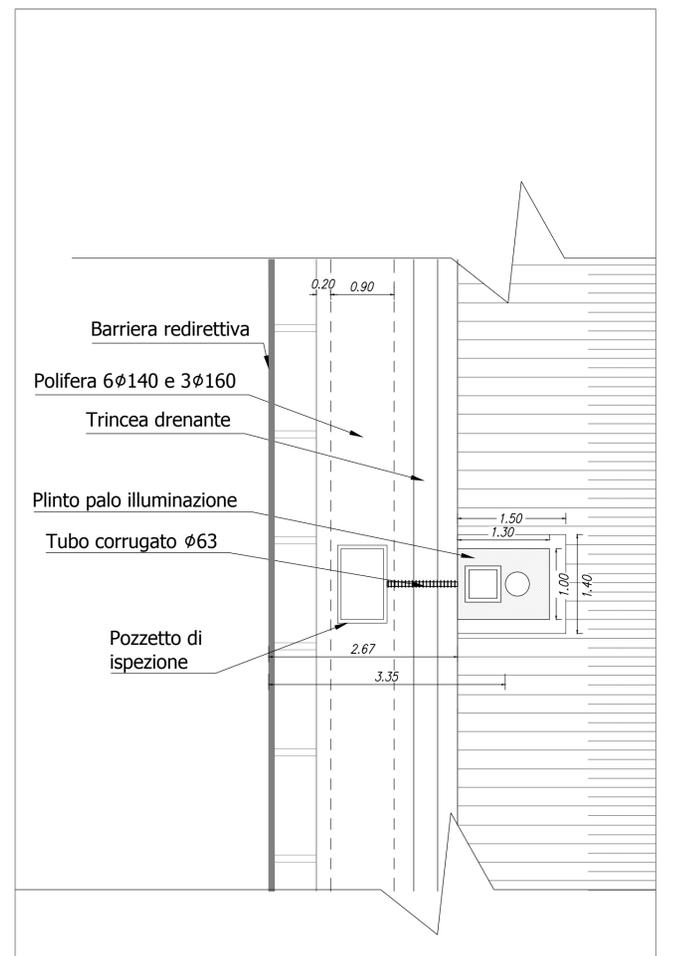
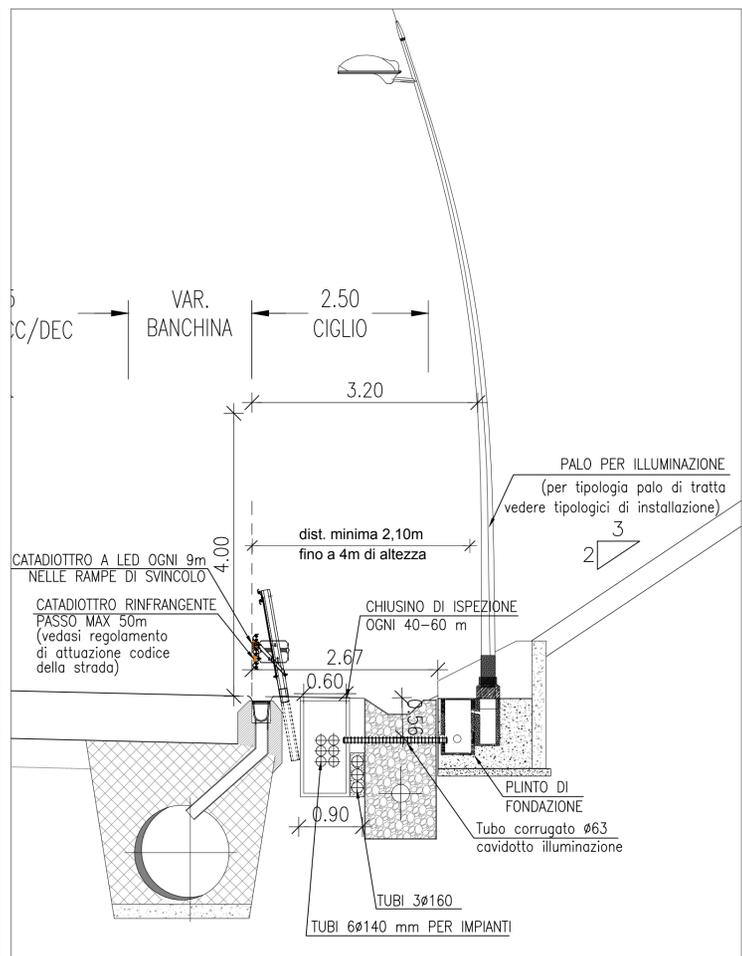


DERIVAZIONE AL CORPO ILLUMINANTE CON "ENTRA E ESCI" - STRALCIO SEZIONE TIPO 1
scala 1:50

DERIVAZIONE AL CORPO ILLUMINANTE CON "ENTRA ED ESCI" - STRALCIO SEZIONE TIPO 2
scala 1:50

DERIVAZIONE AL CORPO ILLUMINANTE CON "ENTRA ED ESCI" - STRALCIO PLANIMETRICO
scala 1:50

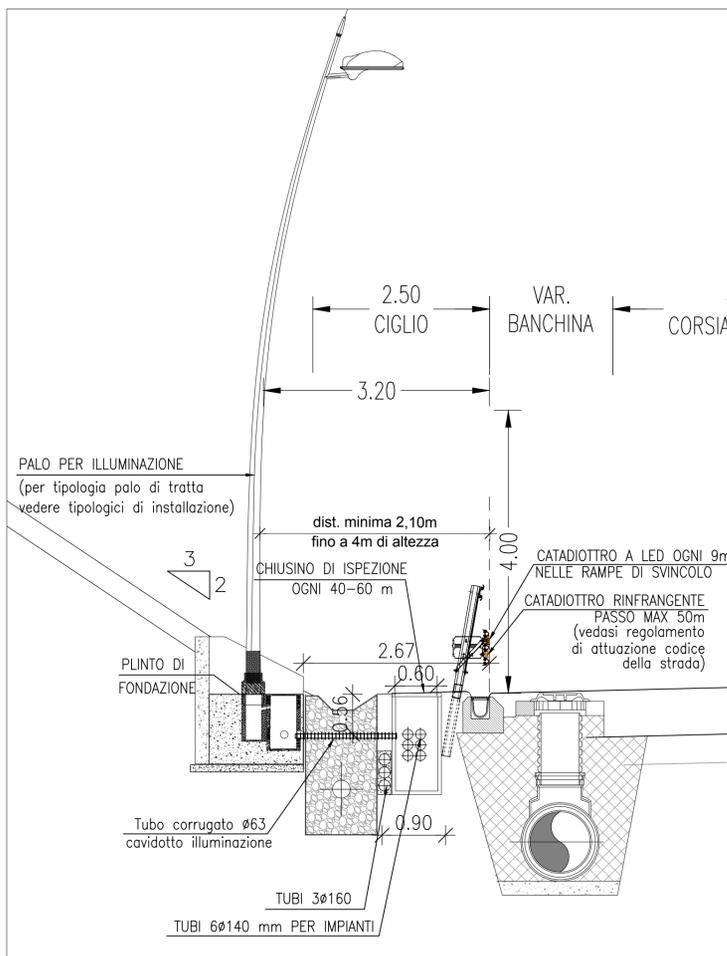

DERIVAZIONE AL CORPO ILLUMINANTE DA POZZETTO - STRALCIO SEZIONE TIPO 1
scala 1:50

DERIVAZIONE AL CORPO ILLUMINANTE DA POZZETTO - STRALCIO SEZIONE TIPO 2
scala 1:50

DERIVAZIONE AL CORPO ILLUMINANTE DA POZZETTO - STRALCIO PLANIMETRICO
scala 1:50

MATRICE DI REVISIONE		
REV	DATA	DESCRIZIONE MODIFICA
0		
1		
2		
3		
4		
5		

N.B.: LA TAVOLA SOSTITUISCE QUELLA RELATIVA AL CODICE [] DEL PROGETTO ESECUTIVO

COLLEGAMENTO AUTOSTRADALE DALMINE - COMO - VARESE - VALICO DEL GAGGIOLO E OPERE AD ESSO CONNESSE
CODICE C.U.P. F118060027007

TRATTE B1, B2, C, D, TRVA13+14, GREENWAY

AS BUILT

TRATTA B1 - SVINCOLO DI LOMAZZO (da Pk - 0+850 a Pk +1+800)

IMPIANTI
TIPOLOGICI IMPIANTI TECNOLOGICI
DERIVAZIONI CAVIDOTTI E ALIMENTAZIONE ILLUMINAZIONE IN TRINCEA

IDENTIFICAZIONE ELABORATO CODICE PROGETTO: F001078 WBS		IMPRESA RAGGRUPPAMENTO TEMPORANEO IMPRESE:	
Mandatario	Mandatario	Mandatario	Mandatario cooptato
STRABAG A.G.	GLF Grandi Lavori Fincosit S.p.A.	Impresa costruzioni Giuseppe Malturo S.p.A.	STRABAG S.p.A.

Scala: 1:50

DATA	DESCRIZIONE	REV
01/08/2015	Emissione	E

PROGETTISTA - PROGETTO ESECUTIVO DI DETTAGLIO
RAGGRUPPAMENTO TEMPORANEO PROGETTISTI:

Mandatario	Mandatario	Mandatario	Mandatario
3TI PROGETTI ITALIA	GP	Arch. Salvatore Vermiglio	Arch. Salvatore Vermiglio

CONCEDENTE
CONCESSIONE AUTOSTRADALI LOMBARDE

RESPONSABILE DI PROGETTO ED INCARICATO DELL'INTEGRAZIONE FRA LE VARIE PRESTAZIONI:
Ing. Alberto Cecchini

CONCESSIONARIO
Autstrade Pademontana Lombardia
Direttore Tecnico: Ing. Enrico Arini
Referente Tecnico: Ing. Bianca Giuseppe

ELABORAZIONE PROGETTUALE
PROGETTISTA:
3TI PROGETTI ITALIA S.p.A.

APPROVATO
Autstrade Pademontana Lombardia
Il Direttore dei Lavori: Ing. Francesco Domarico

3TI ITALIA S.p.A.
DIRETTORE TECNICO
Ing. Stefano Luca Pisanelli
Ordine degli Ingegneri Provincia di Roma n. 20809

Redatto: Muzi Verificato: Sperli Approvato: Possati