



PLANIMETRIA D'INQUADRAMENTO
SCALA 1:1000

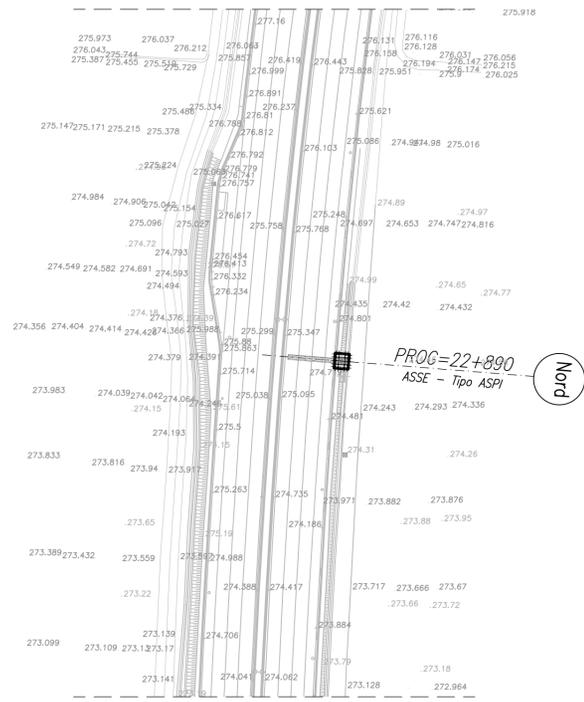

PLANIMETRIA DI TRACCIAMENTO
SCALA 1:200

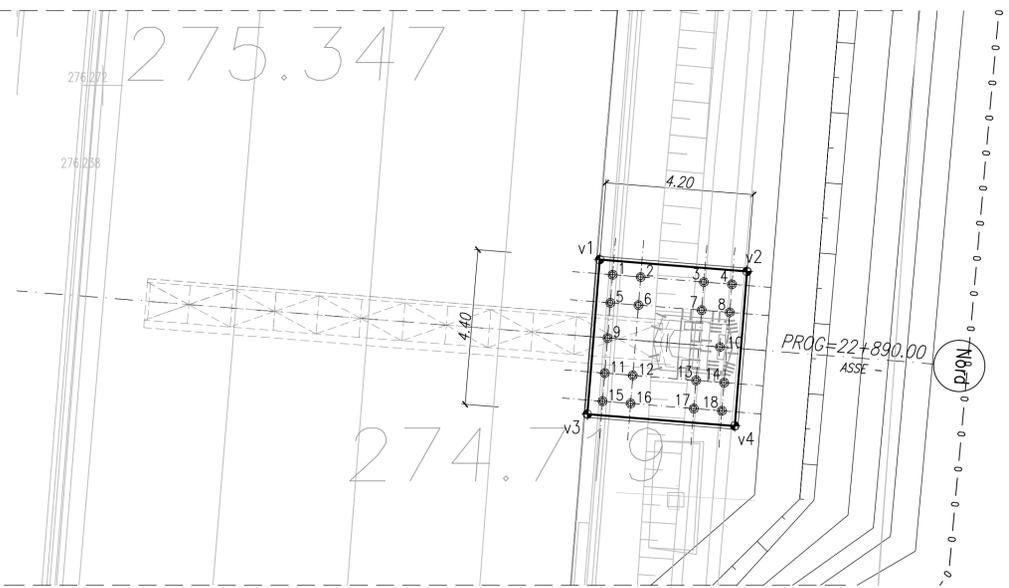


PUNTI	COORDINATE X,Y	
	X(EST)	Y(NORD)
v1	135773.6557	246408.8787
v2	135777.8423	246408.5439
v3	135773.3049	246404.4927
v4	135777.4915	246404.1579


	QUOTA STRADALE	QUOTA MICROP.
Z	274.93	273.40

PUNTI	COORDINATE X,Y	
	X(EST)	Y(NORD)
1	135774.0225	246408.4481
2	135774.8199	246408.3843
3	135776.6142	246408.2408
4	135777.4117	246408.1771
5	135773.9587	246407.6506
6	135774.7562	246407.5869
7	135776.5504	246407.4434
8	135777.3479	246407.3796
9	135773.8790	246406.6538
10	135777.0689	246406.3997
11	135773.7993	246405.6570
12	135774.5967	246405.5932
13	135776.3910	246405.4497
14	135777.1885	246405.3860
15	135773.7355	246404.8596
16	135774.5330	246404.7958
17	135776.3272	246404.6523
18	135777.1247	246404.5885

PLANIMETRIA D'INQUADRAMENTO
SCALA 1:500

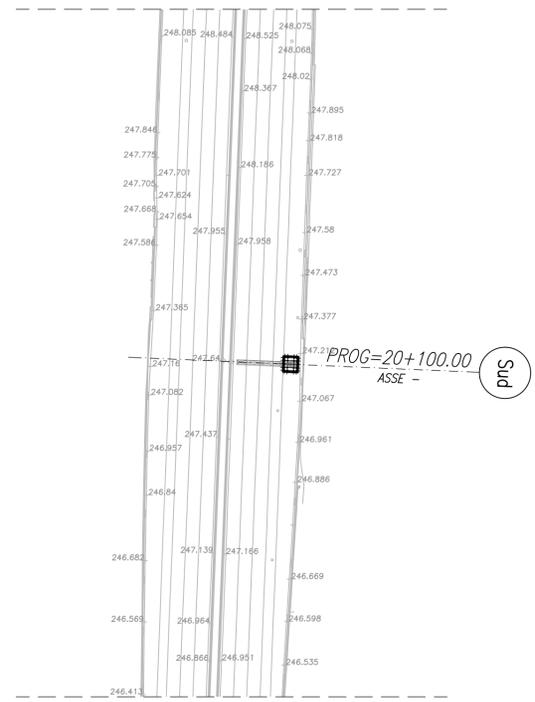

PLANIMETRIA DI TRACCIAMENTO
SCALA 1:200

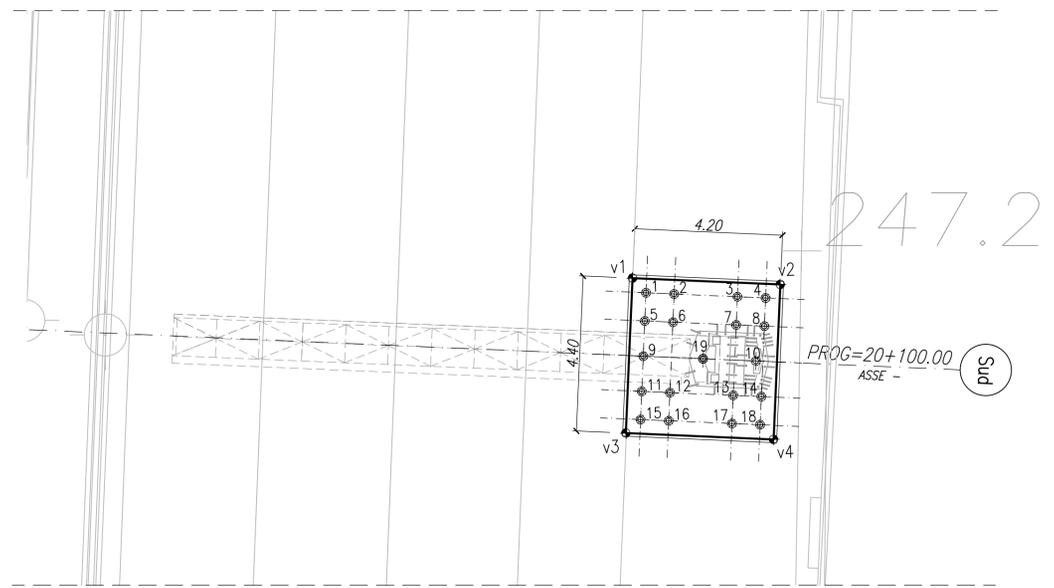


PUNTI	COORDINATE X,Y	
	X(EST)	Y(NORD)
v1	135663.0988	243609.3716
v2	135667.2949	243609.1910
v3	135662.9095	243604.9757
v4	135667.1056	243604.7950

	QUOTA STRADALE	QUOTA MICROP.
Z	247.36	+245.83

PUNTI	COORDINATE X,Y	
	X(EST)	Y(NORD)
1	135663.4812	243608.9548
2	135664.2805	243608.9204
3	135666.0788	243608.8430
4	135666.8781	243608.8085
5	135663.4468	243608.1556
6	135664.2461	243608.1211
7	135666.0444	243608.0437
8	135666.8437	243608.0093
9	135663.4038	243607.1565
10	135666.6008	243607.0188
11	135663.3608	243606.1574
12	135664.1600	243606.1230
13	135665.9584	243606.0456
14	135666.7576	243606.0111
15	135663.3264	243605.3581
16	135664.1256	243605.3237
17	135665.9240	243605.2463
18	135666.7232	243605.2119

PER PROVA DI COLLAUDO	
19	135665.1022 243607.0833

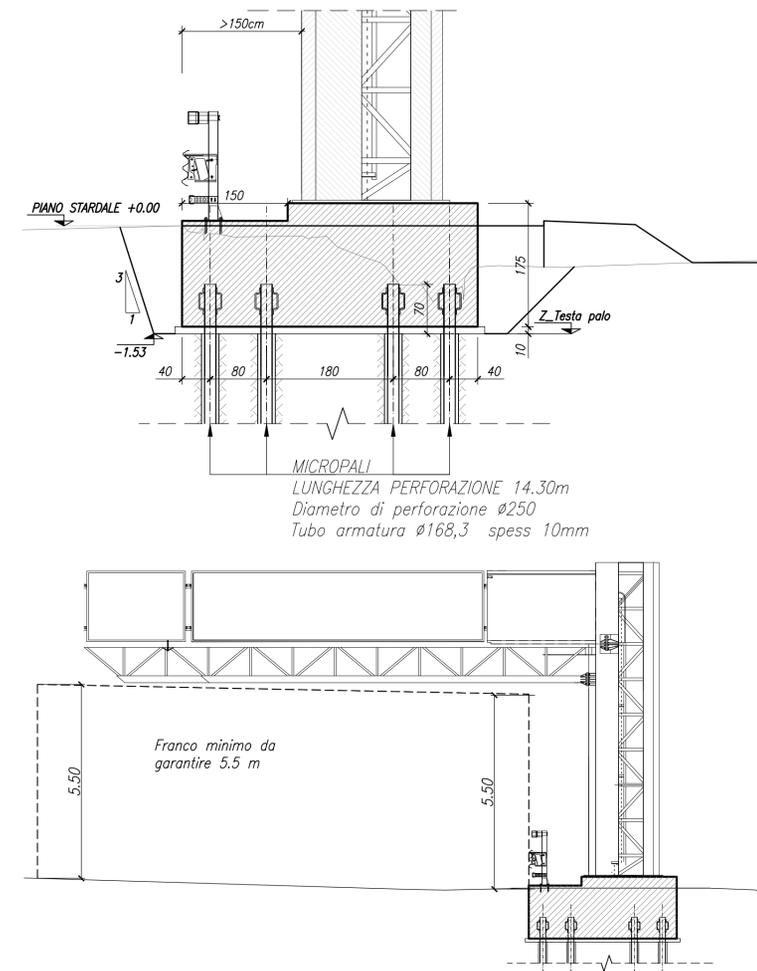

MATRICE DI REVISIONE

REV	DATA	DESCRIZIONE MODIFICA
0		
1		
2		
3		
4		
5		

N.B.: LA TAVOLA SOSTITUISCE QUELLA RELATIVA AL CODICE [] DEL PROGETTO ESECUTIVO

CONCESSIONARI AUTOSTRADALI LOMBARDE

COLLEGAMENTO AUTOSTRADE DALMINE - COMO - VARESE - VALICO DEL GAGGIOLO E OPERE AD ESSO CONNESSE
CODICE C.U.P. F11B06000270007

TRATTE B1, B2, C, D, TRVA13+14, GREENWAY

AS BUILT

TRATTA B1 - SVINCOLO DI LOMAZZO (da Pk - 0+850 a Pk +1+800)

IMPIANTI
TIPOLOGICI IMPIANTI TECNOLOGICI
TIPOLOGICI STRUTTURALI
PLANIMETRIA TRACCIAMENTO FONDAZIONI PMV ASP1

IDENTIFICAZIONE ELABORATO
CODICE PROGETTO: F00107B

IMPRESA
RAGGRUPPAMENTO TEMPORANEO IMPRESE:

Mandatario: STRABAG A.G.
Mandante: Grandi Lavori Fincosit S.p.A.
Mandante: Impresa costruzioni Giuseppe Maltauro S.p.A.
Mandante cooptata: STRABAG S.p.A.

Scalari: Vire

DATA DESCRIZIONE REV
Ottobre 2015 Emisione E

PROGETTISTA - PROGETTO ESECUTIVO DI DETTAGLIO
RAGGRUPPAMENTO TEMPORANEO PROGETTISTI:

Mandatario: 3TI PROGETTI ITALIA S.p.A.
Mandante: GP Impianti e servizi tecnici S.p.A.
Mandante: Arch. Salvatore Vermiglio

CONCEDENTE
CONCESSIONARI AUTOSTRADALI LOMBARDE

CONCESSIONARIO
Direttore Tecnico: Ing. Enrico Anzi
Referente Tecnico: ING. BILANCIA GIUSEPPE

APPROVATO
Autosstrada Padovese Lombarde
Il Direttore dei Lavori: Ing. Francesco Domenico

ELABORAZIONE PROGETTUALE
PROGETTISTA:
3TI PROGETTI ITALIA S.p.A.

RESPONSABILE DI PROGETTO ED INCARICATO DELL'INTEGRAZIONE FRA LE VARIE PRESTAZIONI:
Ing. Alberto Cecchini

Redatto: Pierucci
Verificato: Di Sanzo
Approvato: Passati