



PLANIMETRIA D'INQUADRAMO
SCALA 1:500




PLANIMETRIA D'INQUADRAMO
SCALA 1:500

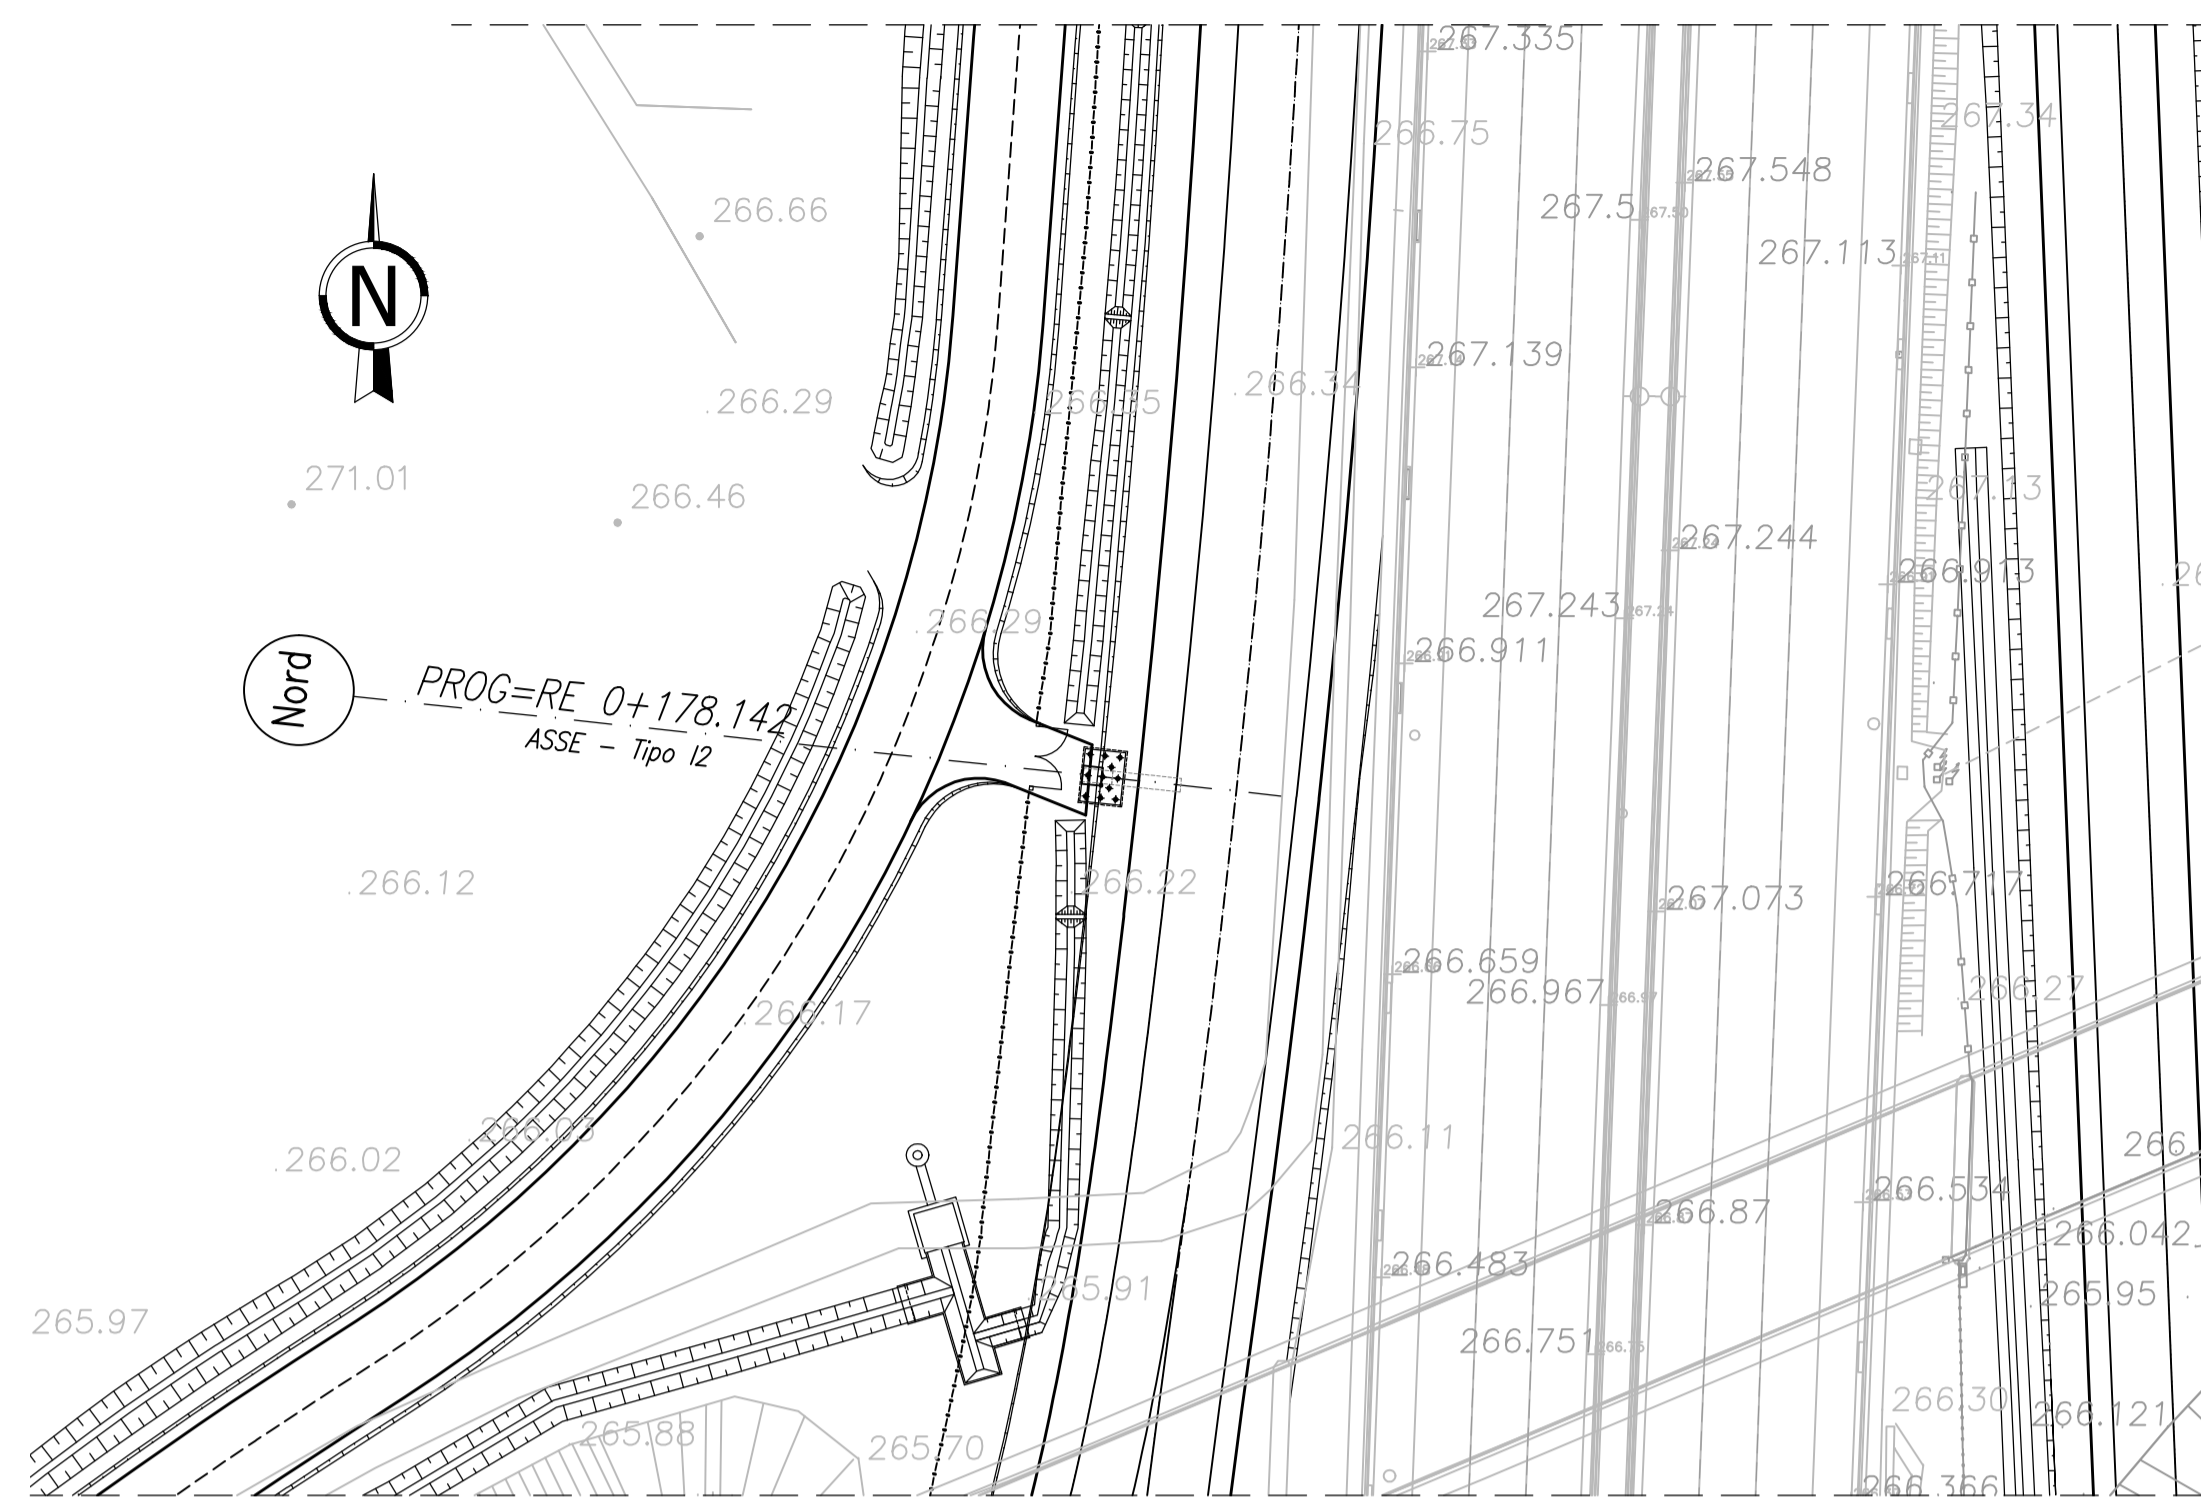

PLANIMETRIA DI TRACCIAMENTO
SCALA 1:100

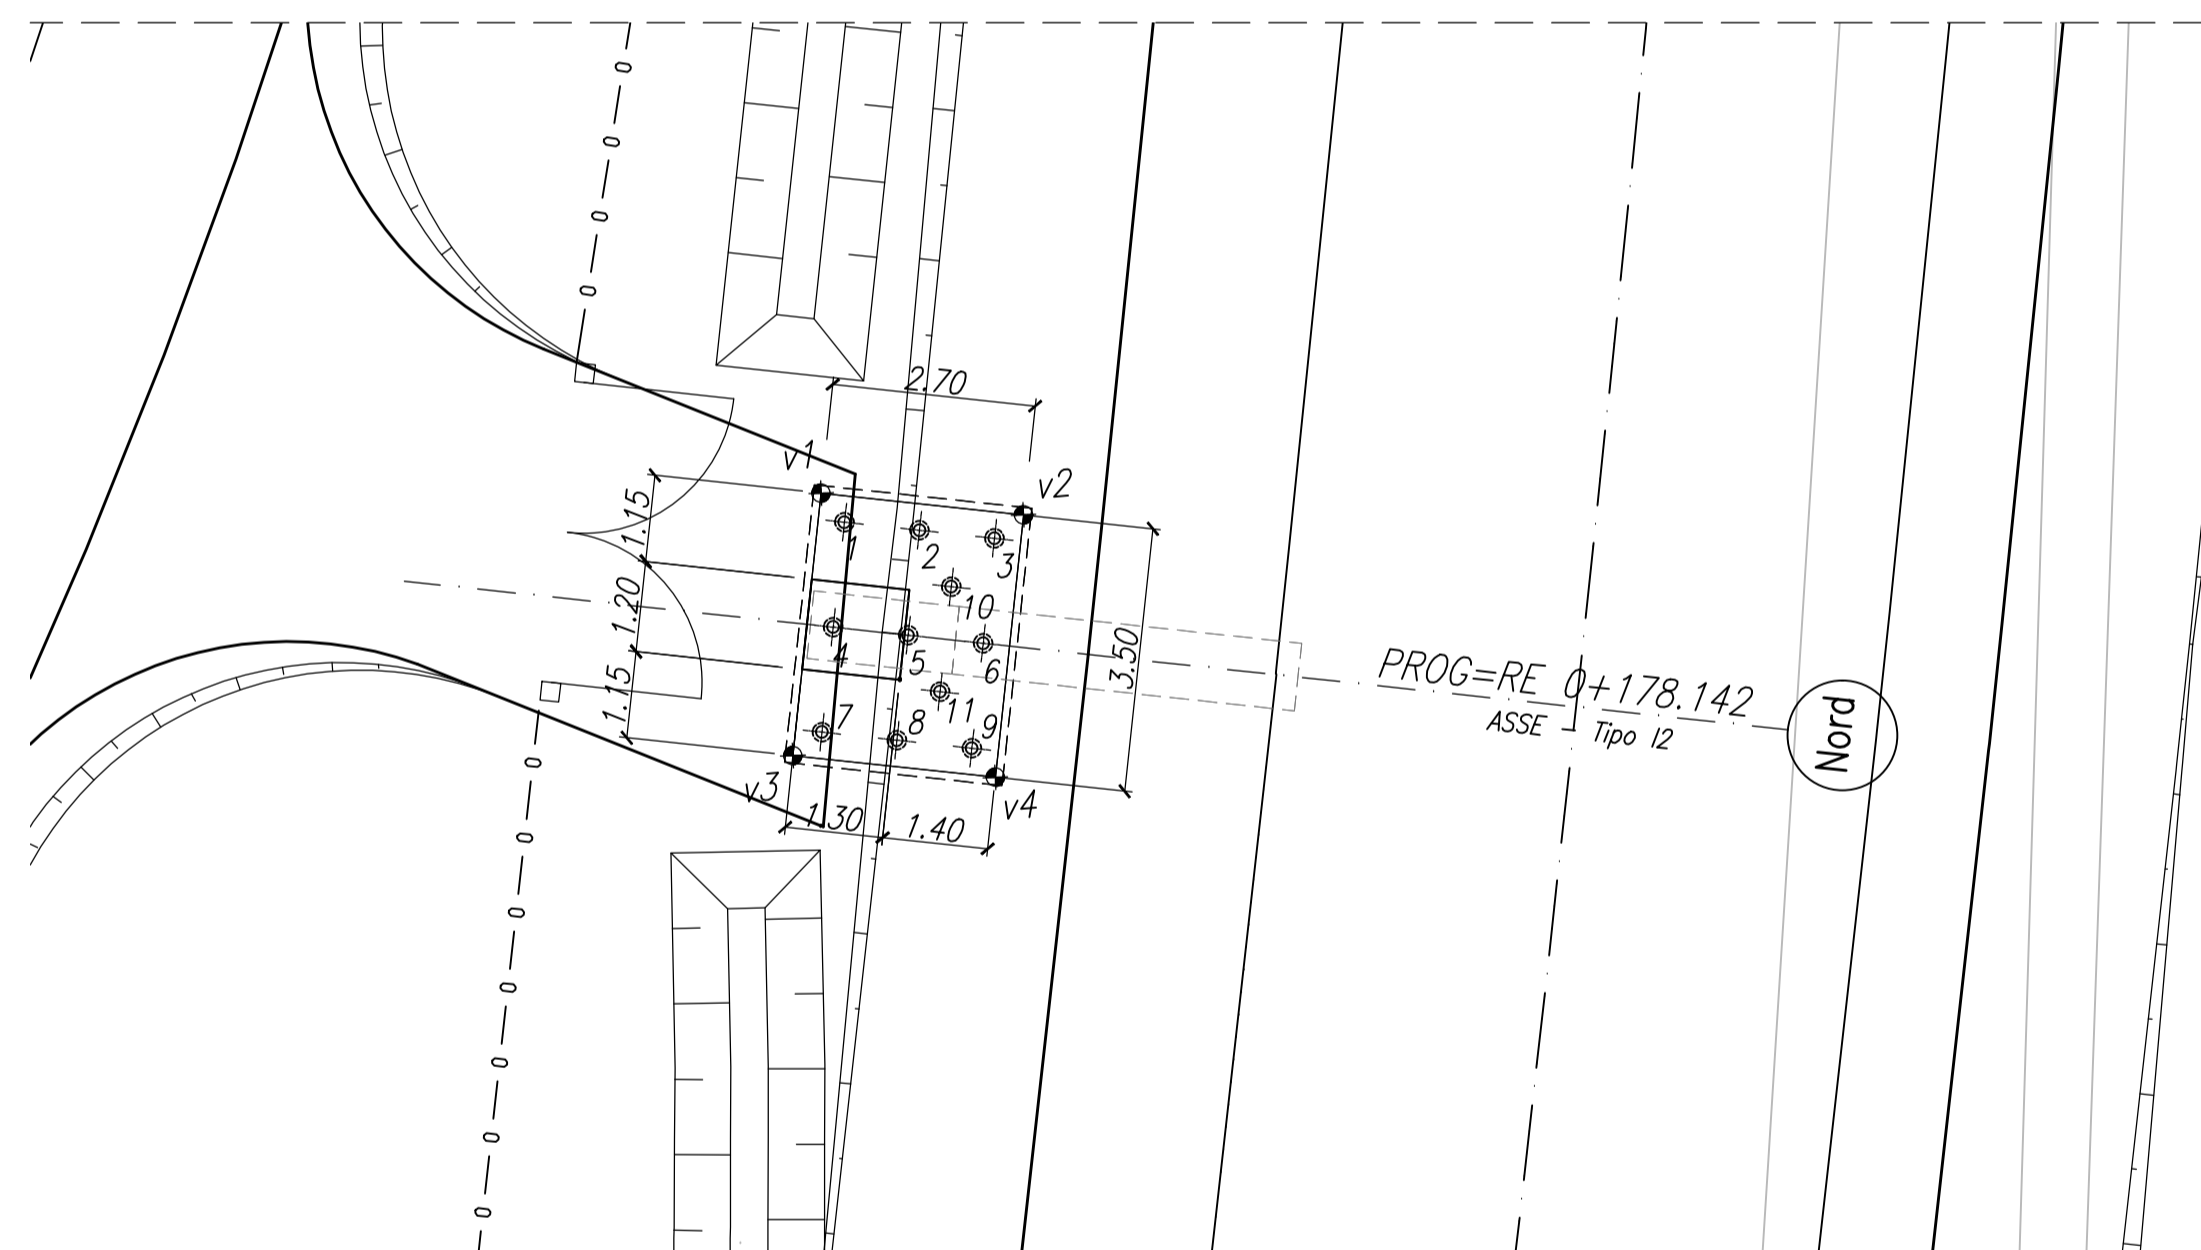

PLANIMETRIA DI TRACCIAMENTO
SCALA 1:100

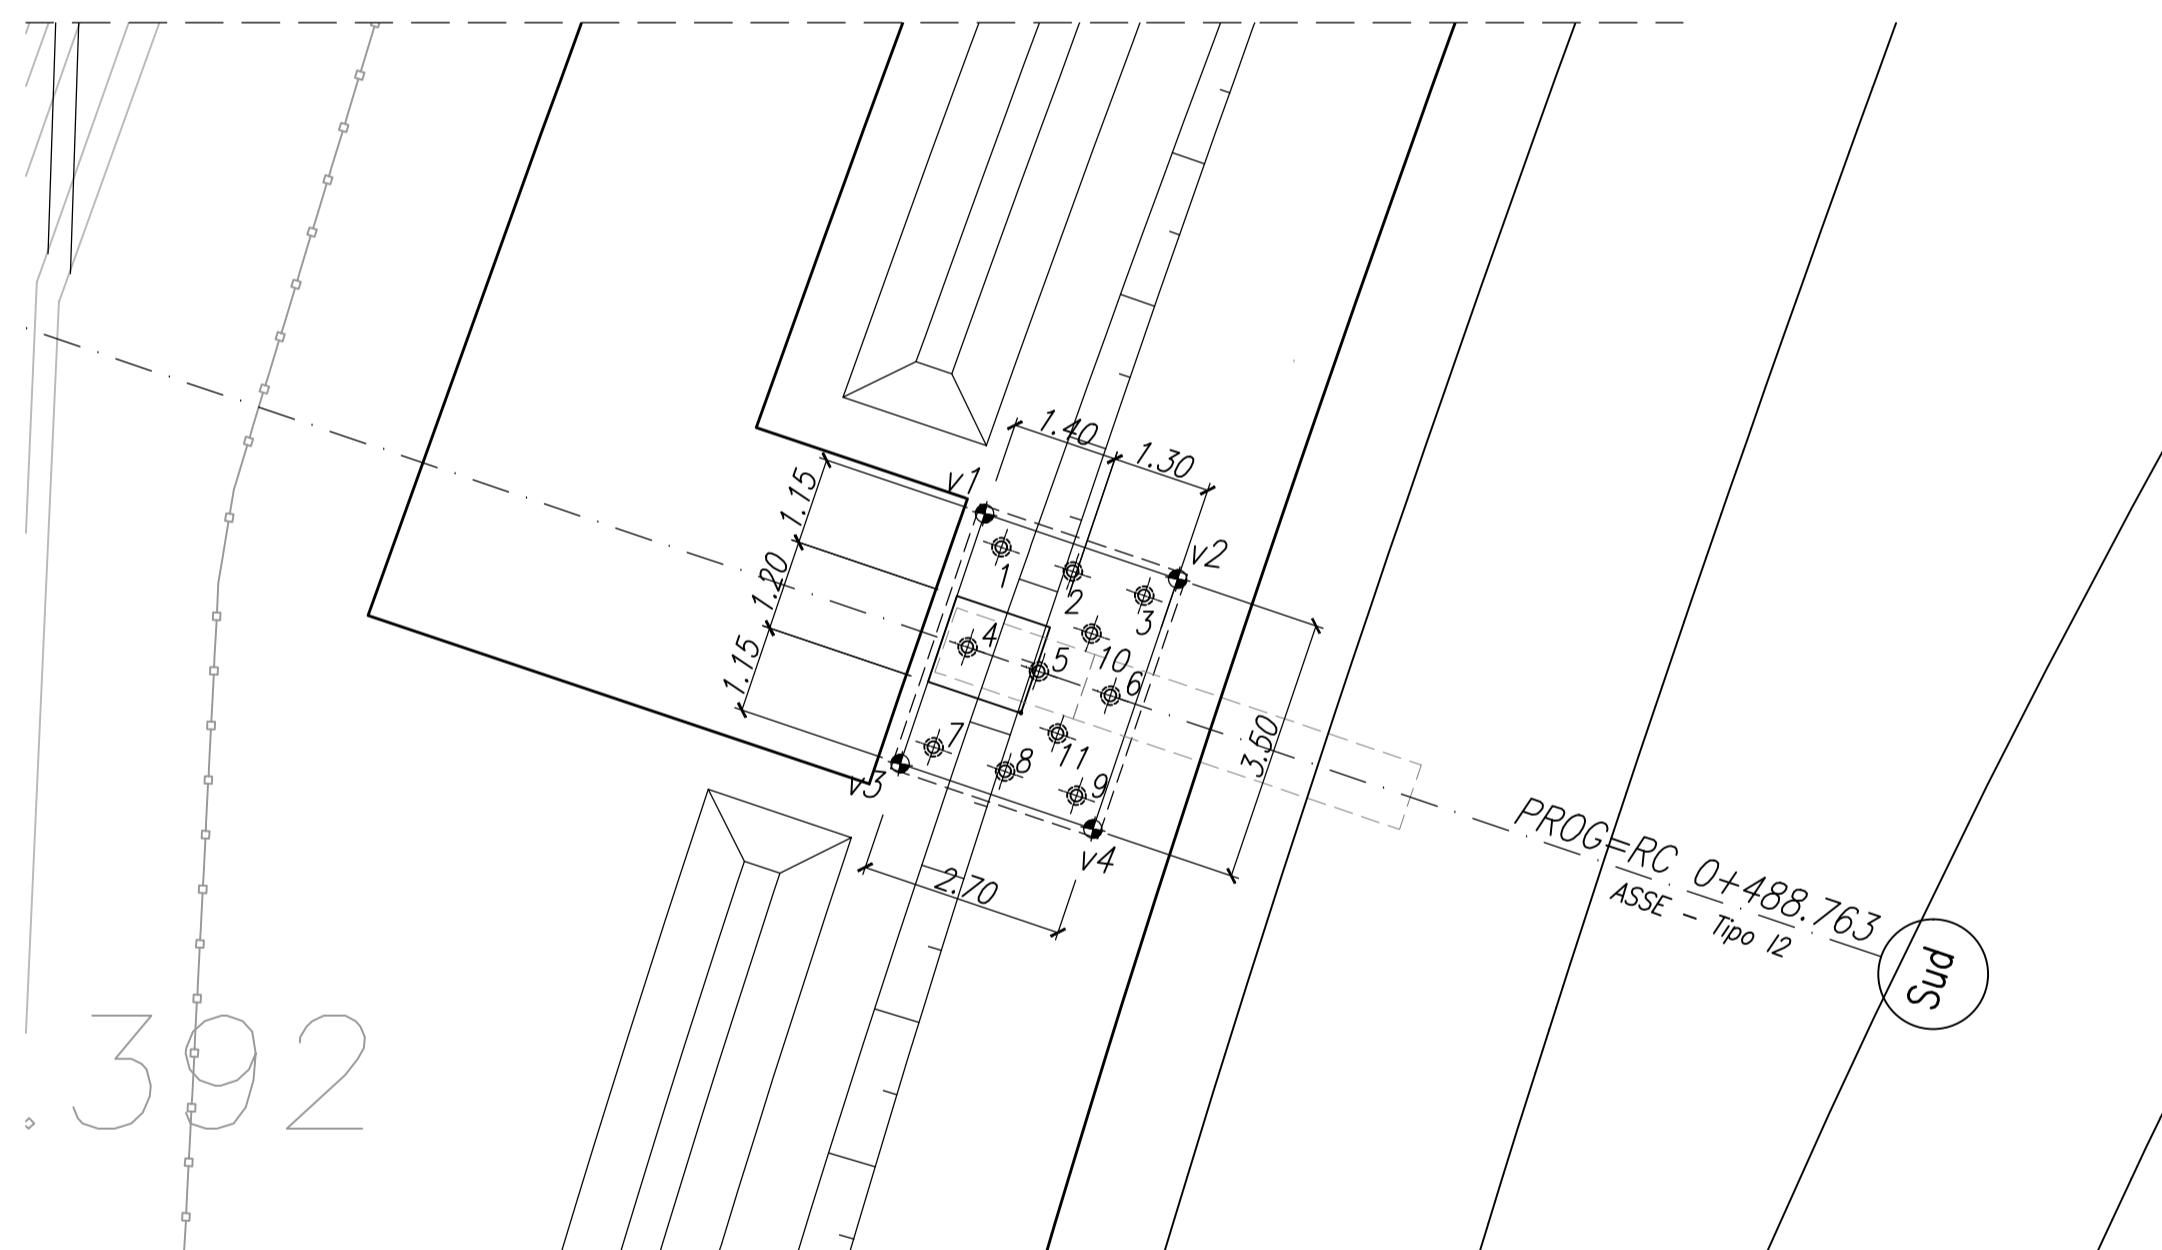

PUNTI	COORDINATE X,Y	
	X(EST)	Y(NORD)
v1	135690.6266	245696.1603
v2	135693.3112	245695.8720
v3	135690.2529	245692.6803
v4	135692.9375	245692.3920

PUNTI	COORDINATE X,Y	
	X(EST)	Y(NORD)
1	135690.9372	245695.7749
2	135691.9315	245695.6681
3	135692.9258	245695.5614
4	135690.7878	245694.3829
5	135691.7820	245694.2761
6	135692.7763	245694.1694
7	135690.6383	245692.9909
8	135691.6326	245692.8841
9	135692.6269	245692.7774
10	135692.3539	245694.9188
11	135692.2051	245693.5269

PUNTI	COORDINATE X,Y	
	X(EST)	Y(NORD)
v1	135737.7471	245056.5166
v2	135735.1898	245057.3827
v3	135738.8698	245059.8316
v4	135736.3125	245060.6977

PUNTI	COORDINATE X,Y	
	X(EST)	Y(NORD)
1	135737.5279	245056.9604
2	135736.5807	245057.2812
3	135735.6336	245057.6019
4	135737.9770	245058.2864
5	135737.0298	245058.6072
6	135736.0827	245058.9280
7	135738.4261	245059.6124
8	135737.4789	245059.9332
9	135736.5318	245060.2540
10	135737.7288	245059.1101
11	135737.2788	245057.7837

MATRICE DI REVISIONE		
REV	DATA	DESCRIZIONE MODIFICA

N.B.: LA TAVOLA SOSTITUISCE QUELLA RELATIVA AL CODICE DEL PROGETTO ESECUTIVO

**COLLEGAMENTO AUTOSTRADALE
DALMINE - COMO - VARESE - VALICO DEL GAGGIOLO E OPERE AD ESSO CONNESSE**
CODICE C.U.P. F11B0600027007

TRATTE B1, B2, C, D, TRVA13+14, GREENWAY
AS BUILT
TRATTA B1 - SVINCOLO DI LOMAZZO (da Pk -0+850 a Pk +1+800)
IMPIANTI
TIPOLOGICI IMPIANTI TECNOLOGICI
TIPOLOGICI STRUTTURALI
PLANIMETRIA TRACCIAMENTO FONDAZIONI PMV TIPO "I2"

FASE PROGETTUALE	LOTTO	ZONA	OPERA	TRATTO D'OPERA	AMBITO	TIPO ELABORATO	PROGRESSIVO	REVISIONE
A	0	AD0	IE000	0	IM	PZ	002	01

Scala: Varie

DATA	DESCRIZIONE	REV
Ottobre 2015	Emissione	E

CONCEDENTE: CONCESSIONARI AUTOSTRADALI LOMBARDE

CONCESSIONARIO: Autostrade Padovane/Lombarda
Direttore Tecnico: Ing. Enrico Anzi
Referente Tecnico: ING. BILANCIA GIUSEPPE

APPROVATO: Autostrade Padovane/Lombarda
Il Direttore dei Lavori: Ing. Francesco Domenico

IMPRESA: RAGGRUPPAMENTO TEMPORANEO IMPRESE:
Mandatario: STRABAG A.G.
Mandante: GLF Grandi Lavori Fincosit S.p.A.
Mandante: Giuseppe Malturo S.p.A.
Mandante cooptata: STRABAG S.p.A.

PROGETTISTA - PROGETTO ESECUTIVO DI DETTAGLIO: RAGGRUPPAMENTO TEMPORANEO PROGETTISTI:
Mandatario: 3TI PROGETTI ITALIA S.p.A.
Mandante: GP Ing. Salvatore Vermiglio

RESPONSABILE DI PROGETTO ED INCARICATO DELL'INTEGRAZIONE FRA LE VARIE PRESTAZIONI: Ing. Alberto Cecchini

ELABORAZIONE PROGETTUALE: PROGETTISTA: 3TI PROGETTI ITALIA S.p.A.
3TI ITALIA S.p.A. DIRETTORE TECNICO: Ing. Stefano Luca Passati
Ordine degli Ingegneri Provincia di Roma n. 20809

Redatto: Pierucci Verificato: Di Sanzo Approvato: Passati