




SEZIONE TRASVERSALE TIPO
SCALA 1:25

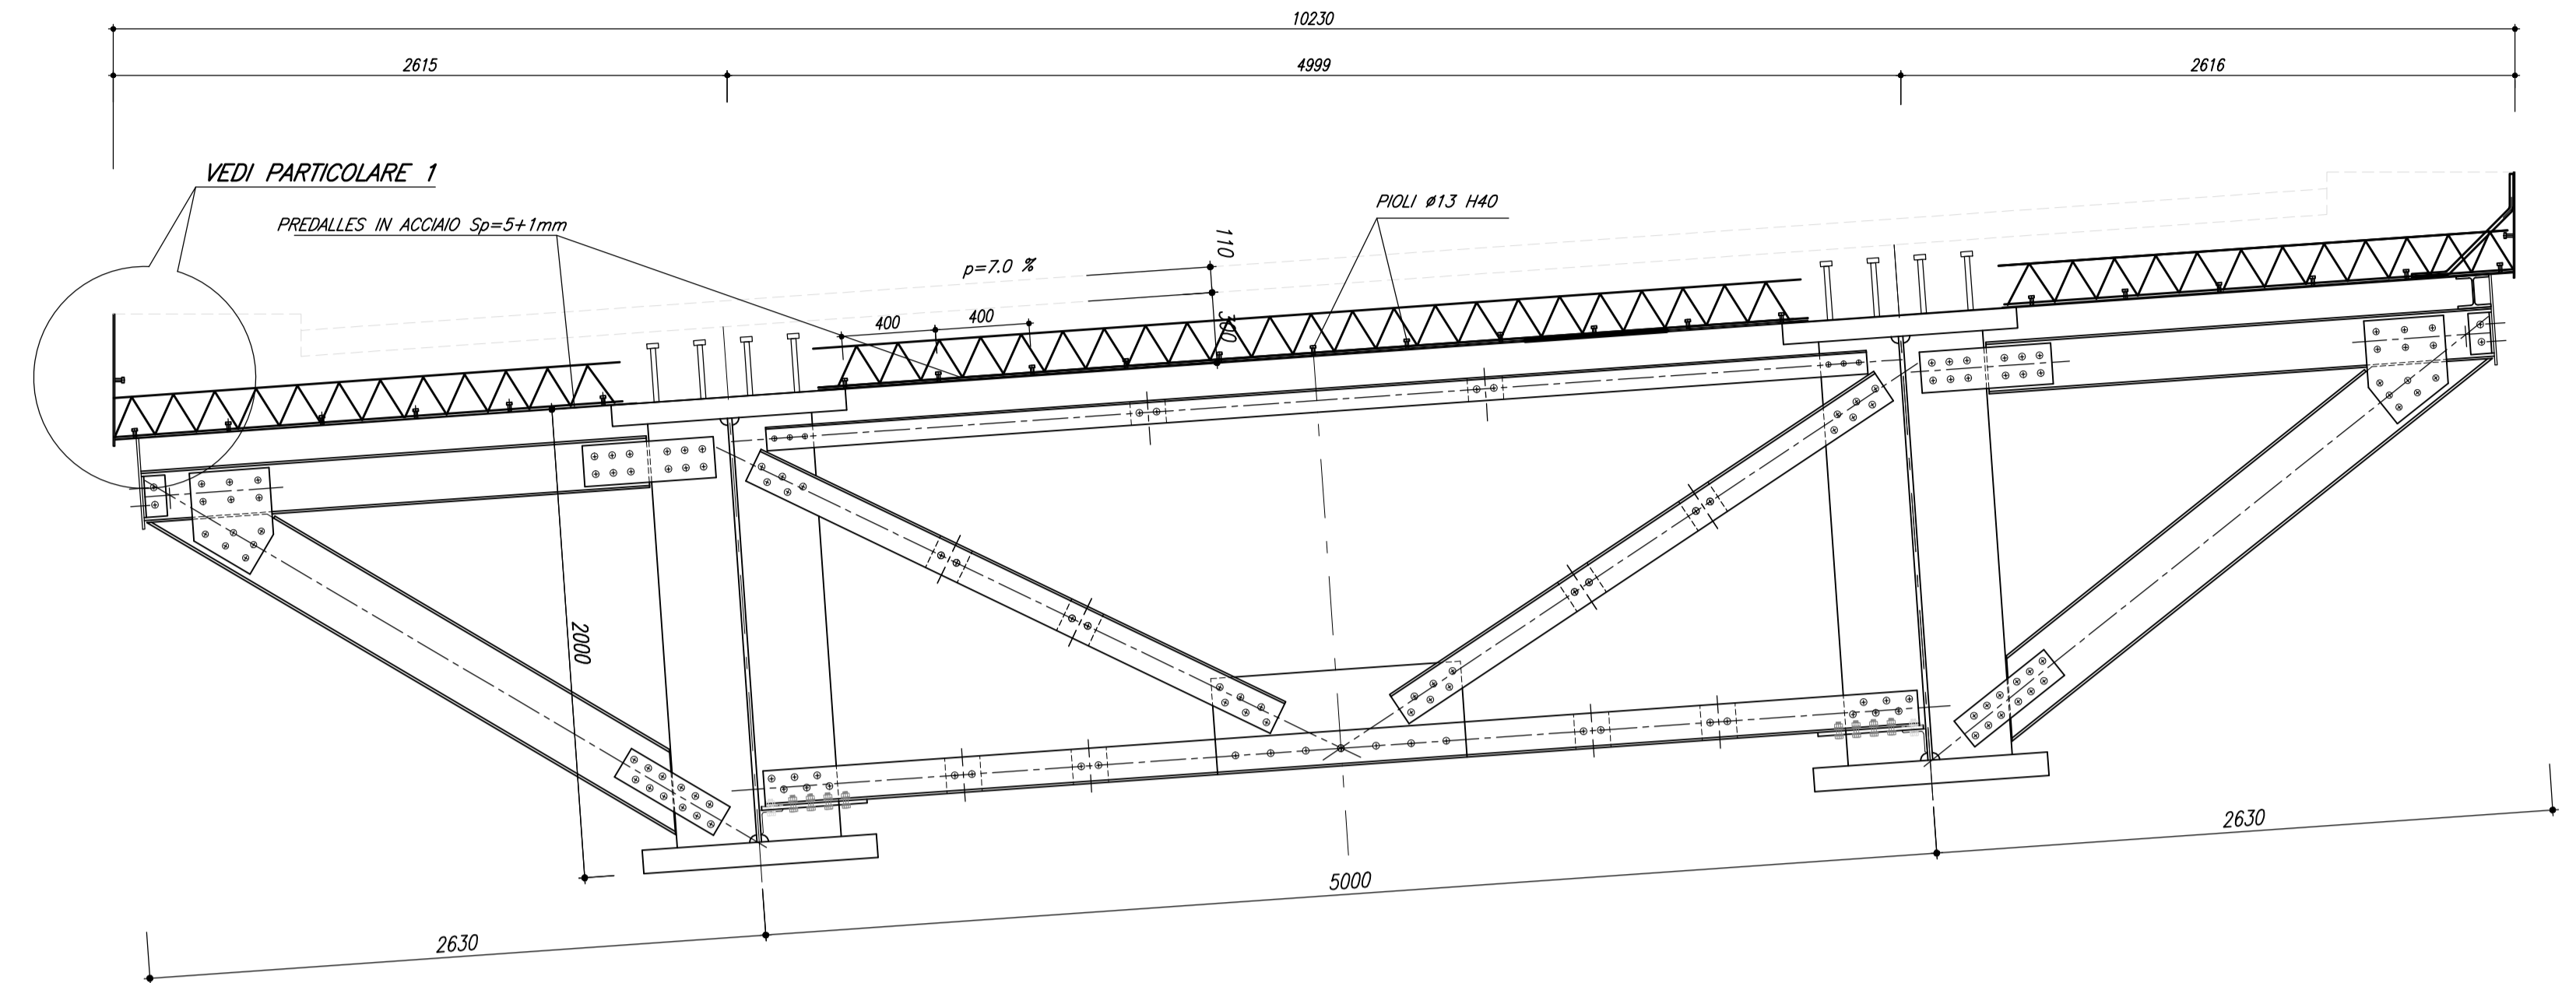


PARTICOLARE "1"
SCALA 1:10

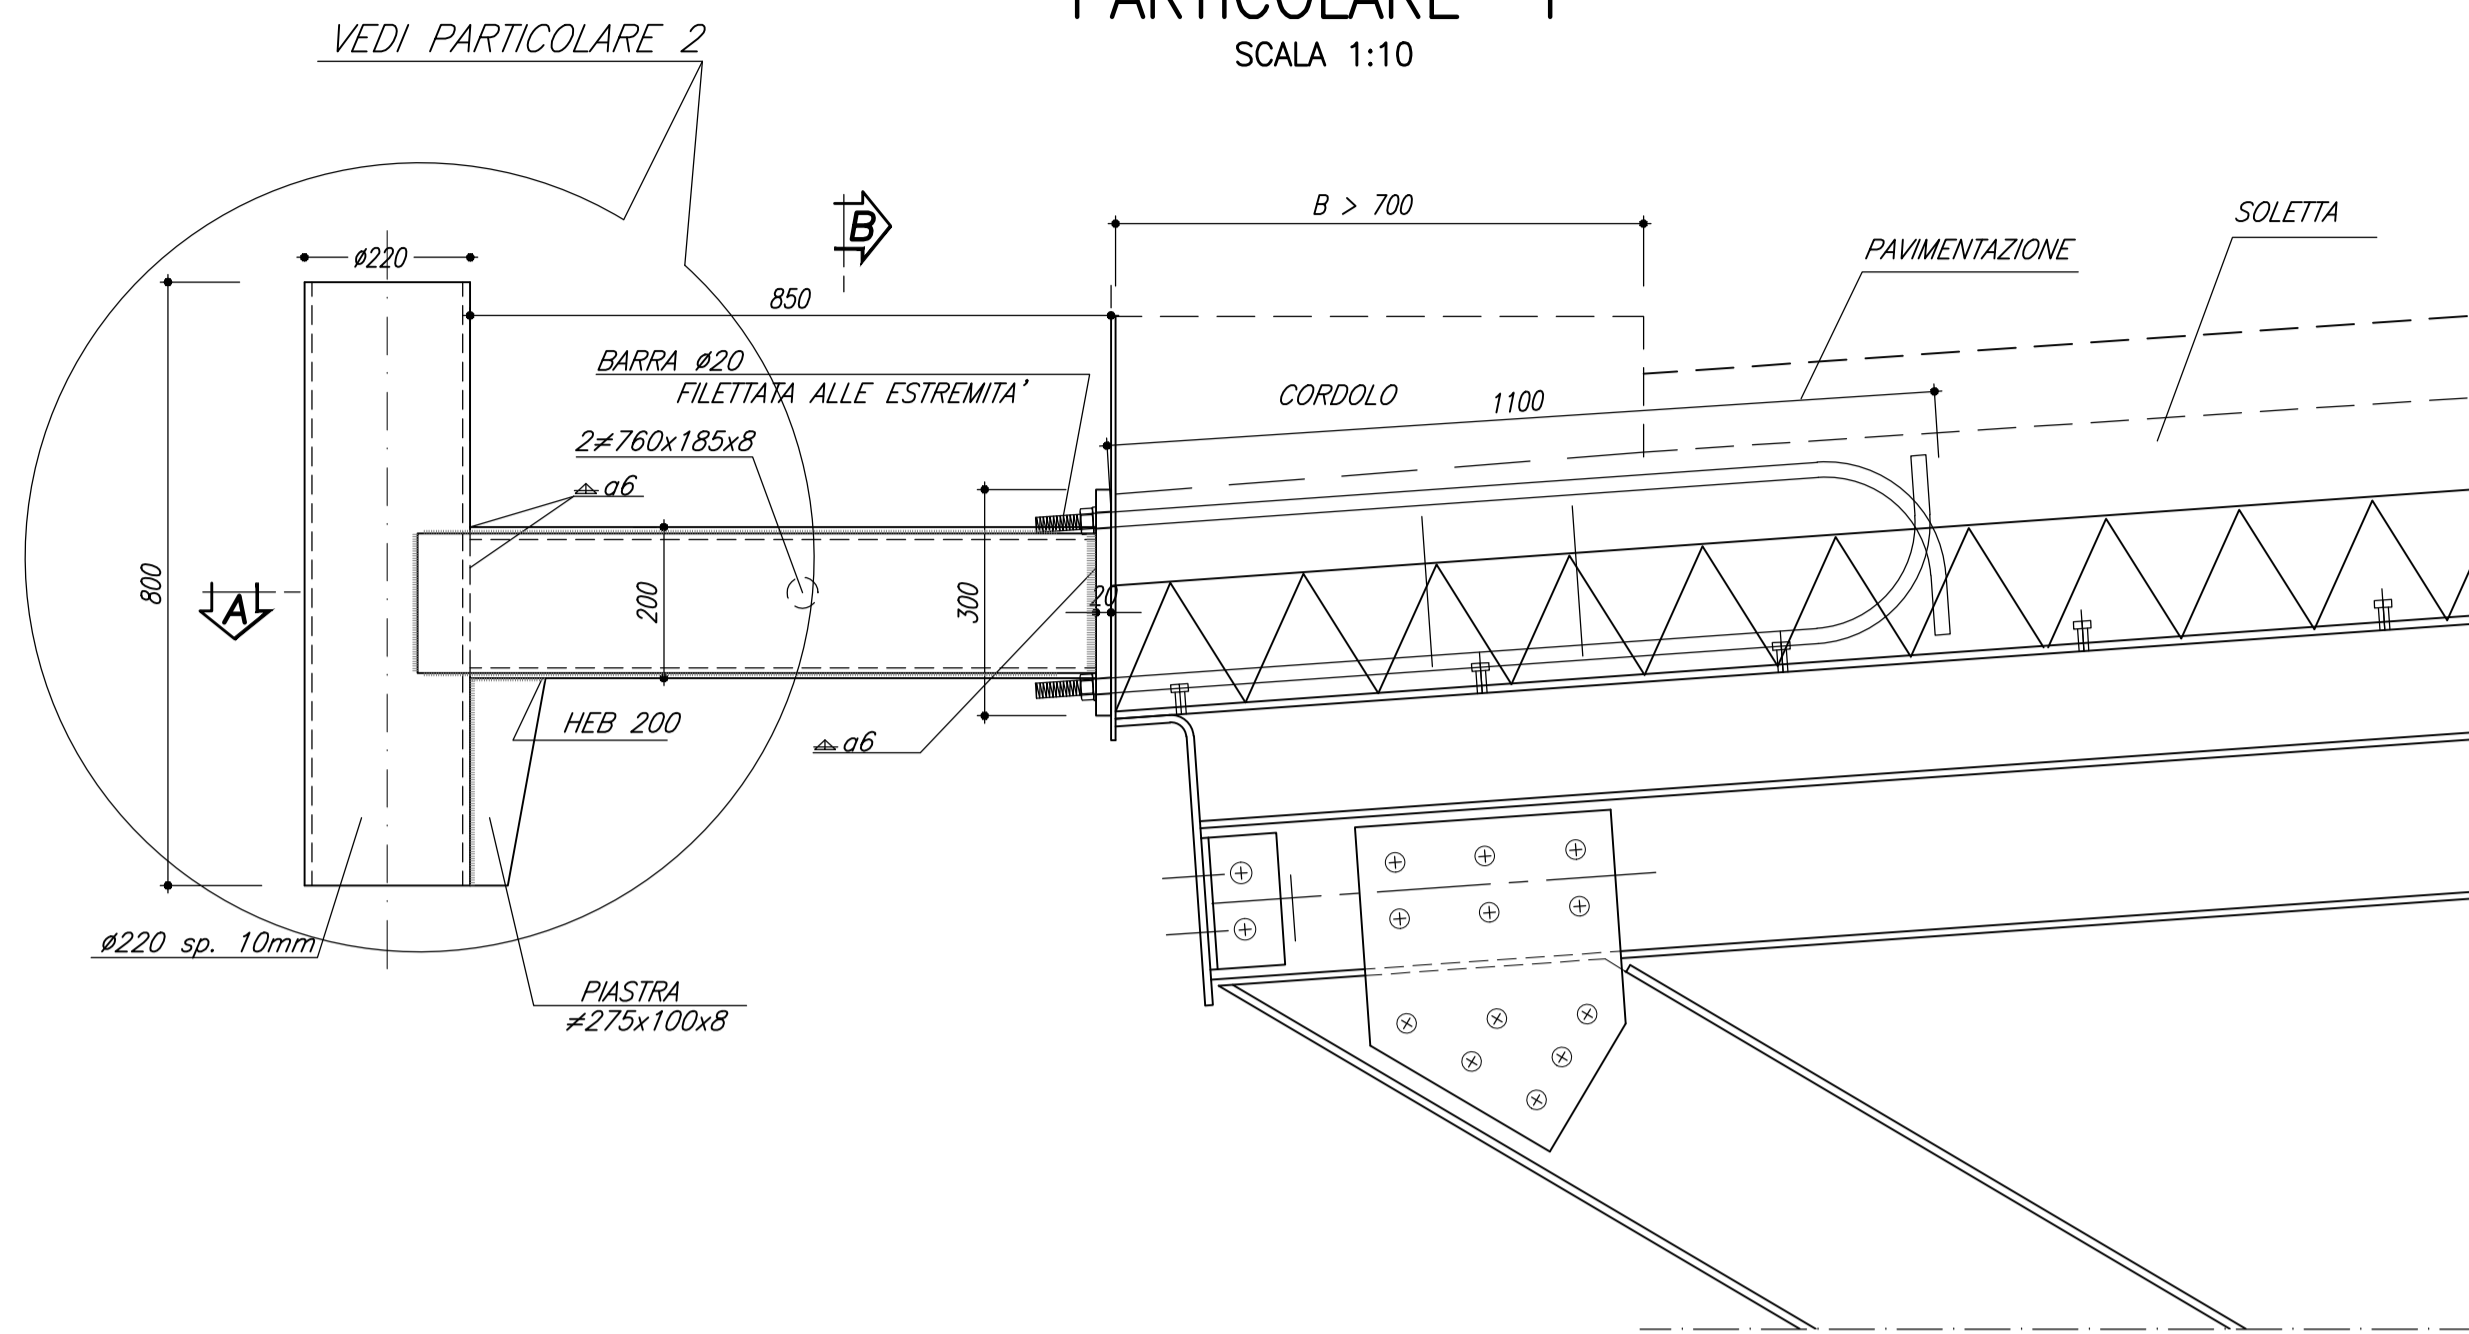

SEZIONE A-A
SCALA 1:10

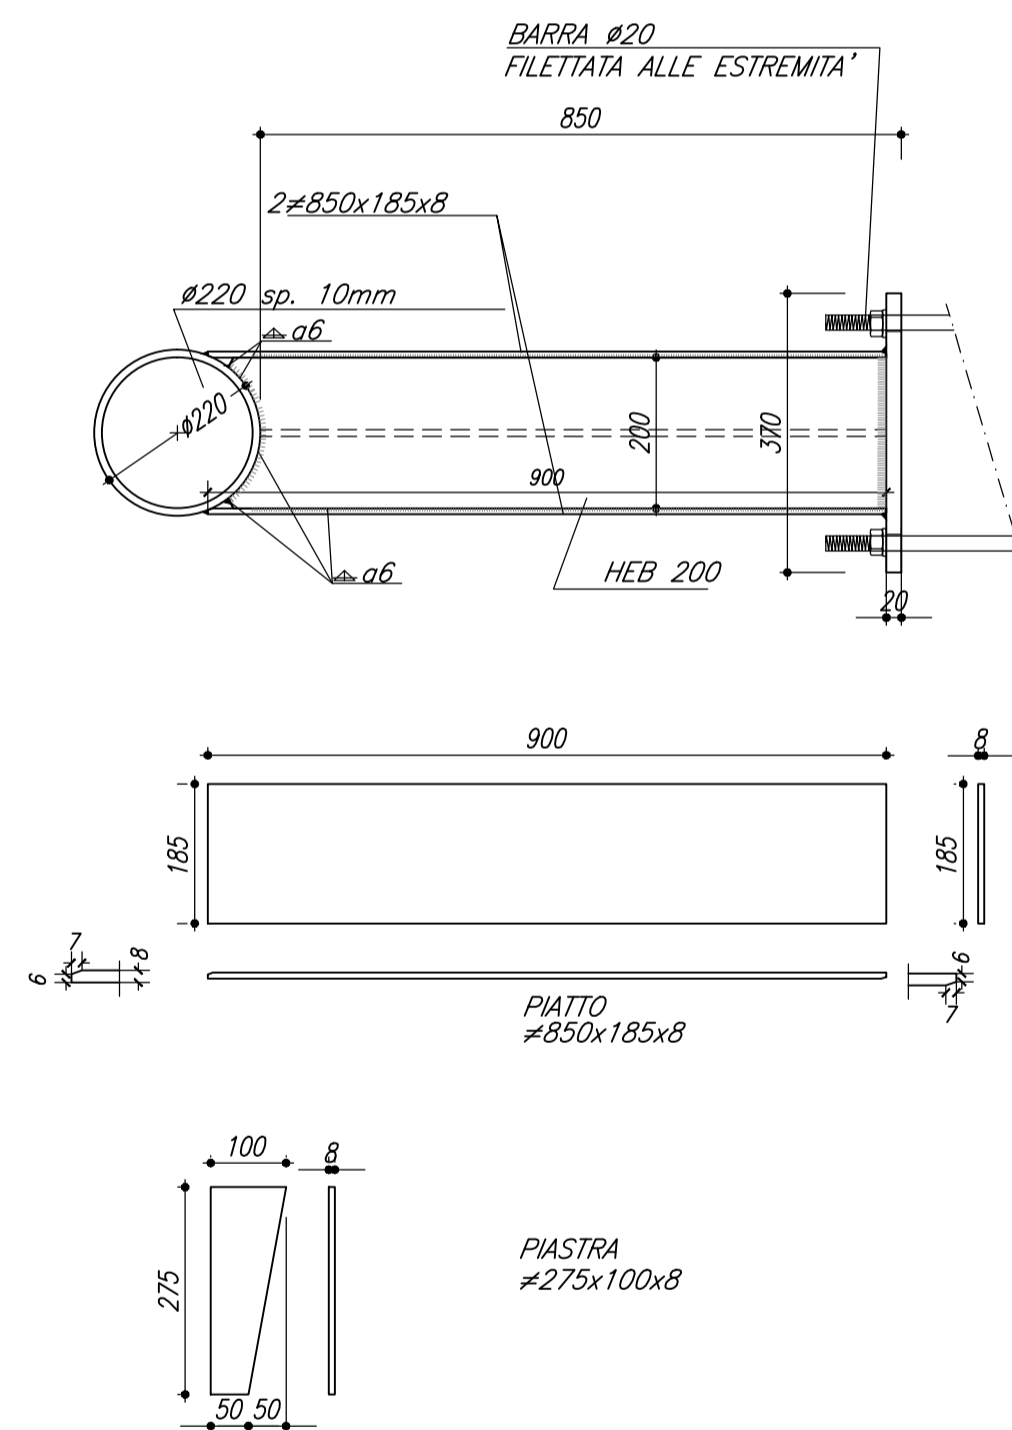


PARTICOLARE "2"
SCALA 1:5

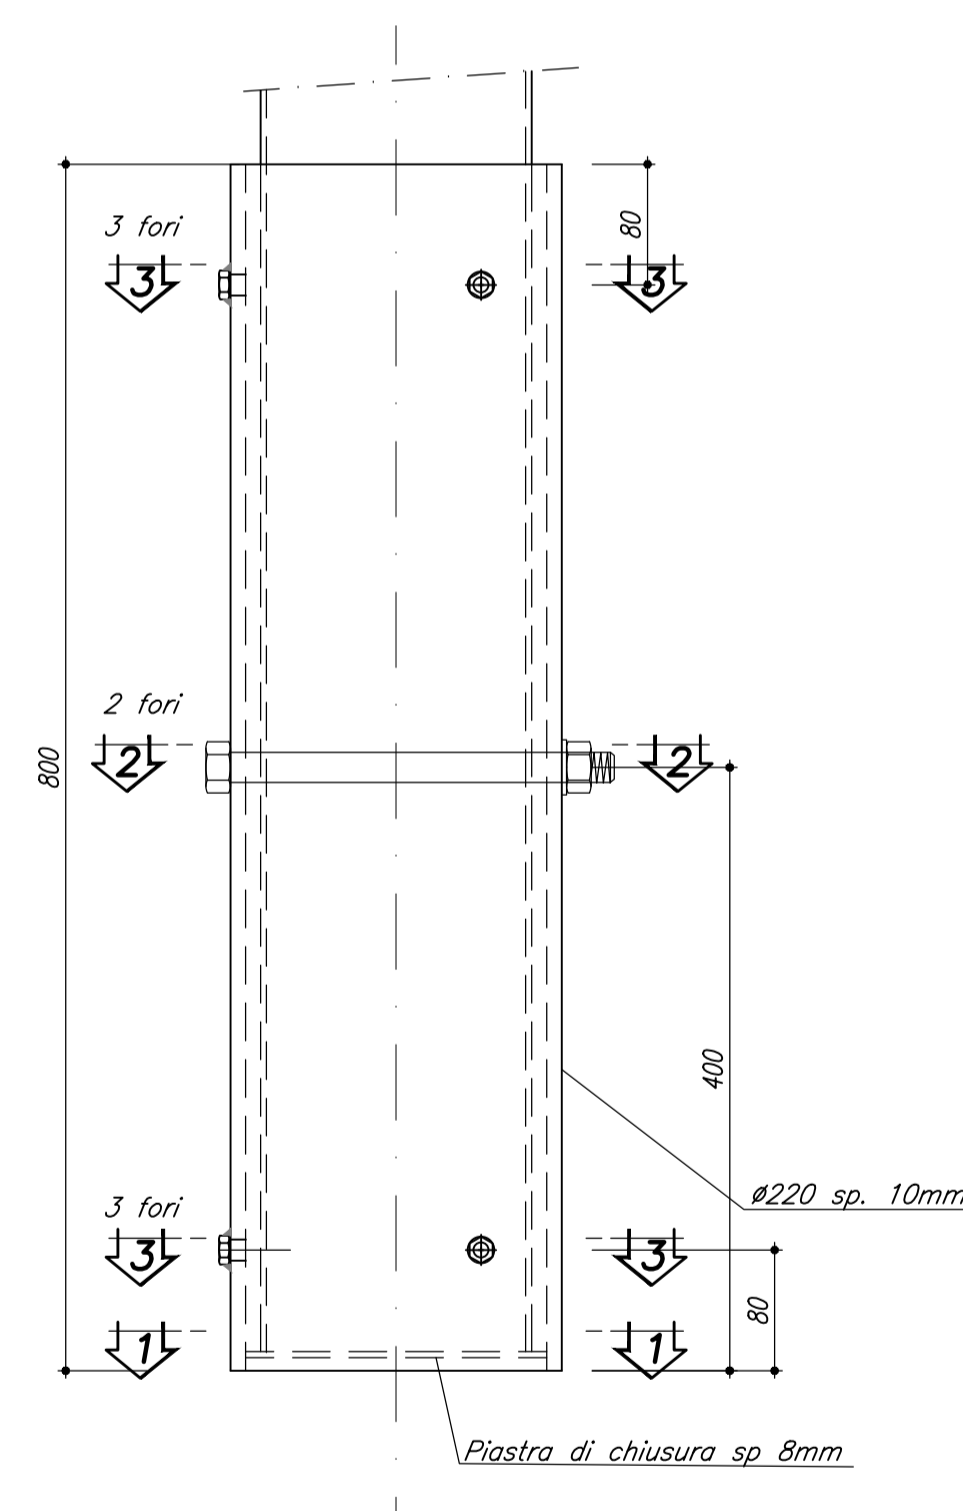


FASI DI MONTAGGIO

- FASE 1- PREDISPOSIZIONE BARRE FILETTATE Ø20 NEL GETTO DI CALCESTRUZZO DELLA SOLETTA
- FASE 2- FISSAGGIO DELLE STAFFE ALLE BARRE FILETTATE EMERGENTI DALLA SOLETTA
- FASE 3- MESSA A DIMORA DEL PALO NELLA STAFFA E BLOCCAGGIO CON BULLONE PASSANTE M16
- FASE 4- REGISTRAZIONE DELLA VERTICALITA' DEL PALO MEDIANTE VITI M12 (3+3)


SEZIONE 2-2
SCALA 1:5

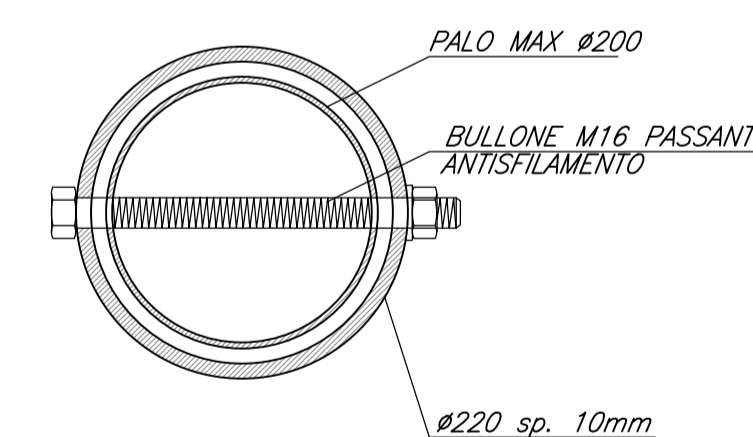


SEZIONE B-B
SCALA 1:10

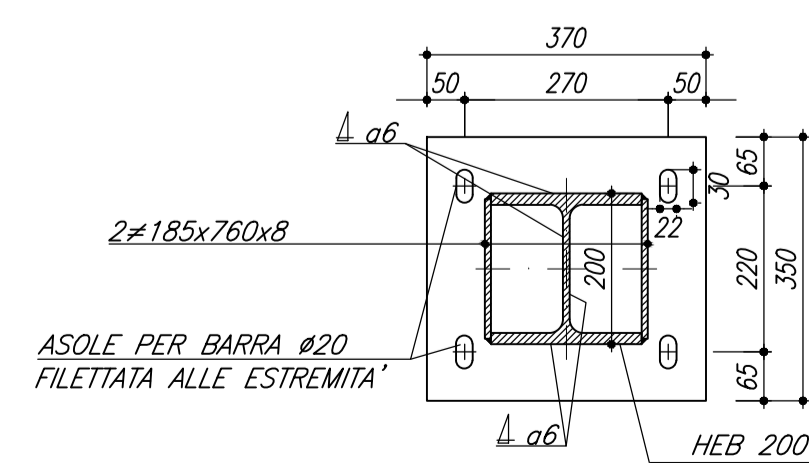

SEZIONE 3-3
SCALA 1:5

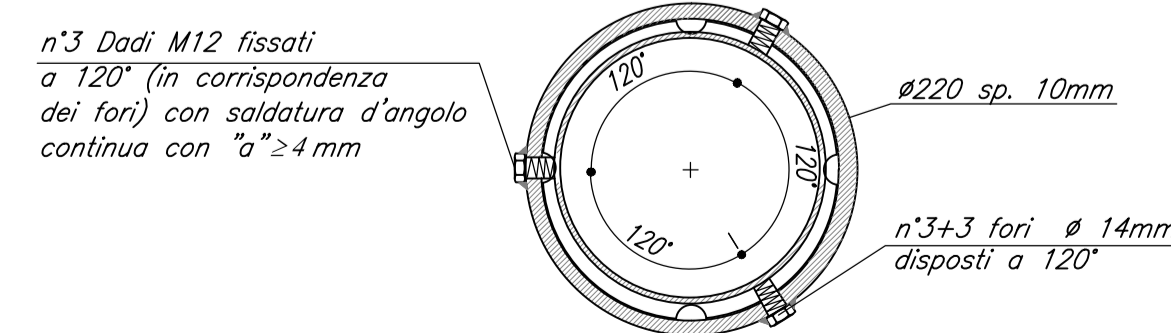

SEZIONE 1-1
SCALA 1:5

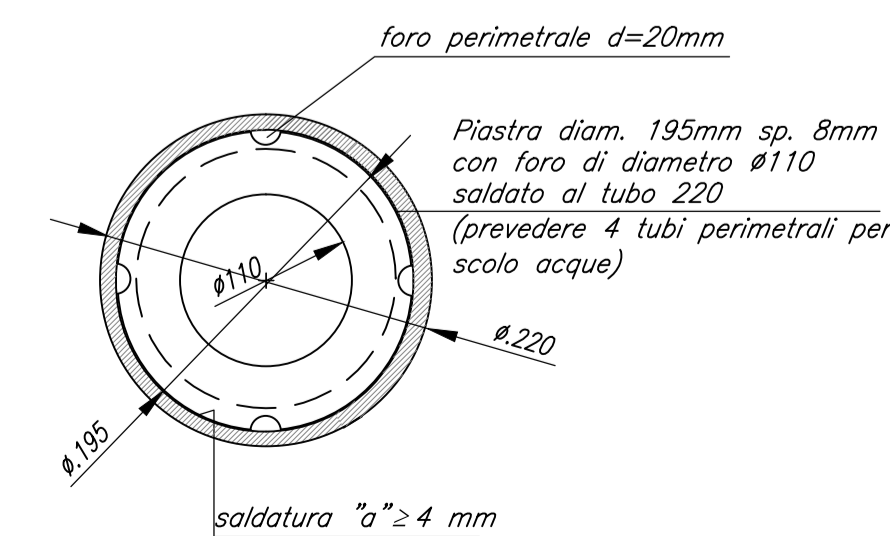

NOTA:

GLI ELEMENTI SONO IN ACCIAIO S355 PROTETTI MEDIANTE ZINCATURA A CALDO REALIZZATA IN CONFORMITA' CON LA NORMA UNI-ISO 1461

MATRICE DI REVISIONE

REV	DATA	DESCRIZIONE MODIFICA
0		
1		
2		
3		
4		
5		

N.B.: LA TAVOLA SOSTITUISCE QUELLA RELATIVA AL CODICE E DEL PROGETTO ESECUTIVO

CONCESSIONARI AUTOSTRADALI LOMBARDE
Autosstrada Padanese
COLLEGAMENTO AUTOSTRADALE DALMINE - COMO - VARESE - VALICO DEL GAGGIOLO E OPERE AD ESSO CONNESSE
CODICE C.U.P. F11B0600270007
TRATTE B1, B2, C, D, TRVA13+14, GREENWAY
AS BUILT
TRATTA B1 - SVINCOLO DI LOMAZZO (da Pk - 0+850 a Pk +1+800)
IMPIANTI TIPOLOGICI
PARTICOLARE TIPOLOGICO - DETAGLIO ATTACCO PALO SU VIADOTTO

IDENTIFICAZIONE ELABORATO CODICE PROGETTO: F00107B WBS		IMPRESA RAGGRUPPAMENTO TEMPORANEO IMPRESE: Mandataria: STRABAG A.G. Mandante: GLF Grandi Lavori Fincosit S.p.A. Mandante cooptata: Giuseppe Maltauro S.p.A. Mandante: STRABAG S.p.A.	
FASE PROGETTUALE LOTTO: A ZONA: 0 OPERA: ADX TRATTO D'OPERA: IE0000 AMBITO: 0 TIPO ELABORATO: IM PROGRESSIVO: 005 REVISIONE: F		RAGGRUPPAMENTO TEMPORANEO PROGETTISTI: Mandataria: 3TI PROGETTI ITALIA S.p.A. Mandante: GP Progettazione e servizi ingegneristici Mandante: Arch. Salvatore Vegmioglio Mandante: ALBERTO CECCHINI	
CONCEDENTE CONCESSIONARI AUTOSTRADALI LOMBARDE Ing. Alberto Cecchini		ELABORAZIONE PROGETTUALE PROGETTISTA: 3TI PROGETTI ITALIA S.p.A. 3TI ITALIA S.p.A. DIRETTORE TECNICO: Ing. Stefano Luca Passati Ordine degli Ingegneri Provincia di Roma n. 20809	
CONCESSIONARIO Autosstrada Padanese Direttore Tecnico: Ing. Enrico Anzi Referente Tecnico: Ing. Giuseppe Bianca		Redatto: Di Iullo Verificato: Di Sanzo Approvato: Possati	
APPROVATO Autosstrada Padanese Il Direttore dei Lavori: Ing. Francesco Domenico			