


Valido per: portale a Bandiera Destro ritto inclinato

Materiale: S275 JR

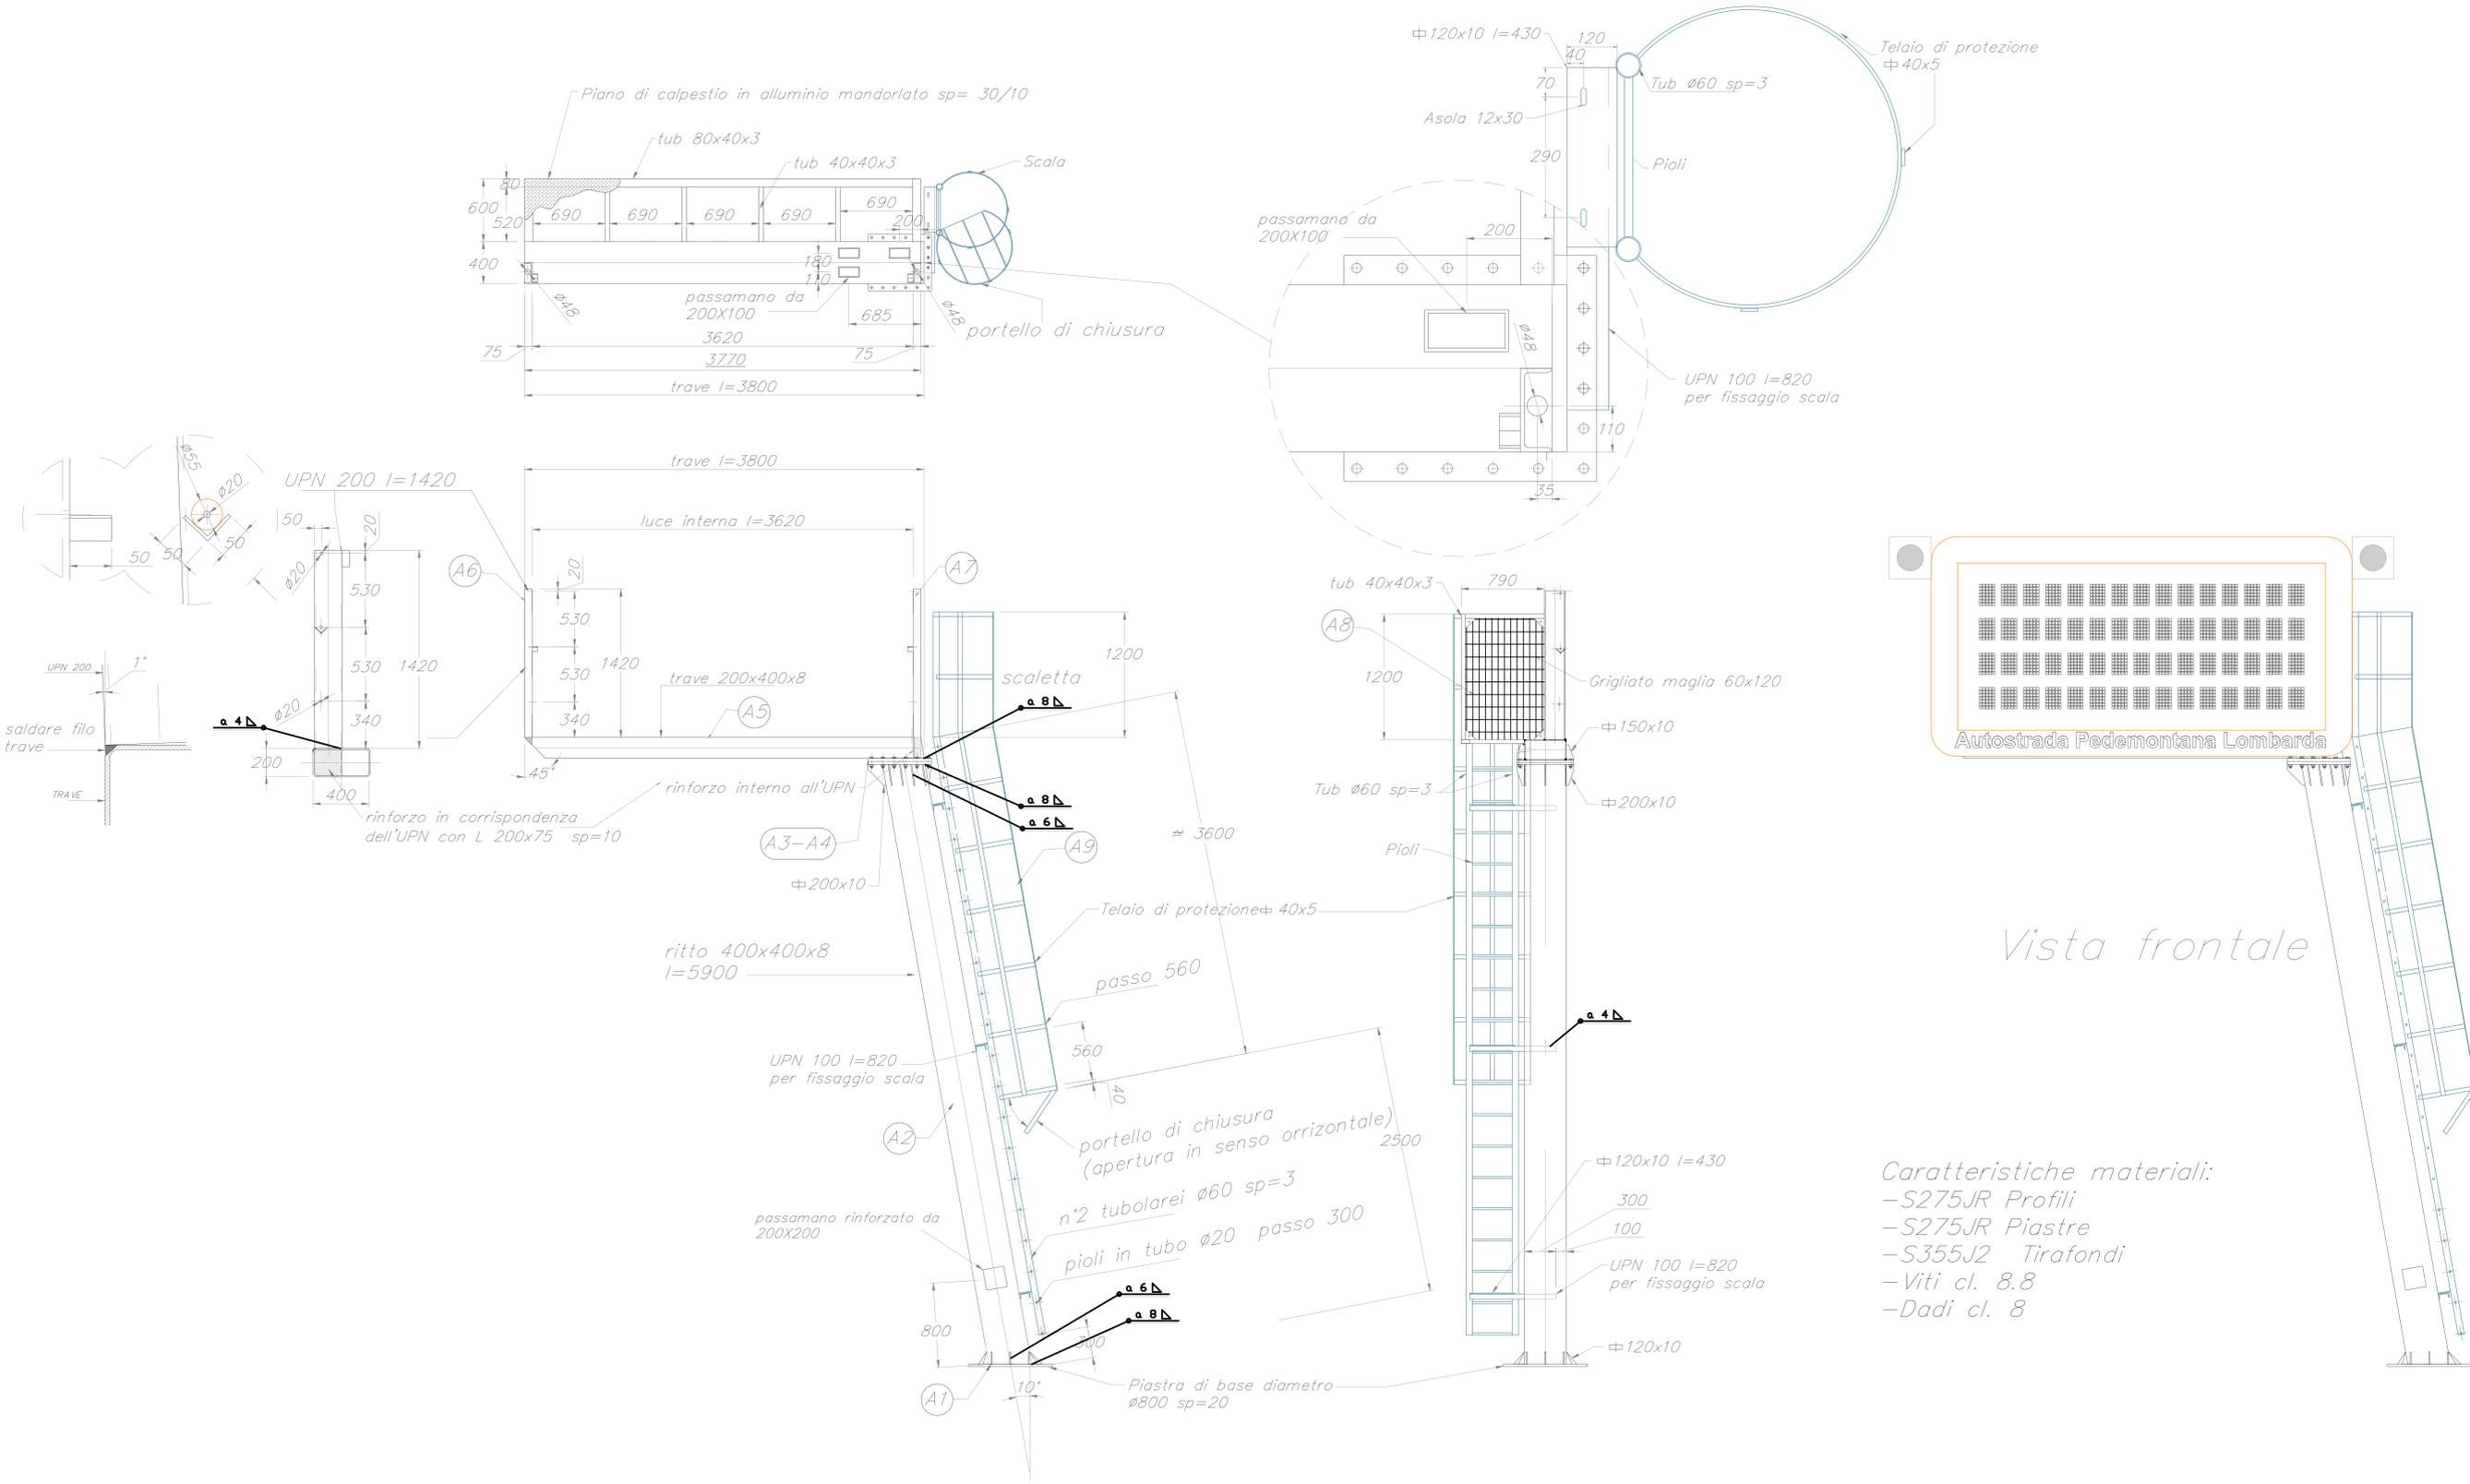

Vista frontale

- Caratteristiche materiali:
- S275JR Profili
 - S275JR Piastre
 - S355J2 Tirafondi
 - Viti cl. 8.8
 - Dadi cl. 8

POSIZIONE ELEMENTO	DESCRIZIONE
COLONNA P1	A1 PIASTRA DI BASE Sp.20 mm
	A2 PROFILO SCATOLARE Sp.8 mm
N°1	A3 PIASTRA DI TESTA Sp.20 mm
TRAVE T1	A4 PIASTRA DI TESTA Sp.20 mm
	A5 PROFILO SCATOLARE Sp.8 mm
	A6 MONTANTE UPN 200
	A7 MONTANTE UPN 200
N°1	A8 PROTEZIONI
SCALA N°1	A9 SCALA-PROTEZIONE

MATRICE DI REVISIONE

REV	DATA	DESCRIZIONE MODIFICA

NR. LA TAVOLA SOSTITUISCE QUELLA RELATIVA AL CODICE [] DEL PROGETTO ESECUTIVO

COLLEGAMENTO AUTOSTRADALE DALMINE - COMO - VARESE - VALICO DEL GAGGIOLIO E OPERE AD ESSO CONNESSE
TRATTE B1, B2, C, D, TRV13+14, GREENWAY
AS BUILT
TRATTA B1 - SVINCOLO DI LOMAZZO (da Pk -0+850 a Pk +1+800)
IMPIANTI TIPOLOGICI
PMV TIPO I2 - VISTA D'ASSIEME

IDENTIFICAZIONE ELABORATO


DATA

DATA	DESCRIZIONE	REV	PROGETTISTA - PROGETTO ESECUTIVO DI DETTAGLIO

CONCEDENTE

RESPONSABILE DI PROGETTO ED INCARICATO DELL'ITERAZIONE PER LE VARESE
 Ing. Alberto Cecchi

CONCESSIONARIO


APPROVATO

Elaborazione Progettuale
 PROGETTISTA:
 STI PROGETTI ITALIA S.p.A.

Redatto: Bonesi
 Verificato: Bonesi
 Approvato: Possati