




# SOLETTE DI COPERTURA

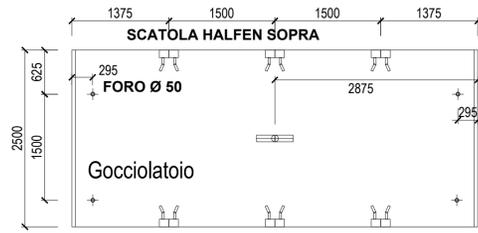


# PIANTA ARMATURA TIPO

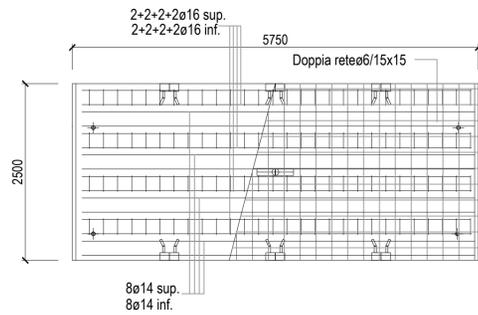


# SEZIONE ARMATURA TIPO

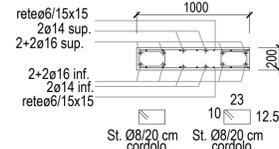


# PARTICOLARE A ARMATURA CORDOLO E GETTO IN OPERA

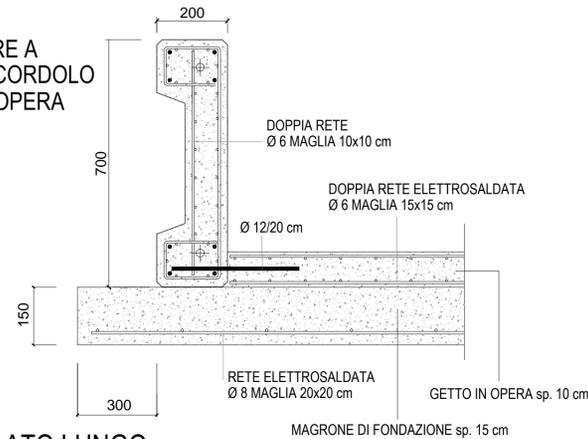

# CORDOLO LATO LUNGO

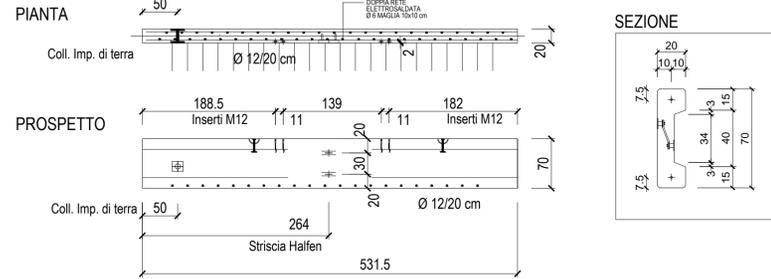


# CORDOLO LATO CORTO

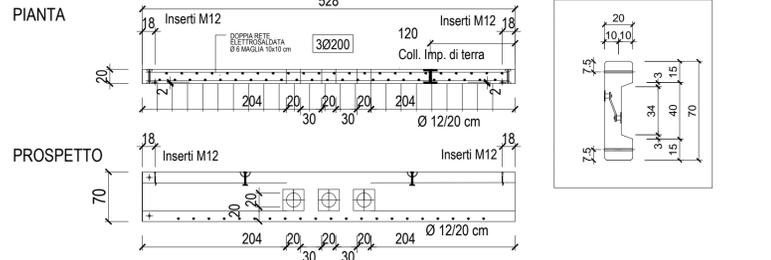


# PARTICOLARE F

Aggancio pannello alla soletta di copertura

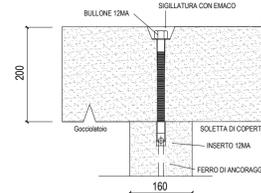

# PARTICOLARE H

Collegamento tra le solette di copertura

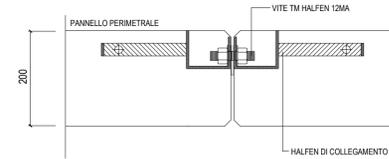


# PARTICOLARE E

Collegamento tra le solette di pavimento e la vasca di fondazione



# PARTICOLARE I


Collegamento interno-esterno impianto di terra

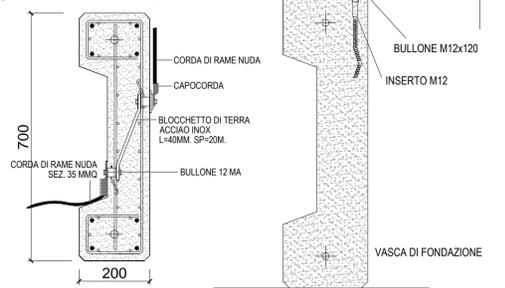


CARATTERISTICHE MATERIALI	
Calcestruzzo strutture prefabbricate	Classe C28/35
Rete elettrosaldata	Acciaio B450A
Acciaio ad adherenza migliorata	Acciaio B450C
Bulloni e viti	8.8

# PIANTA CON DIVISIONE VASCA DI FONDAZIONE

Scala 1:100

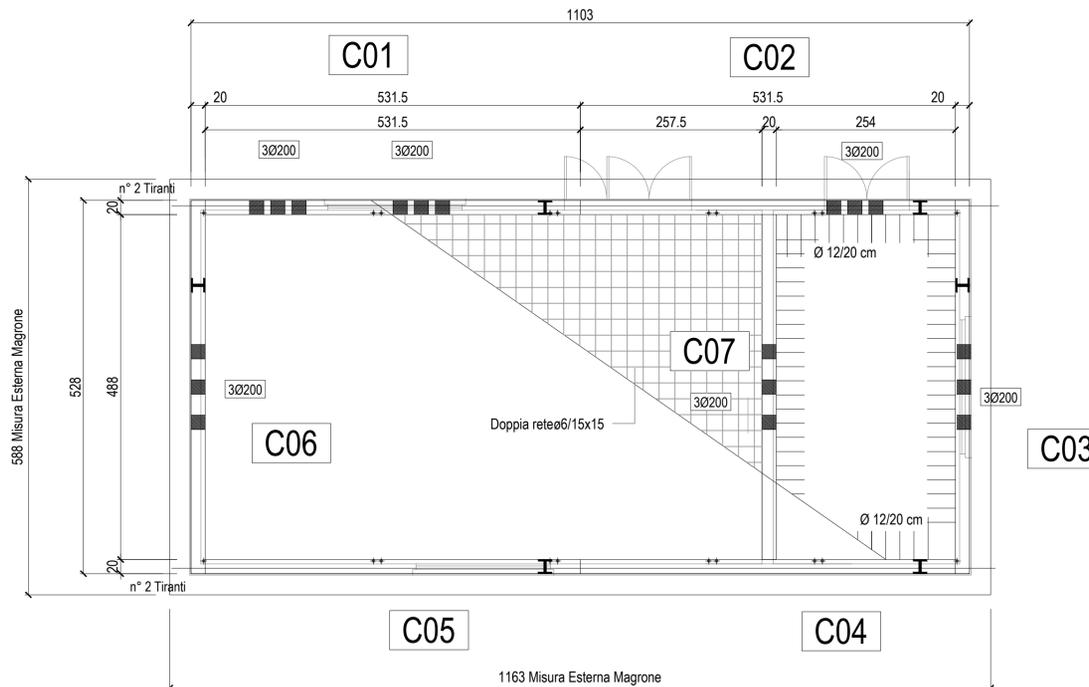

# PIANTA CON DIVISIONE SOLETTE DI COPERTURA

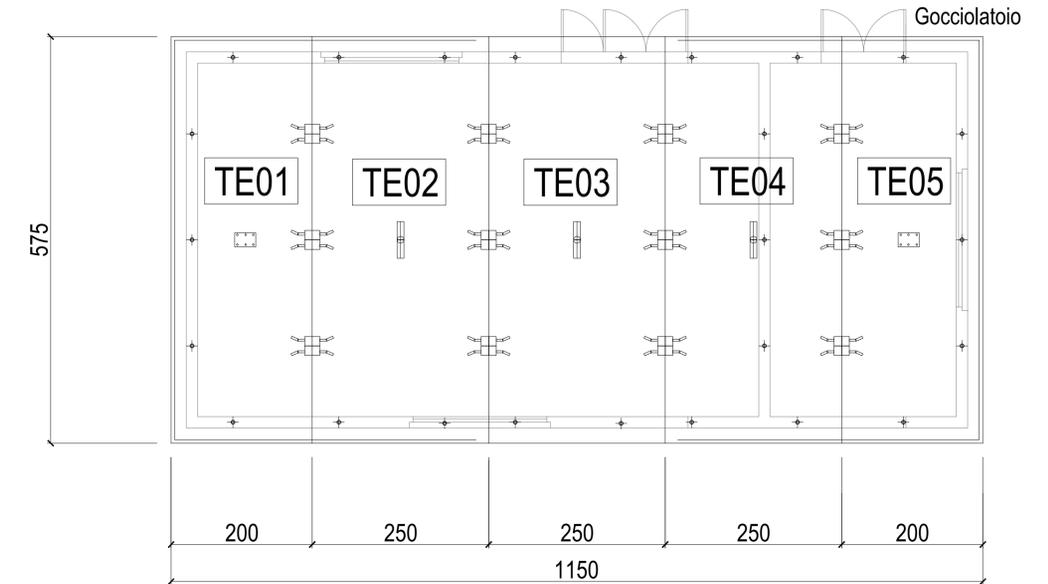

MATRICE DI REVISIONE		
REV	DATA	DESCRIZIONE MODIFICA

N.B.: LA TAVOLA SOSTITUISCE QUELLA RELATIVA AL CODICE [ ] DEL PROGETTO ESECUTIVO

**COLLEGAMENTO AUTOSTRADALE DALMINE - COMO - VARESE - VALICO DEL GAGGIOLO E OPERE AD ESSO CONNESSE**  
 CODICE C.U.P. F118060027007  
**TRATTE B1, B2, C, D, TRVA13+14, GREENWAY**  
**AS BUILT**  
**TRATTA B1 - SVINCOLO DI LOMAZZO (da Pk - 0+850 a Pk +1+800)**  
 IMPIANTI  
 STRUTTURALI CABINE ELETTRICHE  
 TIPOLOGICI CABINE  
 CABINA TIPO 4 - CARPENTERIA E ARMATURA FONDAZIONE E SOLETTE COPERTURA

IDENTIFICAZIONE ELABORATO		IMPRESA	
CODICE PROGETTO: F001078		RAGGRUPPAMENTO TEMPORANEO IMPRESE:	
Mandante: STRABAG A.G.		Mandante: GLF Grandi Lavori Fincosit S.p.A.	Mandante cooptata: Impresa costruzioni Giuseppe Malturo S.p.A.

FASE PROGETTUALE	LOTTO	ZONA	OPERA	TRATTO D'OPERA	AMBITO	TIPO ELABORATO	PROGRESSIVO	REVISIONE
A	B	AD3	IF000	D	IM	CA	104	0

Scala: 1:50

DATA	DESCRIZIONE	REV
Settembre 2015	AS BUILT	E

CONCEDENTE		RESPONSABILE DI PROGETTO ED INCARICATO DELL'INTEGRAZIONE FRA LE VARIE PRESTAZIONI:	
CONCESSIONI AUTOSTRADALI LOMBARDE		Ing. Alberto Cecchini	

CONCESSIONARIO		ELABORAZIONE PROGETTUALE	
Autostade Pademontana Lombarda		PROGETTISTA: 3TI PROGETTI ITALIA S.p.A.	
Autostade Pademontana Lombarda		3TI ITALIA S.p.A. DIRETTORE TECNICO: Ing. Stefano Lavezzi Presanti Ordine degli Ingegneri Provincia di Roma n. 20809	

Redatto: Pasquarello      Verificato: Spagnolo      Approvato: Possati