




### PROSPETTO LATERALE SX

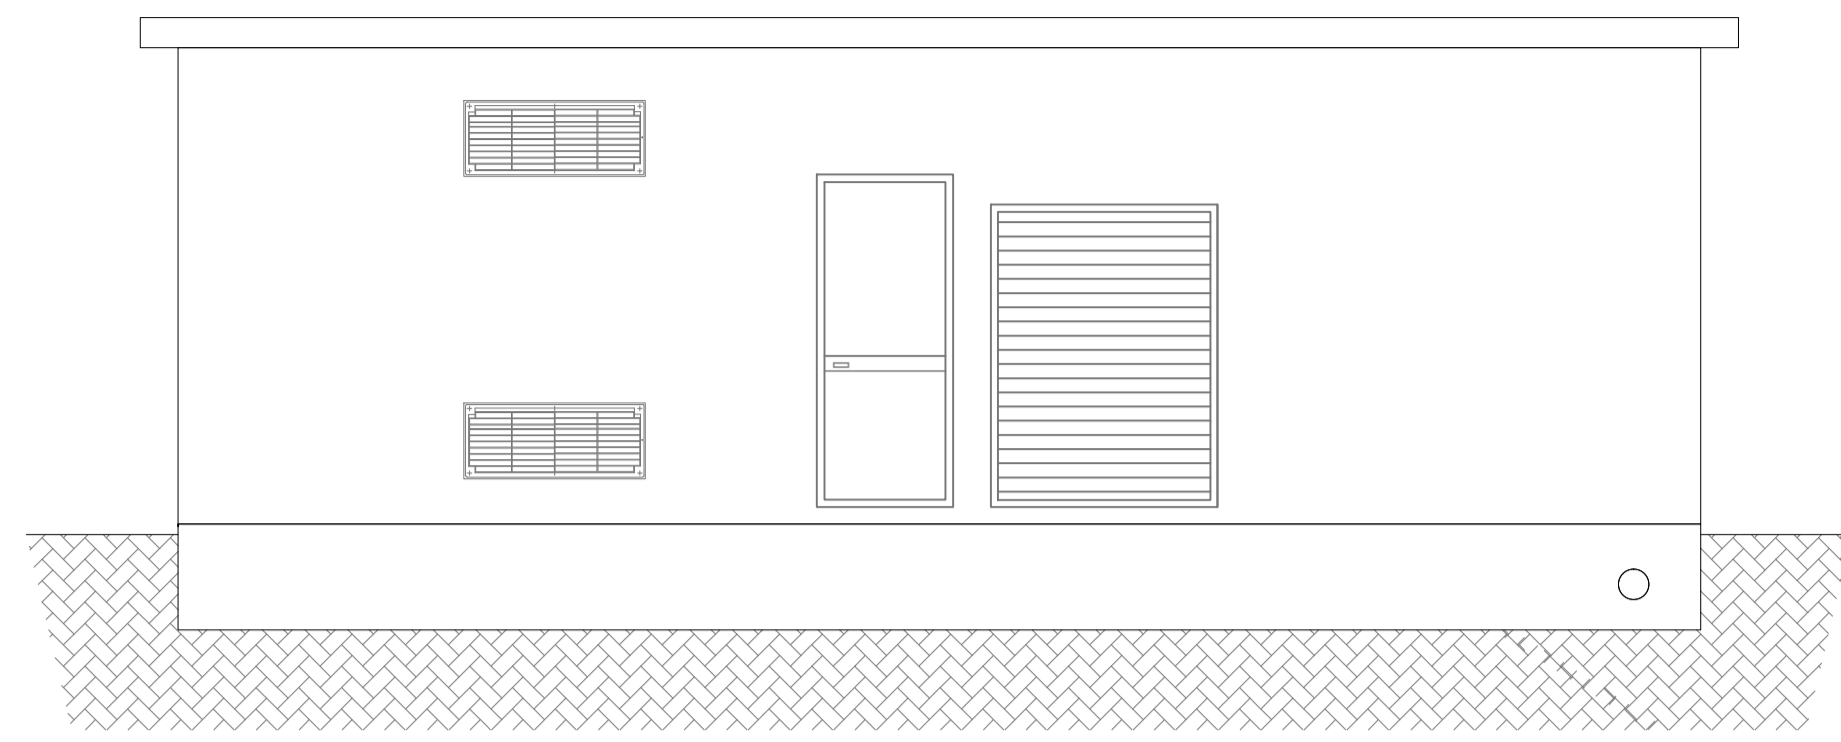


### PROSPETTO LATERALE DX

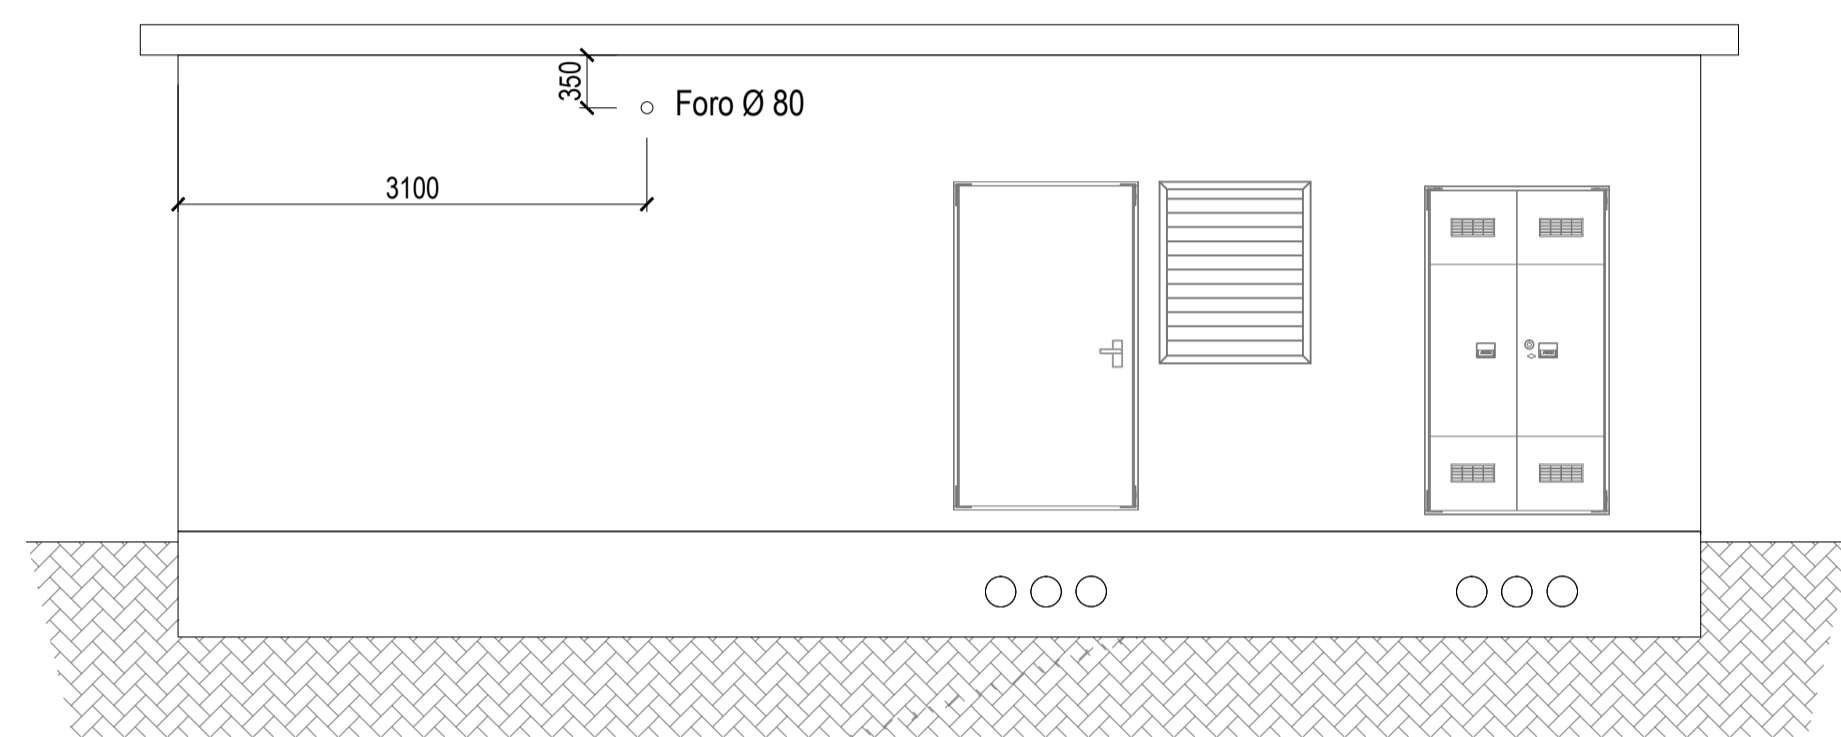

### PROSPETTO FRONTALE

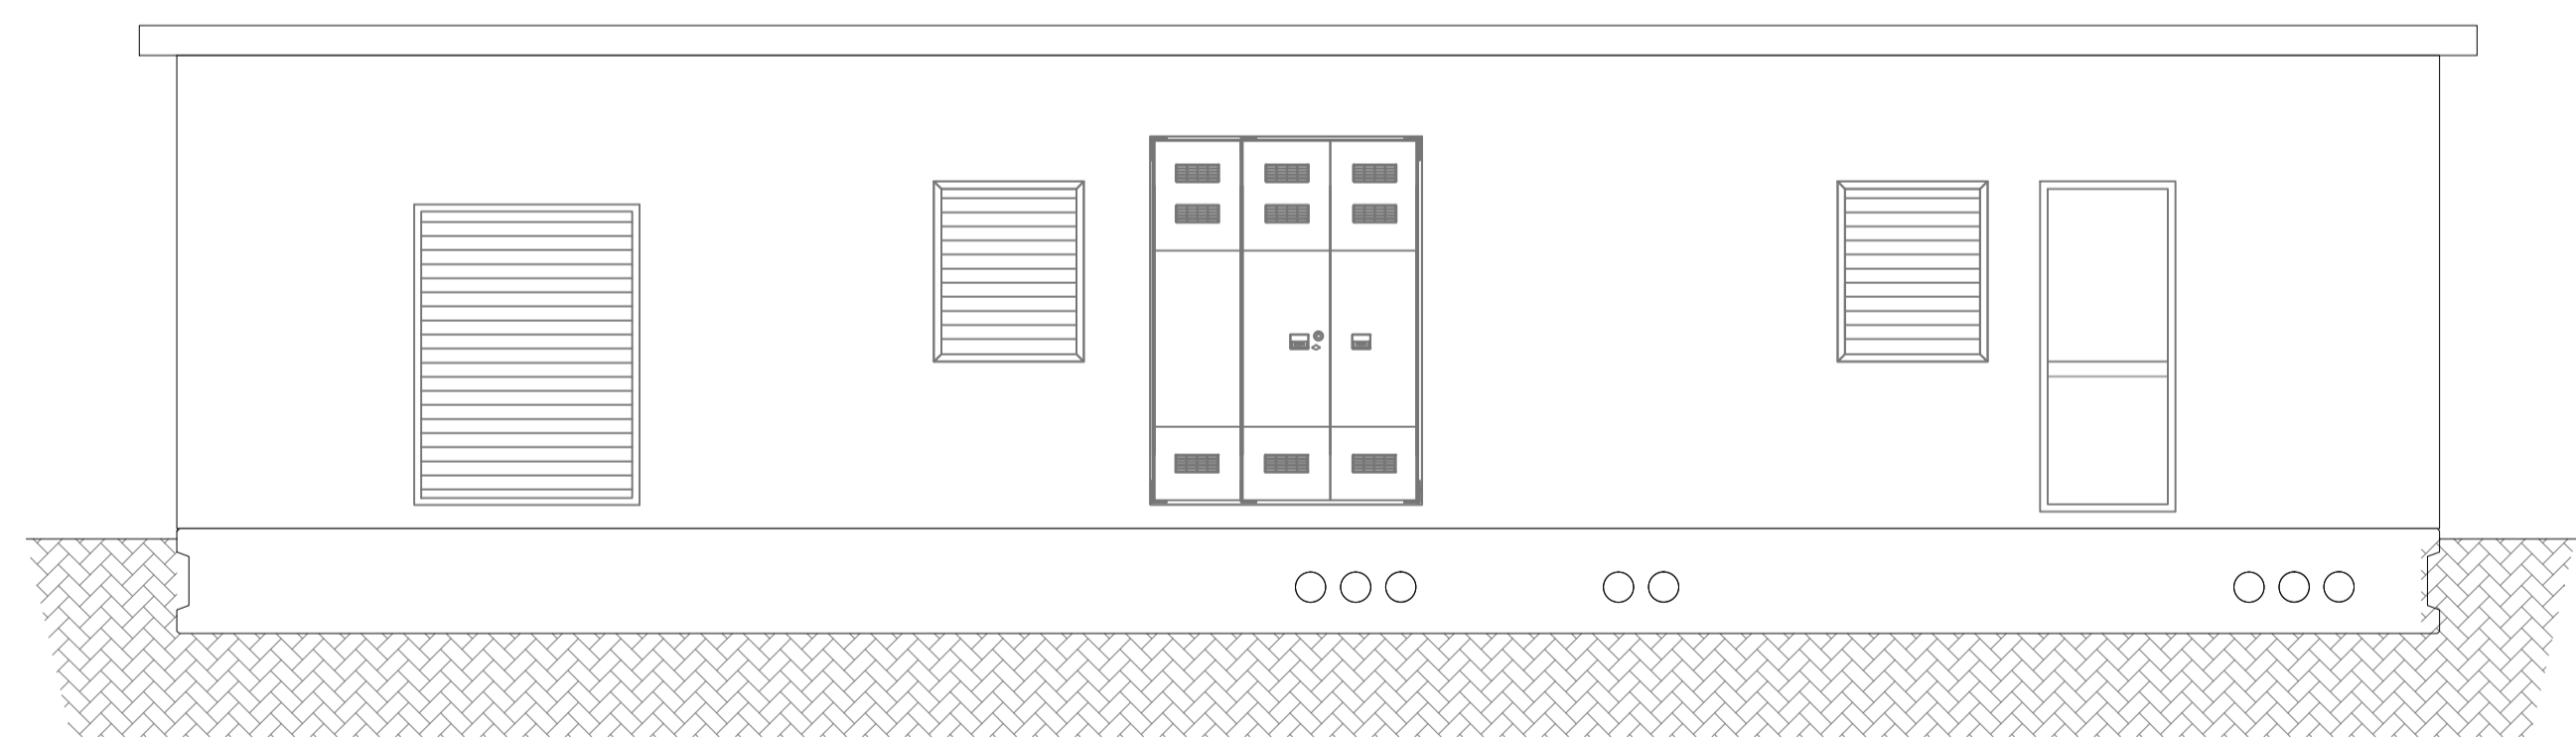


### PROSPETTO POSTERIORE

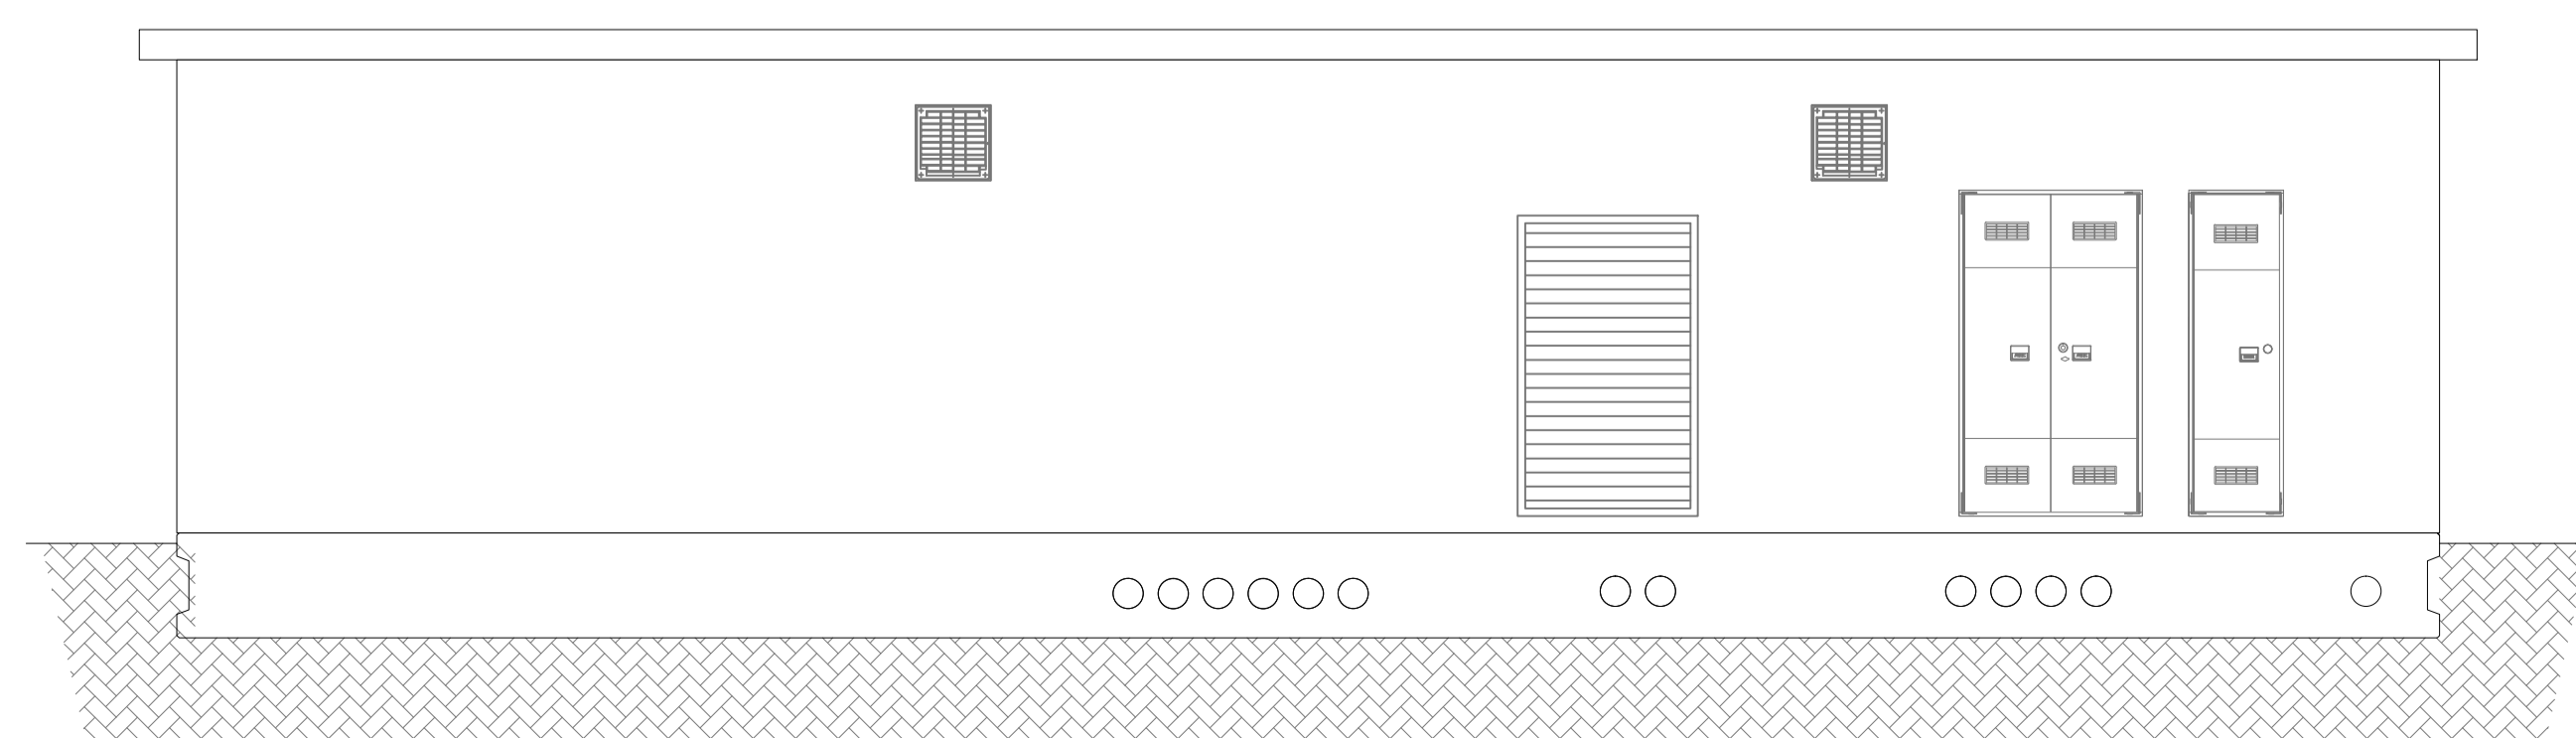


- LEGENDA:**
- ① PLOTTA ISPEZIONE VTR 600x600 mm.
  - ② PLOTTA ISPEZIONE VTR 1000x600 mm.
  - ③ PLOTTA ISPEZIONE VTR 300x600 mm.
  - ④ LASTRA IN PVC COPRICUNICOLI 800x250 mm.
  - ⑩ SCIVOLO IN PVC
  - ⑪ TRASFORMATORE 250KVA Peso 1000kg
  - ⑫ G.E. 150kVA Peso 17200kg
  - ① PORTA VTR 3 ANTE (180x245)
  - ② GRIGLIA VTR ALTA (50x50)
  - ③ GRIGLIA VTR ALTA (120x50)
  - ④ GRIGLIA VTR BASSA (120x50)
  - ⑤ PORTA METALLICA HB 1 ANTA (90x215)
  - ⑥ GRIGLIA AREATA METALLICA (150X200)
  - ⑦ GRIGLIA AREATA METALLICA (100X120)
  - ⑧ PORTA VTR 1 ANTA (60x215)
  - ⑨ PORTA VTR 2 ANTE (120x215)
  - ⑩ GRIGLIA AREATA METALLICA (120X200)

### PIANTA

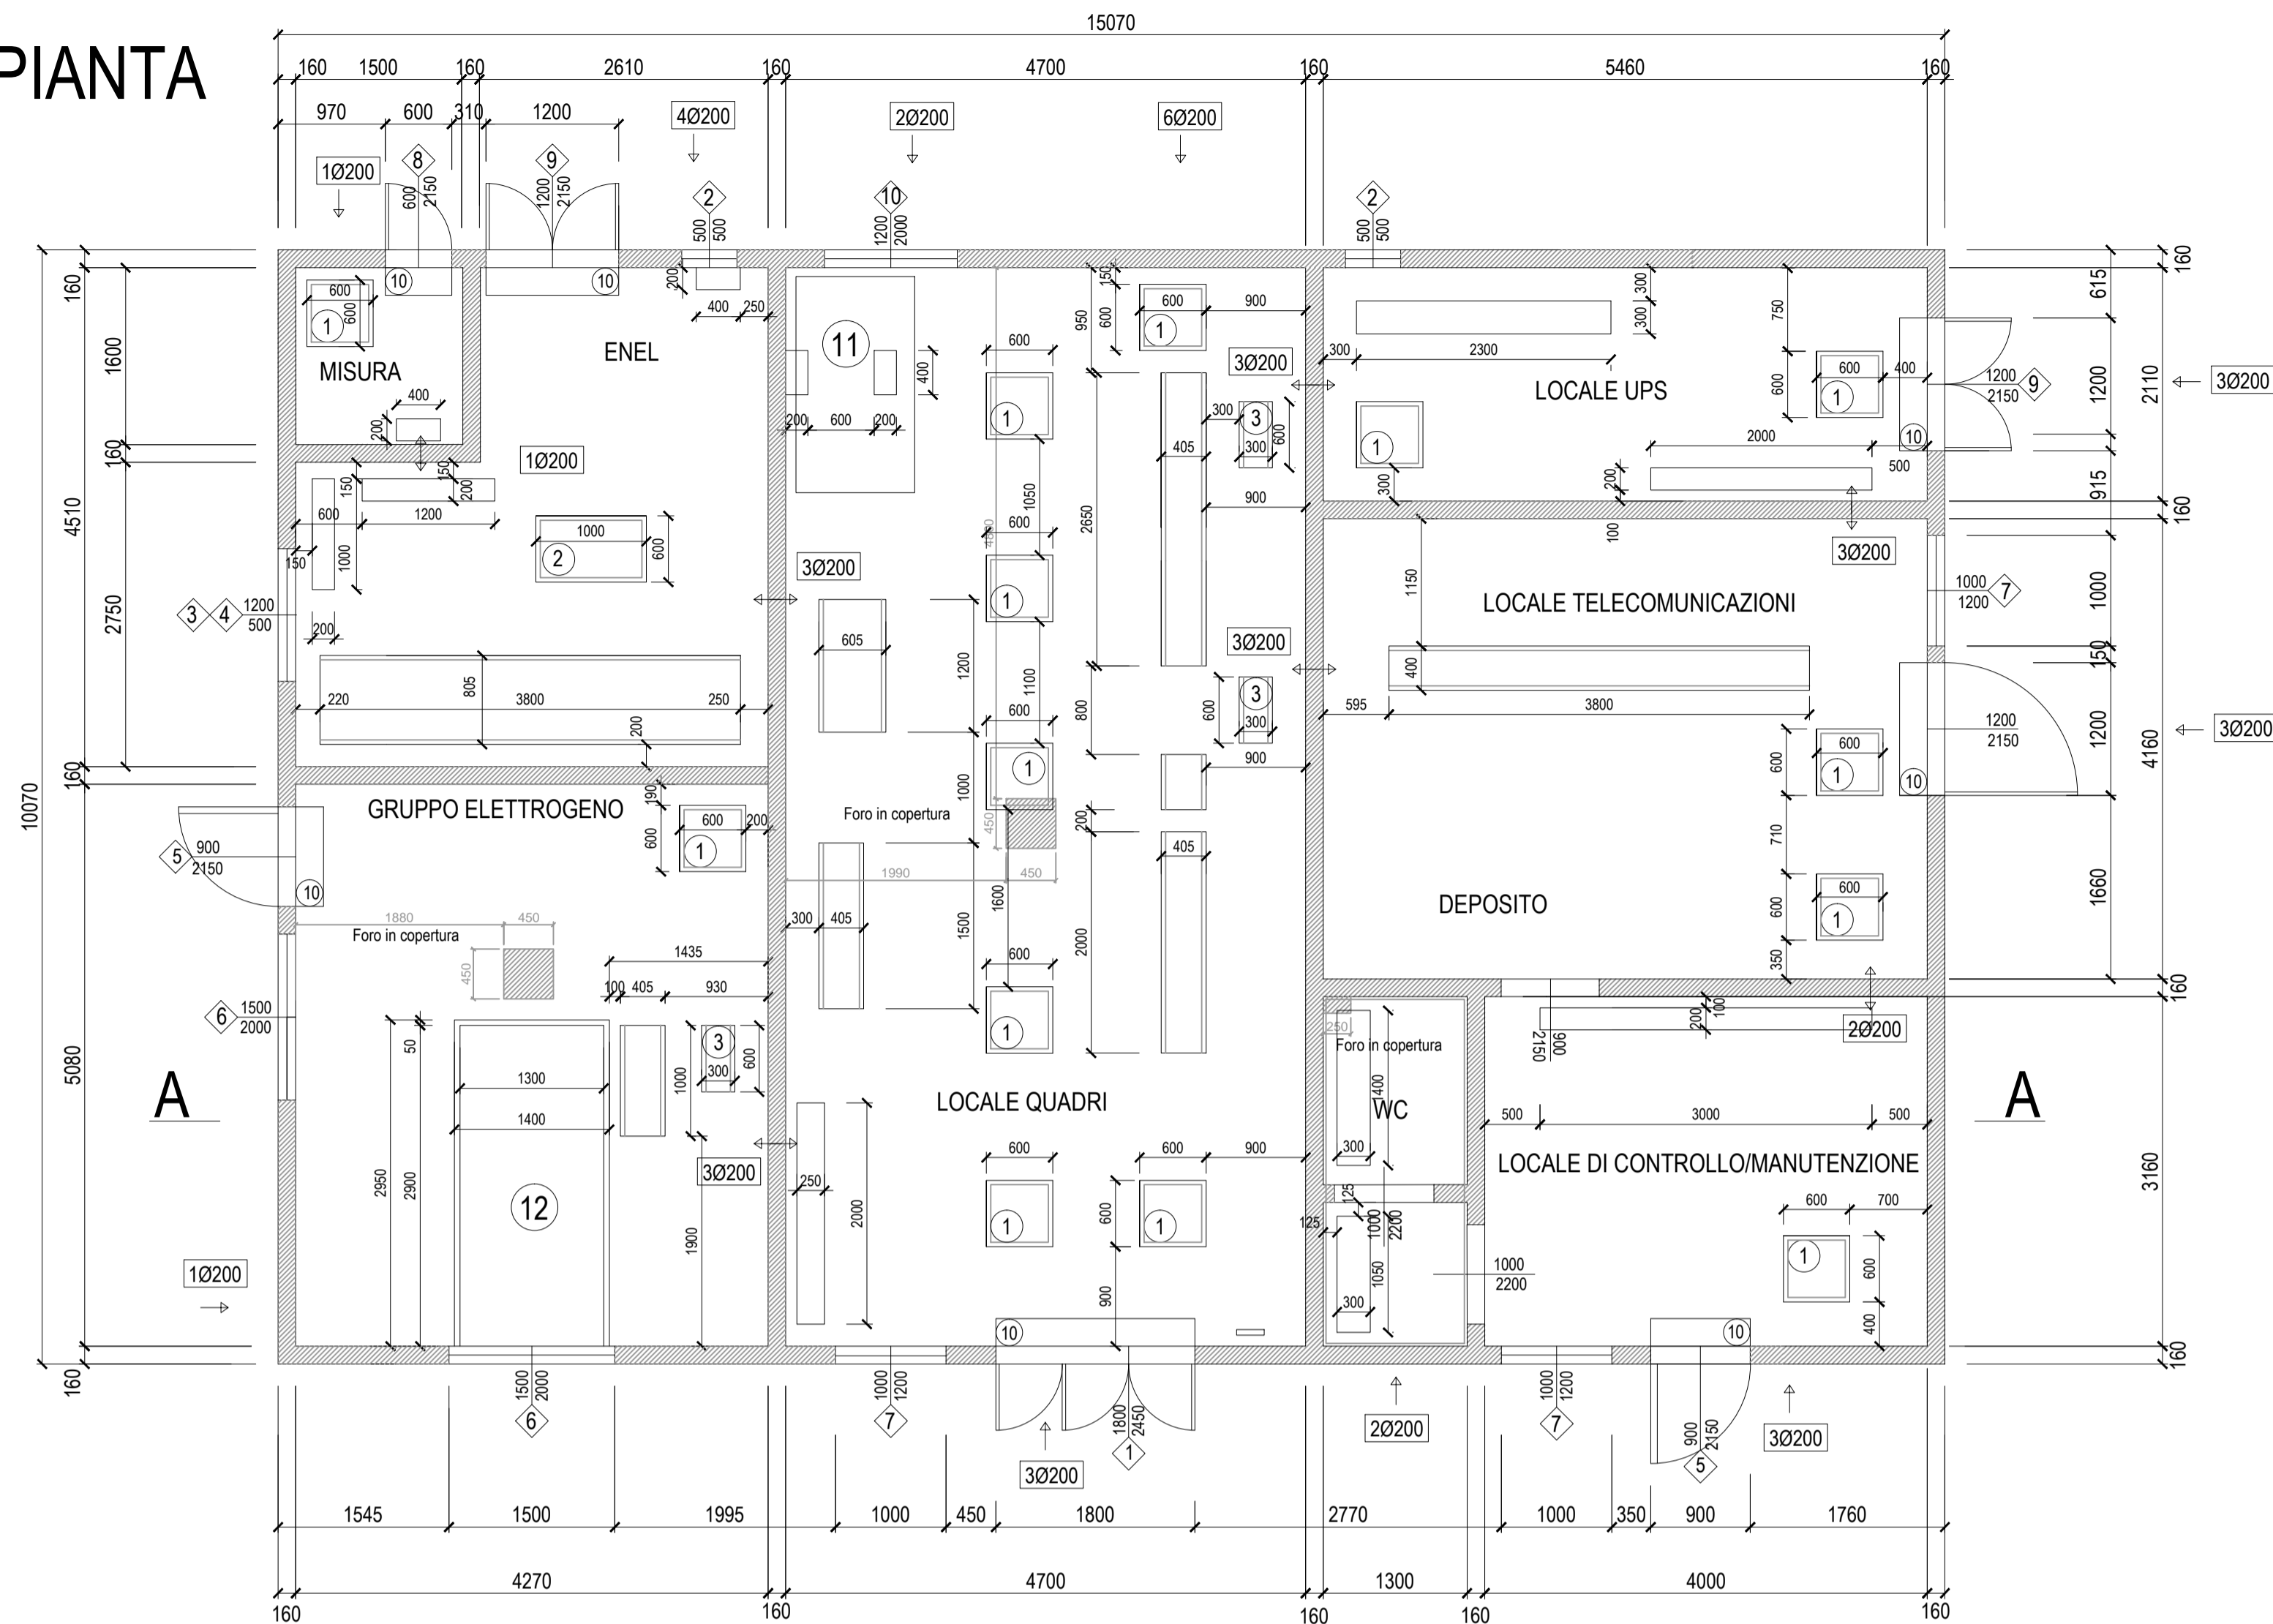

CARATTERISTICHE MATERIALI	
Calcestruzzo strutture prefabbricate	Classe C28/35
Rete elettrosaldata	Acciaio B450A
Acciaio ad adherenza migliorata	Acciaio B450C
Bulloni e viti	8.8

### SEZIONE A-A

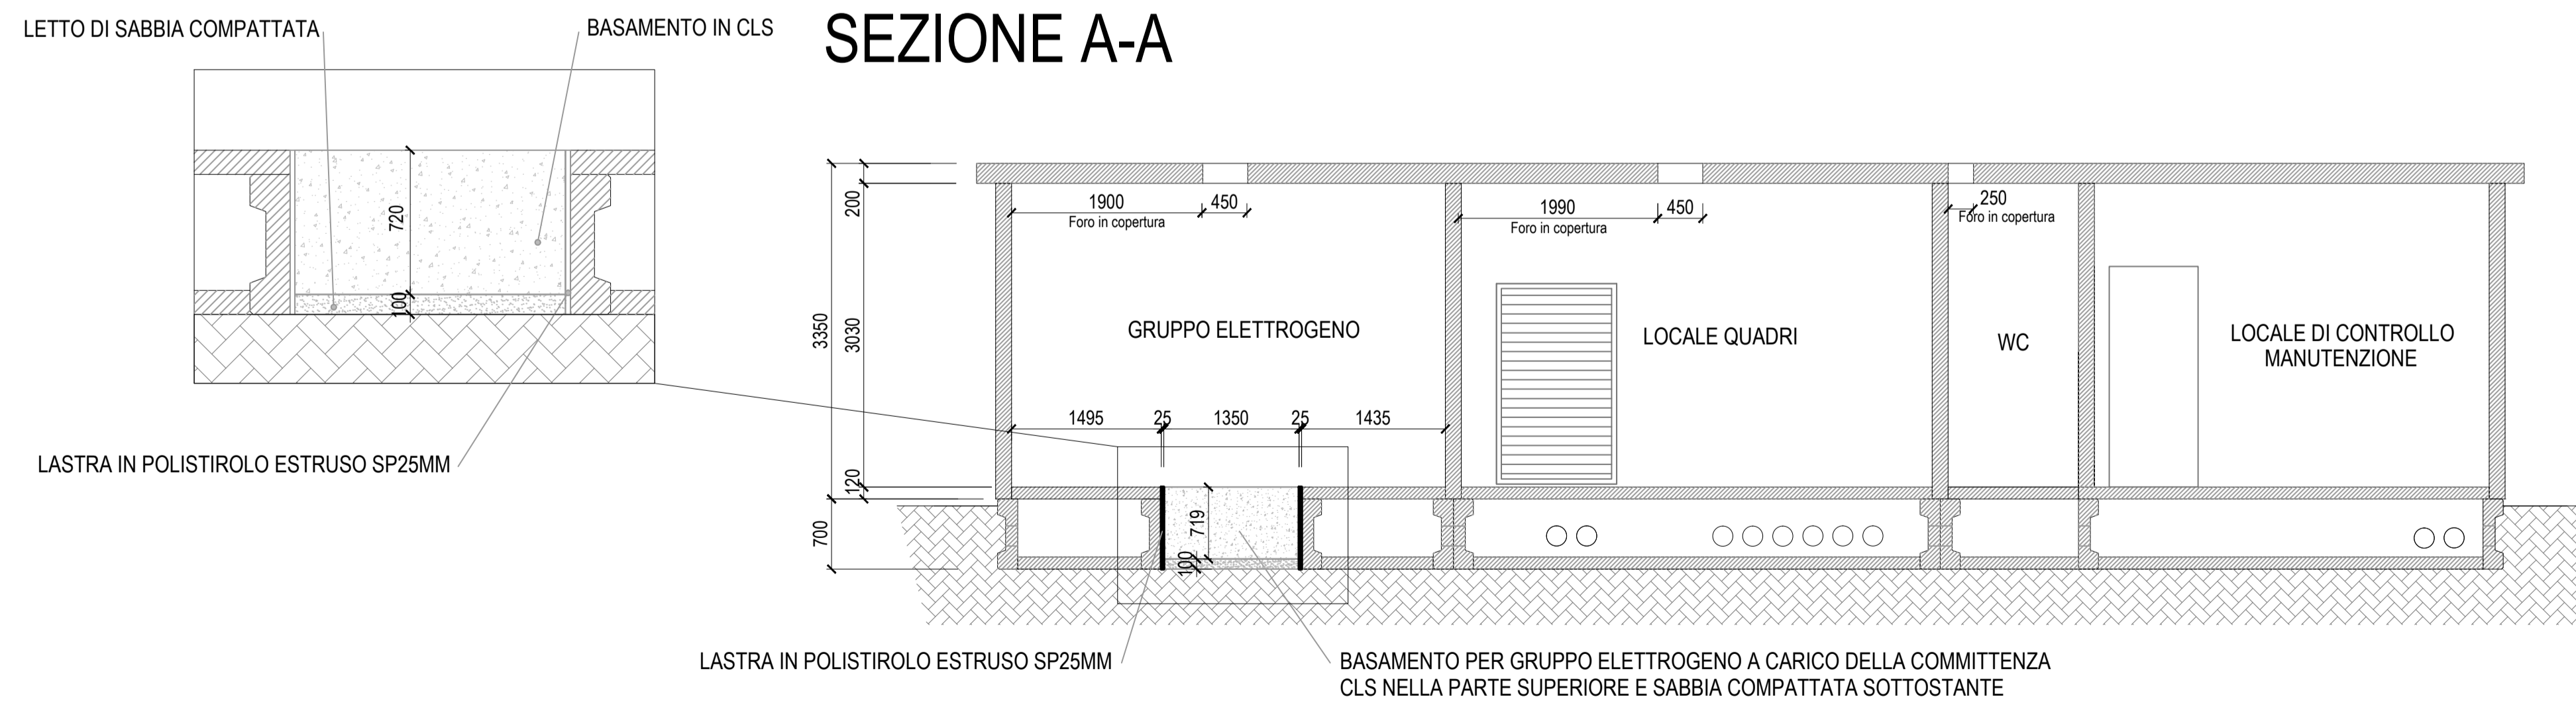

**MATRICE DI REVISIONE**

REV	DATA	DESCRIZIONE MODIFICA

N.B.: LA TAVOLA SOSTITUISCE QUELLA RELATIVA AL CODICE [ ] - [ ] - [ ] - [ ] - [ ] - [ ] DEL PROGETTO ESECUTIVO

---

**COLLEGAMENTO AUTOSTRADALE DALMINE - COMO - VARESE - VALICO DEL GAGGIOLO E OPERE AD ESSO CONNESSE**  
**TRATTE B1, B2, C, D, TRVA13+14, GREENWAY**  
**AS BUILT**  
**TRATTA B1 - SVINCOLO DI LOMAZZO (da Pk - 0+850 a Pk +1+800)**  
**IMPIANTI**  
**STRUTTURALI CABINE ELETTRICHE**  
**TIPOLOGICI CABINE**  
**CABINA TIPO 3 - PIANTA, PROSPETTI E SEZIONE**

IDENTIFICAZIONE ELABORATO		IMPRESA			
RAGGRUPPAMENTO TEMPORANEO IMPRESE:		RAGGRUPPAMENTO TEMPORANEO PROGETTISTI:			
<b>CONCESSIONARIO</b> CONCESSIONARI AUTOSTRADALI LOMBARDE	<b>CONCESSIONARIO</b> CONCESSIONARI AUTOSTRADALI LOMBARDE	Mandatario <b>STRABAG</b> A.G.	Mandatario G.L.E. Grandi Lavori Fincosit S.p.A.	Mandatario Impresa costruttrice Giuseppe Maltauro S.p.A.	Mandatario STRABAG S.p.A.
FASE	PRODOTTORE	DATA	DESCRIZIONE	REV	PROGETTISTA - PROGETTO ESECUTIVO DI DETTAGLIO
LAVORI LAVORI <b>CONCEDENTE</b> CONCESSIONARI AUTOSTRADALI LOMBARDE		<b>RESPONSABILE DI PROGETTO ED INCARICATO DELL'INTEGRAZIONE FRA LE VARIE PRESTAZIONI:</b> Ing. Alberto Cecchini			
<b>CONCESSIONARIO</b> CONCESSIONARI AUTOSTRADALI LOMBARDE		<b>ELABORAZIONE PROGETTUALE</b> PROGETTISTA: 3TI PROGETTI ITALIA S.p.A.			
<b>APPROVATO</b> Il Direttore dei Lavori Ing. Francesco Dominici		<b>3TI ITALIA S.p.A.</b> DIRETTORE TECNICO Arch. Stefano Zani Passanti Online degli Ingegneri Provincia di Roma n. 20809			