


PIANTA TRACCIAMENTO

SCALA 1:200

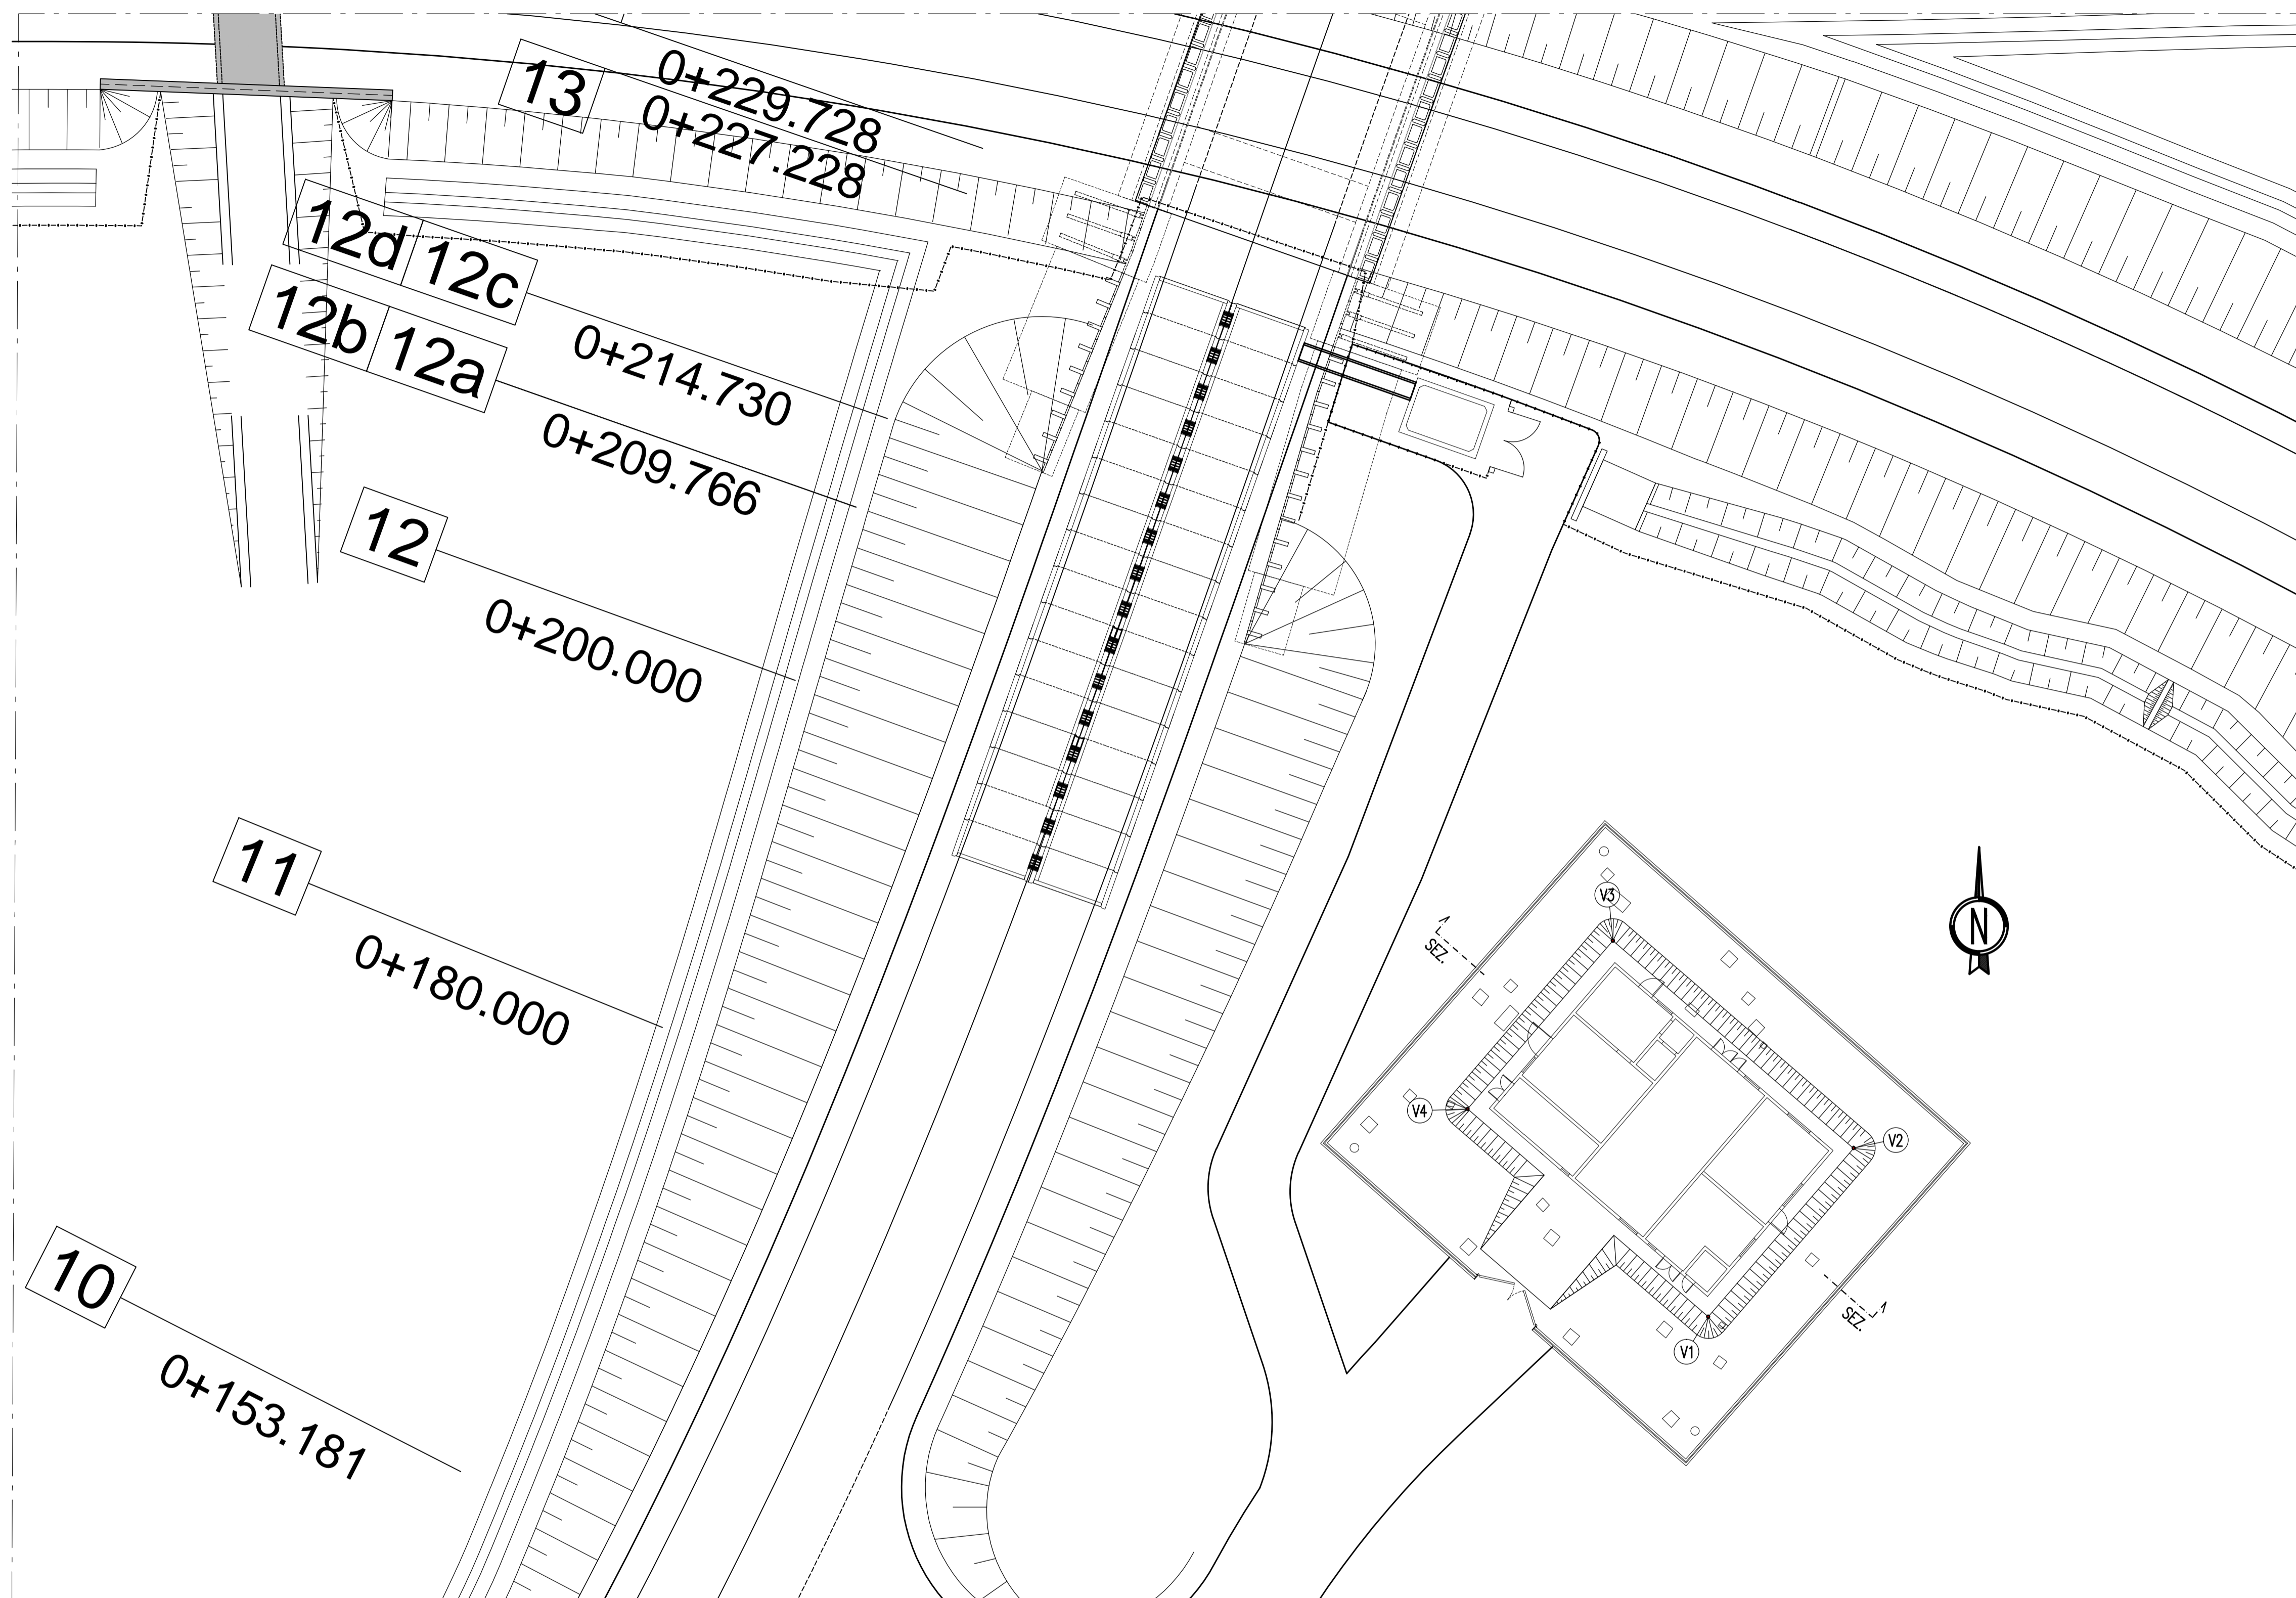

COORDINATE DI TRACCIAMENTO

VERTICI	EST	NORD
1	135270.05	245148.61
2	135277.65	245157.41
3	135265.06	245168.28
4	135257.46	245159.47

NOTA *:

VEDI ANCHE TAV: C_0_A0X_IF000_0_IM_PZ_001_C
 QUOTA PROGETTO PIAZZALE +261.00 - DA VERIFICARE IN CANTIERE
 QUOTA DI FONDO SCAVO -0.78M DA QUOTA PIAZZALE


MATRICE DI REVISIONE

REV	DATA	DESCRIZIONE MODIFICA

N.B.: LA TAVOLA SOSTITUISCE QUELLA RELATIVA AL CODICE [] DEL PROGETTO ESECUTIVO

SEZIONE TRASVERSALE

SCALA 1:50

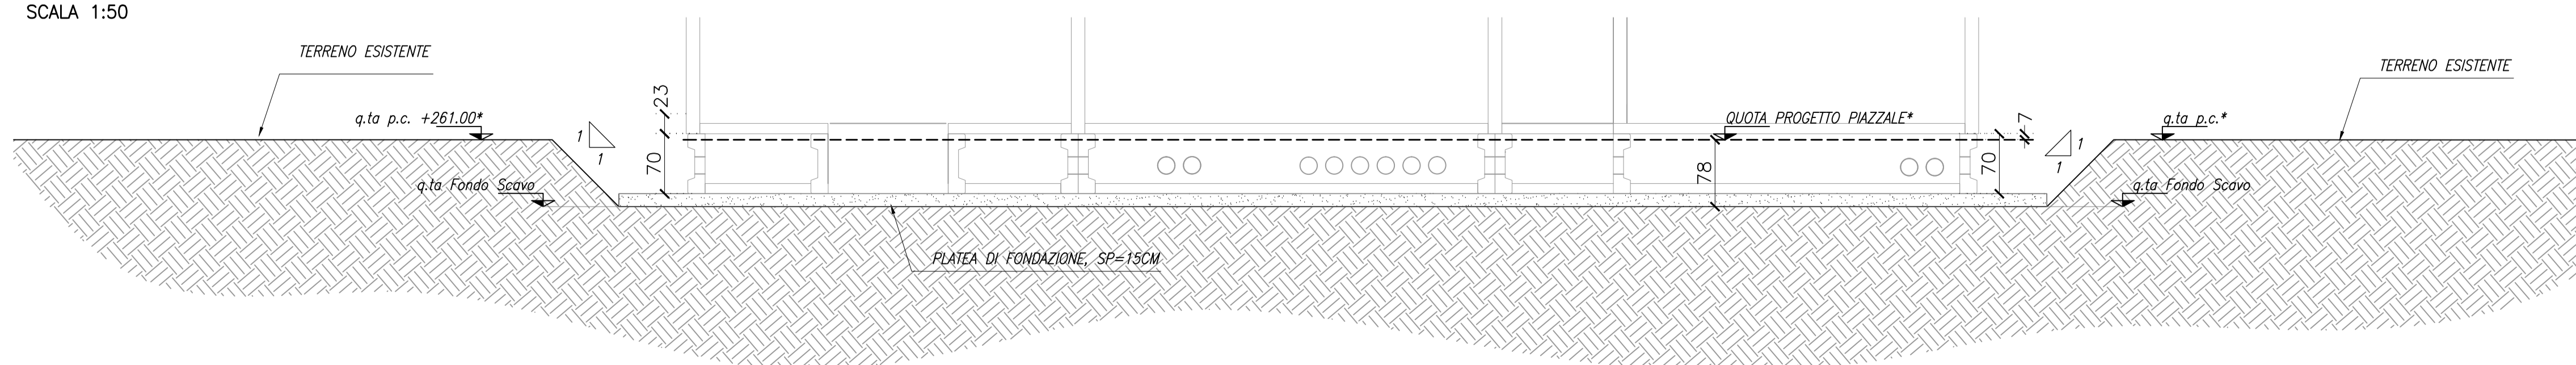

CONCESSIONI AUTOSTRADALI LOMBARDE
COLLEGAMENTO AUTOSTRADE DALMINE - COMO - VARESE - VALICO DEL GAGGIOLO E OPERE AD ESSO CONNESSE
 CODICE C.I.P. F118090027007
TRATTE B1, B2, C, D, TRVA13+14, GREENWAY
AS BUILT
TRATTA B1 - SVINCOLO DI LOMAZZO (da Pk +0+850 a Pk +1+800)
 IMPIANTI
 STRUTTURALI CABINE ELETTRICHE
 CABINA ELETTRICA INTERCONNESSIONE A9
 PLANIMETRIA TRACCIAMENTO SCAVI E SEZIONI

IDENTIFICAZIONE ELABORATO CODICE PROGETTO: F00107B WBS		IMPRESA RAGGRUPPAMENTO TEMPORANEO IMPRESE: Mandataria: STRABAG A.G. Mandante: GLF Grandi Lavori Fincosit S.p.A. Mandante cooptata: Impresa costruzioni Giuseppe Malturo S.p.A.	
FASE PROGETTUALE LOTTO: A ZONA: C OPERA: ADX IF000 TRATTO D'OPERA: D AMBITO: IM TIPO ELABORATIVO: PZ PROGRESSIVO: 003 REVISIONE: 01		STRABAG MALTAURO STRABAG	
DATA Settembre 2015		PROGETTISTA - PROGETTO ESECUTIVO DI DETTAGLIO RAGGRUPPAMENTO TEMPORANEO PROGETTISTI: Mandataria: 3TI PROGETTI ITALIA S.p.A. Mandante: GP Spagnuolo - COSTRUZIONI PROGETTI IN INGENNERIA Mandante cooptata: Arch. Salvatore Vermiglio	
CONCEDENTE CONCESSIONI AUTOSTRADALI LOMBARDE		RESPONSABILE DI PROGETTO ED INCARICATO DELL'INTEGRAZIONE FRA LE VARIE PRESTAZIONI: Ing. Alberto Cecchini	
CONCESSIONARIO Autostrade Pademontana Lombardia Direttore Tecnico: Ing. Enrico Arini Referente Tecnico: Ing. Giuseppe Bianca		ELABORAZIONE PROGETTUALE PROGETTISTA: 3TI PROGETTI ITALIA S.p.A. 3TI ITALIA S.p.A. DIRETTORE TECNICO: Ing. Stefano Jaco Prassati Ordine degli Ingegneri Provincia di Roma n. 20809	
APPROVATO Autostrade Pademontana Lombardia Il Direttore dei Lavori: Ing. Francesco Domenico		Redatto: Pasquariello Verificato: Spagnuolo Approvato: Possati	