



VISTA A-A (1:10)

VISTA FRONTALE DELLA RECINZIONE (1:10)

SEZIONE TIPO IN RILEVATO (1:100)
PARTICOLARE POSIZIONAMENTO RECINZIONE

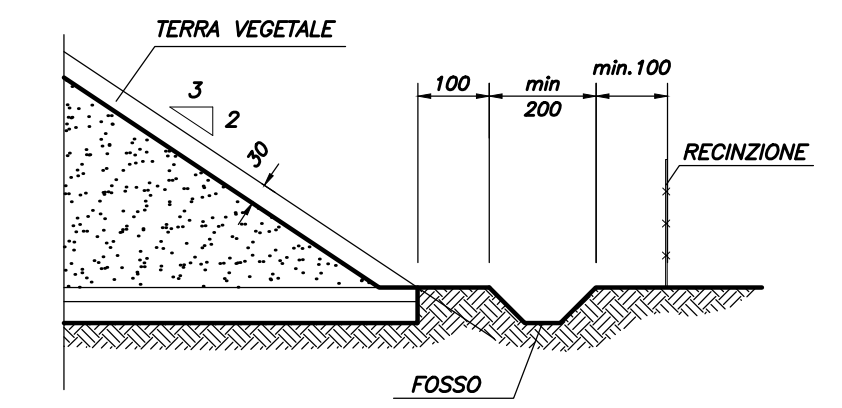

SEZIONE TIPO IN TRINCEA (1:100)
PARTICOLARE POSIZIONAMENTO RECINZIONE

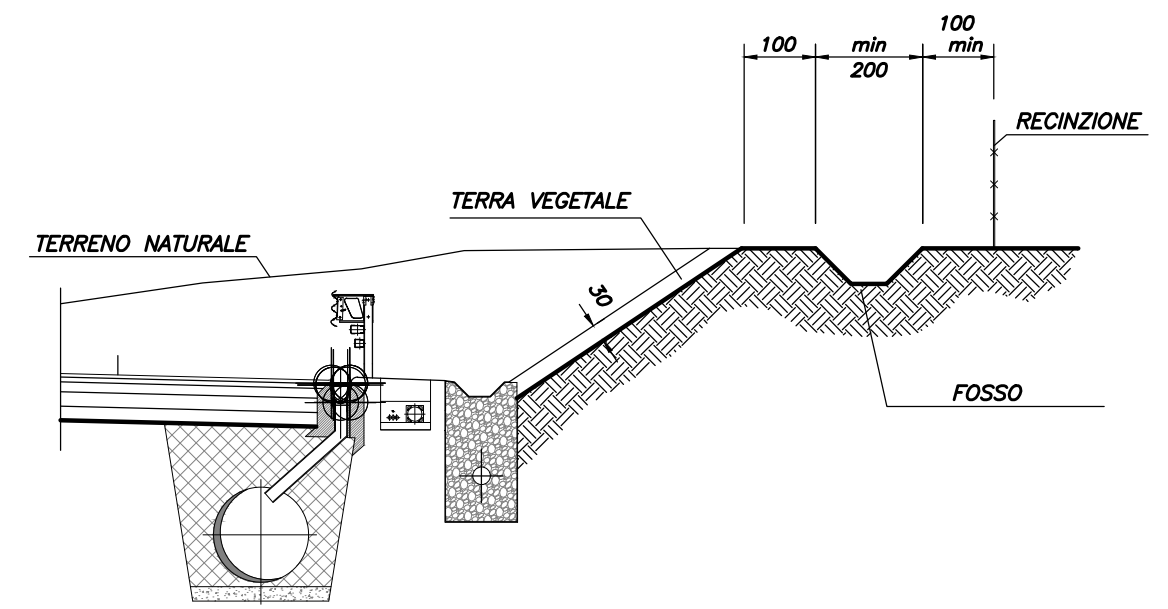


MATRICE DI REVISIONE


REV	DATA	DESCRIZIONE MODIFICA

N.B.: LA TAVOLA SOSTITUISCE QUELLA RELATIVA AL CODICE E [] DEL PROGETTO ESECUTIVO

PARTICOLARE RETE ELETTROSALDATA (1:10)

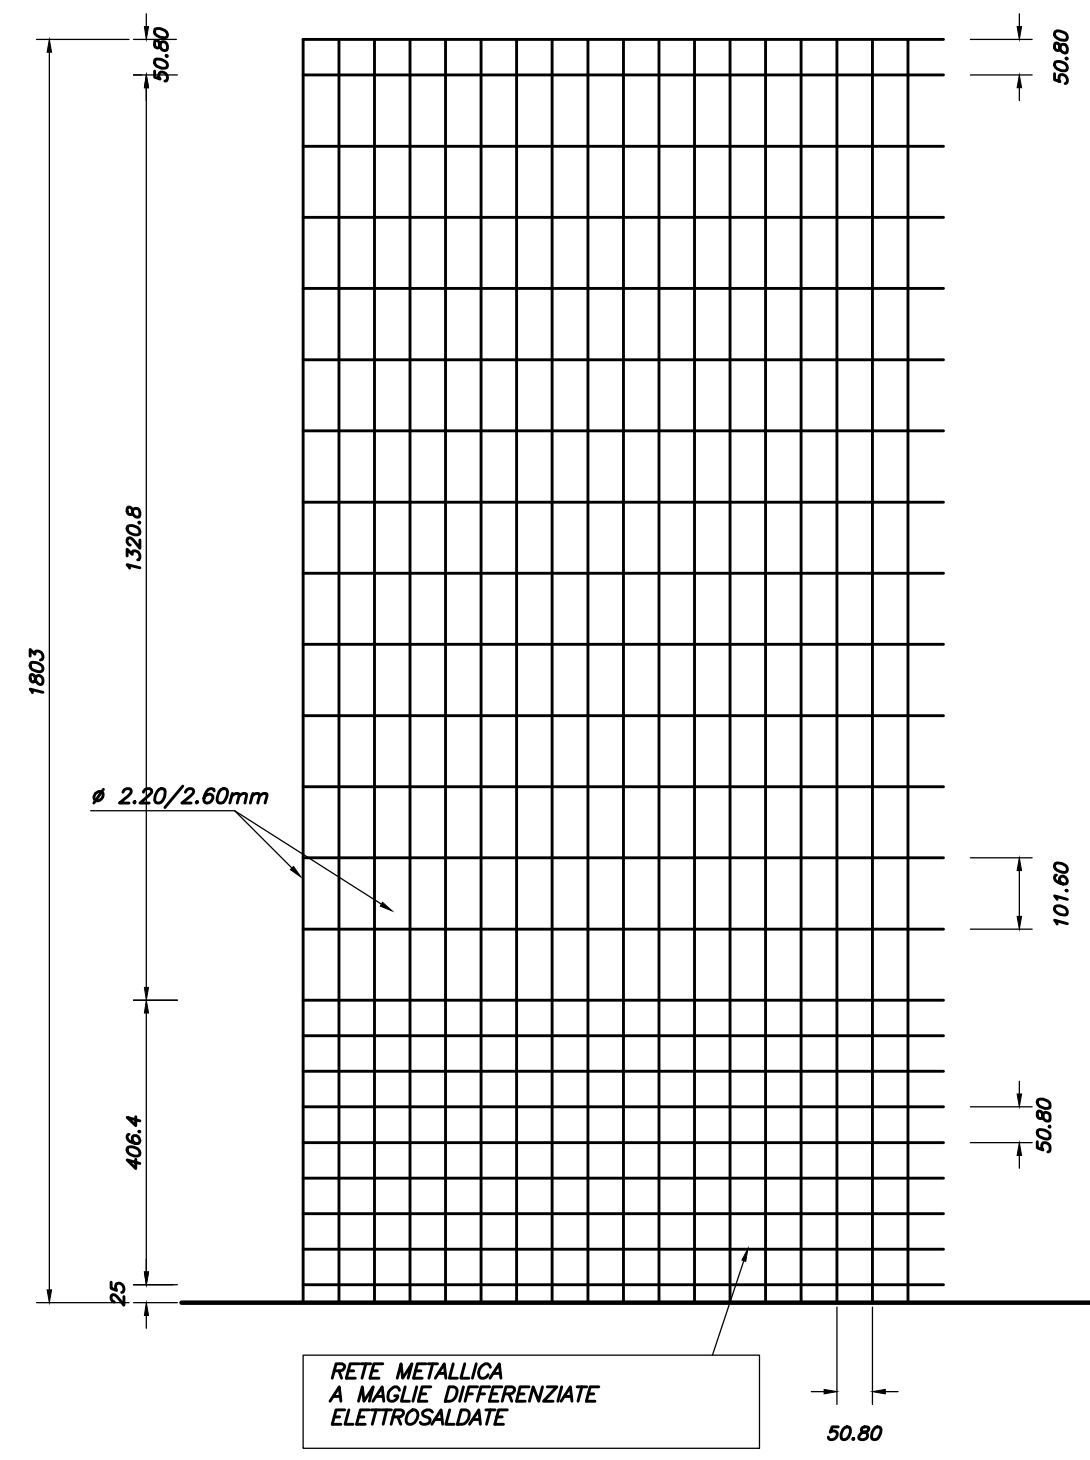

PROSPETTO CANCELLO (1:25)

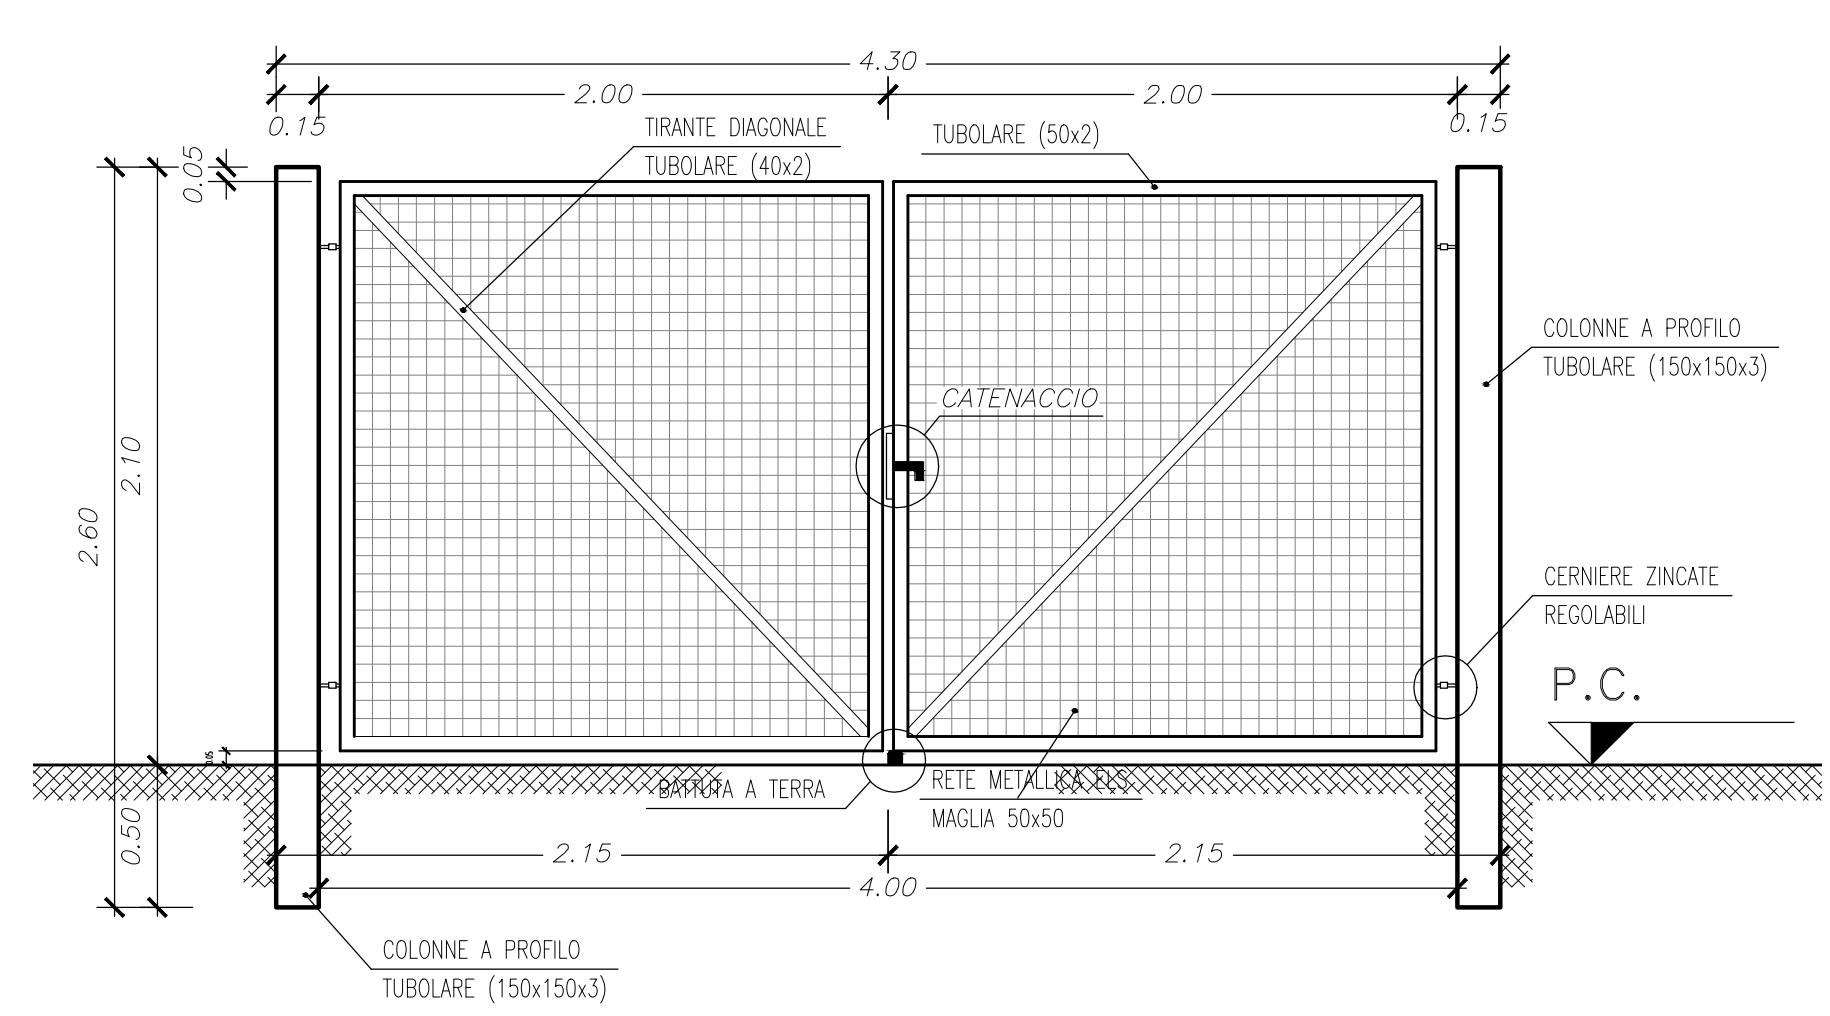

CANCELLI carrai a due ante costituiti da:
- Colonne in profilo tubolare 150x150x3 mm, lungh. 2600 mm.
- Struttura delle ante mobili in tubolari diametro 30 mm, Spess. 2 mm.
- Tirante in diagonale per ante in tubolare 40 mm x spess. 2 mm.
- Pannelletta interna delle ante in rete metallica elettrosaldata avente maglia 50x50 mm e spessore del filo di 4 mm.
- Cerniere zincate regolabili, catenaccio e battuto a terra.
- Serratura a chiave e maniglia con serie di chiavi diverse.
Materiale acciaio S235JR (Fe 360B).
Lunghezza 4000 mm (luce netta interno colonne).
Altezza colonne cancello fuori terra 2100 mm.
Zincati a caldo a forte spessore.

CARATTERISTICHE RETE E MONTANTI

Recinzione costituita da una rete metallica a maglie differenziate dell'altezza di cm 180,3, sorretta da montanti in profilato a U dell'altezza di cm 212 fuori terra dal piano campagna. Altezza totale montante pari a cm 265. Posti mediamente ad intervalli di 2,50 m. Sormontata da due Ordini di Fili lisci Equidistanziati. Ogni 30 m circa ed in corrispondenza di piccole deviazioni del tracciato sarà posto in opera un montante di controvento dotato di una saetta, unita ad essa a mezzo di bullone e dato zincati. I montanti di caposaldo saranno invece posti ogni 100 m e comunque in corrispondenza di rilevanti variazioni angolari del tracciato; saranno dotati di due saette, anch'esse collegate al sostegno con bullone e dato zincati. Ai montanti saranno fissati quattro ordini di filo d'irrigidimento ed a questi sarà fermata la rete mediante fili di legatura ogni 30 cm, in modo che aderisca perfettamente e si presenti uniformemente tesa senza ondulazioni o bombature. Alla sommità della rete verranno posti due ordini di Fili di tensione lisci. La rete e i fili di tensione saranno legati ad ogni montante e tesi da tenditori al palo di caposaldo. Ogni 100 m di recinzione saranno apposte delle targhette in alluminio con la scritta "Divieto di accesso". Gli elementi componenti la recinzione avranno le seguenti caratteristiche e dimensioni:

- MONTANTI INTERMEDI, in acciaio zincati a caldo, di sezione a U di MM45x50x45 spessore mm2,5 della lunghezza di 2,65 m, dotati sulla costa di sei coppie di fori del diametro di mm6, per permettere la legatura dei fili di tensione e di un foro del diametro di mm 10, per permettere il collegamento con la saetta quando previsto.
- MONTANTI DI CONTROVENTO, posti rispettivamente ogni 30-40 metri circa di recinzione. Essi saranno uguali ai montanti intermedi ma rispettivamente con una saetta in acciaio di sezione ad U di mm 30x40x30 spessore 2,5 mm e sviluppo di 2,05 m, con un foro sulla testa di mm 10.
- MONTANTI DI CAPOSALDO, posti rispettivamente ogni 100 m circa di recinzione. Essi saranno uguali ai montanti intermedi con un foro sulla costa di mm 10 per il collegamento della saetta e con quattro coppie di fori del diametro di mm 10 posti sulle ali, di cui tre occorrenti per il fissaggio dei tenditori ad occhio e laminamente per permettere il collegamento della saetta. Rispettivamente sono dotati di due saette in acciaio di sezione ad U, di cui una di mm 30x40x30 spessore mm 2,5 e sviluppo di m 2,05, con un foro sulla testa del diametro di mm 10; l'altra di mm 35x30x35 spessore mm 2,5 e sviluppo di m 2,24 con un foro alla testa di mm10.
- RETE, sarà elettrosaldata con rivestimento protettivo costituito da una lega eutetica di Zinco-Aluminio (5%) Cerio e Lantanio, a maglie differenziate delle dimensioni, dall'alto verso il basso, così ripartite: n. 1 maglia alta mm 50,8x50,8; n. 13 maglie da mm 101,6x50,8; n. 8 maglie da mm 50,8x50,8 + 25 mm di punte alla base. Orizzontalmente il passo è costante di mm 50,8. L'altezza totale della rete è cm 180,3. L'altezza nominale della rete H=185 cm. Il diametro dei fili mm 2,20. tolleranze per il diametro dei fili come previsto dalle norme UNI EN 10218. Rete elettrosaldata costruita in base alle normative CEN-EN 10223-4.
- FILI DI TENSIONE, saranno in acciaio di mm 3,0 con rivestimento protettivo in lega eutetica di zinco e alluminio a previsti in ragione di "4 ordini" orizzontali da porre uno alla sommità, due al centro ed uno alla base della rete.
- FILI DI TENSIONE SUPERIORE, saranno in acciaio del diametro di mm 3,00 con rivestimento protettivo in lega eutetica di zinco e alluminio a, previsti in ragione di "2 ordini" orizzontali, equidistanziati sopra la sommità della rete.
- FILO PER LEGATURE, con rivestimento protettivo costituito da una lega di Zinco-Aluminio di diametro di mm 1,80 necessario per tutte le legature della rete ai fili di tesaggio.
- TARGHETTE, previste una ogni 100 ml di recinzione con la scritta "DIVIETO D'ACCESSO - i trasgressori saranno perseguiti a norma di legge".
- TENDIFILO, in acciaio zincato del tipo ad occhio del diametro di mm 8,0 e della lunghezza di mm160 completi di due dadi.

POSA IN OPERA

La posa in sarà preceduta dal taglio delle piante d'alto fusto e della vegetazione arbustiva e dallo spianamento per la preparazione del piano di posa delle rete, il tutto eseguito per una fascia di larghezza minima di 1 m. La posa delle rete avverrà a partire dai montanti che verranno posti in opera mediante una fondazione costituita da un blocco cilindrico di calcestruzzo di cemento di dimensioni diametro 30 cm x profondità di 55 cm. Successivamente verranno posati i fili di tensione e la rete fissandola ad essi mediante gli accessori descritti sopra.

CARATTERISTICHE DEI MATERIALI

- ACCIAIO PER MONTANTI E SAETTE UNI EN 10025-S235 JR.
 - ACCIAIO RETE E FILI UNI 3598/54 RESISTENZA 38+50 KG/mmq.
 - ZINCATURA UNI EN ISO 1461-99.
 - QUALITA' ZINCO ZN 99.95 UNI 2013/74.
- N.B.: QUANTITA' MIN. LEGA EUTETTICA > 230gr/mq.

COLLEGAMENTO AUTOSTRADALE DALMINE - COMO - VARESE - VALICO DEL GAGGIOLO E OPERE AD ESSO CONNESSE
CODICE C.U.P. F11B06000270007

TRATTE B1, B2, C, D, TRVA13+14, GREENWAY
AS BUILT
TRATTA B1 - SVINCOLO DI LOMAZZO (da Pk - 0+850 a Pk +1+800)
PROGETTO STRADALE
PARTE GENERALE
RETE DI RECINZIONE E CANCELLI
PARTICOLARI COSTRUTTIVI

IDENTIFICAZIONE ELABORATO
CODICE PROGETTO: F010107B

IMPRESA
RAGGRUPPAMENTO TEMPORANEO IMPRESE:

STRABAG A.G.	GLF	Impresa costruzioni Giuseppe Malturo S.p.A.	STRABAG S.p.A.

STRABAG MALTAURO STRABAG

SCALE: VARIE

DATA	DESCRIZIONE	REV	PROGETTISTA - PROGETTO ESECUTIVO DI DETTAGLIO
Settembre 2015	Emissione	E.01	RAGGRUPPAMENTO TEMPORANEO PROGETTISTI
Marzo 2016	Revisione	E.02	Manifattura

CONCEDENTE
CONCESSIONARIO
APPROVATO

ELABORAZIONE PROGETTUALE
PROGETTISTA:
3TI PROGETTI ITALIA S.p.A.

3TI ITALIA S.p.A.
ING. STEFANO LUCIA PESSATI
ORDINE INGENGERI
PROVINCIA DI ROMA N. 24869

Redatto: Ganello Verificato: Lopes Approvato: Possalti