



PIAZZOLA DI SOSTA IN TRINCEA  
SCHEMA TIPO - Planimetria  
scala 1:200

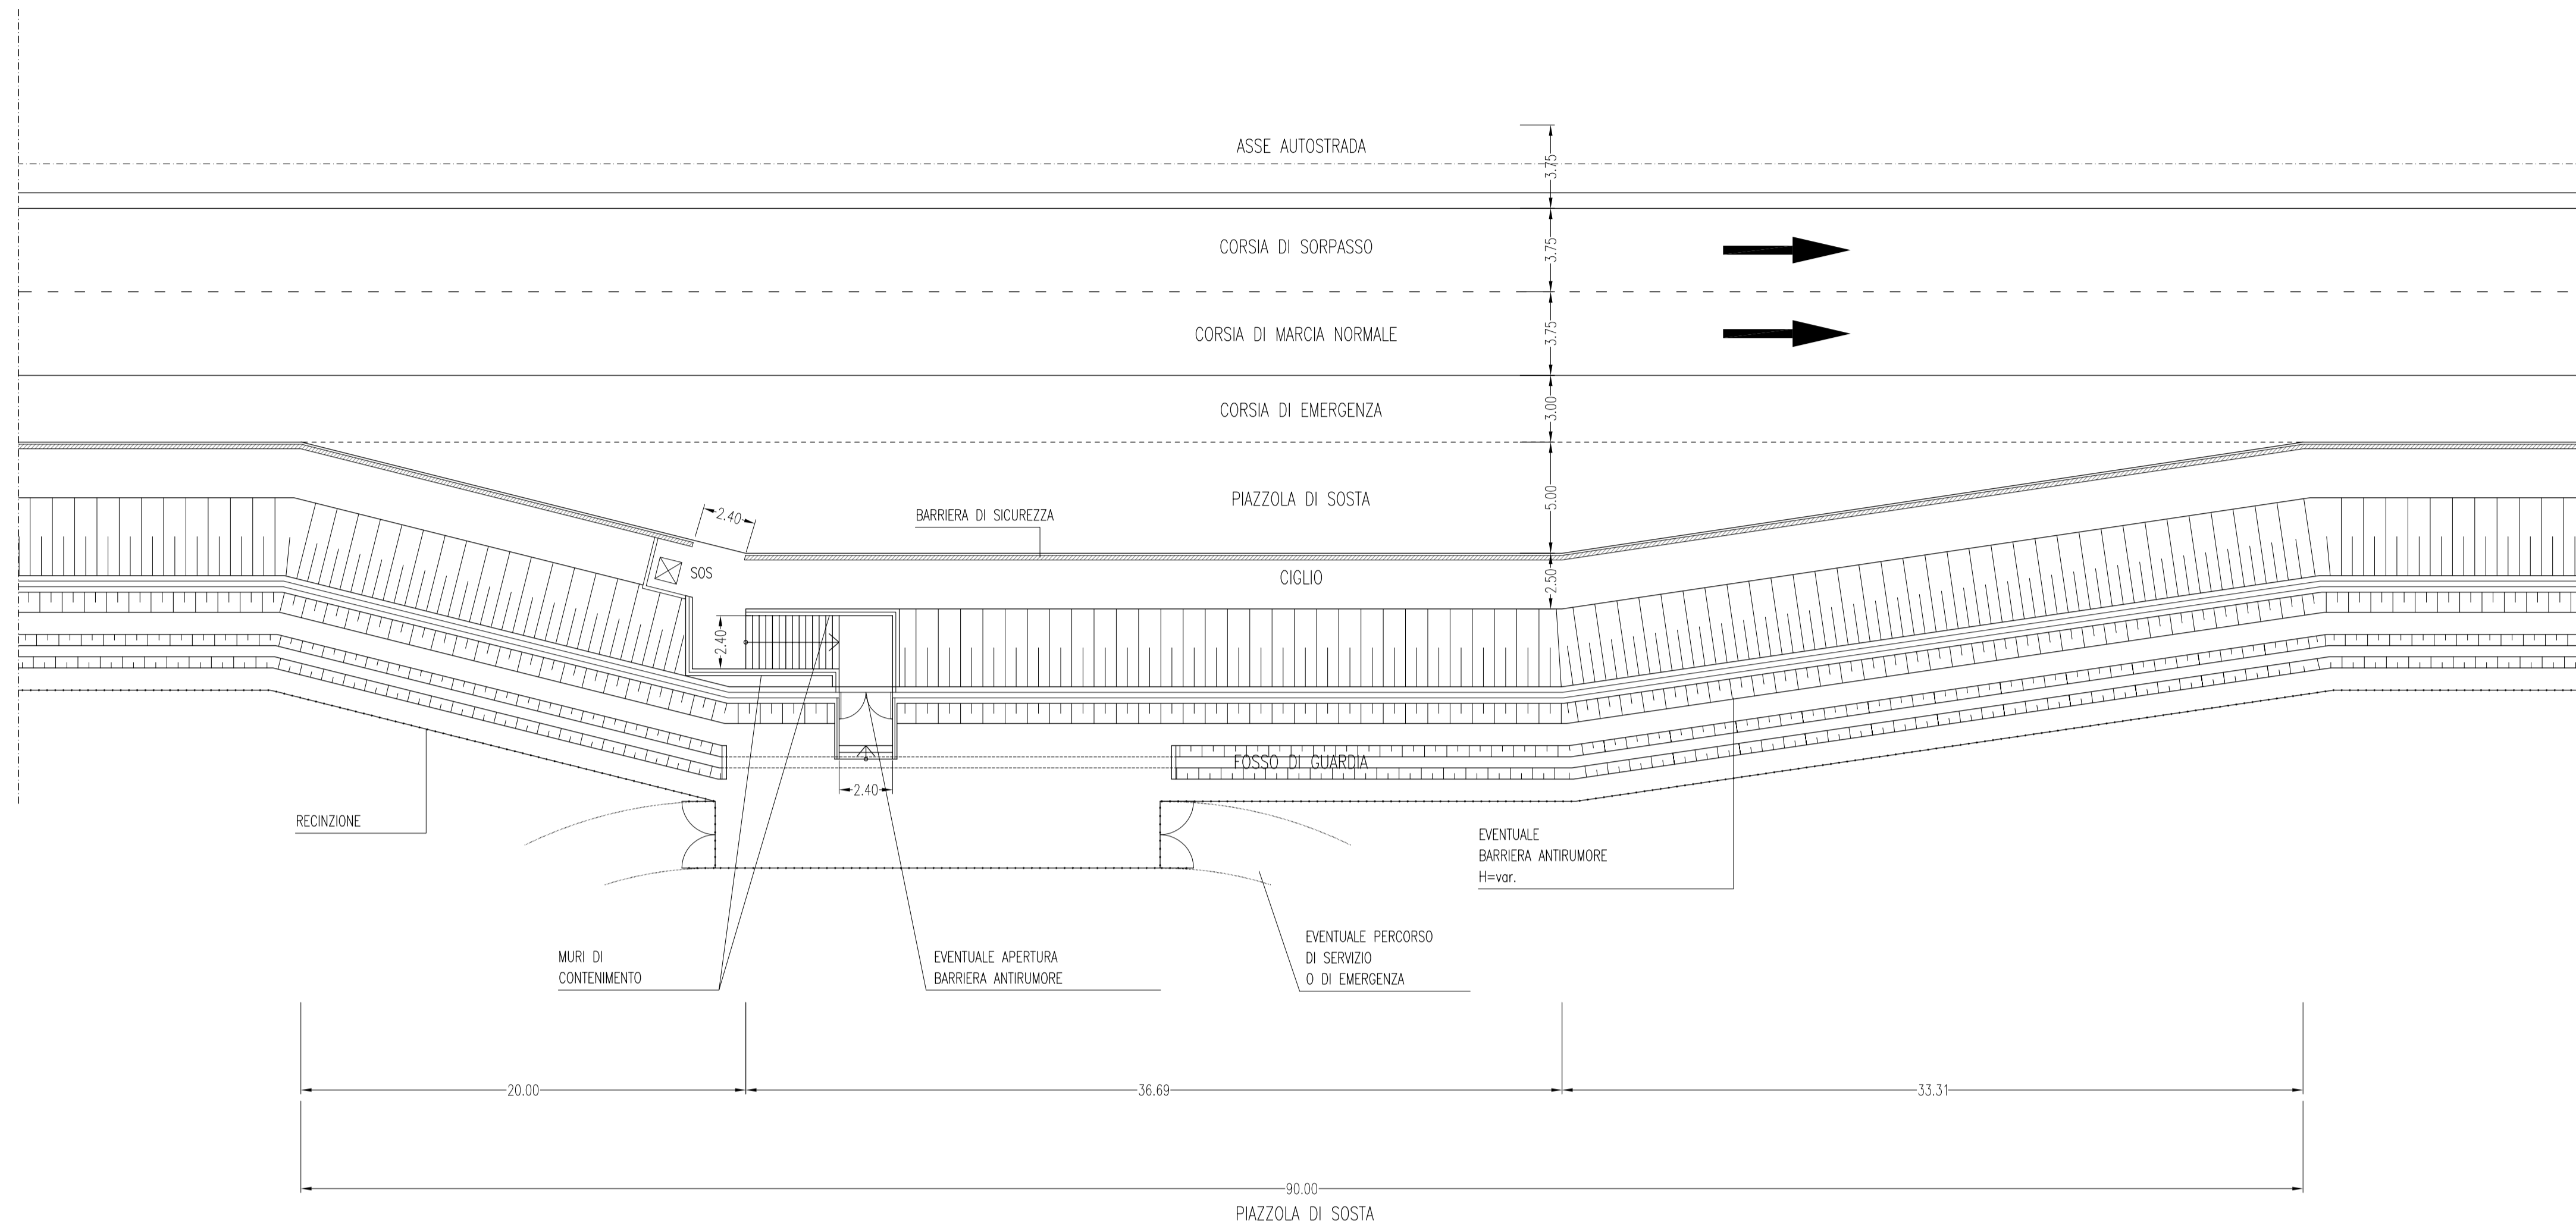

TRATTI IN TRINCEA CON PIAZZOLA DI SOSTA  
Scala 1:100

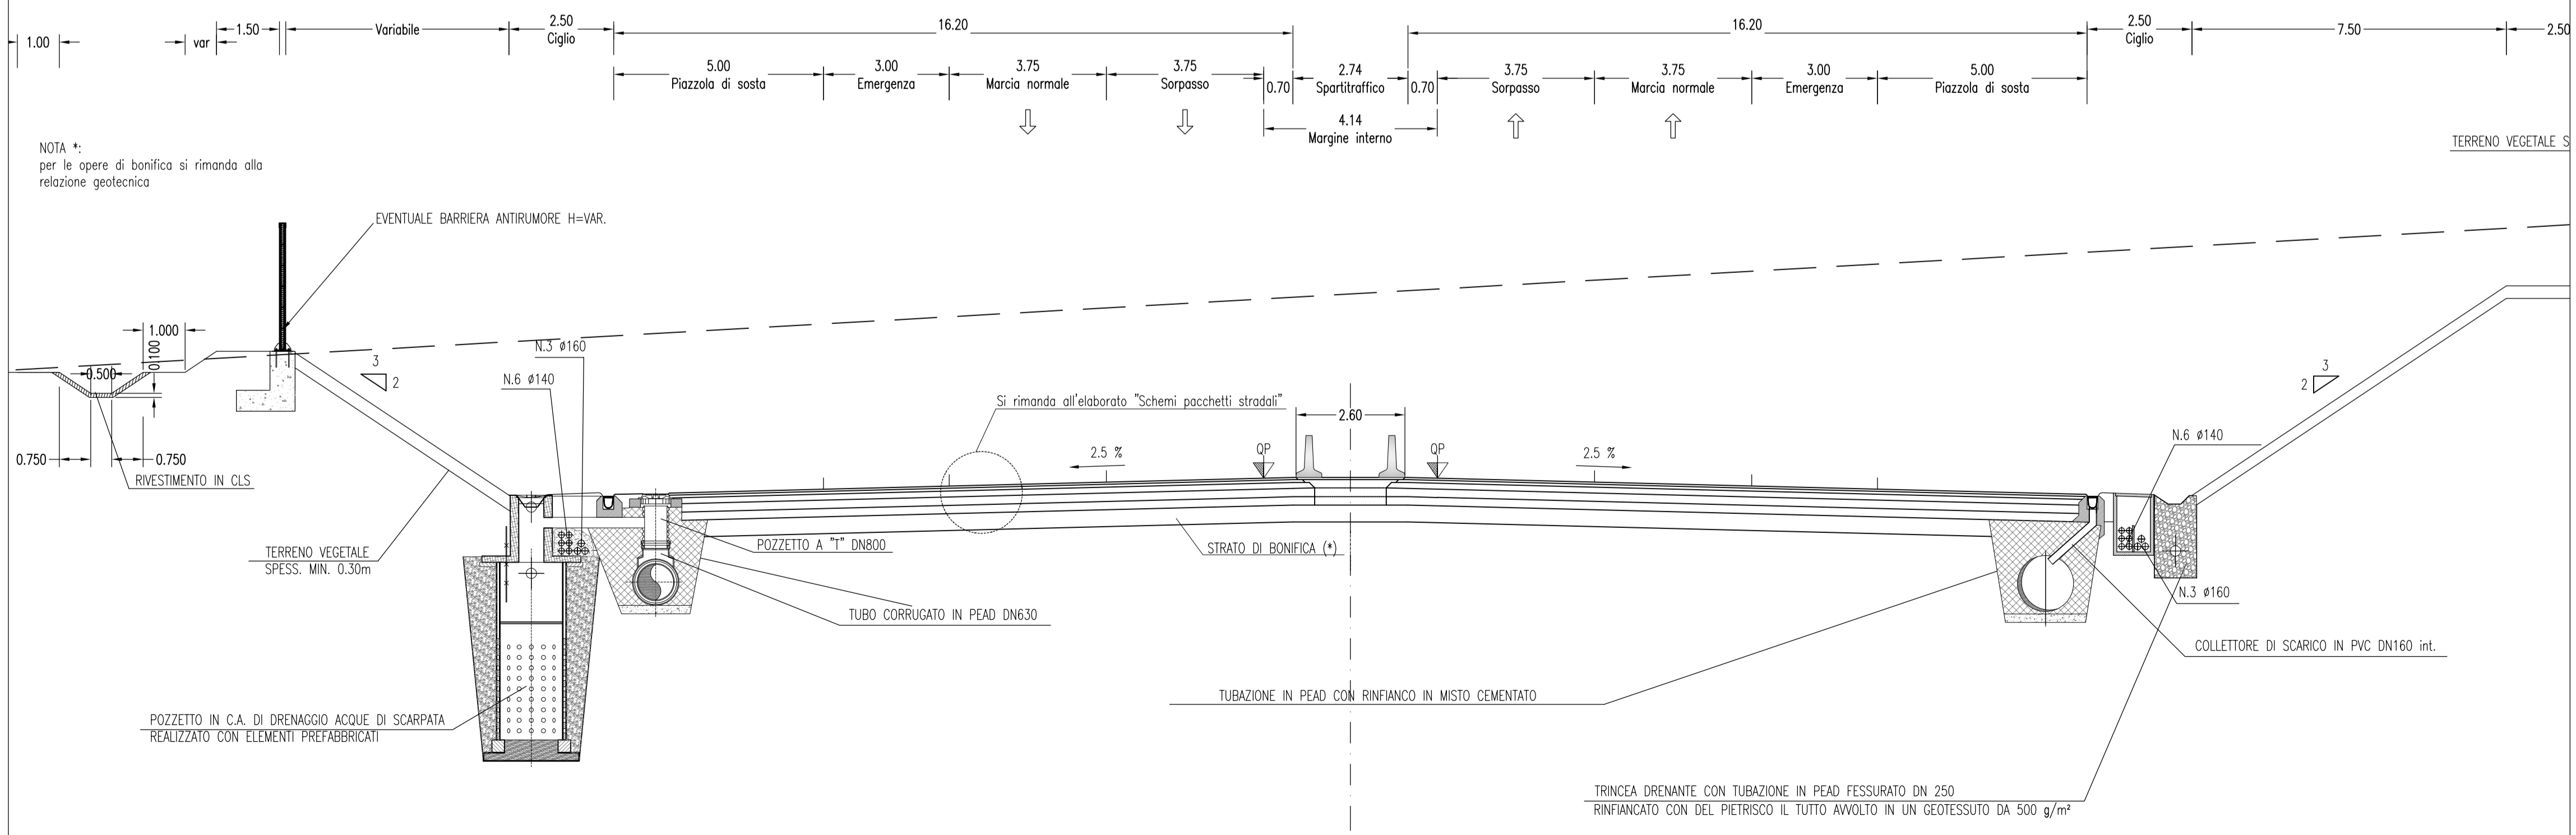

NOTA \*:  
per le opere di bonifica si rimanda alla  
relazione geotecnica

MATRICE DI REVISIONE

REV	DATA	DESCRIZIONE MODIFICA
0		
1		
2		
3		
4		
5		

N.B.: LA TAVOLA SOSTITUISCE QUELLA RELATIVA AL CODICE [ ] DEL PROGETTO ESECUTIVO

CONCESSIONARI AUTOSTRADALI LOMBARDE  
Autosstrada Pedemontana Lombarda

COLLEGAMENTO AUTOSTRADALE  
DALMINE - COMO - VARESE - VALICO DEL GAGGIOLO E OPERE AD ESSO CONNESSE  
CODICE C.U.P. F11B0600027007

TRATTE B1, B2, C, D, TRVA13+14, GREENWAY  
**AS BUILT**  
TRATTA B1 - SVINCOLO DI LOMAZZO (da Pk - 0+850 a Pk +1+800)  
PROGETTO STRADALE  
PARTE GENERALE  
PARTICOLARE PIAZZOLA DI SOSTA

IDENTIFICAZIONE ELABORATO  
CODICE PROGETTO: F00107B  
WBS

IMPRESA  
RAGGRUPPAMENTO TEMPORANEO IMPRESE:  
Mandatario: STRABAG A.G.  
Mandatario: GLF Grandi Lavori Fincosit S.p.A.  
Mandatario: Impresa costruzioni Giuseppe Malturo S.p.A.  
Mandatario cooptata: STRABAG S.p.A.

STRABAG MALTAURO STRABAG

PROGETTISTA - PROGETTO ESECUTIVO DI DETTAGLIO  
RAGGRUPPAMENTO TEMPORANEO PROGETTISTI:  
Mandatario: 3TI PROGETTI ITALIA S.p.A.  
Mandatario: GP Progettazione e Costruzioni

CONCEDENTE  
CONCESSIONARI AUTOSTRADALI LOMBARDE

RESPONSABILE DI PROGETTO ED INCARICATO DELL'INTEGRAZIONE FRA LE VARIE PRESTAZIONI:  
Ing. Alberto Cecchini

CONCESSIONARIO  
Autosstrada Pedemontana Lombarda  
Direttore Tecnico: Ing. Enrico Arini  
Referente Tecnico: Ing. S. Lattuada

ELABORAZIONE PROGETTUALE  
PROGETTISTA:  
3TI PROGETTI ITALIA S.p.A.

APPROVATO  
Autosstrada Pedemontana Lombarda  
Il Direttore dei Lavori: Ing. Francesco Domenico

3TI ITALIA S.p.A.  
DIRETTORE TECNICO  
Ing. Stefano Luca Piacentini  
Ordine degli Ingegneri  
Provincia di Roma n. 20809

Redatto: Gunnella  
Verificato: Lopes  
Approvato: Possati