

ASSE PRINCIPALE SEZ.100		
STERRO	ATTUALE 85.65 mq	NUOVA 83.91 mq
PACCHETTO PAVIMENTAZIONE	66 cm	59 cm

SEZIONE N. : 100
 QT. PROGETTO : 259.072
 DIST.PROG. : 1+200.094

SEZIONE N. : 100
 QT. PROGETTO : 259.090
 DIST.PROG. : 1+200.000
 DIST.PREC. : 25.000
 DIST.SUCC. : 25.000

SCALA 1:200

QT.RIF. 249.000

QUOTE TERRENO		260.93	260.90	260.86		260.84	260.83	260.81	260.74	260.79	260.83	260.75	260.31
DIST.PARZIALI TERRENO	14.62	3.92	0.78		15.43	1.99	2.79	1.31	2.32	6.01	6.27	8.56	6.97
QUOTE PROGETTO		260.93	261.42	260.92		259.07	259.09			258.81	258.83	260.78	261.28
DIST.PARZIALI PROGETTO		0.73	0.50	0.75	3.16	2.50	10.49	0.70	2.74	0.70	2.93	0.35	0.89

ASSE PRINCIPALE SEZ.104		
STERRO	ATTUALE 127.84 mq	NUOVA 125.42 mq
PACCHETTO PAVIMENTAZIONE	66 cm	59 cm

SEZIONE N. : 104
 QT. PROGETTO : 258.022
 DIST.PROG. : 1+300.103

SEZIONE N. : 104
 QT. PROGETTO : 258.038
 DIST.PROG. : 1+300.000

SCALA 1:200

QT.RIF. 249.000

QUOTE TERRENO		260.96	260.80		260.35	260.26	260.26	260.09
DIST.PARZIALI TERRENO		9.11		18.39	3.86	15.01	11.29	
QUOTE PROGETTO		260.89	261.36	260.86	257.10	257.10	257.10	260.21
DIST.PARZIALI PROGETTO		0.70	0.56	4.65	0.45	2.05	10.49	0.53

ASSE PRINCIPALE SEZ.110		
STERRO	ATTUALE 253.71 mq	NUOVA 250.97 mq
PACCHETTO PAVIMENTAZIONE	66 cm	59 cm

SEZIONE N. : 110
 QT. PROGETTO : 255.762
 DIST.PROG. : 1+450.115


SEZIONE N. : 110
 QT. PROGETTO : 255.767
 DIST.PROG. : 1+450.000

SCALA 1:200


QT.RIF. 247.000

QUOTE TERRENO		260.27	260.25	260.22	260.17	260.15	260.17
DIST.PARZIALI TERRENO	23.50	8.56	7.94	11.40	5.47	22.66	
QUOTE PROGETTO	260.32	255.37	254.71	255.02	254.84	255.38	260.17
DIST.PARZIALI PROGETTO	0.74	0.54	0.45	2.74	0.70	0.35	0.89

TRINCEA TR001
 PACCHETTO PAVIMENTAZIONE MODIFICATO

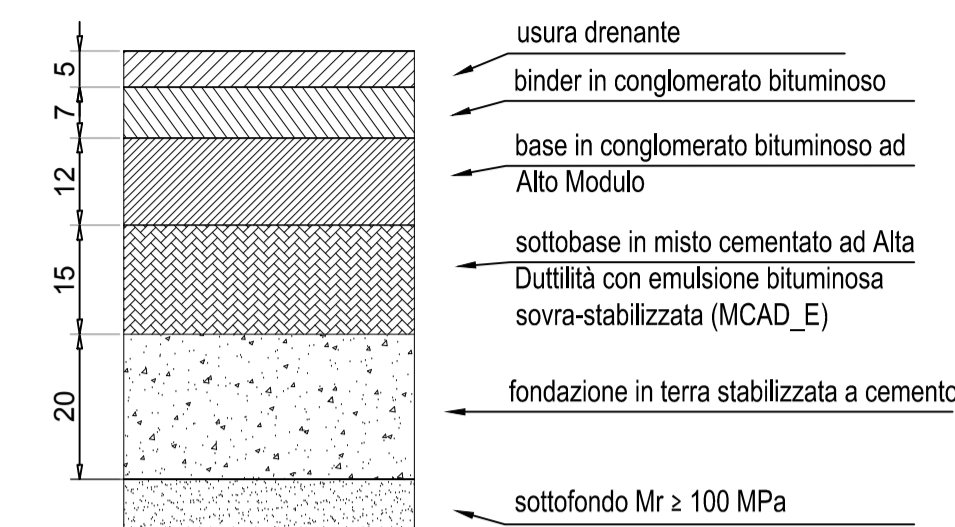

TRINCEA TR001
 PACCHETTO PAVIMENTAZIONE PREVISTO IN PE

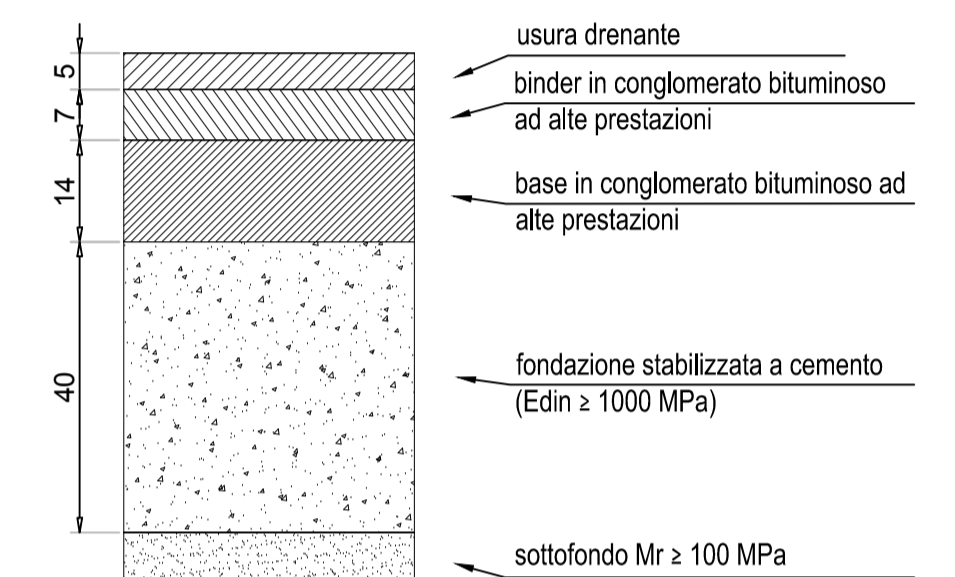

MATRICE DI REVISIONE

REV	DATA	DESCRIZIONE MODIFICA
0		
1		
2		
3		
4		
5		

N.B.: LA TAVOLA SOSTITUISCE QUELLA RELATIVA AL CODICE E DEL PROGETTO ESECUTIVO

CONCESSIONARIA AUTOSTRADALI LOMBARDE

COLLEGAMENTO AUTOSTRADALE DALMINE - COMO - VARESE - VALICO DEL GAGGIOLO E OPERE AD ESSO CONNESSE
 CODICE C.U.P. F11B06000270007

TRATTE B1, B2, C, D, TRVA13+14, GREENWAY
AS BUILT
 TRATTA B1 - SVINCOLO DI LOMAZZO (da Pk -0+850 a Pk 1+800)
 PROGETTO STRADALE
 PARTE GENERALE
 CAMBIO PAVIMENTAZIONE TR001

IMPRESA
 RAGGRUPPAMENTO TEMPORANEO IMPRESE:
 Mandataria: STRABAG A.G.
 Mandante: GLF Grandi Lavori Fincosit S.p.A.
 Mandante: Giuseppe Maltauro S.p.A.
 Mandante coproata: STRABAG S.p.A.

CONCEDENTE
 CONCESSIONARIA AUTOSTRADALI LOMBARDE

CONCESSIONARIO
 Autostreda Direttore Tecnico: Ing. Enrico Anzi
 Politecnica Referente Tecnico: Ing. Sabrina Lattuada
 Lombardia

APPROVATO
 Autostreda Direttore dei Lavori: Ing. Francesco Domonico
 Politecnica
 Lombardia

ELABORAZIONE PROGETTUALE
 PROGETTISTA:
 3TI PROGETTI ITALIA S.p.A.

RESPONSABILE DI PROGETTO ED INCARICATO DELL'INTEGRAZIONE FRA LE VARIE PRESTAZIONI:
 Ing. Alberto Cecchini

Redatto: Schiavi Verificato: Lopes Approvato: Passati