


PROVINCIA : Como
 COMUNE : Fenegro

QUADRO DI UNIONE STRALCIO LOMAZZO

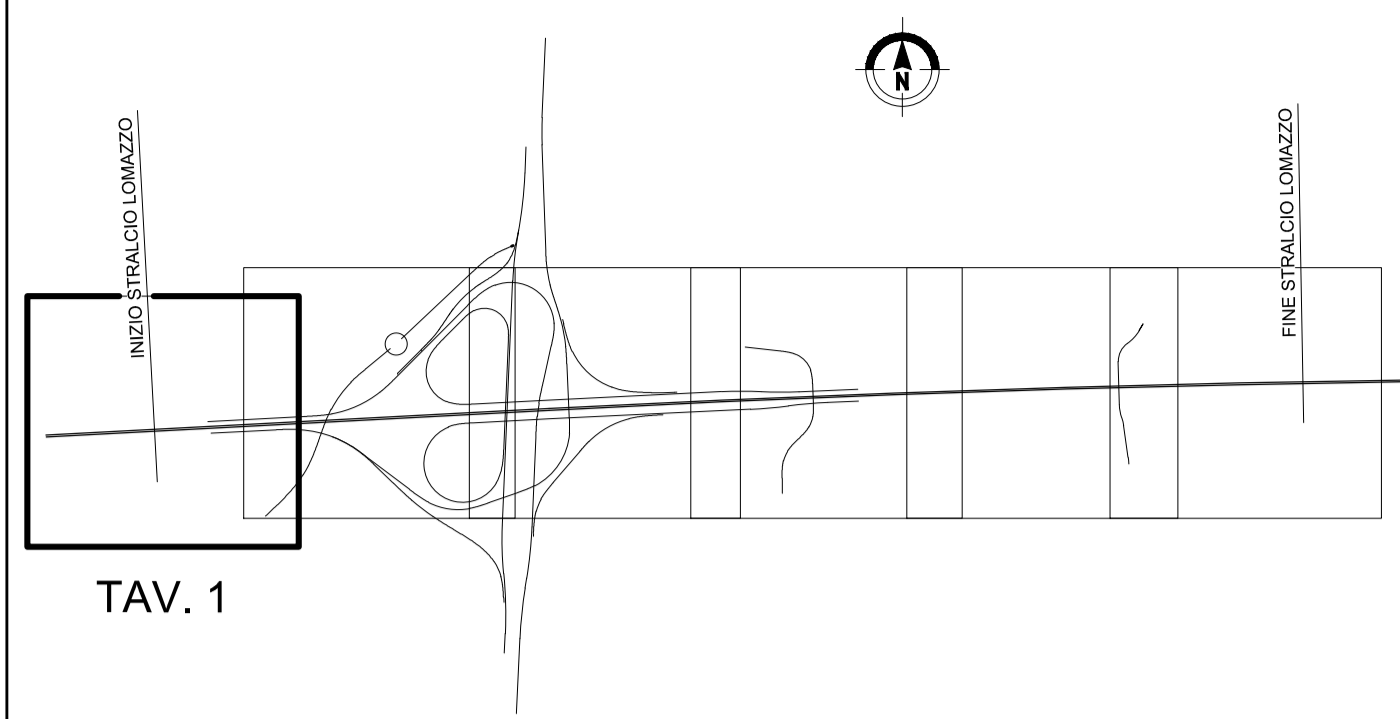

— ALTRO APPALTO

N.B.:
 I valori degli allargamenti per la visuale libera sono riportati nei diagrammi di visuale libera e di velocità.

MATRICE DI REVISIONE

REV	DATA	DESCRIZIONE MODIFICA

N.B.: LA TAVOLA SOSTITUISCE QUELLA RELATIVA AL CODICE E DEL PROGETTO ESECUTIVO

**COLLEGAMENTO AUTOSTRADALE
 DALMINE - COMO - VARESE - VALICO DEL GAGGIOLO E OPERE AD ESSO CONNESSE**
 CODICE C.U.P. F11B060027007

**TRATTE B1, B2, C, D, TRVA13+14, GREENWAY
 AS BUILT**

TRATTA B1 - SVINCOLO DI LOMAZZO (da Pk -0+850 a Pk 1+800)
 PROGETTO STRADALE
 ASSE AUTOSTRADALE DA PROGR. -0+850 A PROGR. 1+800
 PLANIMETRIA DI PROGETTO
 PLANIMETRIA DI PROGETTO - TAV.1

<p>IDENTIFICAZIONE ELABORATO CODICE PROGETTO: F00107B WBS</p> <p>FASE PROGETTUALE</p> <table border="1"> <tr> <th>LOTTO</th> <th>ZONA</th> <th>OPERA</th> <th>TRATTO D'OPERA</th> <th>AMBITO</th> <th>TIPO ELABORATO</th> <th>PROGRESSIVO</th> <th>REVISIONE</th> </tr> <tr> <td>A</td> <td>0</td> <td>A01</td> <td>GE000</td> <td>0</td> <td>SD</td> <td>001</td> <td>E</td> </tr> </table> <p>Scala: 1:1000</p> <p>CONCEDENTE CONCESSIONARI AUTOSTRADALI LOMBARDE</p> <p>CONCESSIONARIO Autosstrada Lombardia Direttore Tecnico: Ing. Enrico Anzi Referente Tecnico: Ing. Sabrina Lattuada</p> <p>APPROVATO Autosstrada Lombardia Il Direttore dei Lavori: Ing. Francesco Domenico</p>	LOTTO	ZONA	OPERA	TRATTO D'OPERA	AMBITO	TIPO ELABORATO	PROGRESSIVO	REVISIONE	A	0	A01	GE000	0	SD	001	E	<p>IMPRESA RAGGRUPPAMENTO TEMPORANEO IMPRESE:</p> <table border="1"> <tr> <th>Mandatario</th> <th>Mandante</th> <th>Mandante</th> <th>Mandante cooptata</th> </tr> <tr> <td>STRABAG A.G.</td> <td>GLF Grandi Lavori Fincostr S.p.A.</td> <td>Impresa costruzioni Giuseppe Malturo S.p.A.</td> <td>STRABAG S.p.A.</td> </tr> </table> <p>STRABAG MALTURO STRABAG</p> <p>PROGETTISTA - PROGETTO ESECUTIVO DI DETTAGLIO RAGGRUPPAMENTO TEMPORANEO PROGETTISTI:</p> <table border="1"> <tr> <th>Mandatario</th> <th>Mandante</th> <th>Mandante</th> <th>Mandante</th> </tr> <tr> <td>3TI PROGETTI ITALIA S.p.A.</td> <td>GP Progetti Italia S.p.A.</td> <td>GP Progetti Italia S.p.A.</td> <td>Arch. Salvatore Vergiglio</td> </tr> </table> <p>RESPONSABILE DI PROGETTO ED INCARICATO DELL'INTEGRAZIONE FRA LE VARIE PRESTAZIONI: Ing. Alberto Cecchini</p> <p>ELABORAZIONE PROGETTUALE PROGETTISTA: 3TI PROGETTI ITALIA S.p.A.</p> <p>3TI ITALIA S.p.A. DIRETTORE TECNICO: Ing. Stefano Luca Passati Ordine degli Ingegneri Provincia di Roma n. 20809</p> <p>Redatto: Schavi Verificato: Lopes Approvato: Possati</p>	Mandatario	Mandante	Mandante	Mandante cooptata	STRABAG A.G.	GLF Grandi Lavori Fincostr S.p.A.	Impresa costruzioni Giuseppe Malturo S.p.A.	STRABAG S.p.A.	Mandatario	Mandante	Mandante	Mandante	3TI PROGETTI ITALIA S.p.A.	GP Progetti Italia S.p.A.	GP Progetti Italia S.p.A.	Arch. Salvatore Vergiglio
LOTTO	ZONA	OPERA	TRATTO D'OPERA	AMBITO	TIPO ELABORATO	PROGRESSIVO	REVISIONE																										
A	0	A01	GE000	0	SD	001	E																										
Mandatario	Mandante	Mandante	Mandante cooptata																														
STRABAG A.G.	GLF Grandi Lavori Fincostr S.p.A.	Impresa costruzioni Giuseppe Malturo S.p.A.	STRABAG S.p.A.																														
Mandatario	Mandante	Mandante	Mandante																														
3TI PROGETTI ITALIA S.p.A.	GP Progetti Italia S.p.A.	GP Progetti Italia S.p.A.	Arch. Salvatore Vergiglio																														