


PROVINCIA : Como
 COMUNE : Lomazzo

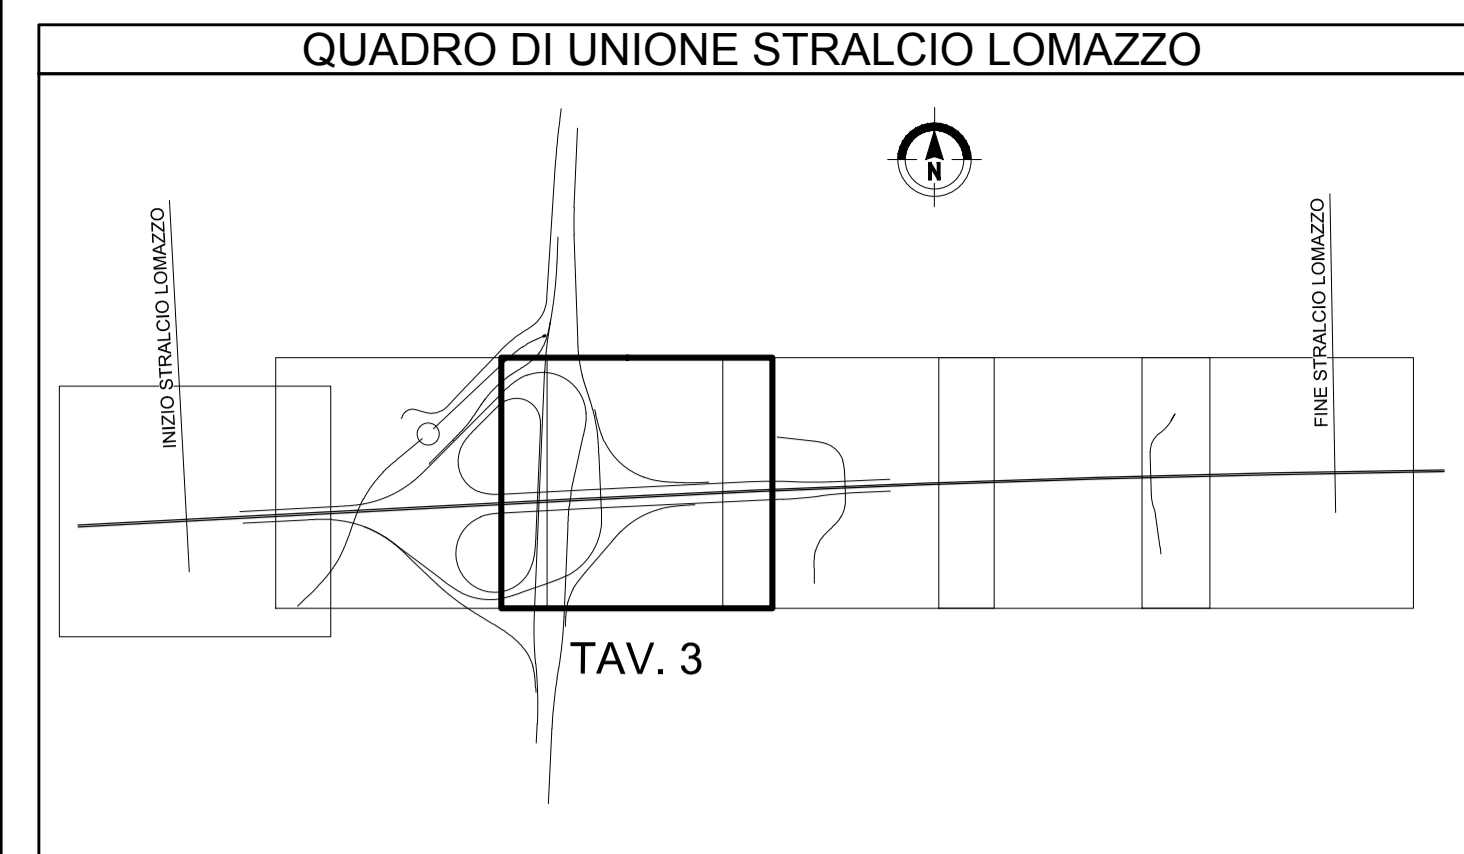

— ALTRO APPALTO (ASPI)

N.B.:
 I valori degli allargamenti per la visuale libera sono riportati nei diagrammi di visuale libera e di velocità.

MATRICE DI REVISIONE

REV	DATA	DESCRIZIONE MODIFICA

N.B.: LA TAVOLA SOSTITUISCE QUELLA RELATIVA AL CODICE E [] DEL PROGETTO ESECUTIVO

CONCESSIONARI AUTOSTRADALI LOMBARDE
 Autostrada Padovana
 Autostrada Lombara

COLLEGAMENTO AUTOSTRADALE DALMINE - COMO - VARESE - VALICO DEL GAGGIOLO E OPERE AD ESSO CONNESSE
 CODICE C.U.P. F11B060027007

TRATTE B1, B2, C, D, TRVA13+14, GREENWAY AS BUILT

TRATTA B1 - SVINCOLO DI LOMAZZO (da Pk -0+850 a Pk 1+800)
 PROGETTO STRADALE
 ASSE AUTOSTRADALE DA PROGR. -0+850 A PROGR. 1+800
 PLANIMETRIA DI PROGETTO
 PLANIMETRIE DI PROGETTO - TAV.3

IDENTIFICAZIONE ELABORATO
 CODICE PROGETTO: F001078
 WBS

FASE PROGETTUALE	LOTTO	ZONA	OPERA	TRATTO D'OPERA	AMBITO	TIPO ELABORATO	PROGRESSIVO	REVISIONE
A	0	A01	GE000	0	SD	PP	003	E

Scala: 1:1000

DATA	DESCRIZIONE	REV	PROGETTISTA - PROGETTO ESECUTIVO DI DETTAGLIO
Novembre 2015	Emissione	E	RAGGRUPPAMENTO TEMPORANEO PROGETTISTI:
			Mandataria: 3TI PROGETTI ITALIA S.p.A.
			Mandante: G.P. Impresa di Ingegneria e Architettura
			Mandante cooptata: ALBERTO CECCHINI
			Mandante: Arch. Salvatore Vermiglio

CONCEDENTE
 CONCESSIONARI AUTOSTRADALI LOMBARDE

CONCESSIONARIO
 Autostrada Padovana
 Autostrada Lombara
 Direttore Tecnico: Ing. Enrico Anzi
 Referente Tecnico: Ing. Sabrina Lattuada

APPROVATO
 Autostrada Padovana
 Autostrada Lombara
 Il Direttore dei Lavori: Ing. Francesco Domonico

ELABORAZIONE PROGETTUALE
 PROGETTISTA:
 3TI PROGETTI ITALIA S.p.A.

RESPONSABILE DI PROGETTO ED INCARICATO DELL'INTEGRAZIONE FRA LE VARIE PRESTAZIONI:
 Ing. Alberto Cecchini

Redatto: Schavi
 Verificato: Lopes
 Approvato: Possati

STRABAG **MAITAURO** **STRABAG**

3TI ITALIA S.p.A.
 DIRETTORE TECNICO
 Ing. Stefano Luca Possati
 Ordine degli Ingegneri
 Provincia di Roma n. 20809