


PROVINCIA : Como
 COMUNE : Lomazzo


QUADRO DI UNIONE STRALCIO LOMAZZO

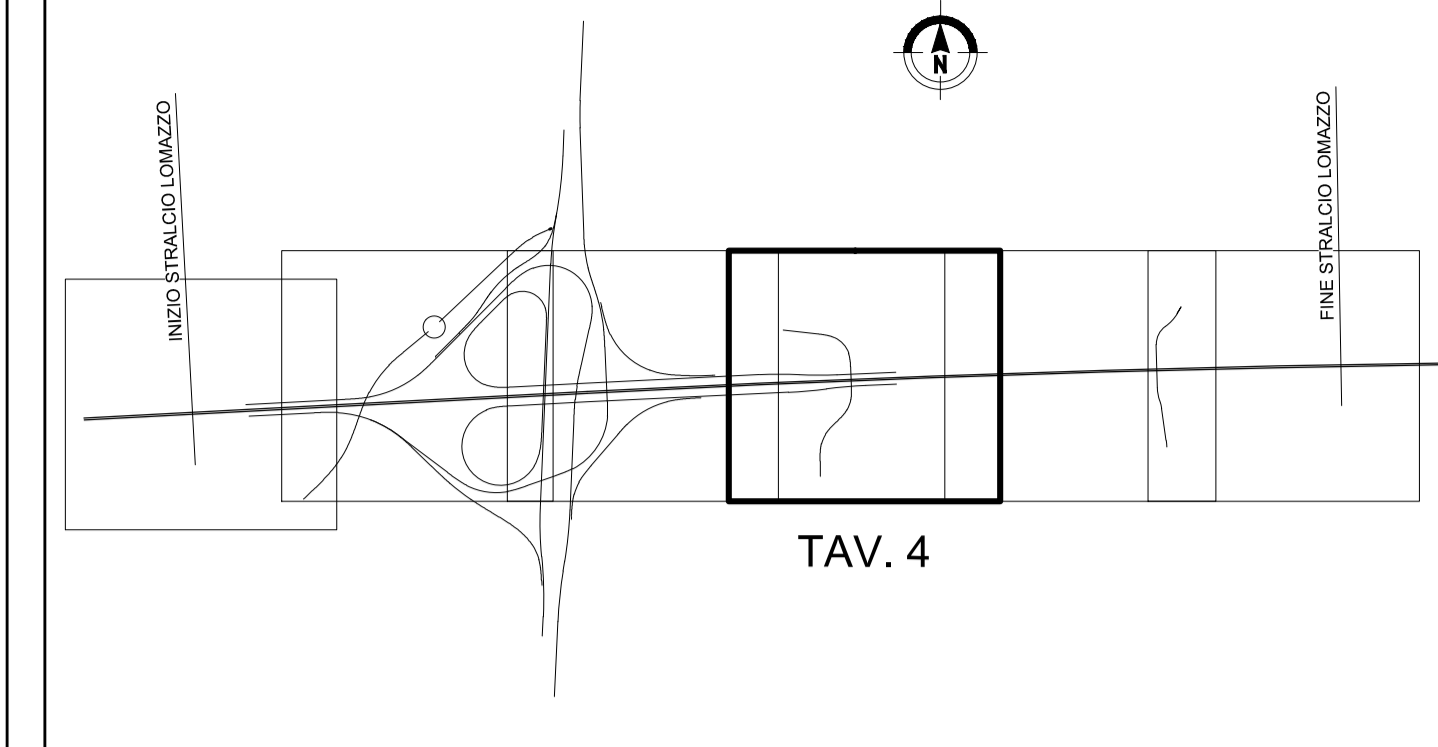

TAV. 4

N.B.:
 I valori degli allargamenti per la visuale libera sono riportati nei diagrammi di visuale libera e di velocità.

WBS B1103 - VIABILITA' LOCALE 1

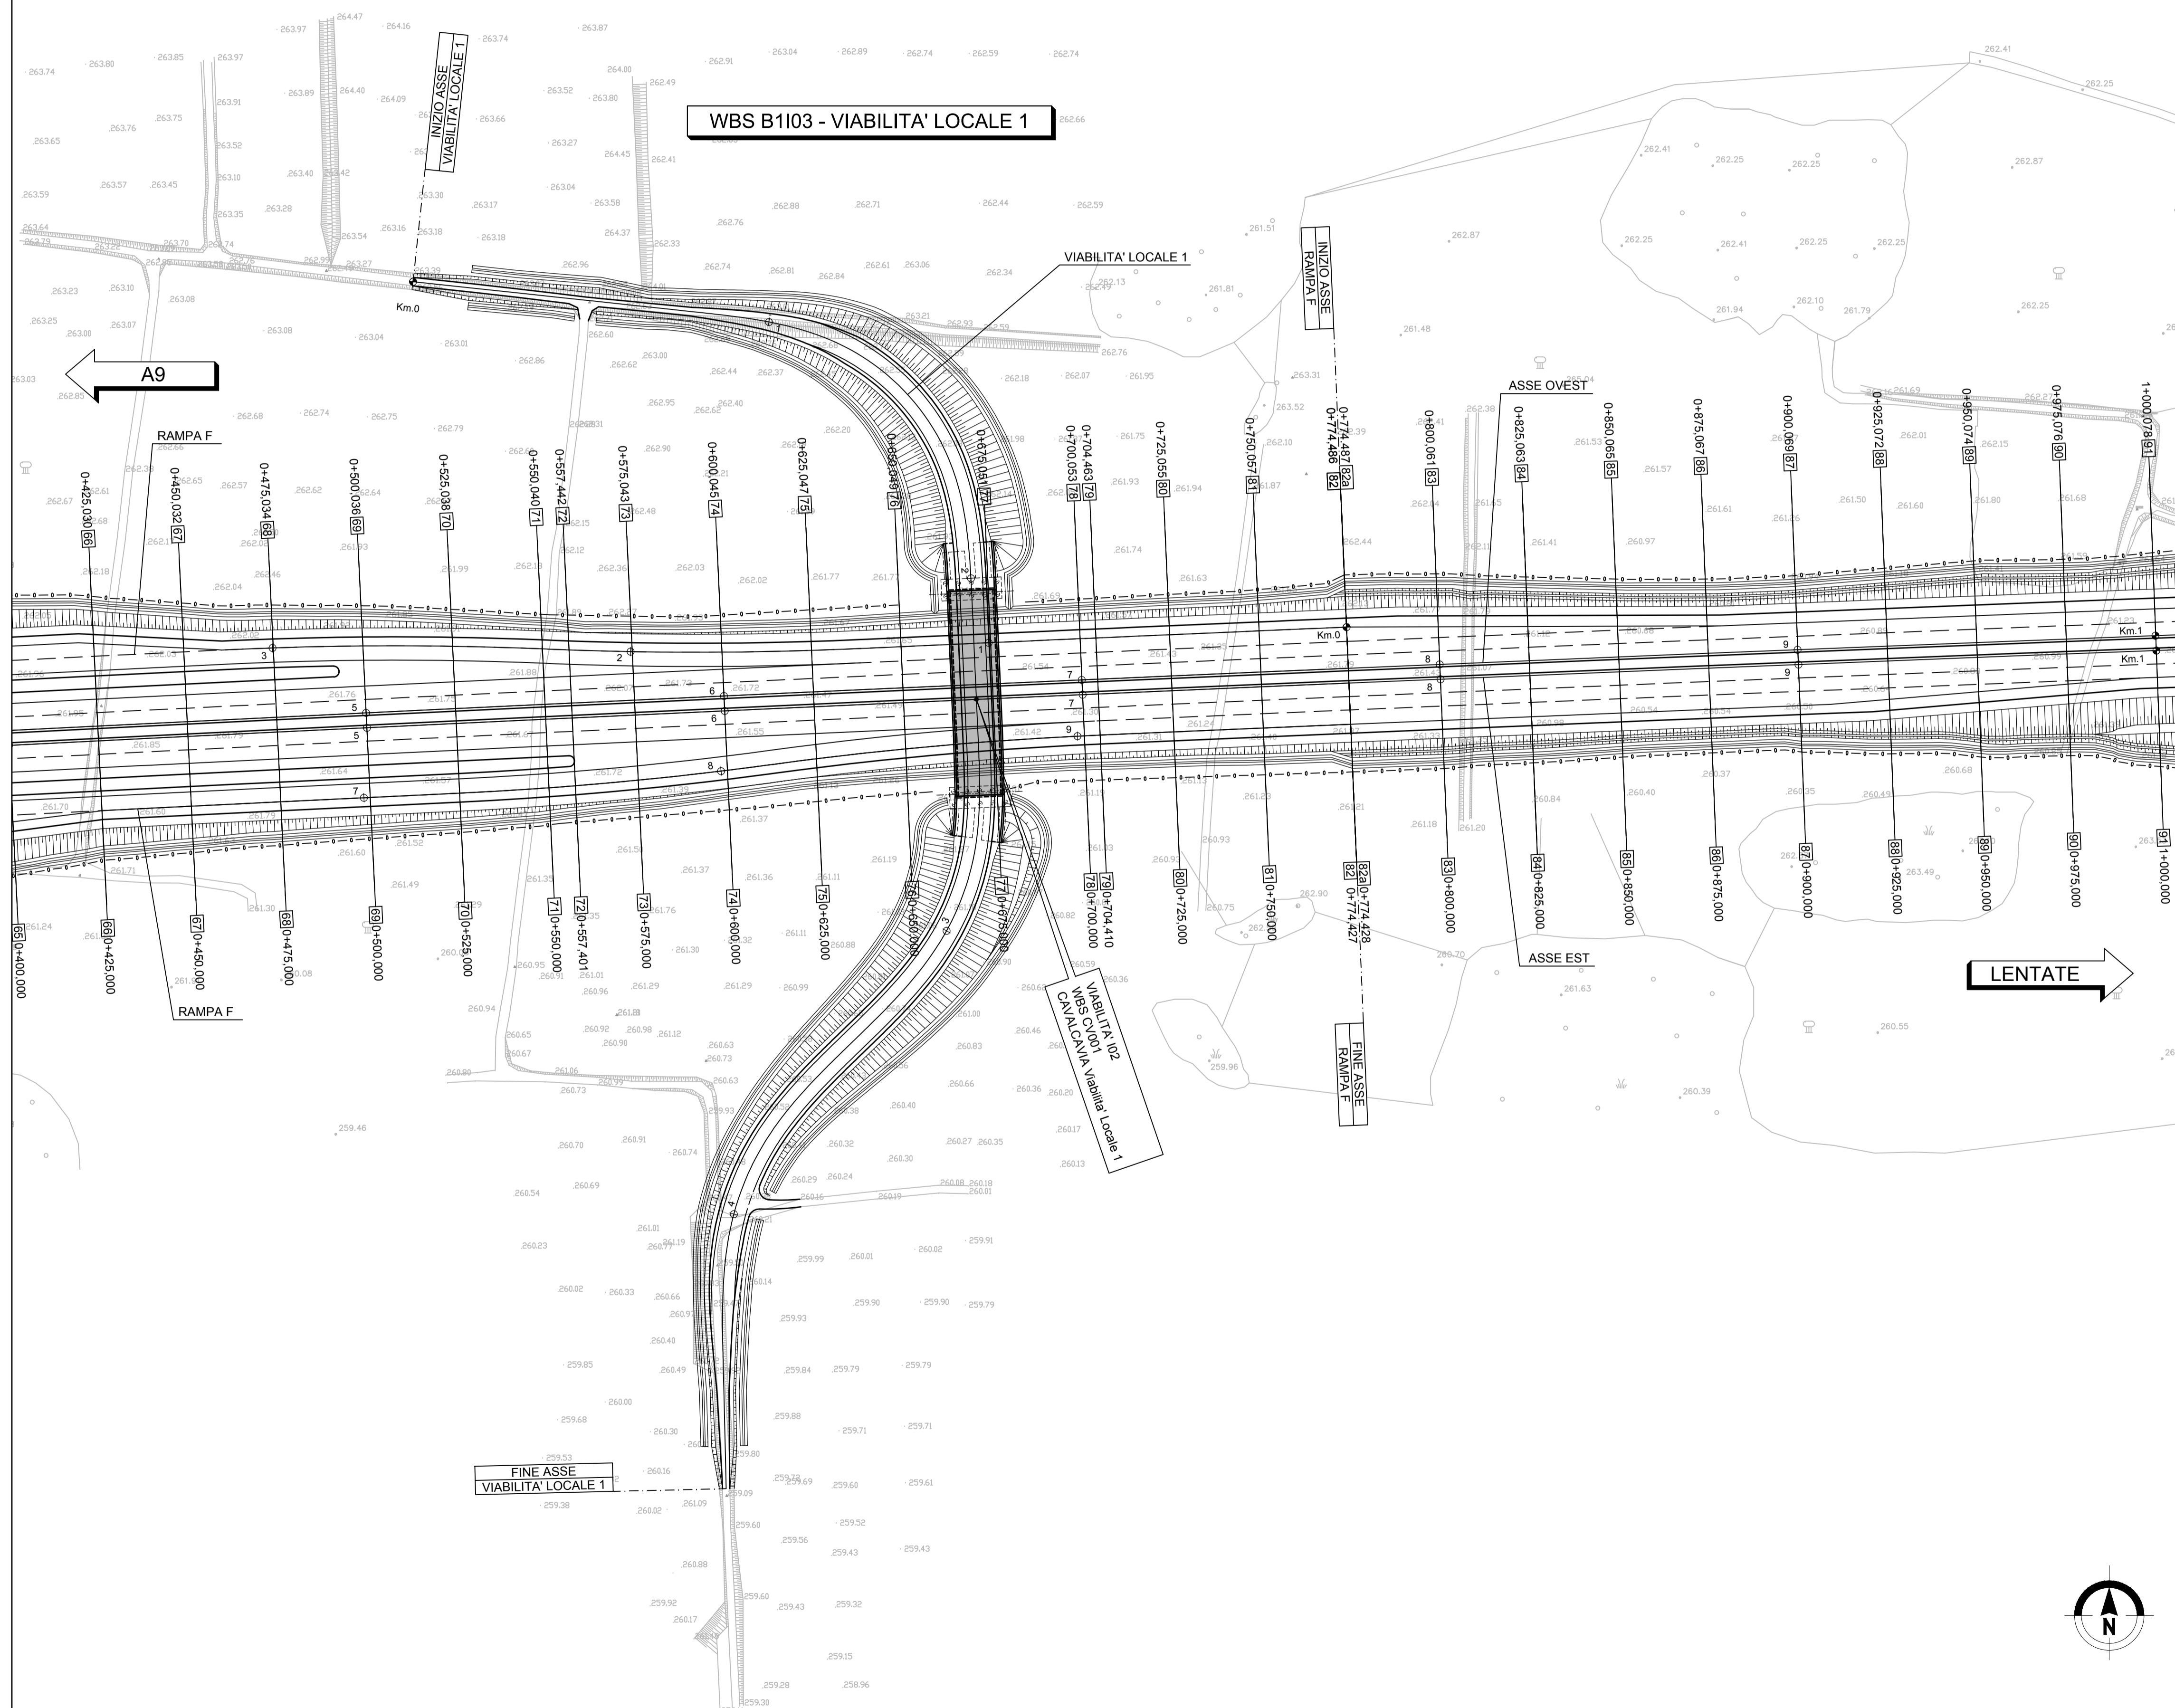

MATRICE DI REVISIONE

REV	DATA	DESCRIZIONE MODIFICA

N.B.: LA TAVOLA SOSTITUISCE QUELLA RELATIVA AL CODICE E [] DEL PROGETTO ESECUTIVO

COLLEGAMENTO AUTOSTRADALE
DALMINE - COMO - VARESE - VALICO DEL GAGGIOLO E OPERE AD ESSO CONNESSE
CODICE C.U.P. F11B0600270007
TRATTE B1, B2, C, D, TRVA13+14, GREENWAY
AS BUILT
TRATTA B1 - SVINCOLO DI LOMAZZO (da Pk -0+850 a Pk 1+800)
 PROGETTO STRADALE
 ASSE AUTOSTRADALE DA PROGR. -0+850 A PROGR. 1+800
 PLANIMETRIA DI PROGETTO
 PLANIMETRIE DI PROGETTO - TAV.4

IDENTIFICAZIONE ELABORATO				IMPRESA			
CODICE PROGETTO: F00107B				RAGGRUPPAMENTO TEMPORANEO IMPRESE:			
FASE PROGETTUALE	LOTTO	ZONA	OPERA	Mandatario	Mandante	Mandante	Mandante cooptata
A	0	A01	GE000	0	SD	004	E
STRABAG A.G.				GLF Grandi Lavori Fincofisi S.p.A.			
MALTARO S.p.A.				Impresa costruzioni Giuseppe Maltauro S.p.A.			
STRABAG				STRABAG S.p.A.			

Scala: 1:1000

DATA	DESCRIZIONE	REV	PROGETTISTA - PROGETTO ESECUTIVO DI DETTAGLIO
Novembre 2015	Emissione		RAGGRUPPAMENTO TEMPORANEO PROGETTISTI:
Mandataria: 3TI PROGETTI ITALIA S.p.A. Mandante: GP Progetti di Infrastrutture e Servizi Mandante: 3TI PROGETTI ITALIA S.p.A. Mandante cooptata: Arch. Salvatore Vergiglio			

CONCEDENTE:
 CONCESSIONARI AUTOSTRADALI LOMBARDE

CONCESSIONARIO:
 Autostradale Padovana, Autostradale Lombarda
 Direttore Tecnico: Ing. Enrico Anzi
 Referente Tecnico: Ing. Sabrina Lattuada

APPROVATO:
 Autostradale Padovana, Autostradale Lombarda
 Il Direttore dei Lavori: Ing. Francesco Domenico

ELABORAZIONE PROGETTUALE:
PROGETTISTA:
 3TI PROGETTI ITALIA S.p.A.
3TI ITALIA S.p.A.
 DIRETTORE TECNICO:
 Ing. Stefano Luca Passati
 Ordine degli Ingegneri
 Provincia di Roma n. 20809

Redatto: Schiavi Verificato: Lopes Approvato: Possati