


PROVINCIA : Como  
 COMUNE : Lomazzo

DA Pk 1+525 A Pk 1+800: AREA DI CANTIERE NELLA QUALE SONO PREVISTI GLI SCAVI. VENGONO ESCLUSE LE FINITURE (IDRAULICA, PAVIMENTAZIONE, BARRIERE, SEGNALETICA) CHE SARANNO INCLUSE NEI LAVORI DELLA TRATTA B1

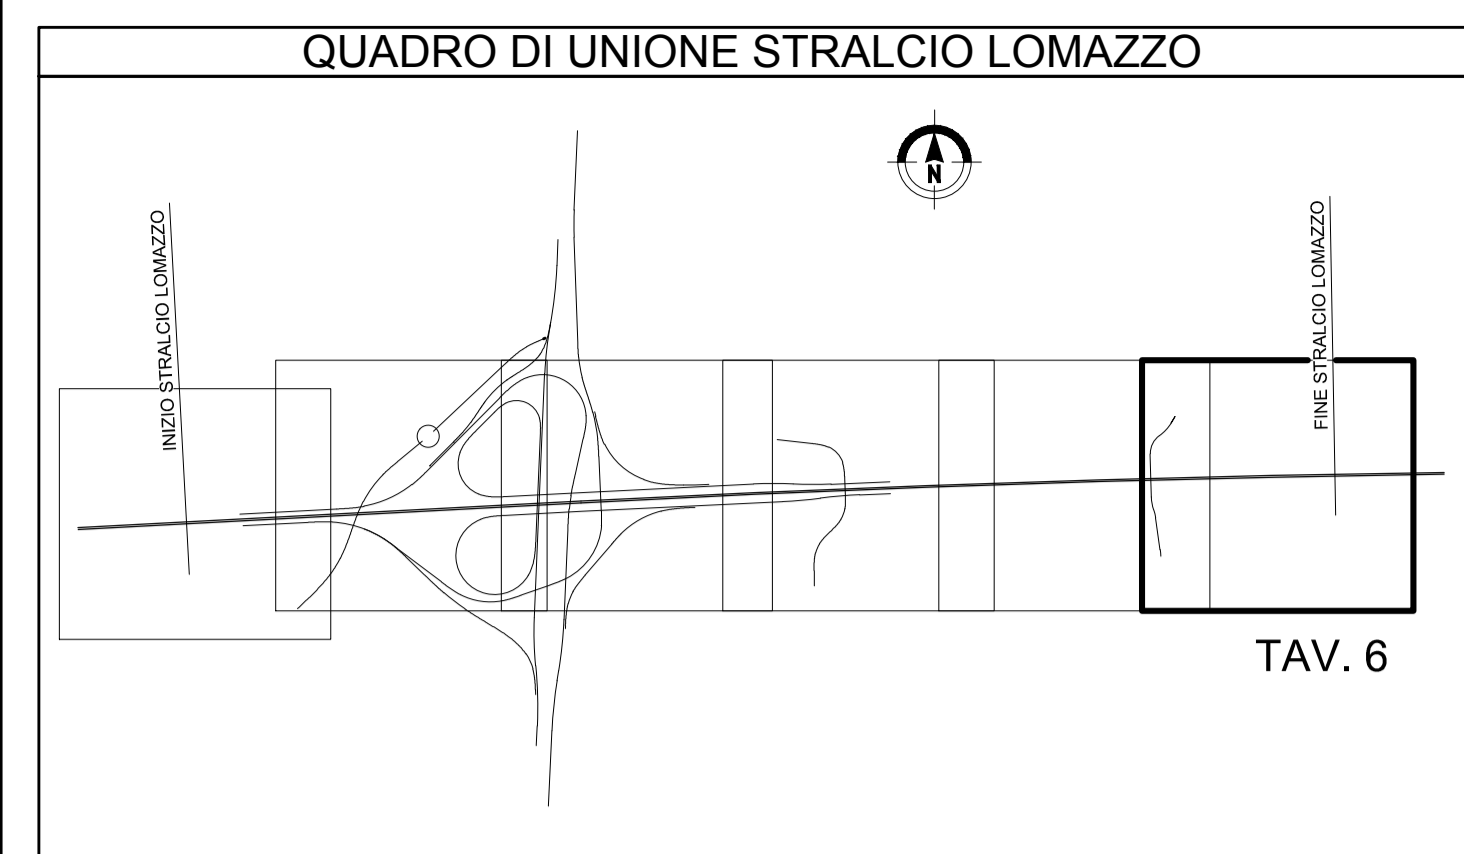

N.B.:  
 I valori degli allargamenti per la visuale libera sono riportati nei diagrammi di visuale libera e di velocità.

MATRICE DI REVISIONE

REV	DATA	DESCRIZIONE MODIFICA

N.B.: LA TAVOLA SOSTITUISCE QUELLA RELATIVA AL CODICE E [ ] DEL PROGETTO ESECUTIVO

**COLLEGAMENTO AUTOSTRADALE DALMINE - COMO - VARESE - VALICO DEL GAGGIOLO E OPERE AD ESSO CONNESSE**  
 CODICE C.U.P. F11B060027007  
**TRATTE B1, B2, C, D, TRVA13+14, GREENWAY**  
**AS BUILT**  
**TRATTA B1 - SVINCOLO DI LOMAZZO (da Pk -0+850 a Pk 1+800)**  
 PROGETTO STRADALE  
 ASSE AUTOSTRADALE DA PROGR. -0+850 A PROGR. 1+800  
 PLANIMETRIA DI PROGETTO  
 PLANIMETRIE DI PROGETTO - TAV.6

FASE PROGETTUALE	LOTTO	ZONA	OPERA	TRATTO D'OPERA	AMBITO	TIPICELABORATO	PROGRESSIVO	REVISIONE
A	0	A01	GE000	0	SD	PP	006	TE

Scala: 1:100

DATA	DESCRIZIONE	REV
Novembre 2015	Emissione	E

RAGGRUPPAMENTO TEMPORANEO IMPRESE:

Mandatario	Mandante	Mandante	Mandante cooptato
STRABAG A.G.	GLF Grandi Lavori Fincosit S.p.A.	Impresa costruzioni Giuseppe Maltauro S.p.A.	STRABAG S.p.A.

RAGGRUPPAMENTO TEMPORANEO PROGETTISTI:

Mandatario	Mandante	Mandante	Mandante
3TI PROGETTI ITALIA S.p.A.	GP Progettisti	Arch. Salvatore Vegmiglio	Arch. Salvatore Vegmiglio

CONCEDENTE: CONCESSIONI AUTOSTRADALI LOMBARDE

CONCESSIONARIO: Autostrada Padanese Lombarde  
 Direttore Tecnico: Ing. Enrico Anzi  
 Referente Tecnico: Ing. Sabrina Lattuada

ELABORAZIONE PROGETTUALE: PROGETTISTA: 3TI PROGETTI ITALIA S.p.A.

APPROVATO: Autostrada Padanese Lombarde  
 Il Direttore dei Lavori: Ing. Francesco Domenico

RESPONSABILE DI PROGETTO ED INCARICATO DELL'INTEGRAZIONE FRA LE VARIE PRESTAZIONI: Ing. Alberto Cecchini

Redatto: Schiavi Verificato: Lopes Approvato: Possati