


SCALA QUOTE 1:100
SCALA DISTANZE 1:1000

QT.RIF. 250,000

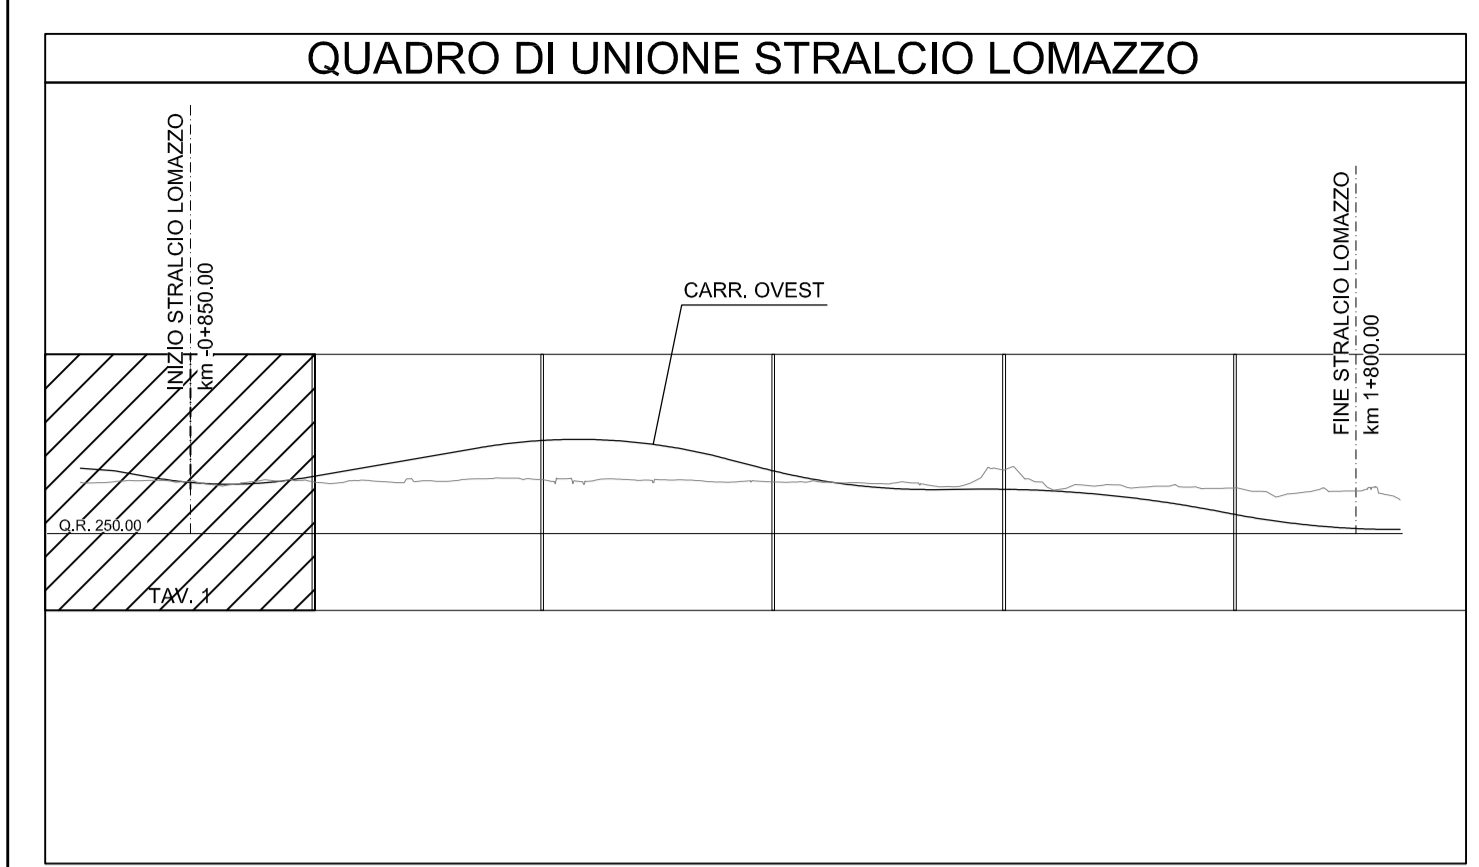

N.B.: La carreggiata Est si riferisce al senso di marcia direzione Lentate, la carreggiata Ovest a quello direzione A8.
Le sezioni indicate si riferiscono alla carreggiata Est.

REV	DATA	DESCRIZIONE MODIFICA
0		
1		
2		
3		
4		
5		

N.B.: LA TAVOLA SOSTITUISCE QUELLA RELATIVA AL CODICE [E] DEL PROGETTO ESECUTIVO

COLLEGAMENTO AUTOSTRADALE
DALMINE - COMO - VARESE - VALICO DEL GAGGIOLO E OPERE AD ESSO CONNESSE

CODICE C.U.P. F11B06000270007

TRATTE B1, B2, C, D, TRVA13+14, GREENWAY

AS BUILT

TRATTA B1 - SVINCOLO DI LOMAZZO (da Pk -0+850 a Pk 1+800)

PROGETTO STRADALE
ASSE AUTOSTRADALE DA PROGR. -0+850 a PROGR. 1+800
PROFILI LONGITUDINALI
PROFILI LONGITUDINALI - ASSE OVEST - TAV 1

IDENTIFICAZIONE ELABORATO CODICE PROGETTO: F001078 WBS		IMPRESA RAGGRUPPAMENTO TEMPORANEO IMPRESE: Mandatario: STRABAG A.G. Mandatario: GLF Grandi Lavori Fincosit S.p.A. Mandatario: Impresa costruzioni Giuseppe Maltauro S.p.A. Mandatario cooptata: STRABAG S.p.A.	
FASE PROGETTUALE LOTTO: A ZONA: B OPERA: A01 TRATTO D'OPERA: GE000 AMBITO: 0 TIPO ELABORATO: SD PROGRESSIVO: FL REVISIONE: 001		PROGETTISTA - PROGETTO ESECUTIVO DI DETTAGLIO RAGGRUPPAMENTO TEMPORANEO PROGETTISTI: Mandatario: 3TI PROGETTI ITALIA S.p.A. Mandatario: GP Progettazione e Direzione Lavori S.p.A. Mandatario: 3TI ALBERTO CECCHINI S.p.A. Arch. Salvatore Vermiglio	
CONCEDENTE CONCESSIONI AUTOSTRADALI LOMBARDE Ing. Alberto Cecchini		RESPONSABILE DI PROGETTO ED INCARICATO DELL'INTEGRAZIONE FRA LE VARIE PRESTAZIONI: Ing. Alberto Cecchini	
CONCESSIONARIO Autostrada Pedemontana Lombarda Direttore Tecnico: Ing. Enrico Adini Referente Tecnico: Ing. Sabrina Lattuada		ELABORAZIONE PROGETTUALE PROGETTISTA: 3TI PROGETTI ITALIA S.p.A. 3TI ITALIA S.p.A. DIRETTORE TECNICO Ing. Stefano Loren Piccarotti Ordine degli Ingegneri Provincia di Roma n. 20809	
APPROVATO Autostrada Pedemontana Lombarda Il Direttore dei Lavori Ing. Francesco Domarico		Redatto: Schiavi Verificato: Lopes Approvato: Possati	