


← A8

→ LENTATE

LIVELLETTA	DIFF. DI QUOTA Distanza Pendenza	h = -14,496 L = 550,944 i = -0,03	h = 0,434 L = 579,123 i = 0,00
------------	--	---	--------------------------------------

R	14980,519
T	202,656
Fr	1,371
Pr	0+640,519
Qt	259,865


APL STRALCIO LOMAZZO
CARR. OVEST

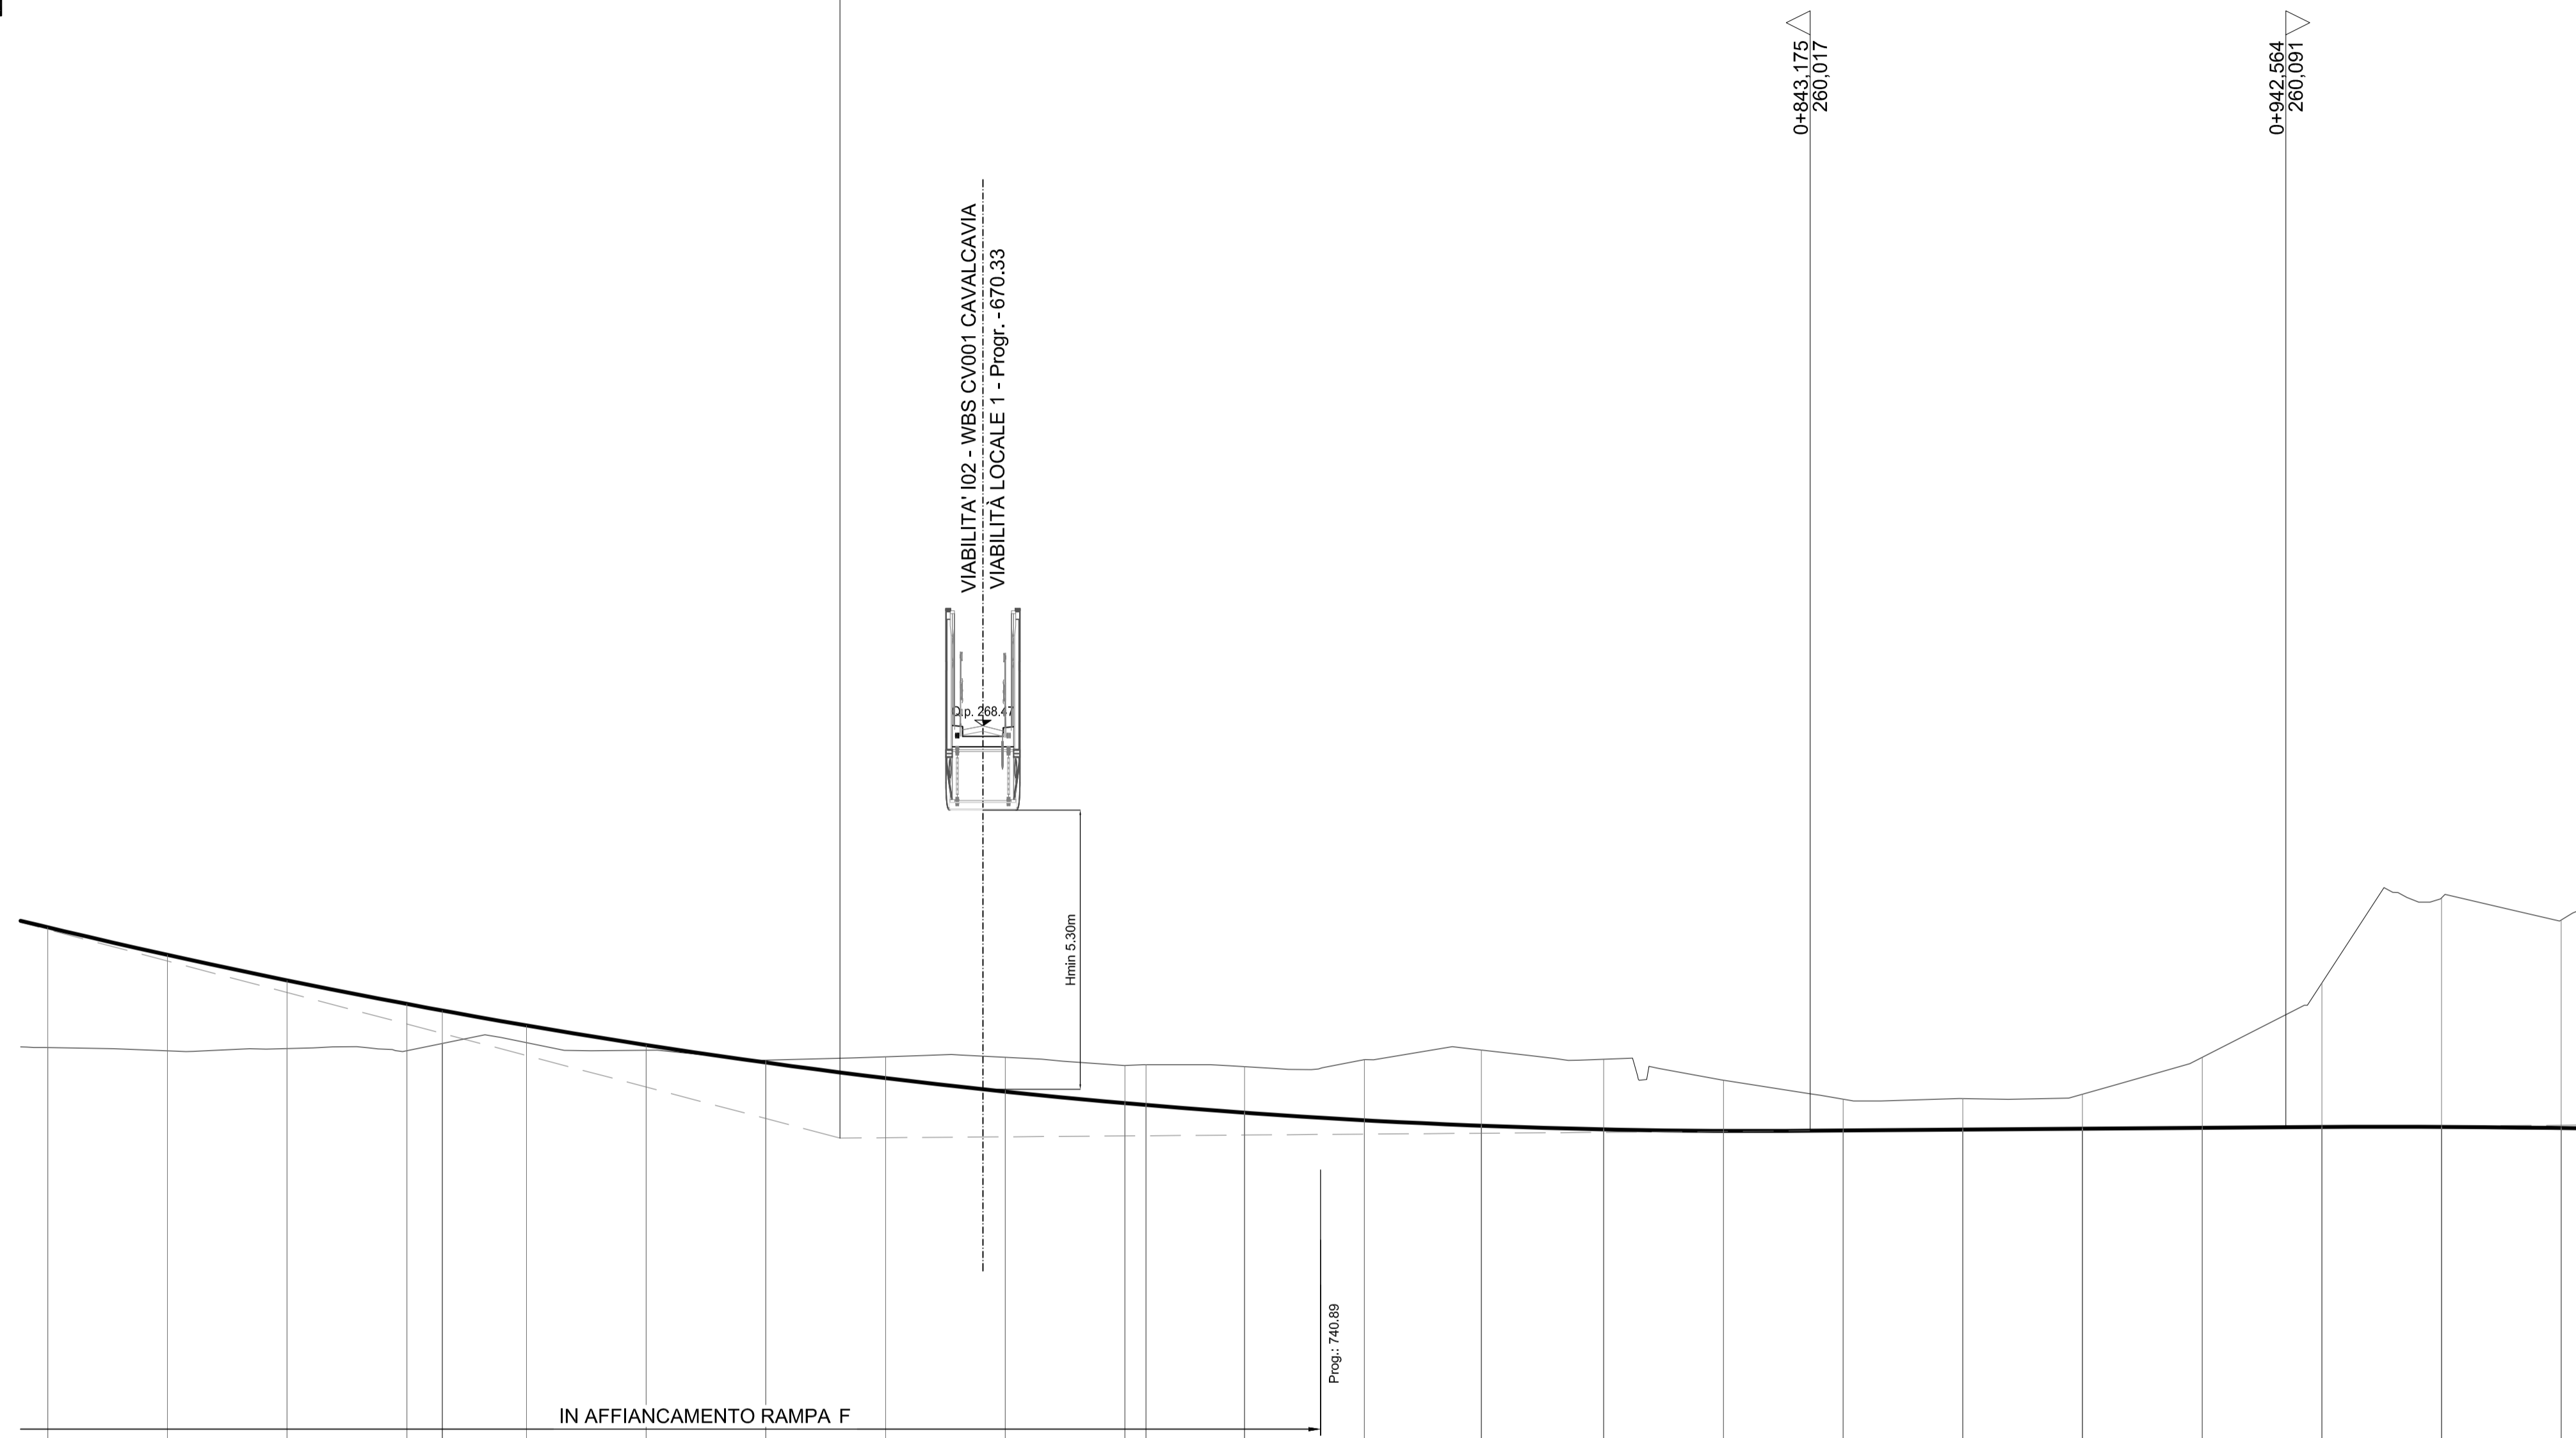

SCALA QUOTE 1:100
SCALA DISTANZE 1:1000

QT.RIF. 250.000

NUMERO SEZIONI	68	69	70	71	72	73	74	75	76	77	78	79	80	81	82	83	84	85	86	87	88	89	90	91			
QUOTE PROGETTO	264,265	263,690	263,157	262,666	262,528	262,216	261,808	261,442	261,117	260,834	260,593	260,555	260,394	260,237	260,123	260,047	260,014	260,022	260,041	260,059	260,078	260,096	260,096	264,420			
QUOTE TERRENO	261,753	261,687	261,735	261,686	261,640	261,856	261,698	261,493	261,561	261,552	261,380	261,395	261,355	261,501	261,703	261,511	261,071	260,676	260,686	260,782	261,545	263,103	264,876	264,420			
DIFFERENZA DI QUOTA	-2,512	-2,003	1,422	-0,978	-0,688	-0,360	-0,109	-0,051	-0,444	-0,718	-0,787	-0,840	-0,961	-1,264	-1,580	-1,464	-1,057	-0,654	-0,648	-0,723	-1,471	-3,007	-4,762	-4,346			
ETTOMETRICHE	0+500,000		0+600,000				0+700,000				0+800,000				0+900,000				1+000,0								
DISTANZE PARZIALI	25,00	25,00	25,00	7,40	17,60	25,00	25,00	25,00	25,00	25,00	4,41	20,59	25,00	24,43	25,58	25,00	25,00	25,00	25,00	25,00	25,00	25,00	25,00	25,00			
DISTANZE PROGRESSIVE	0+475,03	0+500,04	0+525,04	0+550,04	0+557,44	0+575,04	0+600,05	0+625,05	0+650,05	0+675,05	0+700,05	0+704,46	0+725,06	0+750,06	0+774,49	0+800,06	0+825,06	0+850,07	0+875,07	0+900,07	0+925,07	0+950,07	0+975,08	1+000,08			
ANDAMENTO PLANIMETRICO	Sv= 1990,875 a=2,534724 R= 50002,700 1																										
ANDAMENTO CIGLI	SX	0,025																								DX	0,025
DIAGRAMMA VELOCITA'	Vp 140 km/h																										

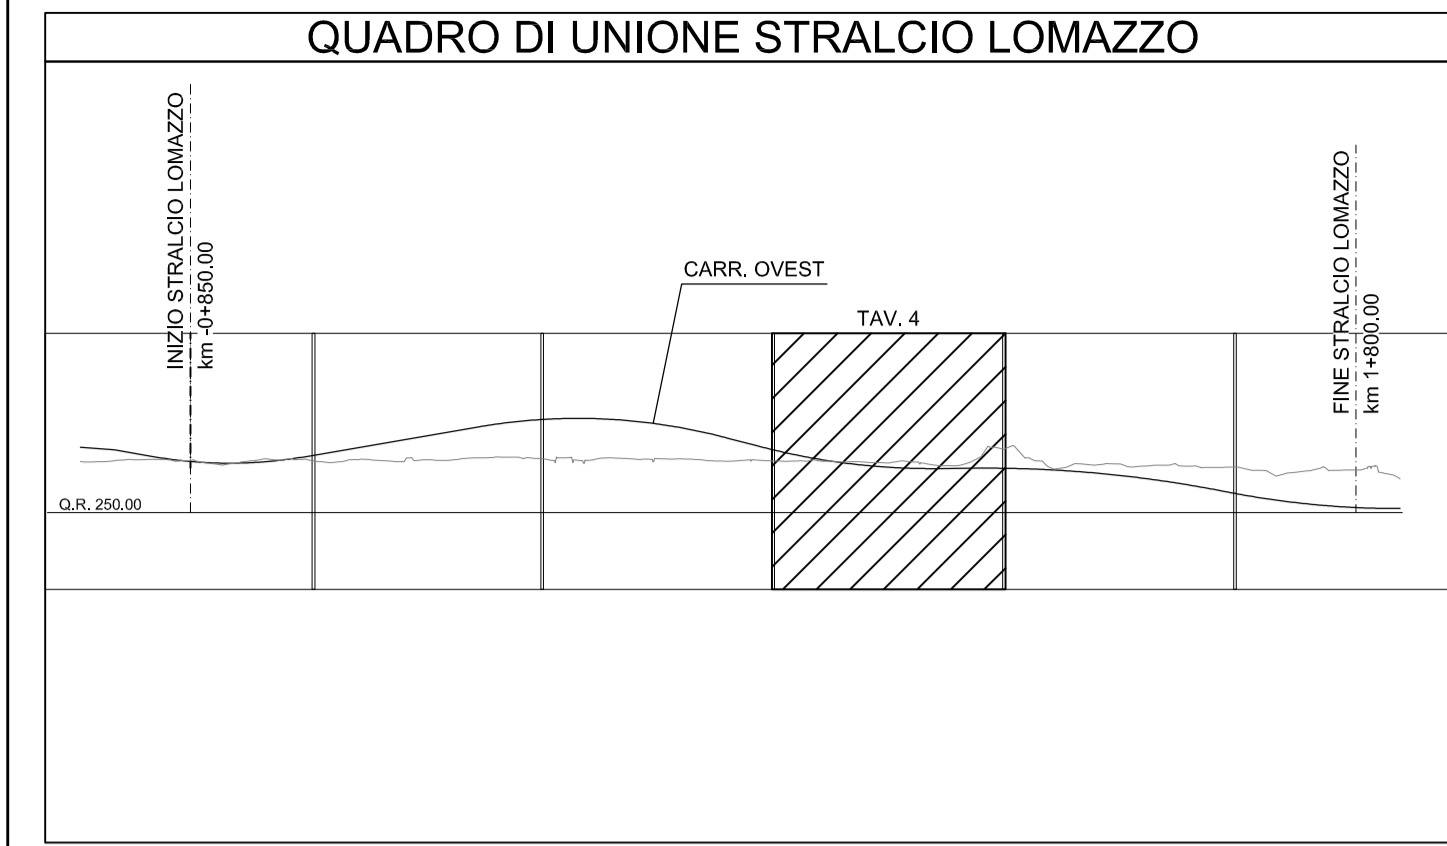

N.B.: La carreggiata Est si riferisce al senso di marcia direzione Lentate, la carreggiata Ovest a quello direzione A8. Le sezioni indicate si riferiscono alla carreggiata Est.

MATRICE DI REVISIONE

REV	DATA	DESCRIZIONE MODIFICA
0		
1		
2		
3		
4		
5		

N.B.: LA TAVOLA SOSTITUISCE QUELLA RELATIVA AL CODICE [E] DEL PROGETTO ESECUTIVO

CONCESSIONE AUTOSTRADALI LOMBARDE

Autosstrada Pedemontana Lombarda

COLLEGAMENTO AUTOSTRADE DALMINE - COMO - VARESE - VALICO DEL GAGGIOLO E OPERE AD ESSO CONNESSE

CODICE C.U.P. F11806000270007

TRATTE B1, B2, C, D, TRVA13+14, GREENWAY

AS BUILT

TRATTA B1 - SVINCOLO DI LOMAZZO (da Pk -0+850 a Pk 1+800)

PROGETTO STRADALE

ASSE AUTOSTRADE DA Progr. -0+850 a Progr. 1+800

PROFILI LONGITUDINALI

PROFILI LONGITUDINALI - ASSE OVEST - TAV 4

IDENTIFICAZIONE ELABORATO

CODICE PROGETTO: F001078

IMPRESA

RAGGRUPPAMENTO TEMPORANEO IMPRESE:

Mandatario: STRABAG A.G.

Mandante: GLF Grandi Lavori Fincosit S.p.A.

Mandante: Impresa costruzioni Giuseppe Malturo S.p.A.

Mandante cooptata: STRABAG S.p.A.

STRABAG

CONCESSIONARIO

Autosstrada Pedemontana Lombarda

Responsabile di Progetto ed Incaricato dell'integrazione fra le varie prestazioni: Ing. Alberto Cecchini

PROGETTISTA - PROGETTO ESECUTIVO DI DETTAGLIO

3TI PROGETTI ITALIA S.p.A.

PROGETTISTA

3TI PROGETTI ITALIA S.p.A.

3TI ITALIA S.p.A.

DIRETTORE TECNICO: Ing. Stefano Loren Piccarini

Ordine degli Ingegneri Provincia di Roma n. 20809

Redatto: Schiavi

Verificato: Lopes

Approvato: Possati