


SCALA QUOTE 1:100
SCALA DISTANZE 1:1000

QT.RIF. 250,000

NUMERO SEZIONI	1	2	3	4	5	6	7	8	9	10	11	12	13	14	15	16	17	18	19	20	21	22	23	24						
QUOTE PROGETTO	-265,047	-264,817	-264,542	-264,223	-263,859	-263,450	-263,012	-262,578	-262,195	-261,876	-261,619	-261,425	-261,294	-261,227	-261,222	-261,281	-261,300	-261,402	-261,586	-261,834	-262,144	-262,518	-262,943	-263,031						
QUOTE TERRENO	-261,592	-261,476	-261,545	-261,770	-261,991	-261,988	-262,058	-262,073	-261,949	-261,768	-261,807	-261,529	-261,089	-260,824	-261,154	-261,580	-261,644	-261,855	-262,151	-261,867	-262,017	-262,042	-261,823	-261,723						
DIFFERENZA DI QUOTA	-3,455	3,341	2,997	2,453	1,868	1,452	0,954	0,505	0,246	0,108	-0,188	-0,096	-0,225	-0,403	-0,068	-0,289	-0,344	-0,453	-0,565	-0,0263	0,127	0,476	1,120	1,308						
ETOMETRICHE	-1+100,000					-1+000,000					-0+900,000					-0+800,000					-0+700,000					-0+600,000				
DISTANZE PARZIALI	25,00	25,00	25,00	25,00	25,00	25,00	25,00	25,00	25,00	25,00	25,00	25,00	25,00	25,00	25,00	5,13	19,87	25,00	25,00	25,00	25,00	25,00	25,00	5,13						
DISTANZE PROGRESSIVE	-1+100,00	-1+075,00	-1+050,00	-1+025,00	-1+000,00	-0+975,00	-0+950,00	-0+925,00	-0+900,00	-0+875,00	-0+850,00	-0+825,00	-0+800,00	-0+775,00	-0+750,00	-0+725,00	-0+719,87	-0+700,00	-0+675,00	-0+650,00	-0+625,00	-0+600,00	-0+575,00	-0+569,87						
ANDAMENTO PLANIMETRICO													L=1160,888																	
ANDAMENTO CIGLI	SX 0,025																							DX 0,025						
DIAGRAMMA VELOCITA'	140												Vp 140 km/h																	

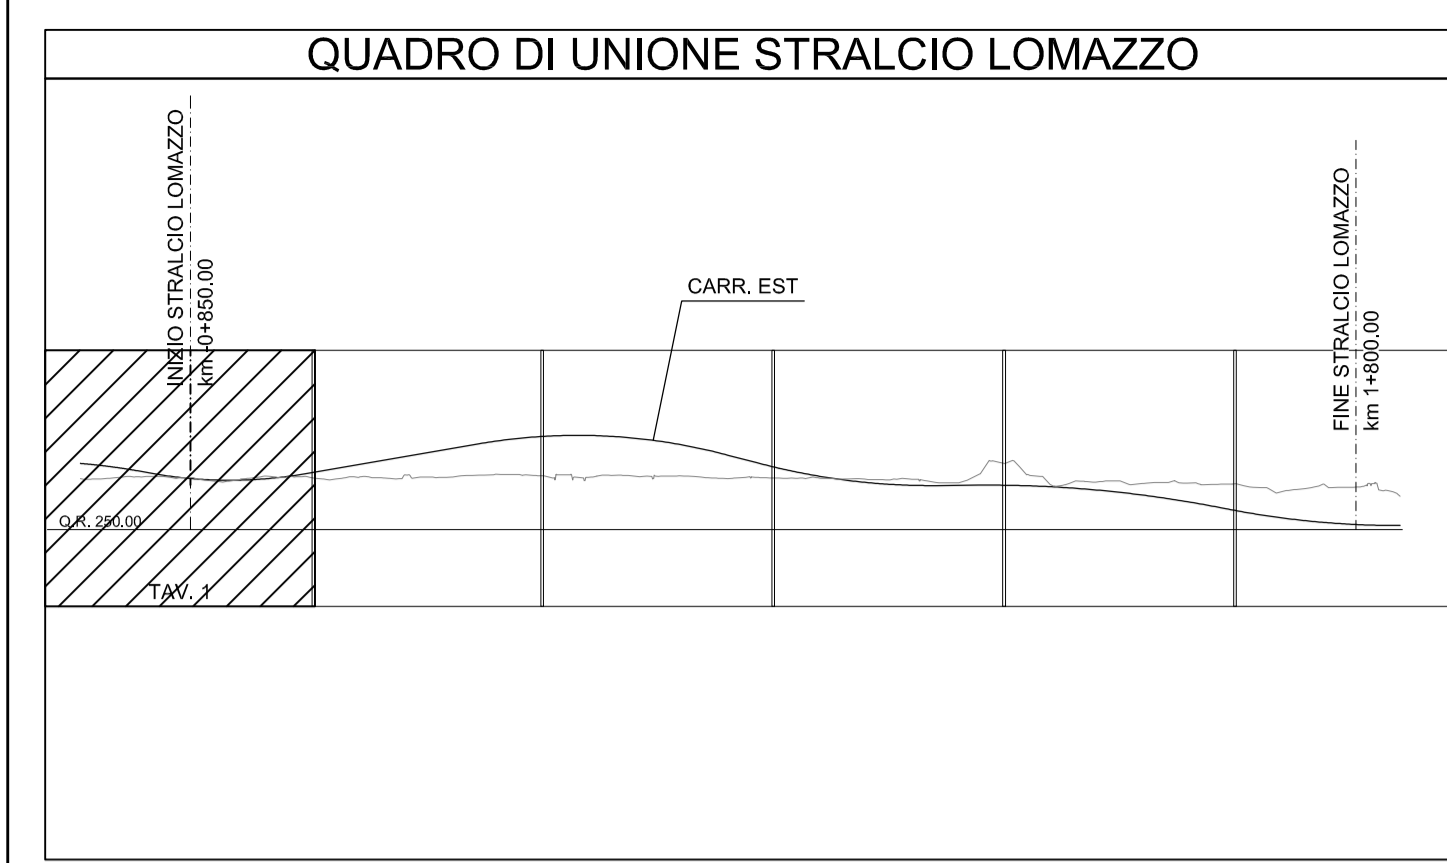

N.B.: La carreggiata Est si riferisce al senso di marcia direzione Lentate, la carreggiata Ovest a quello direzione A8. Le sezioni indicate si riferiscono alla carreggiata Est.

MATRICE DI REVISIONE

REV	DATA	DESCRIZIONE MODIFICA
0		
1		
2		
3		
4		
5		

N.B.: LA TAVOLA SOSTITUISCE QUELLA RELATIVA AL CODICE [] DEL PROGETTO ESECUTIVO

COLLEGAMENTO AUTOSTRADALE DALMINE - COMO - VARESE - VALICO DEL GAGGIOLO E OPERE AD ESSO CONNESSE
TRATTE B1, B2, C, D, TRVA13+14, GREENWAY
AS BUILT
TRATTA B1 - SVINCOLO DI LOMAZZO (da Pk -0+850 a Pk 1+800)
 PROGETTO STRADALE
 ASSE AUTOSTRADE DA PROGR. -0+850 A PROGR. 1+800
 PROFILI LONGITUDINALI
 PROFILI LONGITUDINALI - ASSE EST - TAV 1

IDENTIFICAZIONE ELABORATO
 CODICE PROGETTO: F00107B
 WBS

IMPRESA
RAGGRUPPAMENTO TEMPORANEO IMPRESE:
 Mandatario: STRABAG A.G.
 Mandatario: GLF Grandi Lavori Fincosit S.p.A.
 Mandatario: Impresa costruzioni Giuseppe Malturo S.p.A.
 Mandatario cooptata: STRABAG S.p.A.

STRABAG **GLF** **IMPRESA COSTRUZIONI GIUSEPPE MALTURO S.p.A.** **STRABAG**

PROGETTISTA - PROGETTO ESECUTIVO DI DETTAGLIO
RAGGRUPPAMENTO TEMPORANEO PROGETTISTI:
 Mandatario: 3TI PROGETTI ITALIA S.p.A.
 Mandatario: GP Progetti
 Mandatario: Arch. Salvatore Vermiglio

CONCEDENTE
 CONCESSIONE AUTOSTRADALI LOMBARDE
 RESPONSABILE DI PROGETTO ED INCARICATO DELL'INTEGRAZIONE FRA LE VARIE PRESTAZIONI:
 Ing. Alberto Cecchini

CONCESSIONARIO
 Autostrada Pedemontana Lombarda
 Direttore Tecnico: Ing. Enrico Adini
 Referente Tecnico: Ing. Sabrina Lattada

ELABORAZIONE PROGETTUALE
PROGETTISTA:
 3TI PROGETTI ITALIA S.p.A.
3TI ITALIA S.p.A.
 DIRETTORE TECNICO
 Ing. Stefano Loren Piccarotti
 Ordine degli Ingegneri Provincia di Roma n. 20809

APPROVATO
 Autostrada Pedemontana Lombarda
 Il Direttore dei Lavori
 Ing. Francesco Domarico

Redatto: Schiavi Verificato: Lopes Approvato: Possati