

A8

LENTATE


LIVELLETTE	DIFF. DI QUOTA Distanza Pendenza	h = 14,646 L = 851,889 i = 0,02	h = -14,528 L = 552,100 i = -0,03
------------	--	---------------------------------------	---

R	13000,000
T	282,781
Fr	-3,074
Pr	0+089,424
Qt	274,365

APL STRALCIO LOMAZZO
CARR. EST

VIABILITA' A9 - WBSV1001 - VIADOTTO
km -0+068.00+km 0+065.00 - L=133.00 m


40.00 53.00 40.00

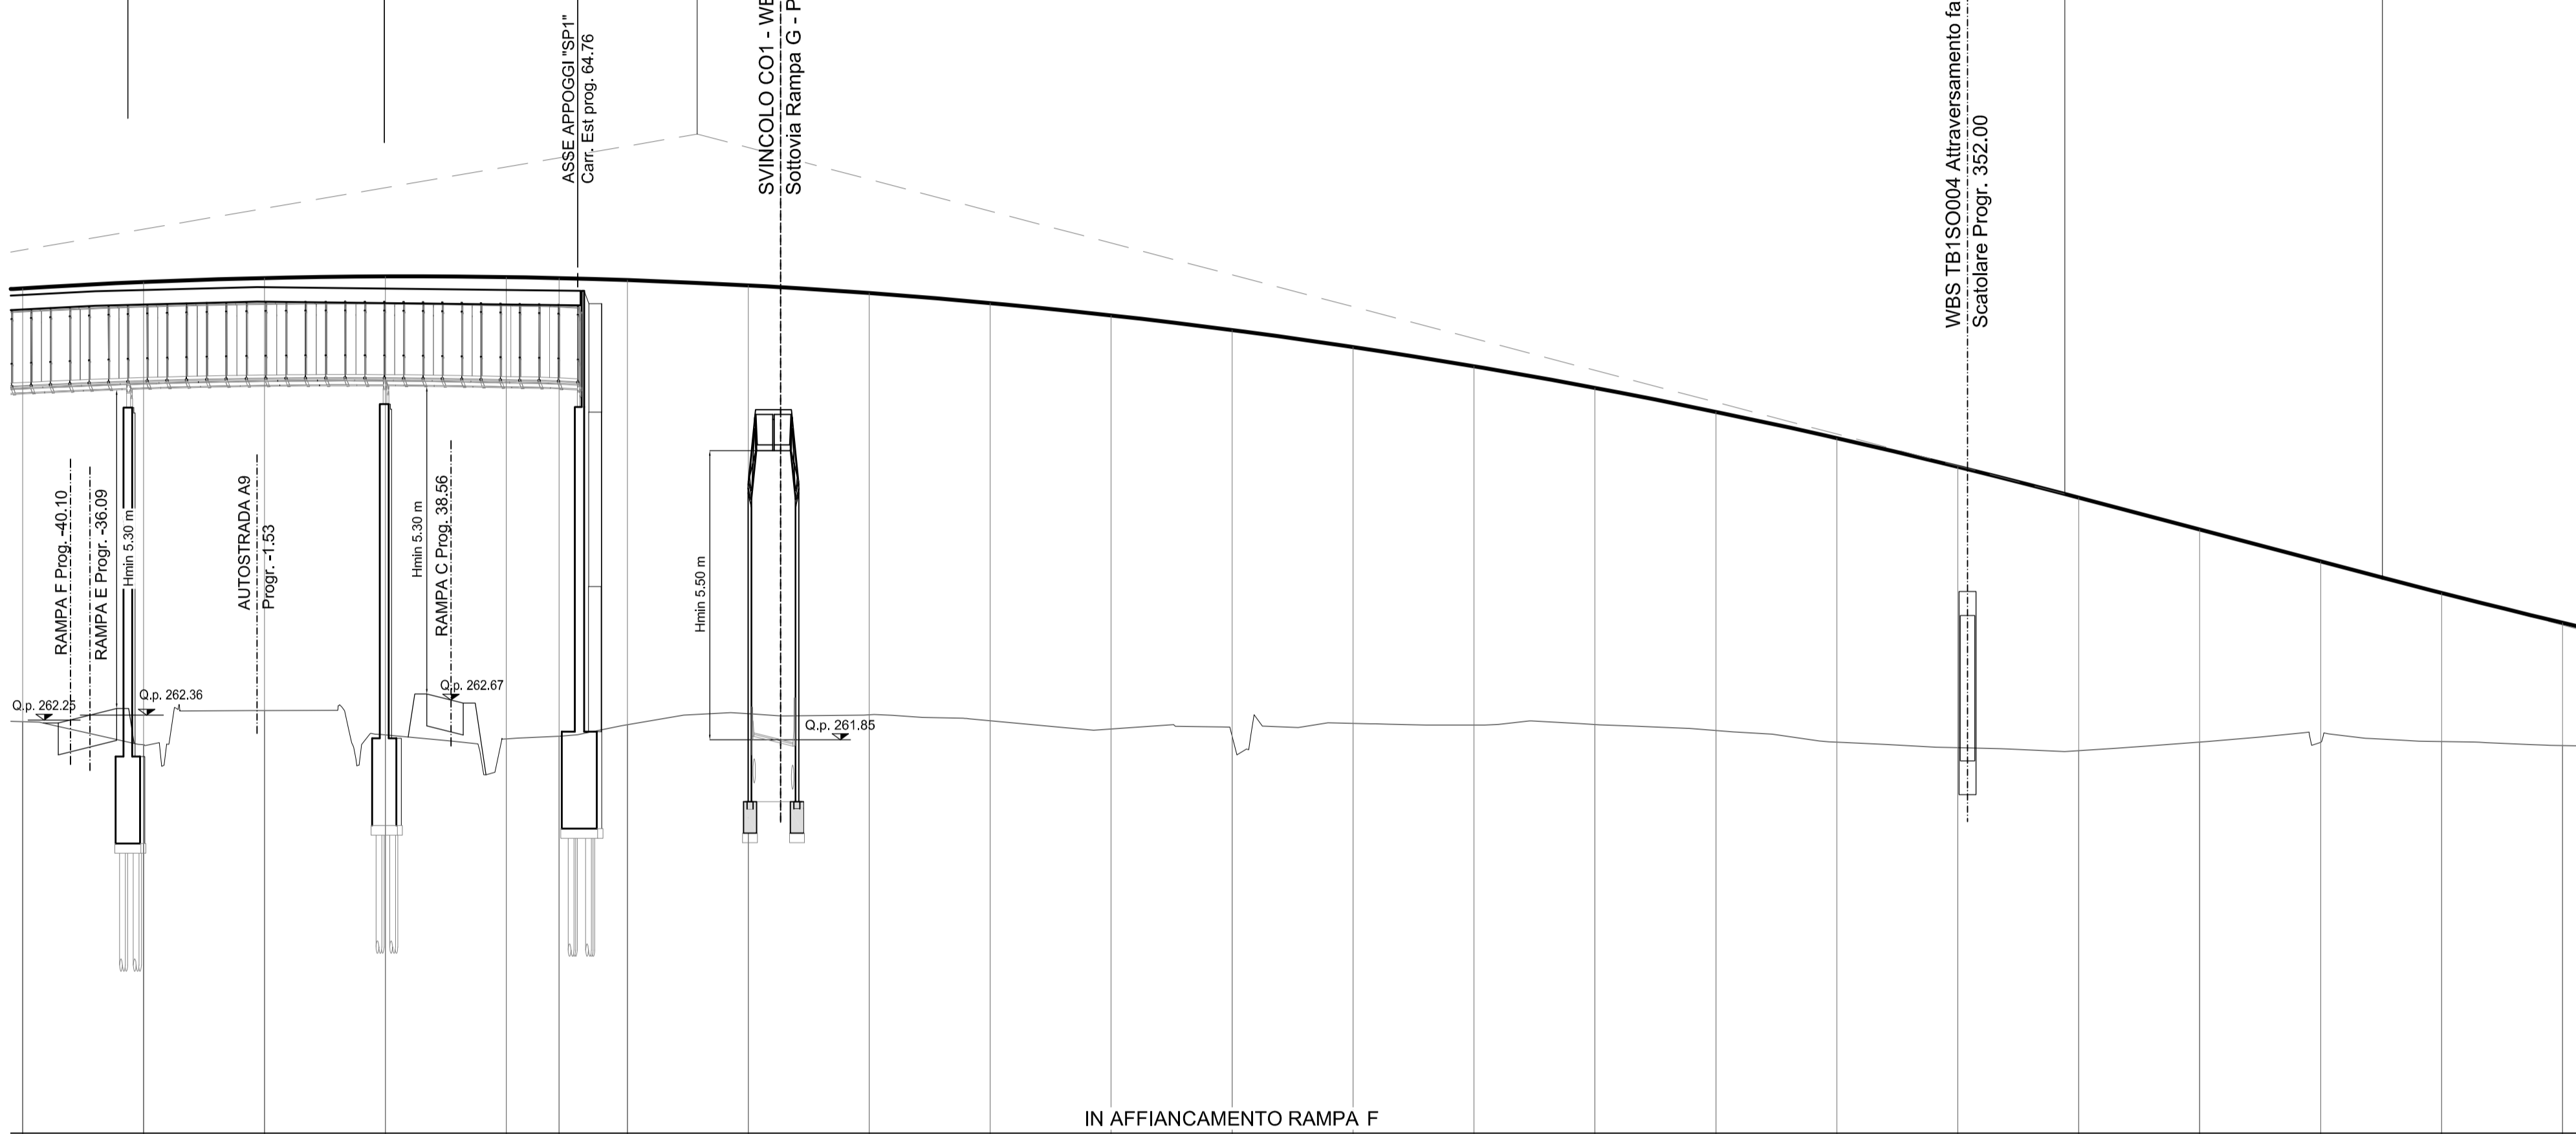

SCALA QUOTE 1:100
SCALA DISTANZE 1:1000

QT.RIF. 250,000

NUMERO SEZIONI	46	47	48	49	50	51	52	53	54	55	56	57	58	59	60	61	62	63	64	65	66	67	68
QUOTE PROGETTO	271,178	271,308	271,390	271,424	271,410	271,389	271,348	271,237	271,079	270,973	270,618	270,315	269,965	269,566	269,119	288,624	267,490	266,851	266,193	265,535	264,882	264,265	264,265
QUOTE TERRENO	262,222	261,746	262,453	261,947	261,867	261,921	262,158	262,387	262,364	262,242	262,089	261,920	262,187	262,152	262,163	262,040	261,797	261,624	261,800	261,798	261,810	261,730	261,730
DIFFERENZA DI QUOTA	-8,956	-9,562	-8,937	-9,477	-9,543	-9,468	-9,190	-8,850	-6,715	-8,631	-6,549	-8,395	-7,778	-7,414	-6,956	-6,594	-6,284	-5,895	-5,227	-4,393	-3,737	-3,072	-2,535
ETTOMETRICHE	0+000,000																						
DISTANZE PARZIALI	25,00	25,00	25,00	25,00	10,89	14,11	25,00	25,00	25,00	25,00	25,00	25,00	25,00	25,00	25,00	25,00	25,00	25,00	25,00	25,00	25,00	25,00	25,00
DISTANZE PROGRESSIVE	-0+050,00	-0+025,00	0+000,00	0+025,00	0+050,00	0+060,89	0+075,00	0+100,00	0+125,00	0+150,00	0+175,00	0+200,00	0+225,00	0+250,00	0+275,00	0+300,00	0+325,00	0+350,00	0+375,00	0+400,00	0+425,00	0+450,00	0+475,00
ANDAMENTO PLANIMETRICO	L=1160,888 Sv=1990,686 a=2,534724 R=49997,930 1																						
ANDAMENTO CIGLI	SX 0,025 DX -0,025																						
DIAGRAMMA VELOCITA'	Vp 140 km/h																						

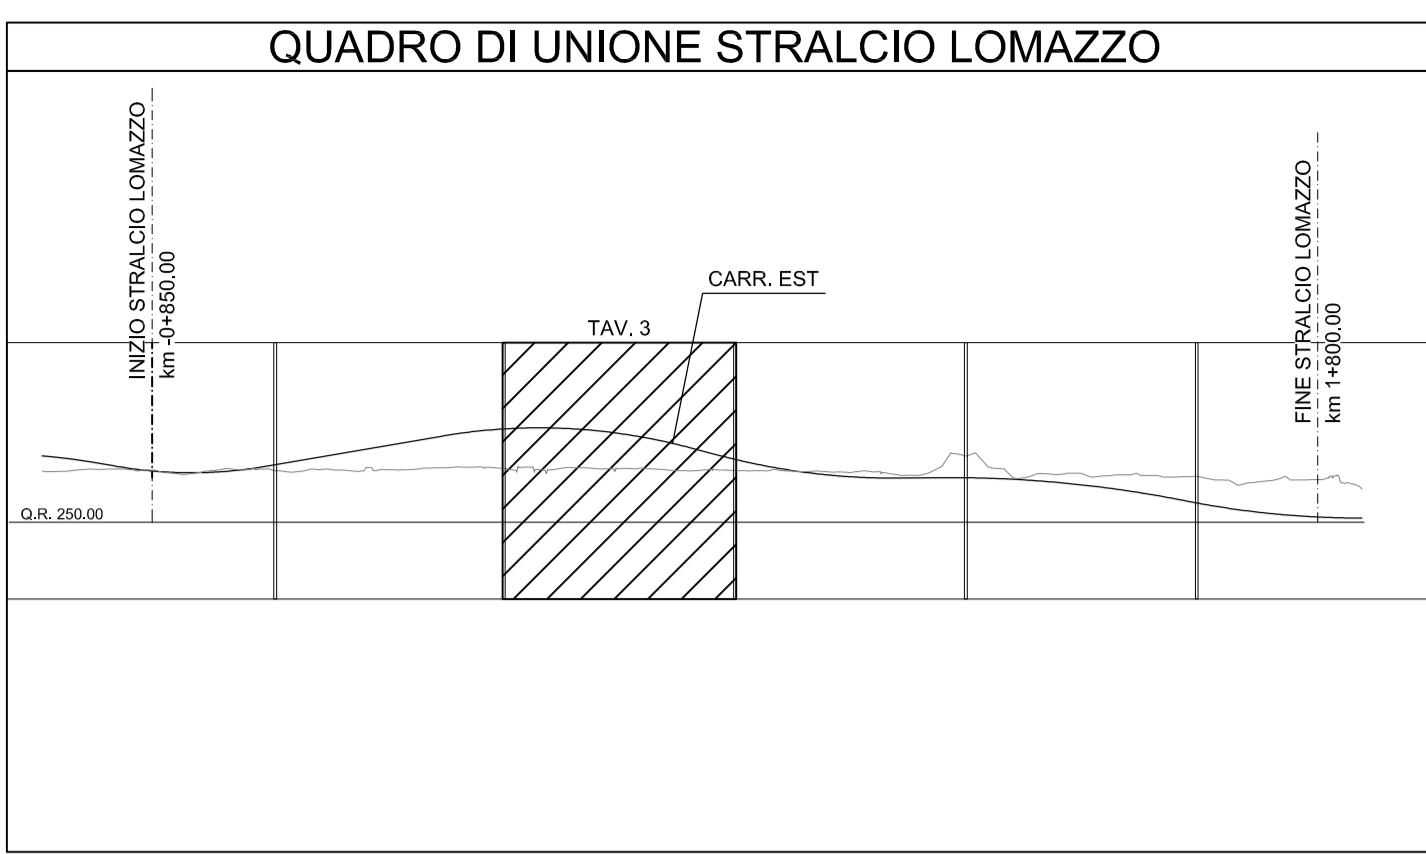

N.B.: La carreggiata Est si riferisce al senso di marcia direzione Lentate, la carreggiata Ovest a quello direzione A8. Le sezioni indicate si riferiscono alla carreggiata Est.

MATRICE DI REVISIONE

REV	DATA	DESCRIZIONE MODIFICA
0		
1		
2		
3		
4		
5		

N.B.: LA TAVOLA SOSTITUISCE QUELLA RELATIVA AL CODICE [E] DEL PROGETTO ESECUTIVO

CONCESSIONARI AUTOSTRADALI LOMBARDE

Autosstrada Pedemontana Lombarda

COLLEGAMENTO AUTOSTRADALE DALMINE - COMO - VARESE - VALICO DEL GAGGIOLO E OPERE AD ESSO CONNESSE

CODICE C.U.P. F11B06000270007

TRATTE B1, B2, C, D, TRVA13+14, GREENWAY

AS BUILT

TRATTA B1 - SVINCOLO DI LOMAZZO (da Pk -0+850 a Pk 1+800)

PROGETTO STRADALE

ASSE AUTOSTRADALE DA PROGR. -0+850 A PROGR. 1+800

PROFILI LONGITUDINALI

PROFILI LONGITUDINALI - ASSE EST - TAV 3

IDENTIFICAZIONE ELABORATO

CODICE PROGETTO: F00107B

WBS

IMPRESA

RAGGRUPPAMENTO TEMPORANEO IMPRESE:

Mandatario: STRABAG A.G.

Mandante: GLF Grandi Lavori Fincosit S.p.A.

Mandante cooptata: STRABAG S.p.A.

Mandante: Giuseppe Maltauro S.p.A.

CONCESSIONARIO

Autosstrada Pedemontana Lombarda

ELABORAZIONE PROGETTUALE

PROGETTISTA:

3TI PROGETTI ITALIA S.p.A.

3TI ITALIA S.p.A. DIRETTORE TECNICO

Ing. Stefano Luca Poesari

Circolo degli Ingegneri Provincia di Roma n. 20809

Redatto: Schiavi

Verificato: Lopes

Approvato: Possati