

A8 ←


→ LENTATE

LIVELLETTTE DIFF. DI QUOTA h = -14,528
 DISTANZA L = 552,100
 PENDENZA i = -0,03

h = 0,500
 L = 576,008
 i = 0,00

R	15000,000
T	203,829
Fr	1,385
Pr	0+641,524
Qt	259,837


APL STRALCIO LOMAZZO
 CARR. EST

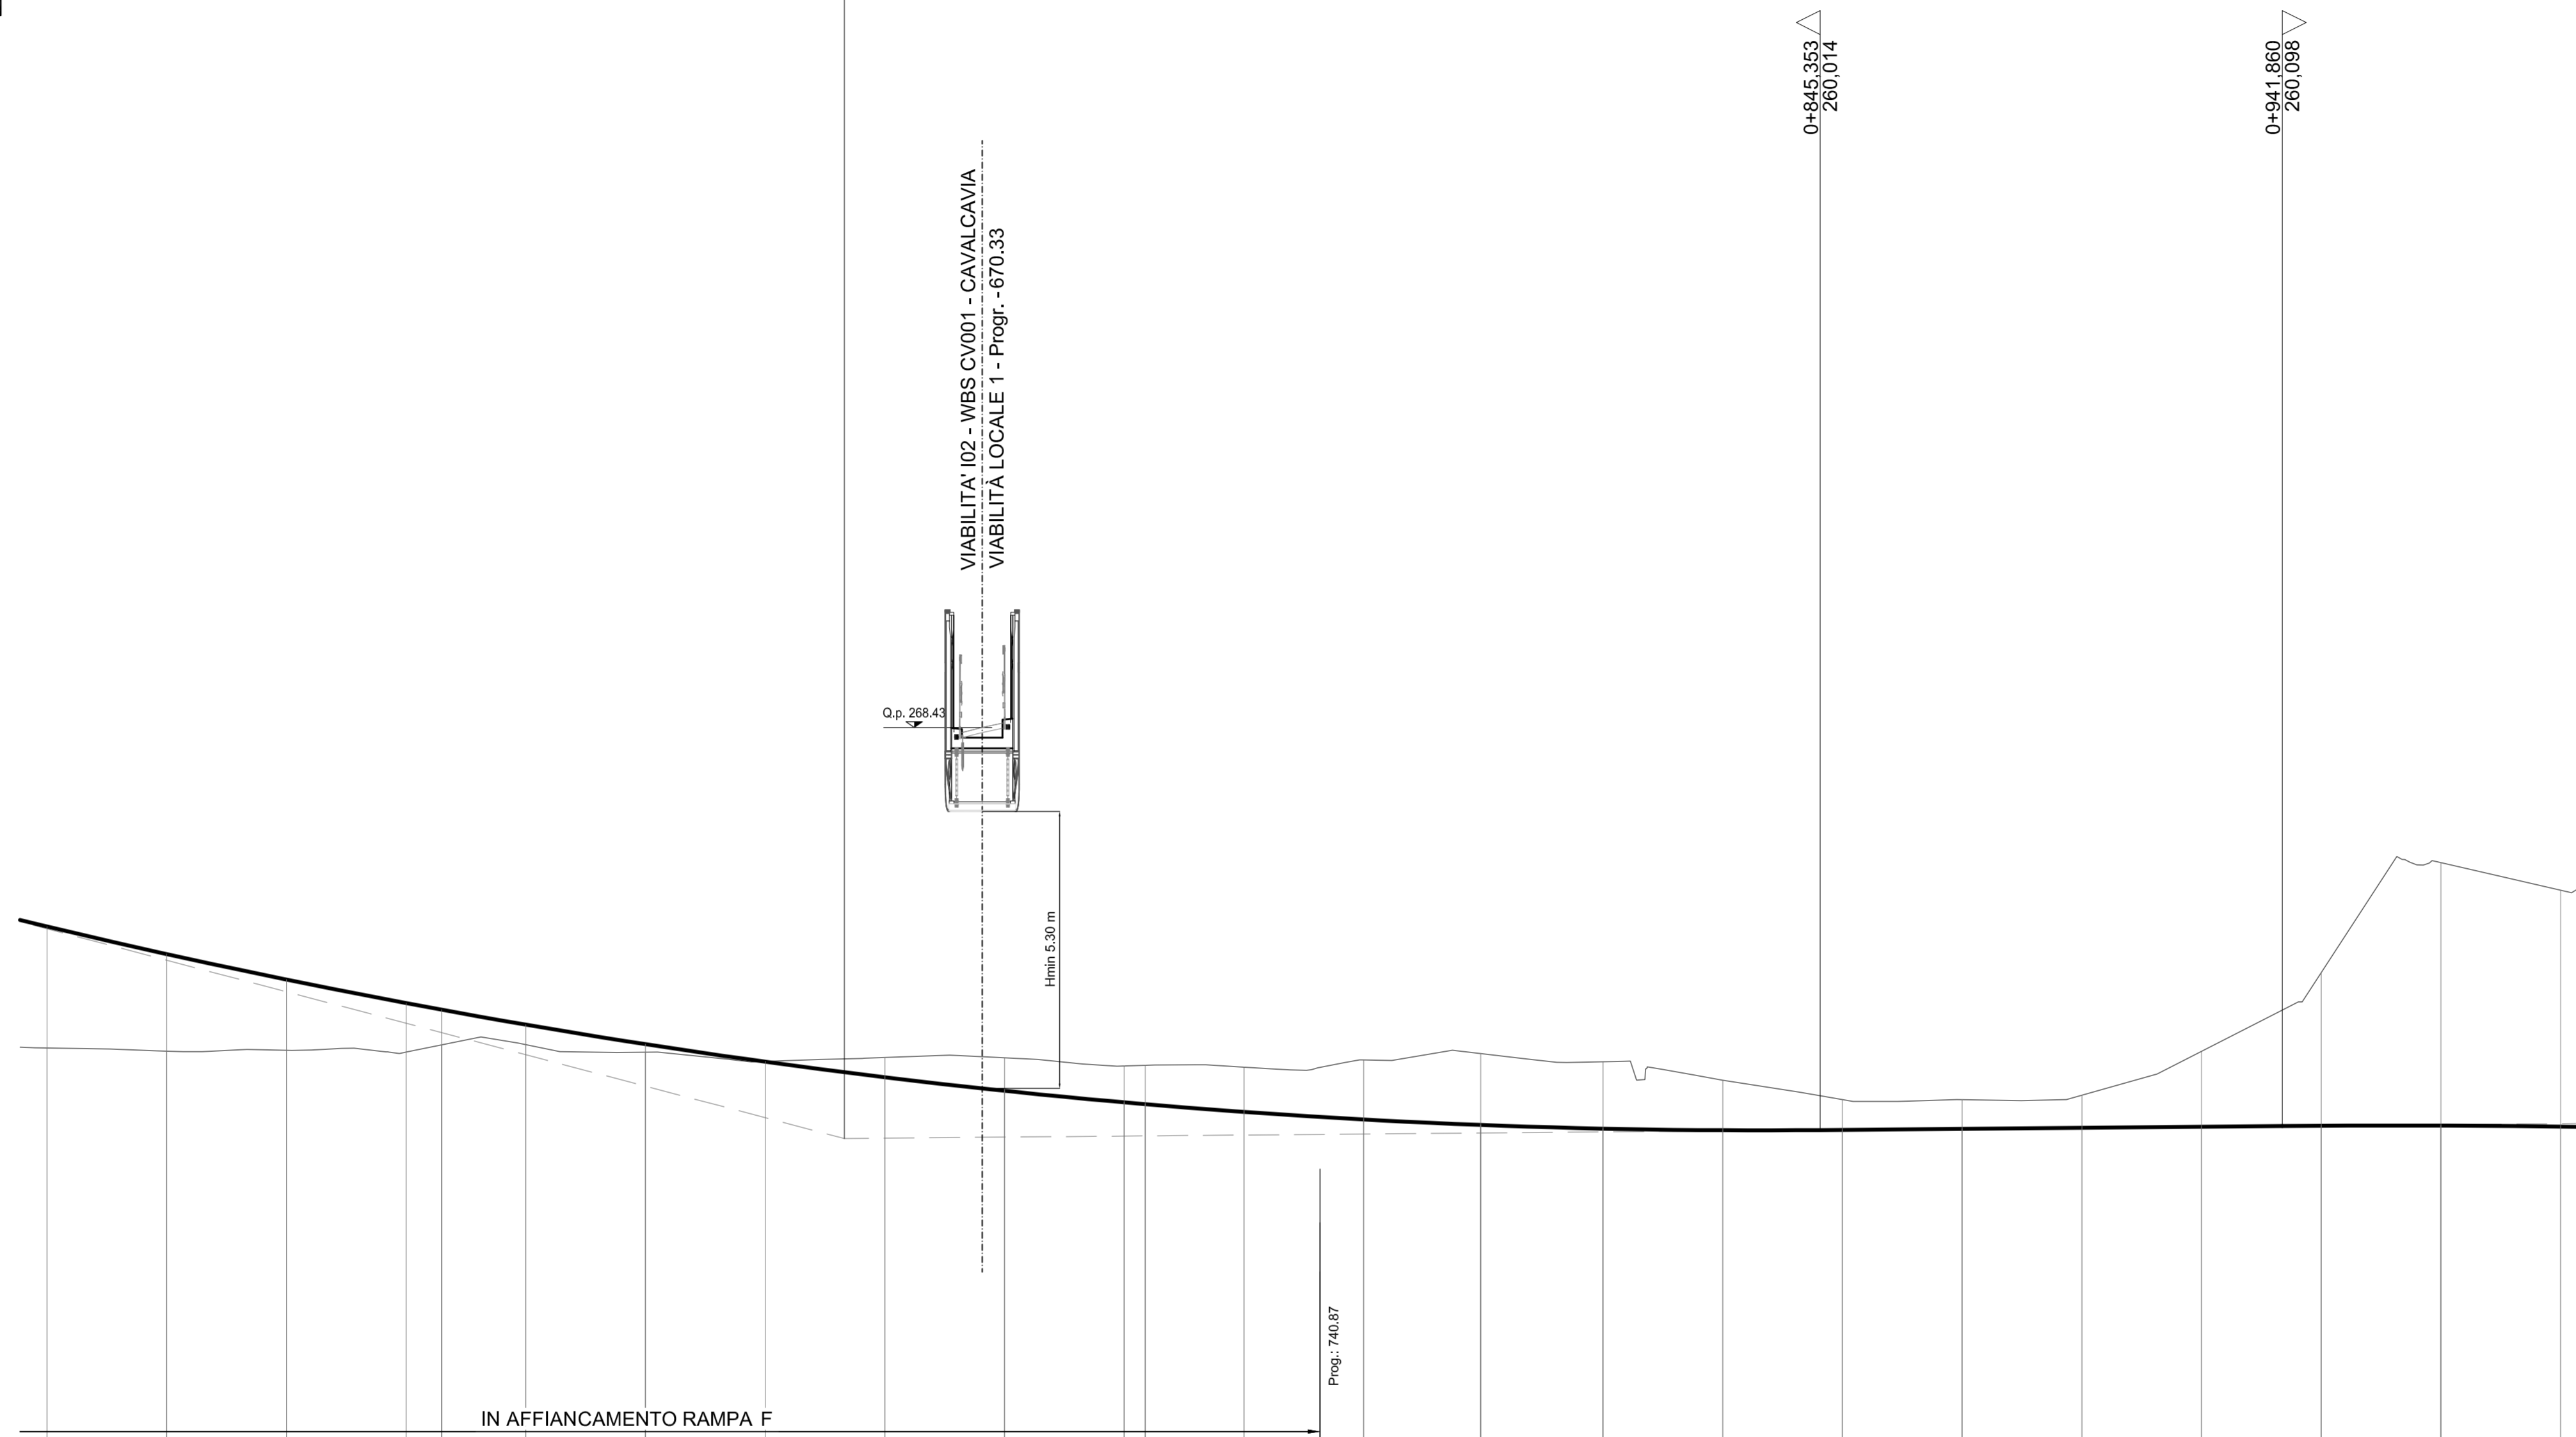

SCALA QUOTE 1:100
 SCALA DISTANZE 1:1000

QT.RIF. 250,000

NUMERO SEZIONI	68	69	70	71	72	73	74	75	76	77	78	79	80	81	82	83	84	85	86	87	88	89	90	91
QUOTE PROGETTO	264,265	263,691	263,157	262,666	262,528	262,216	261,808	261,442	261,117	260,894	260,592	260,554	260,393	260,235	260,120	260,043	260,010	260,018	260,040	260,062	260,083	260,104	260,106	260,086
QUOTE TERRENO	261,730	261,662	261,680	261,644	261,793	262,216	261,644	261,448	261,529	261,523	261,352	261,388	261,328	261,478	261,612	261,440	261,054	260,651	260,650	260,741	261,659	263,302	265,601	265,022
DIFFERENZA DI QUOTA	-2,535	-2,029	-1,477	-1,022	-0,735	-0,417	-0,167	-0,006	-0,412	-0,689	-0,760	-0,814	-0,935	-1,243	-1,492	-1,397	-1,044	-0,633	-0,610	-0,679	-1,576	-3,198	-5,455	-4,936
ETTOMETRICHE	0+500,000		0+600,000					0+700,000					0+800,000					0+900,000					1+000,0	
DISTANZE PARZIALI	25,00	25,00	25,00	7,40	17,60	25,00	25,00	25,00	25,00	25,00	4,41	20,59	25,00	24,43	25,57	25,00	25,00	25,00	25,00	25,00	25,00	25,00	25,00	25,00
DISTANZE PROGRESSIVE	0+475,00	0+500,00	0+525,00	0+550,00	0+557,40	0+575,00	0+600,00	0+625,00	0+650,00	0+675,00	0+700,00	0+704,41	0+725,00	0+750,00	0+774,43	0+800,00	0+825,00	0+850,00	0+875,00	0+900,00	0+925,00	0+950,00	0+975,00	1+000,00
ANDAMENTO PLANIMETRICO	S= 1990,686 a=2,534724 R= 49997,930 1																							
ANDAMENTO CIGLI	SX --- 0,025 DX --- -0,025																							
DIAGRAMMA VELOCITA'	Vp 140 km/h																							

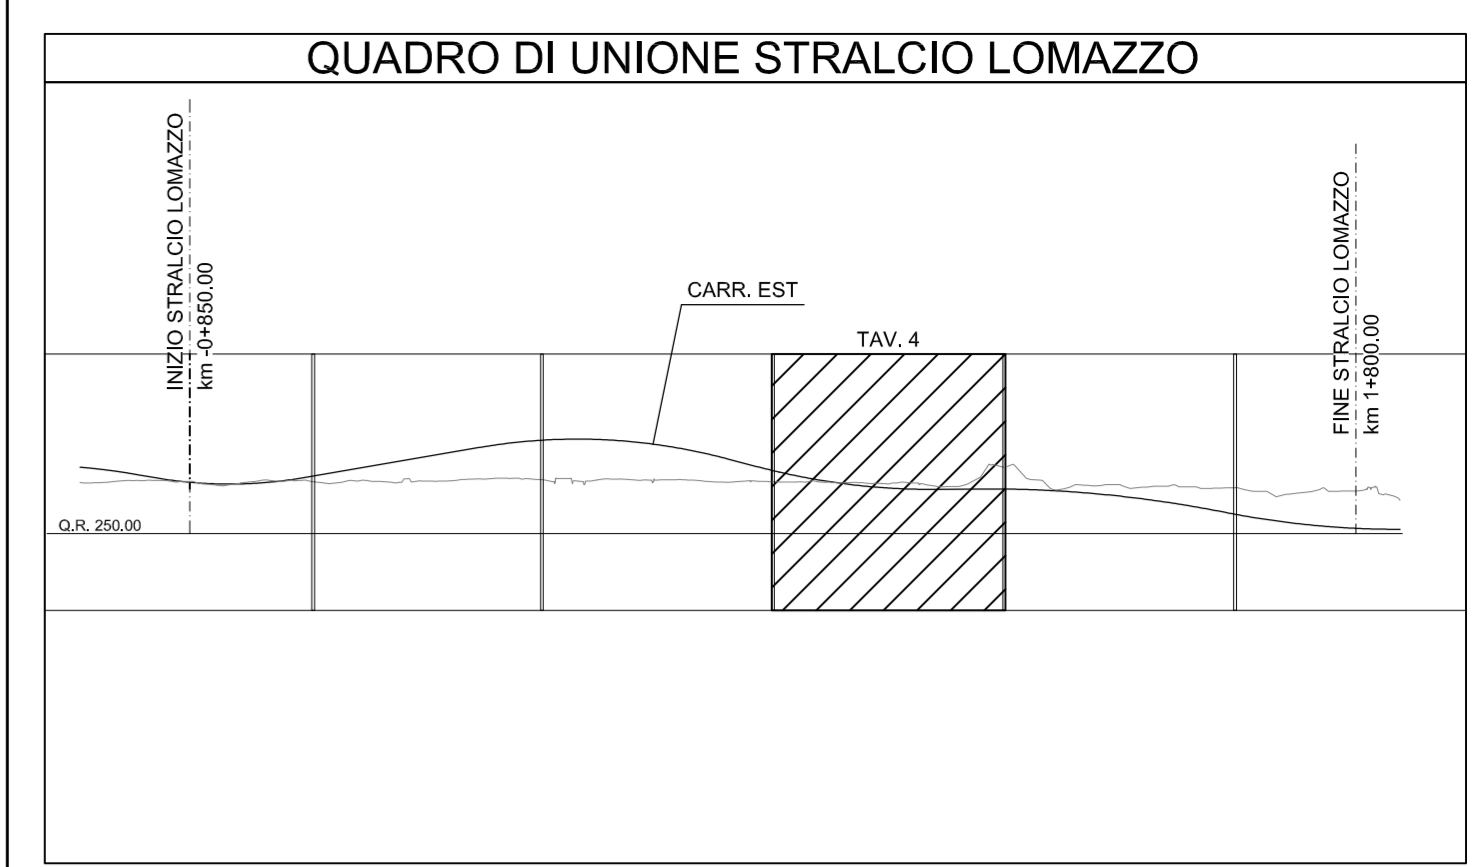

N.B.: La carreggiata Est si riferisce al senso di marcia direzione Lentate, la carreggiata Ovest a quello direzione A8. Le sezioni indicate si riferiscono alla carreggiata Est.

MATRICE DI REVISIONE

REV	DATA	DESCRIZIONE MODIFICA
0		
1		
2		
3		
4		
5		

N.B.: LA TAVOLA SOSTITUISCE QUELLA RELATIVA AL CODICE [] DEL PROGETTO ESECUTIVO

COLLEGAMENTO AUTOSTRADALE DALMINE - COMO - VARESE - VALICO DEL GAGGIOLO E OPERE AD ESSO CONNESSE
 CODICE C.U.P. F1180600027007
TRATTE B1, B2, C, D, TRVA13+14, GREENWAY
AS BUILT
TRATTA B1 - SVINCOLO DI LOMAZZO (da Pk -0+850 a Pk 1+800)
 PROGETTO STRADALE
 ASSE AUTOSTRADALE DA Progr. -0+850 a Progr. 1+800
 PROFILI LONGITUDINALI - ASSE EST - TAV 4

IDENTIFICAZIONE ELABORATO CODICE PROGETTO: F001078 WBS	IMPRESA RAGGRUPPAMENTO TEMPORANEO IMPRESE: Mandatario: STRABAG A.G. Mandatario: GLF Grandi Lavori Fincosit S.p.A. Mandatario: Impresa costruzioni Giuseppe Malturo S.p.A. Mandatario cooptata: STRABAG S.p.A.
FASE PROGETTUALE A 0 A01 GE000 0 SD FL 010 P REVISIONE	PROGETTISTA - PROGETTO ESECUTIVO DI DETTAGLIO RAGGRUPPAMENTO TEMPORANEO PROGETTISTI: Mandatario: 3TI PROGETTI ITALIA Mandatario: GP Progettazione e Direzione Progettuale Mandatario: Arch. Salvatore Vermiglio
CONCEDENTE CONCESSIONE AUTOSTRADALI LOMBARDE	RESPONSABILE DI PROGETTO ED INCARICATO DELL'INTEGRAZIONE FRA LE VARIE PRESTAZIONI: Ing. Alberto Cecchini
CONCESSIONARIO Autstrada Pedemontana Lombarda Direttore Tecnico: Ing. Enrico Arici Referente Tecnico: Ing. Sabrina Lattuada	ELABORAZIONE PROGETTUALE PROGETTISTA: 3TI PROGETTI ITALIA S.p.A. Direttore dei Lavori: Ing. Francesco Domenico Lombarda
APPROVATO Autstrada Pedemontana Lombarda	3TI ITALIA S.p.A. DIRETTORE TECNICO Ing. Stefano Luca Pizzanti Ordine degli Ingegneri Provincia di Roma n. 20809 Redatto: Schiavi Verificato: Lopes Approvato: Possati