


APL STRALCIO LOMAZZO  
CARR. EST

R	20000,000
T	207,130
Fr	1,073
Pr	1+711,649
Qt	250,696


FINE STRALCIO LOMAZZO

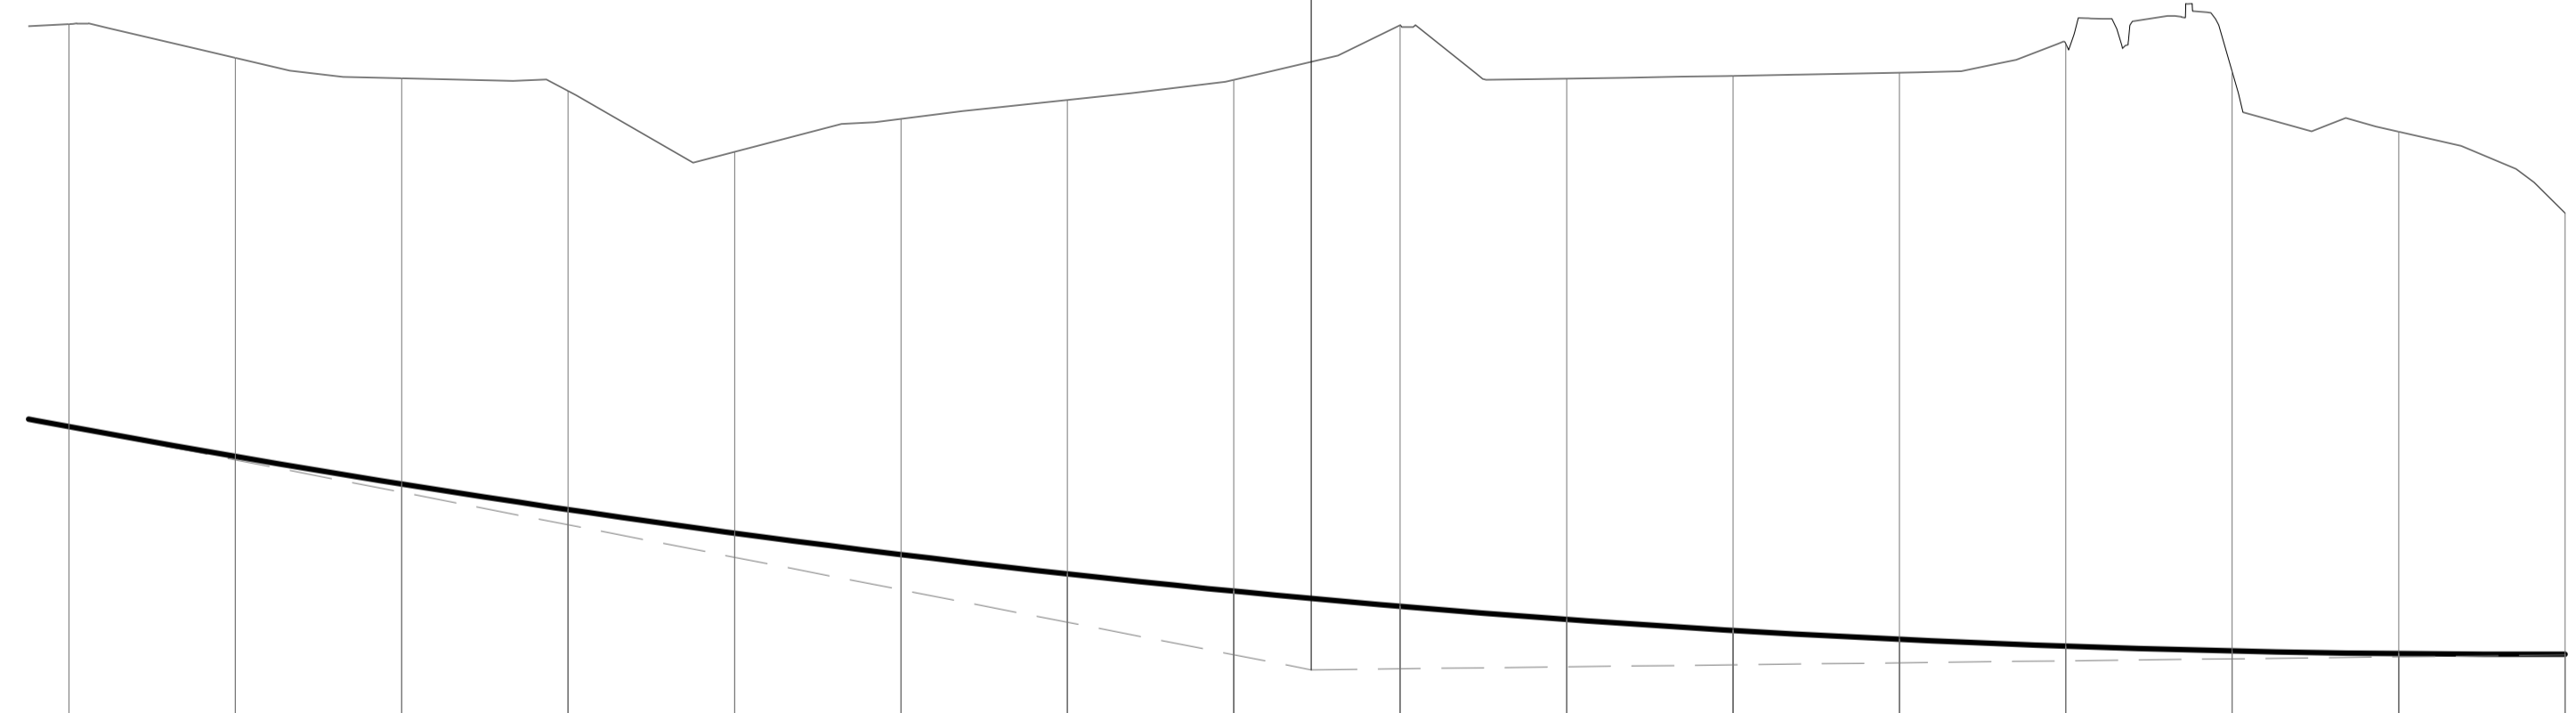

SCALA QUOTE 1:100  
SCALA DISTANZE 1:1000

QT.RIF. 250,000

NUMERO SEZIONI	113	114	115	116	117	118	119	120	121	122	123	124	125	126	127	128
QUOTE PROGETTO	254,348	253,901	253,486	253,102	252,749	252,428	252,137	251,878	251,650	251,454	251,288	251,154	251,051	250,980	250,939	250,930
QUOTE TERRENO	260,394	259,886	259,579	259,386	259,473	258,870	259,254	259,555	260,379	259,573	259,615	259,663	260,097	259,679	258,776	257,552
DIFFERENZA DI QUOTA	-6,046	-5,985	-6,093	-6,284	-5,724	-6,542	-7,117	-7,677	-8,729	-8,119	-8,327	-8,509	-9,046	-8,689	-7,837	-6,622
ETOMETRICHE	1+600,000      1+700,000      1+800,000      1+900,000															
DISTANZE PARZIALI	25,00	25,00	25,00	25,00	25,00	25,00	25,00	25,00	25,00	25,00	25,00	25,00	25,00	25,00	25,00	25,00
DISTANZE PROGRESSIVE	1+525,00	1+550,00	1+575,00	1+600,00	1+625,00	1+650,00	1+675,00	1+700,00	1+725,00	1+750,00	1+775,00	1+800,00	1+825,00	1+850,00	1+875,00	1+900,00
ANDAMENTO PLANIMETRICO	Sv= 1990,686    a=2,534724 R= 49997,930 1															
ANDAMENTO CIGLI	SX --- 0,025 DX --- -0,025															
DIAGRAMMA VELOCITA'	Vp 140 km/h															

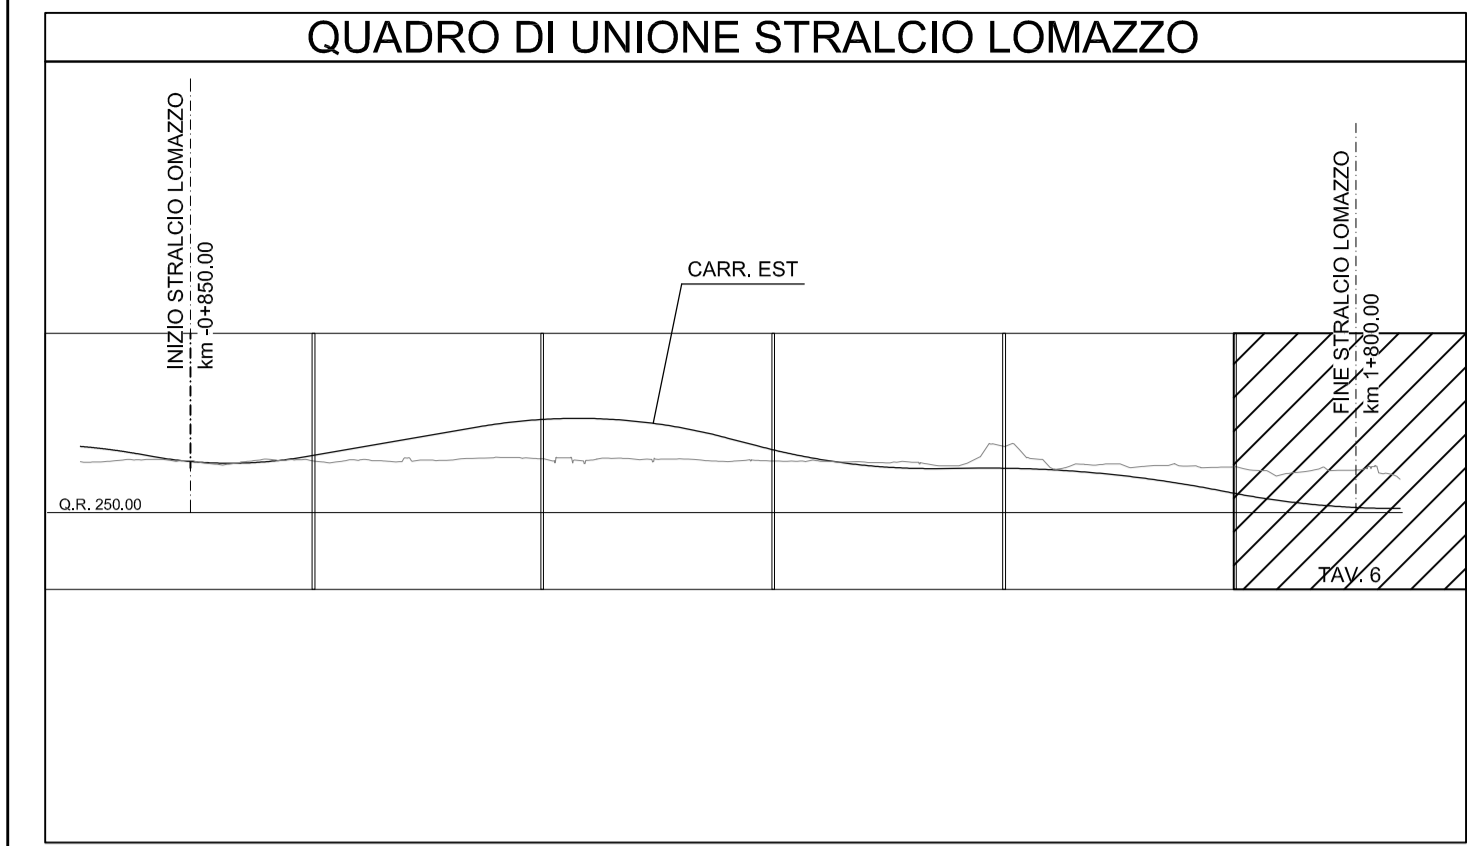

N.B.: La carreggiata Est si riferisce al senso di marcia direzione Lentate, la carreggiata Ovest a quello direzione A8. Le sezioni indicate si riferiscono alla carreggiata Est.

MATRICE DI REVISIONE

REV	DATA	DESCRIZIONE MODIFICA
0		
1		
2		
3		
4		
5		

N.B.: LA TAVOLA SOSTITUISCE QUELLA RELATIVA AL CODICE [E] DEL PROGETTO ESECUTIVO

**COLLEGAMENTO AUTOSTRADALE DALMINE - COMO - VARESE - VALICO DEL GAGGIOLO E OPERE AD ESSO CONNESSE**  
 CODICE C.U.P. F11B06000270007  
**TRATTE B1, B2, C, D, TRVA13+14, GREENWAY**  
**AS BUILT**  
**TRATTA B1 - SVINCOLO DI LOMAZZO (da Pk -0+850 a Pk 1+800)**  
 PROGETTO STRADALE  
 ASSE AUTOSTRADALE DA PROGR. -0+850 A PROGR. 1+800  
 PROFILI LONGITUDINALI  
 PROFILI LONGITUDINALI - ASSE EST - TAV 6

<b>IDENTIFICAZIONE ELABORATO</b> CODICE PROGETTO: F001078 WBS	<b>IMPRESA</b> RAGGRUPPAMENTO TEMPORANEO IMPRESE: Mandatario: STRABAG A.G. Mandatario: GLF Grandi Lavori Fincosit S.p.A. Mandatario: Impresa costruzioni Giuseppe Maltauro S.p.A. Mandatario cooptata: STRABAG S.p.A.
<b>FASE PROGETTUALE</b> A LOTTO B AD1 ZONA OPERA TRATTO D'OPERA AMBITO PROGRESSIVO REVISIONE	<b>CONCEDENTE</b> CONCESSIONI AUTOSTRADALI LOMBARDE <b>RESPONSABILE DI PROGETTO ED INCARICATO DELL'INTEGRAZIONE FRA LE VARIE PRESTAZIONI:</b> Ing. Alberto Cecchini
<b>CONCESSIONARIO</b> Autostada Pedemontana Lombarda <b>PROGETTISTA:</b> 3TI PROGETTI ITALIA S.p.A.	<b>ELABORAZIONE PROGETTUALE</b> <b>PROGETTISTA:</b> 3TI PROGETTI ITALIA S.p.A. <b>3TI ITALIA S.p.A. DIRETTORE TECNICO</b> Ing. Stefano Loren Piccarotti Ordine degli Ingegneri Provincia di Roma n. 20809
<b>APPROVATO</b> Autostada Pedemontana Lombarda Il Direttore dei Lavori Ing. Francesco Domarico	<b>Redatto:</b> Schiavi <b>Verificato:</b> Lopes <b>Approvato:</b> Possati