


PROVINCIA : Como
 COMUNE : Lomazzo

PROVINCIA : Como
 COMUNE : Turate

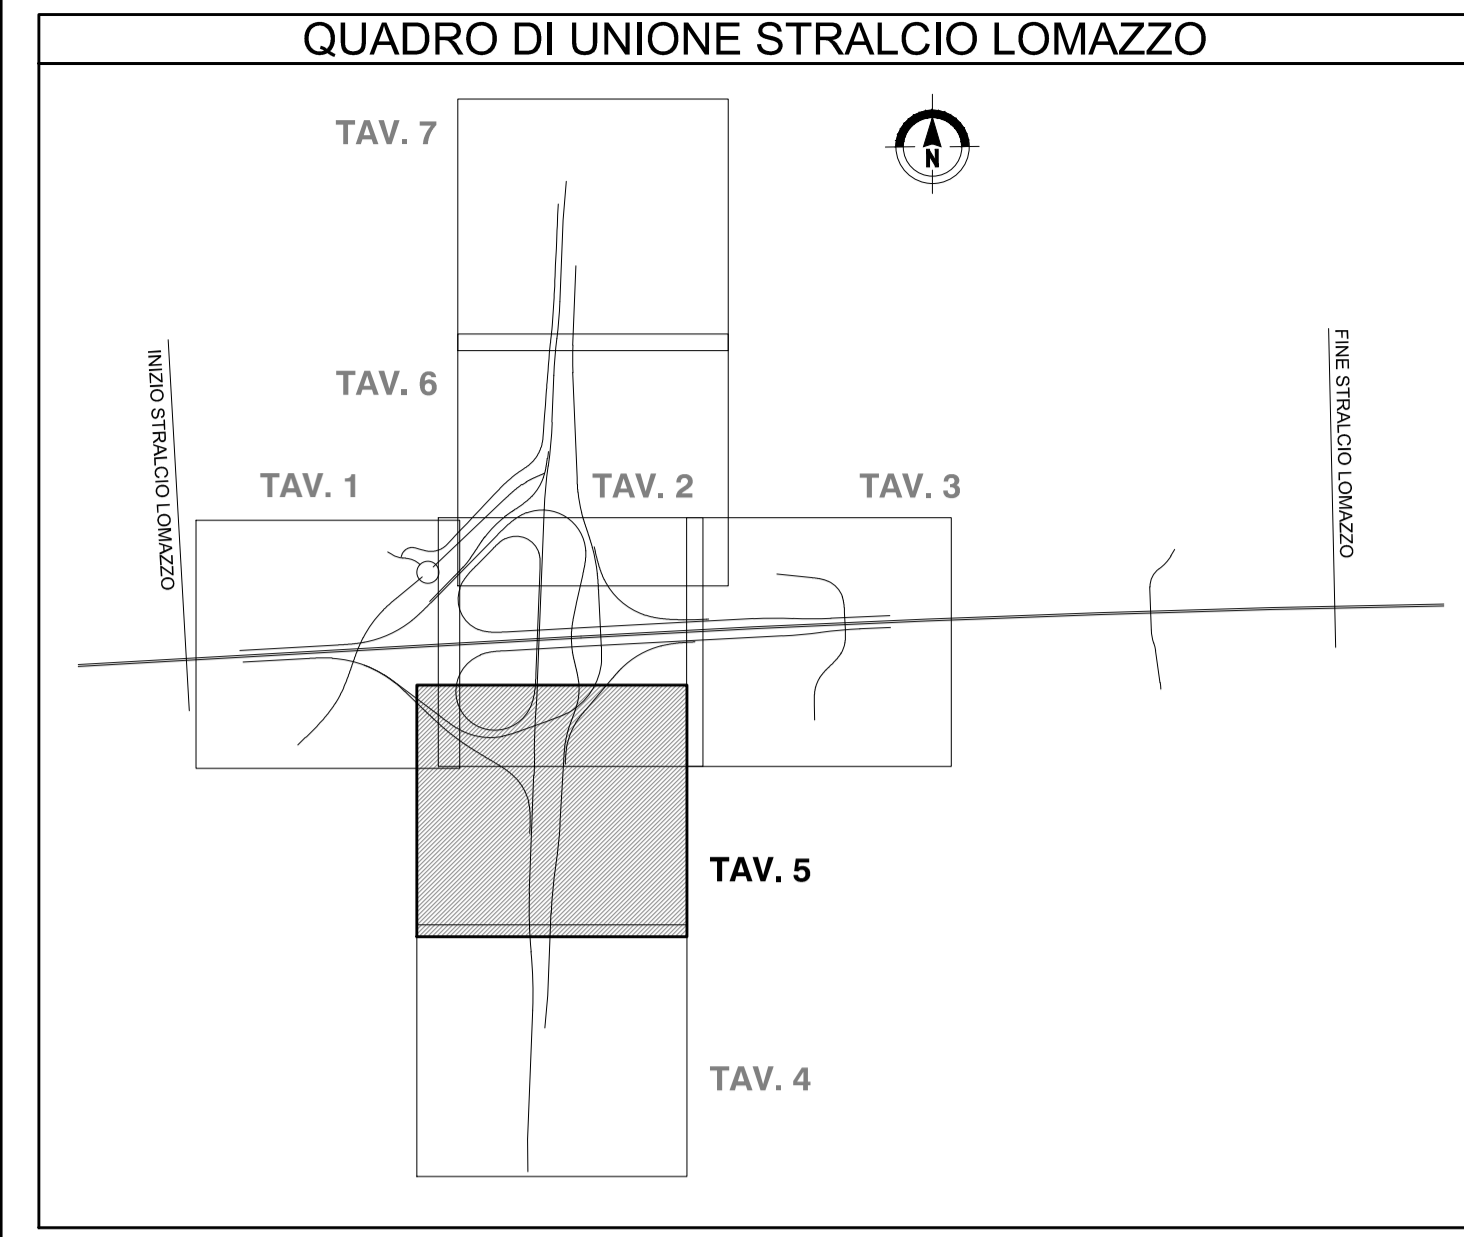

— ALTRO APPALTO (ASPI)

N.B.:
 I valori degli allargamenti per la visuale libera sono riportati nei diagrammi di visuale libera e di velocità.

MATRICE DI REVISIONE

REV	DATA	DESCRIZIONE MODIFICA

N.B.: LA TAVOLA SOSTITUISCE QUELLA RELATIVA AL CODICE E [] DEL PROGETTO ESECUTIVO

CONCESSIONARI AUTOSTRADALI LOMBARDE
COLLEGAMENTO AUTOSTRADE DALMINE - COMO - VARESE - VALICO DEL GAGGIOLO E OPERE AD ESSO CONNESSE
 CODICE C.U.P. F11B0600270007
TRATTE B1, B2, C, D, TRVA13+14, GREENWAY
AS BUILT
TRATTA B1 - SVINCOLO DI LOMAZZO (da Pk -0+850 a Pk 1+800)
 PROGETTO STRADALE
 SVINCOLO LOMAZZO
 PLANIMETRIA DI PROGETTO
 PLANIMETRIE DI PROGETTO - TAV.5

FASE PROGETTUALE	LOTTO	ZONA	OPERA	TRATTO D'OPERA	AMBITO	TIPO LABORATO	PROGRESSIVO	REVISIONE
A	0	C01	GE000	0	SD	PP	005	E

IMPRESA
 RAGGRUPPAMENTO TEMPORANEO IMPRESE:
 Mandataria: STRABAG A.G.
 Mandante: GLF Grandi Lavori Fincosit S.p.A.
 Mandante: Impresa costruzioni Giuseppe Maltauro S.p.A.
 Mandante cooptata: STRABAG S.p.A.

CONCEDENTE
 CONCESSIONARI AUTOSTRADALI LOMBARDE
 Ing. Alberto Cecchini

CONCESSIONARIO
 Autostradale: Direttore Tecnico Ing. Enrico Anzi
 Padovana: Referente Tecnico Ing. Sabrina Lattuada

APPROVATO
 Autostradale: Il Direttore dei Lavori Ing. Francesco Domenico

PROGETTISTA
 3TI PROGETTI ITALIA S.p.A.
3TI ITALIA S.p.A.
 DIRETTORE TECNICO
 Ing. Stefano Luca Passati
 Ordine degli Ingegneri Provincia di Roma n. 20809

Redatto: Schavi Verificato: Lopes Approvato: Possati