


PROVINCIA : Como  
COMUNE : Cirimido

PROVINCIA : Como  
COMUNE : Lomazzo

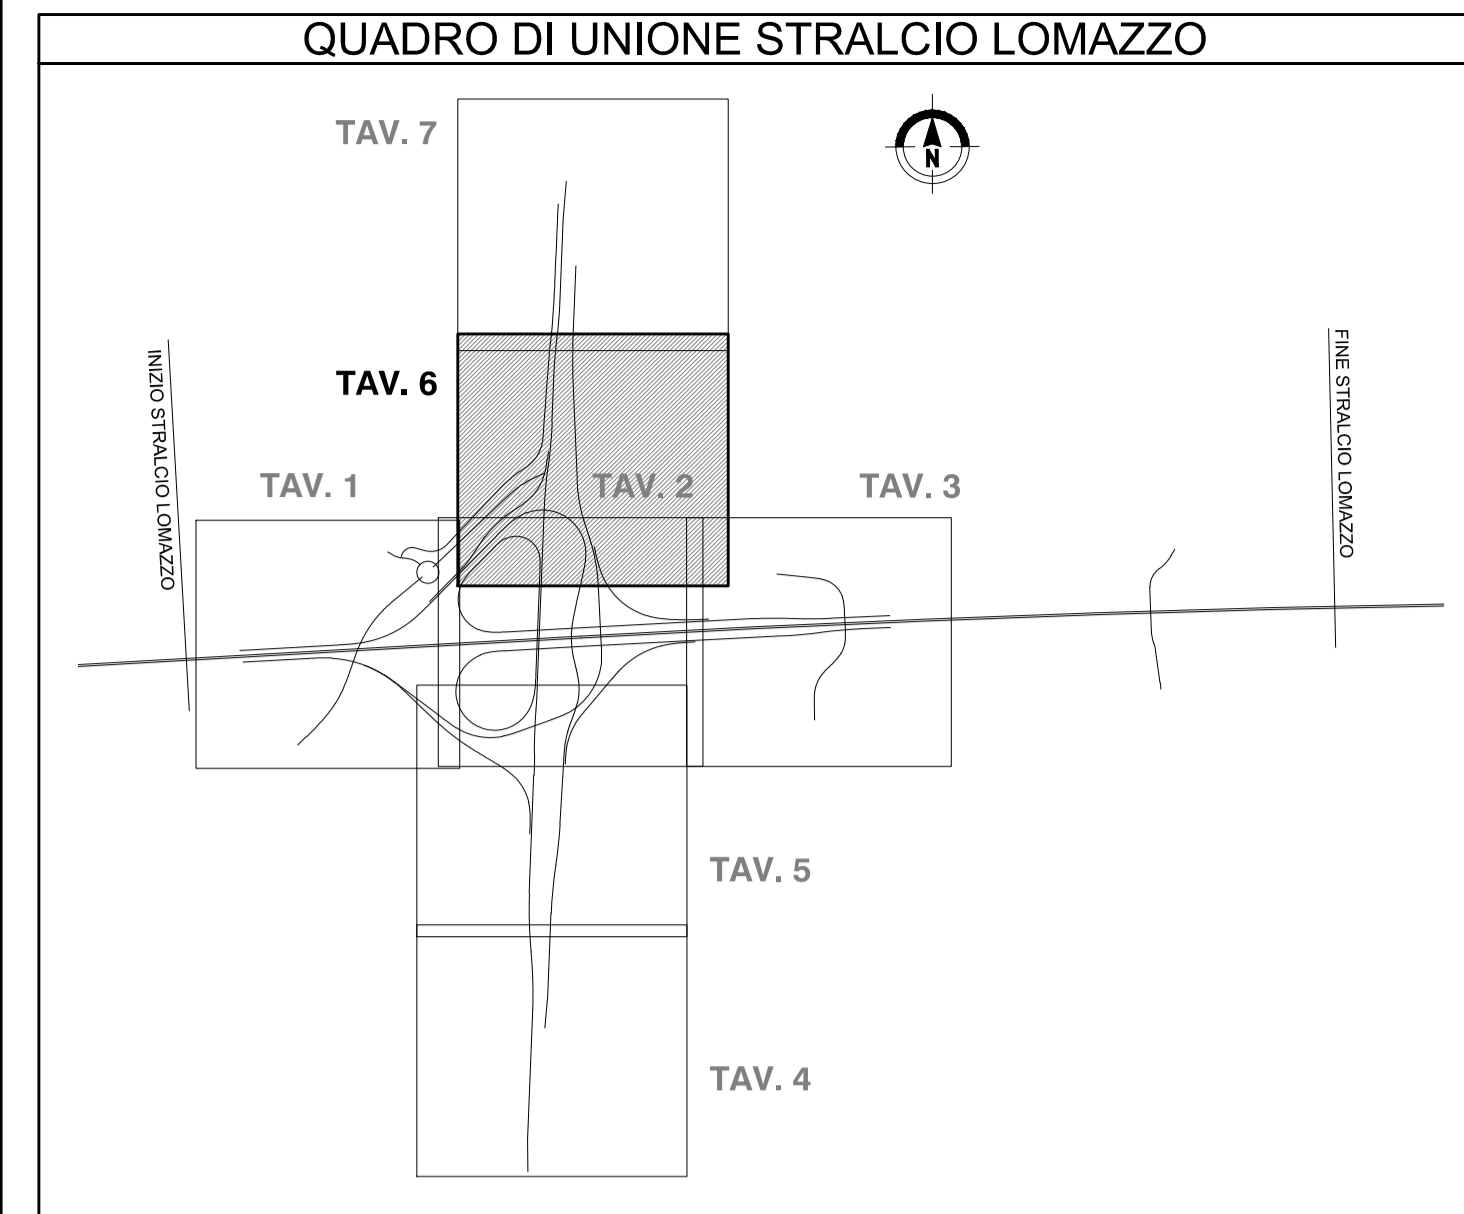

— ALTRO APPALTO (ASPI)

N.B.:  
I valori degli allargamenti per la visuale libera sono riportati nei diagrammi di visuale libera e di velocità.

### MATRICE DI REVISIONE

REV	DATA	DESCRIZIONE MODIFICA

N.B.: LA TAVOLA SOSTITUISCE QUELLA RELATIVA AL CODICE E [ ] DEL PROGETTO ESECUTIVO

**COLLEGAMENTO AUTOSTRADALE  
DALMINE - COMO - VARESE - VALICO DEL GAGGIOLO E OPERE AD ESSO CONNESSE**  
CODICE C.U.P. F11B060027007

**TRATTE B1, B2, C, D, TRVA13+14, GREENWAY  
AS BUILT**

**TRATTA B1 - SVINCOLO DI LOMAZZO (da Pk -0+850 a Pk 1+800)**  
PROGETTO STRADALE  
SVINCOLO LOMAZZO  
PLANIMETRIA DI PROGETTO  
PLANIMETRIE DI PROGETTO - TAV.6

<b>IDENTIFICAZIONE ELABORATO</b> CODICE PROGETTO: F00107B WBS		<b>IMPRESA</b> RAGGRUPPAMENTO TEMPORANEO IMPRESE: Mandataria: STRABAG A.G. Mandante: GLF Grandi Lavori Fincosit S.p.A. Mandante: Impresa costruzioni Giuseppe Maltauro S.p.A. Mandante coprogettata: STRABAG S.p.A.	
---	--	--	--

Scala: 1:1000

<b>DATA</b> Novembre 2015, Emersione	<b>DESCRIZIONE</b> Emissione	<b>REV</b> E	<b>PROGETTISTA - PROGETTO ESECUTIVO DI DETTAGLIO</b> RAGGRUPPAMENTO TEMPORANEO PROGETTISTI: Mandataria: 3TI PROGETTI ITALIA S.p.A. Mandante: G.P. Progettazione e Direzione Lavori S.p.A. Mandante: MALTARO S.p.A. Mandante: Arch. Salvatore Vergiglio
---	---------------------------------	-----------------	---

CONCEDENTE: CONCESSIONARI AUTOSTRADALI LOMBARDE

CONCESSIONARIO: Autostadale Direzione Tecnica: Ing. Enrico Anzi; Referente Tecnico: Ing. Sabrina Lattuada

APPROVATO: Autostadale Il Direttore dei Lavori: Ing. Francesco Domenico

ELABORAZIONE PROGETTUALE: PROGETTISTA: 3TI PROGETTI ITALIA S.p.A.

RESPONSABILE DI PROGETTO ED INCARICATO DELL'INTEGRAZIONE FRA LE VARIE PRESTAZIONI: Ing. Alberto Cecchini

Redatto: Schavi Verificato: Lopes Approvato: Possati

**3TI ITALIA S.p.A.**  
DIRETTORE TECNICO  
Ing. Stefano Luca Passati  
Ordine degli Ingegneri  
Provincia di Roma n. 20809