

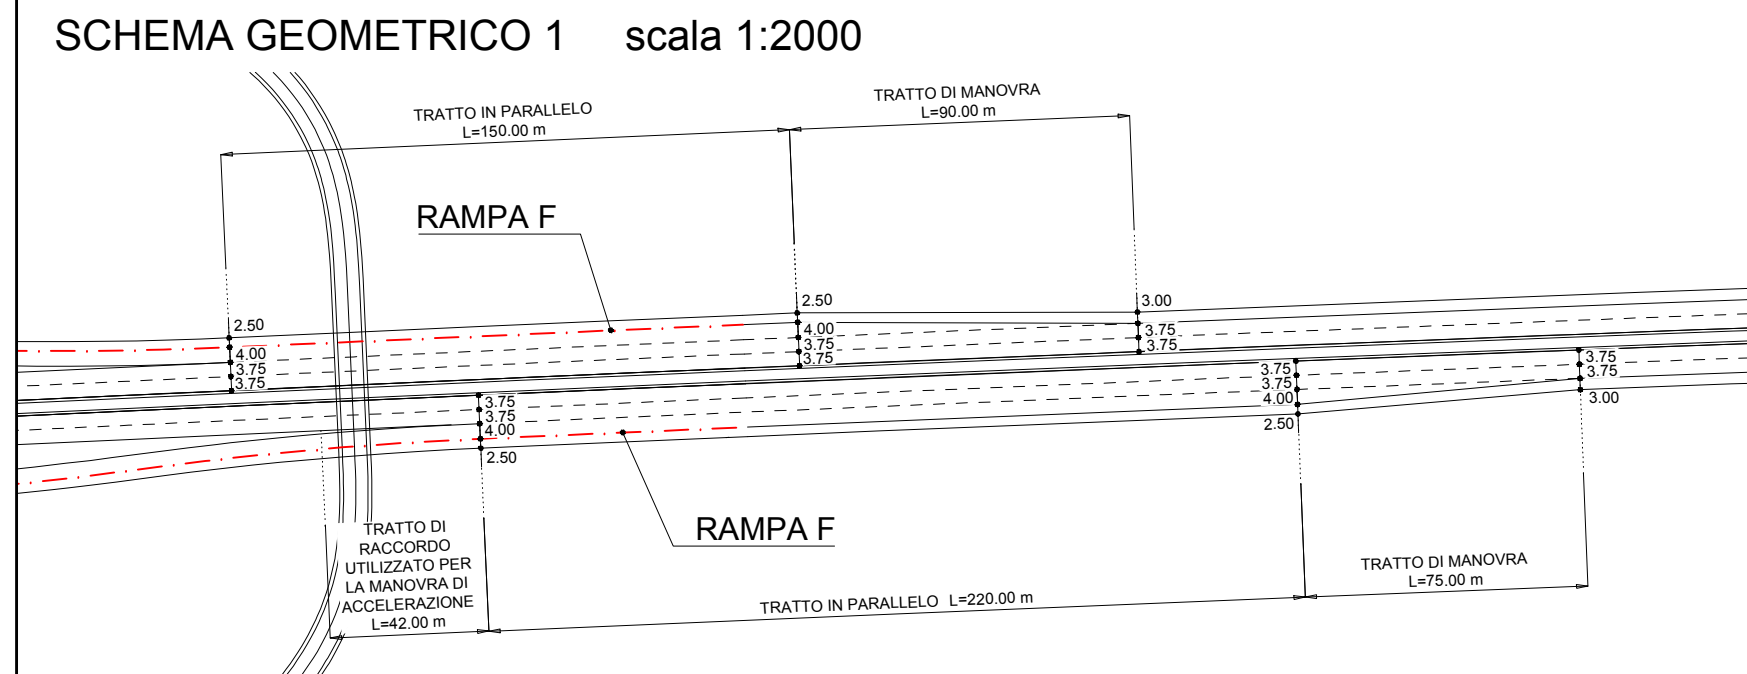


QUADRO DI UNIONE SVINCOLO DI LOMAZZO

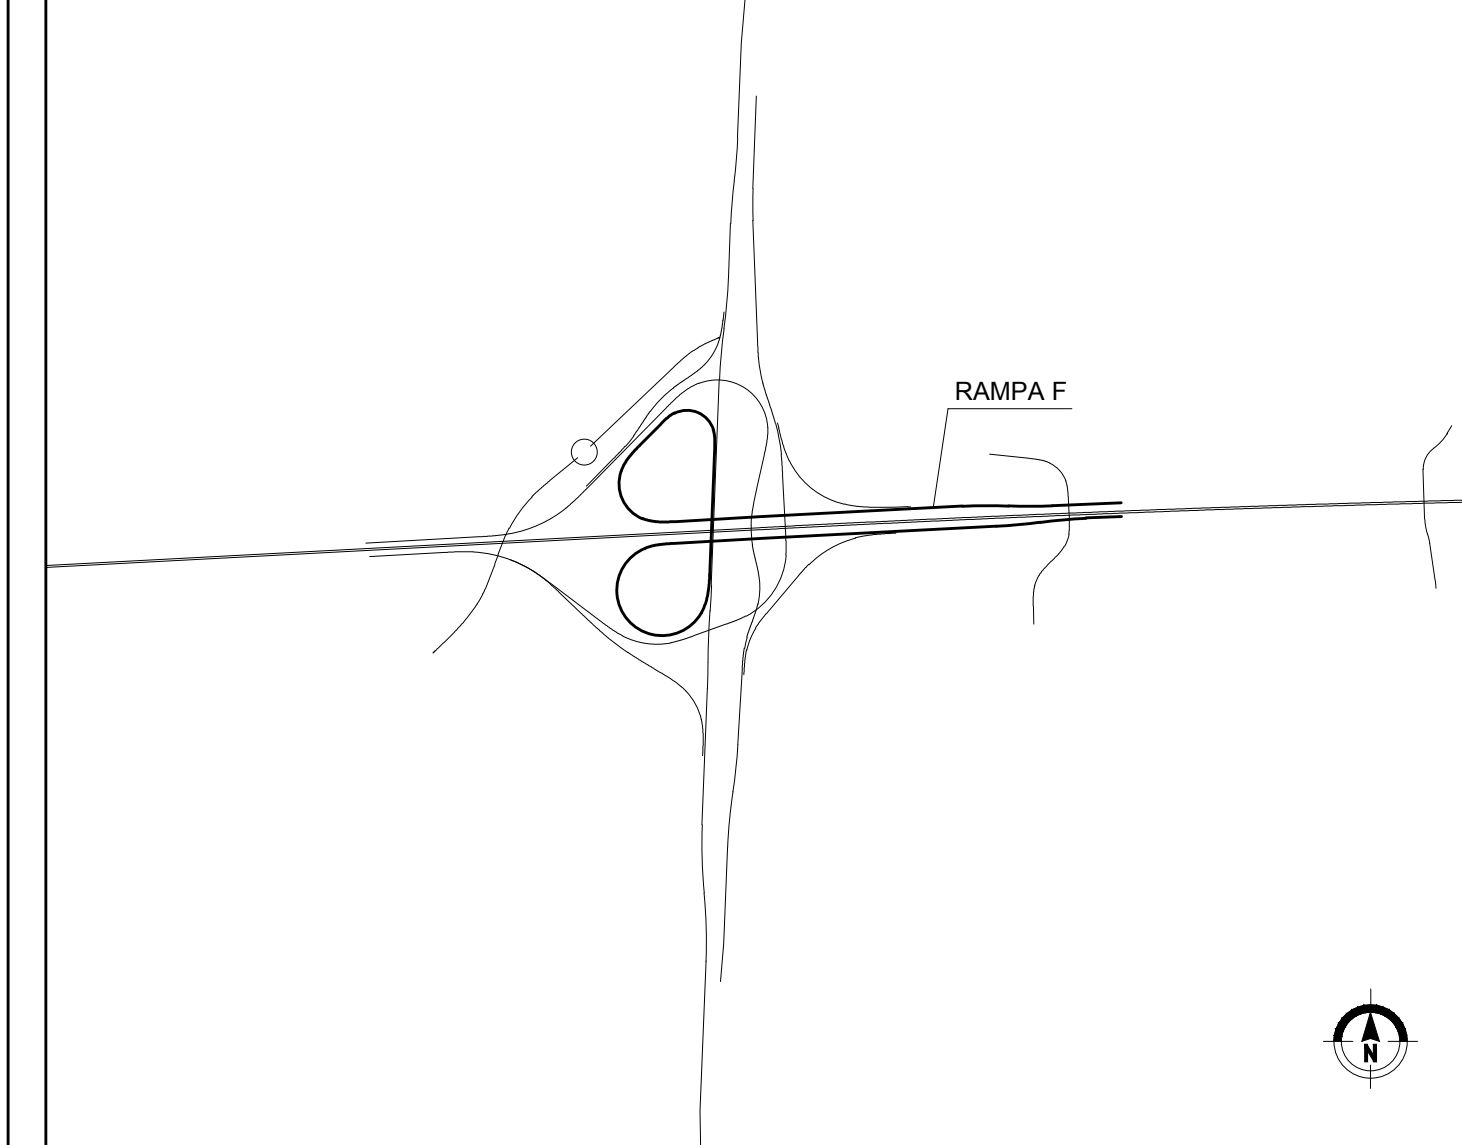

↑  
COMO

←  
A8

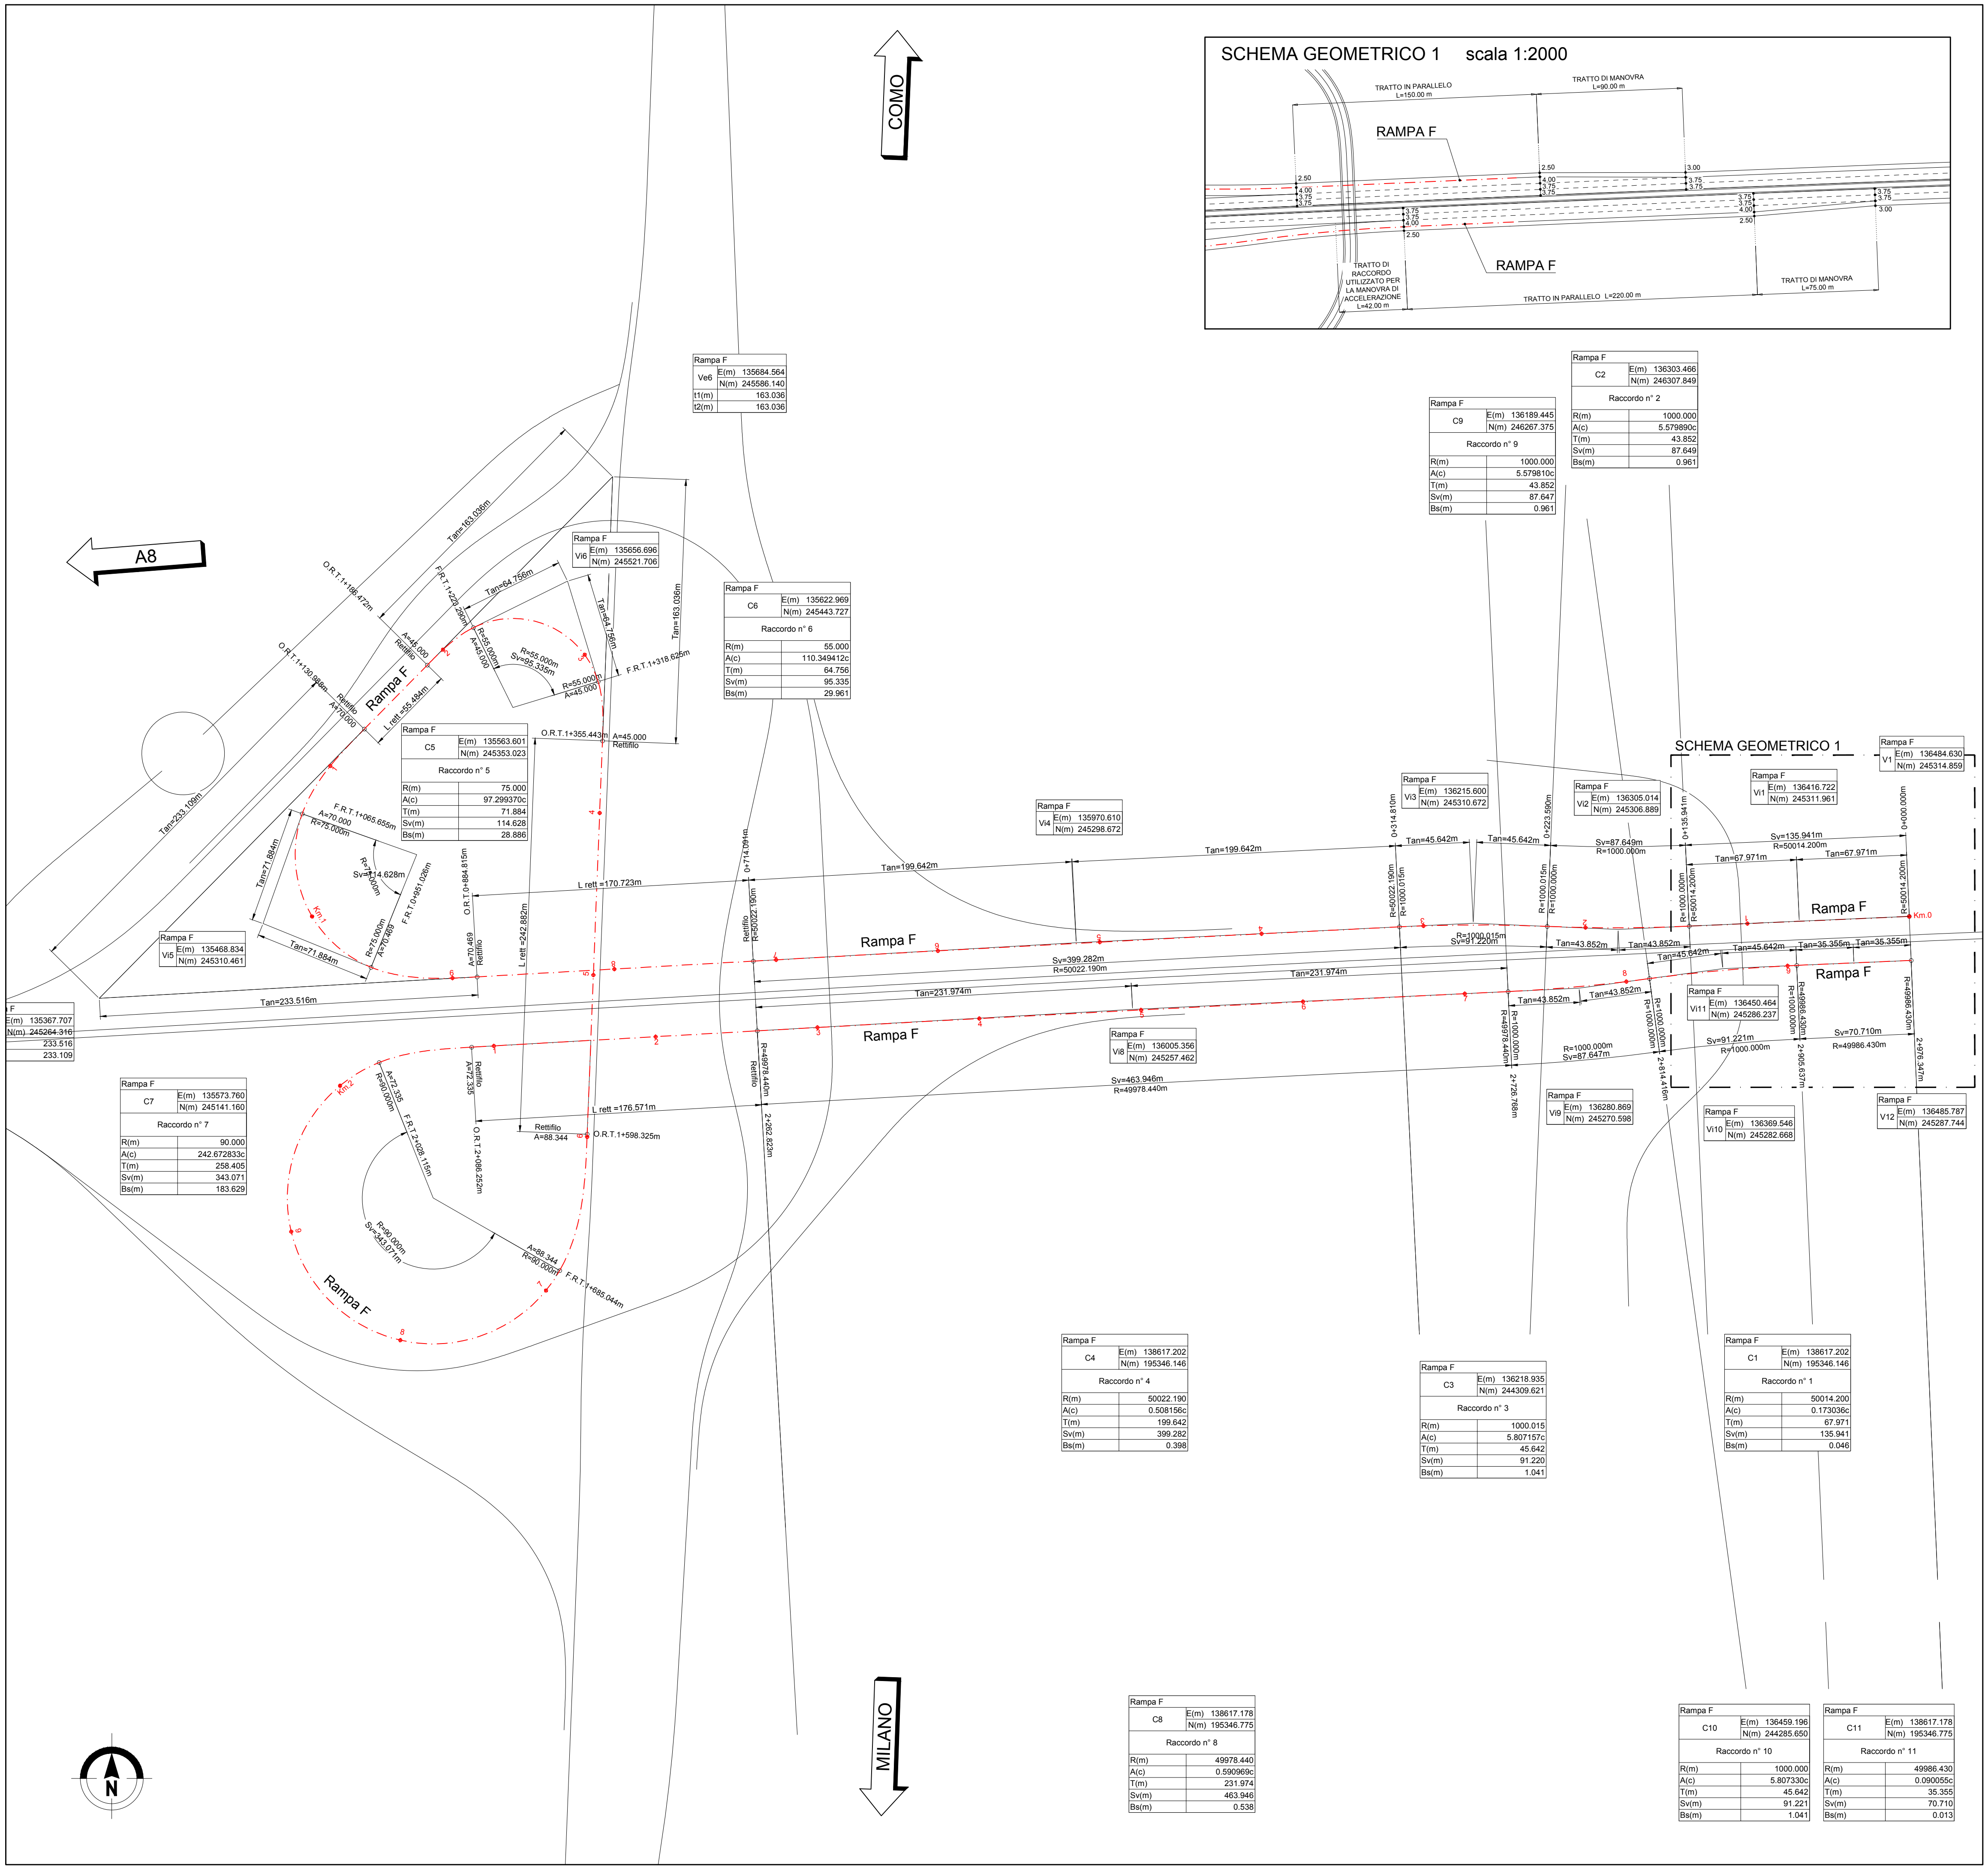

NB: Sistema di riferimento locale da rilievo aerofotogrammetrico in coordinate rettilinee

MATRICE DI REVISIONE

REV	DATA	DESCRIZIONE MODIFICA
0		
1		
2		
3		
4		
5		

N.B.: LA TAVOLA SOSTITUISCE QUELLA RELATIVA AL CODICE [ ] DEL PROGETTO ESECUTIVO

COLLEGAMENTO AUTOSTRADALE DALMINE - COMO - VARESE - VALICO DEL GAGGIOLIO E OPERE AD ESSO CONNESSE  
 CODICE C.U.P. F11806000270007  
**TRATTE B1, B2, C, D, TRVA13+14, GREENWAY**  
**AS BUILT**  
**TRATTA B1 - SVINCOLO DI LOMAZZO (da Pk -0+850 a Pk 1+800)**  
 PROGETTO STRADALE SVINCOLO LOMAZZO  
 PLANIMETRIA DI TRACCIAMENTO  
 PLANIMETRIA DI TRACCIAMENTO - TAV. 1-D

IDENTIFICAZIONE ELABORATO  
 CODICE PROGETTO: F001078  
 WBS

IMPRESA  
 RAGGRUPPAMENTO TEMPORANEO IMPRESE:  
 Mandataria: STRABAG A.G.  
 Mandante: GLF Grandi Lavori Fincosit S.p.A.  
 Mandante cooptata: Impresa costruzioni Giuseppe Malturo S.p.A.  
 Mandante: STRABAG S.p.A.

CONCESSIONARIO  
 AUTOSTRADE PEDEMONTE  
 Direttore Tecnico: Ing. Enrico Arini  
 Referente Tecnico: Ing. Sabrina Lattuada


PROGETTISTA - PROGETTO ESECUTIVO DI DETTAGLIO  
 RAGGRUPPAMENTO TEMPORANEO PROGETTISTI:  
 Mandataria: 3TI PROGETTI ITALIA  
 Mandante: OP Progettare  
 Mandante: Arch. Salvatore Vermiglio

CONCEDENTE  
 AUTOSTRADE PEDEMONTE  
 RESPONSABILE DI PROGETTO ED INCARICATO DELL'INTEGRAZIONE FRA LE VARIE PRESTAZIONI:  
 Ing. Alberto Cecchini

ELABORAZIONE PROGETTUALE  
 PROGETTISTA:  
 3TI PROGETTI ITALIA S.p.A.  
 3TI ITALIA S.p.A.  
 Direttore Tecnico: Ing. Stefano Loren Piccinini  
 Ordine degli Ingegneri Provincia di Roma n. 20809

APPROVATO  
 AUTOSTRADE PEDEMONTE  
 Direttore dei Lavori: Ing. Francesco Domonico

Redatto: Schavi Verificato: Lopes Approvato: Possati

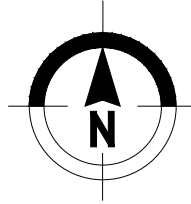

↓  
MILANO