


↑
COMO

SCHEMA GEOMETRICO 1

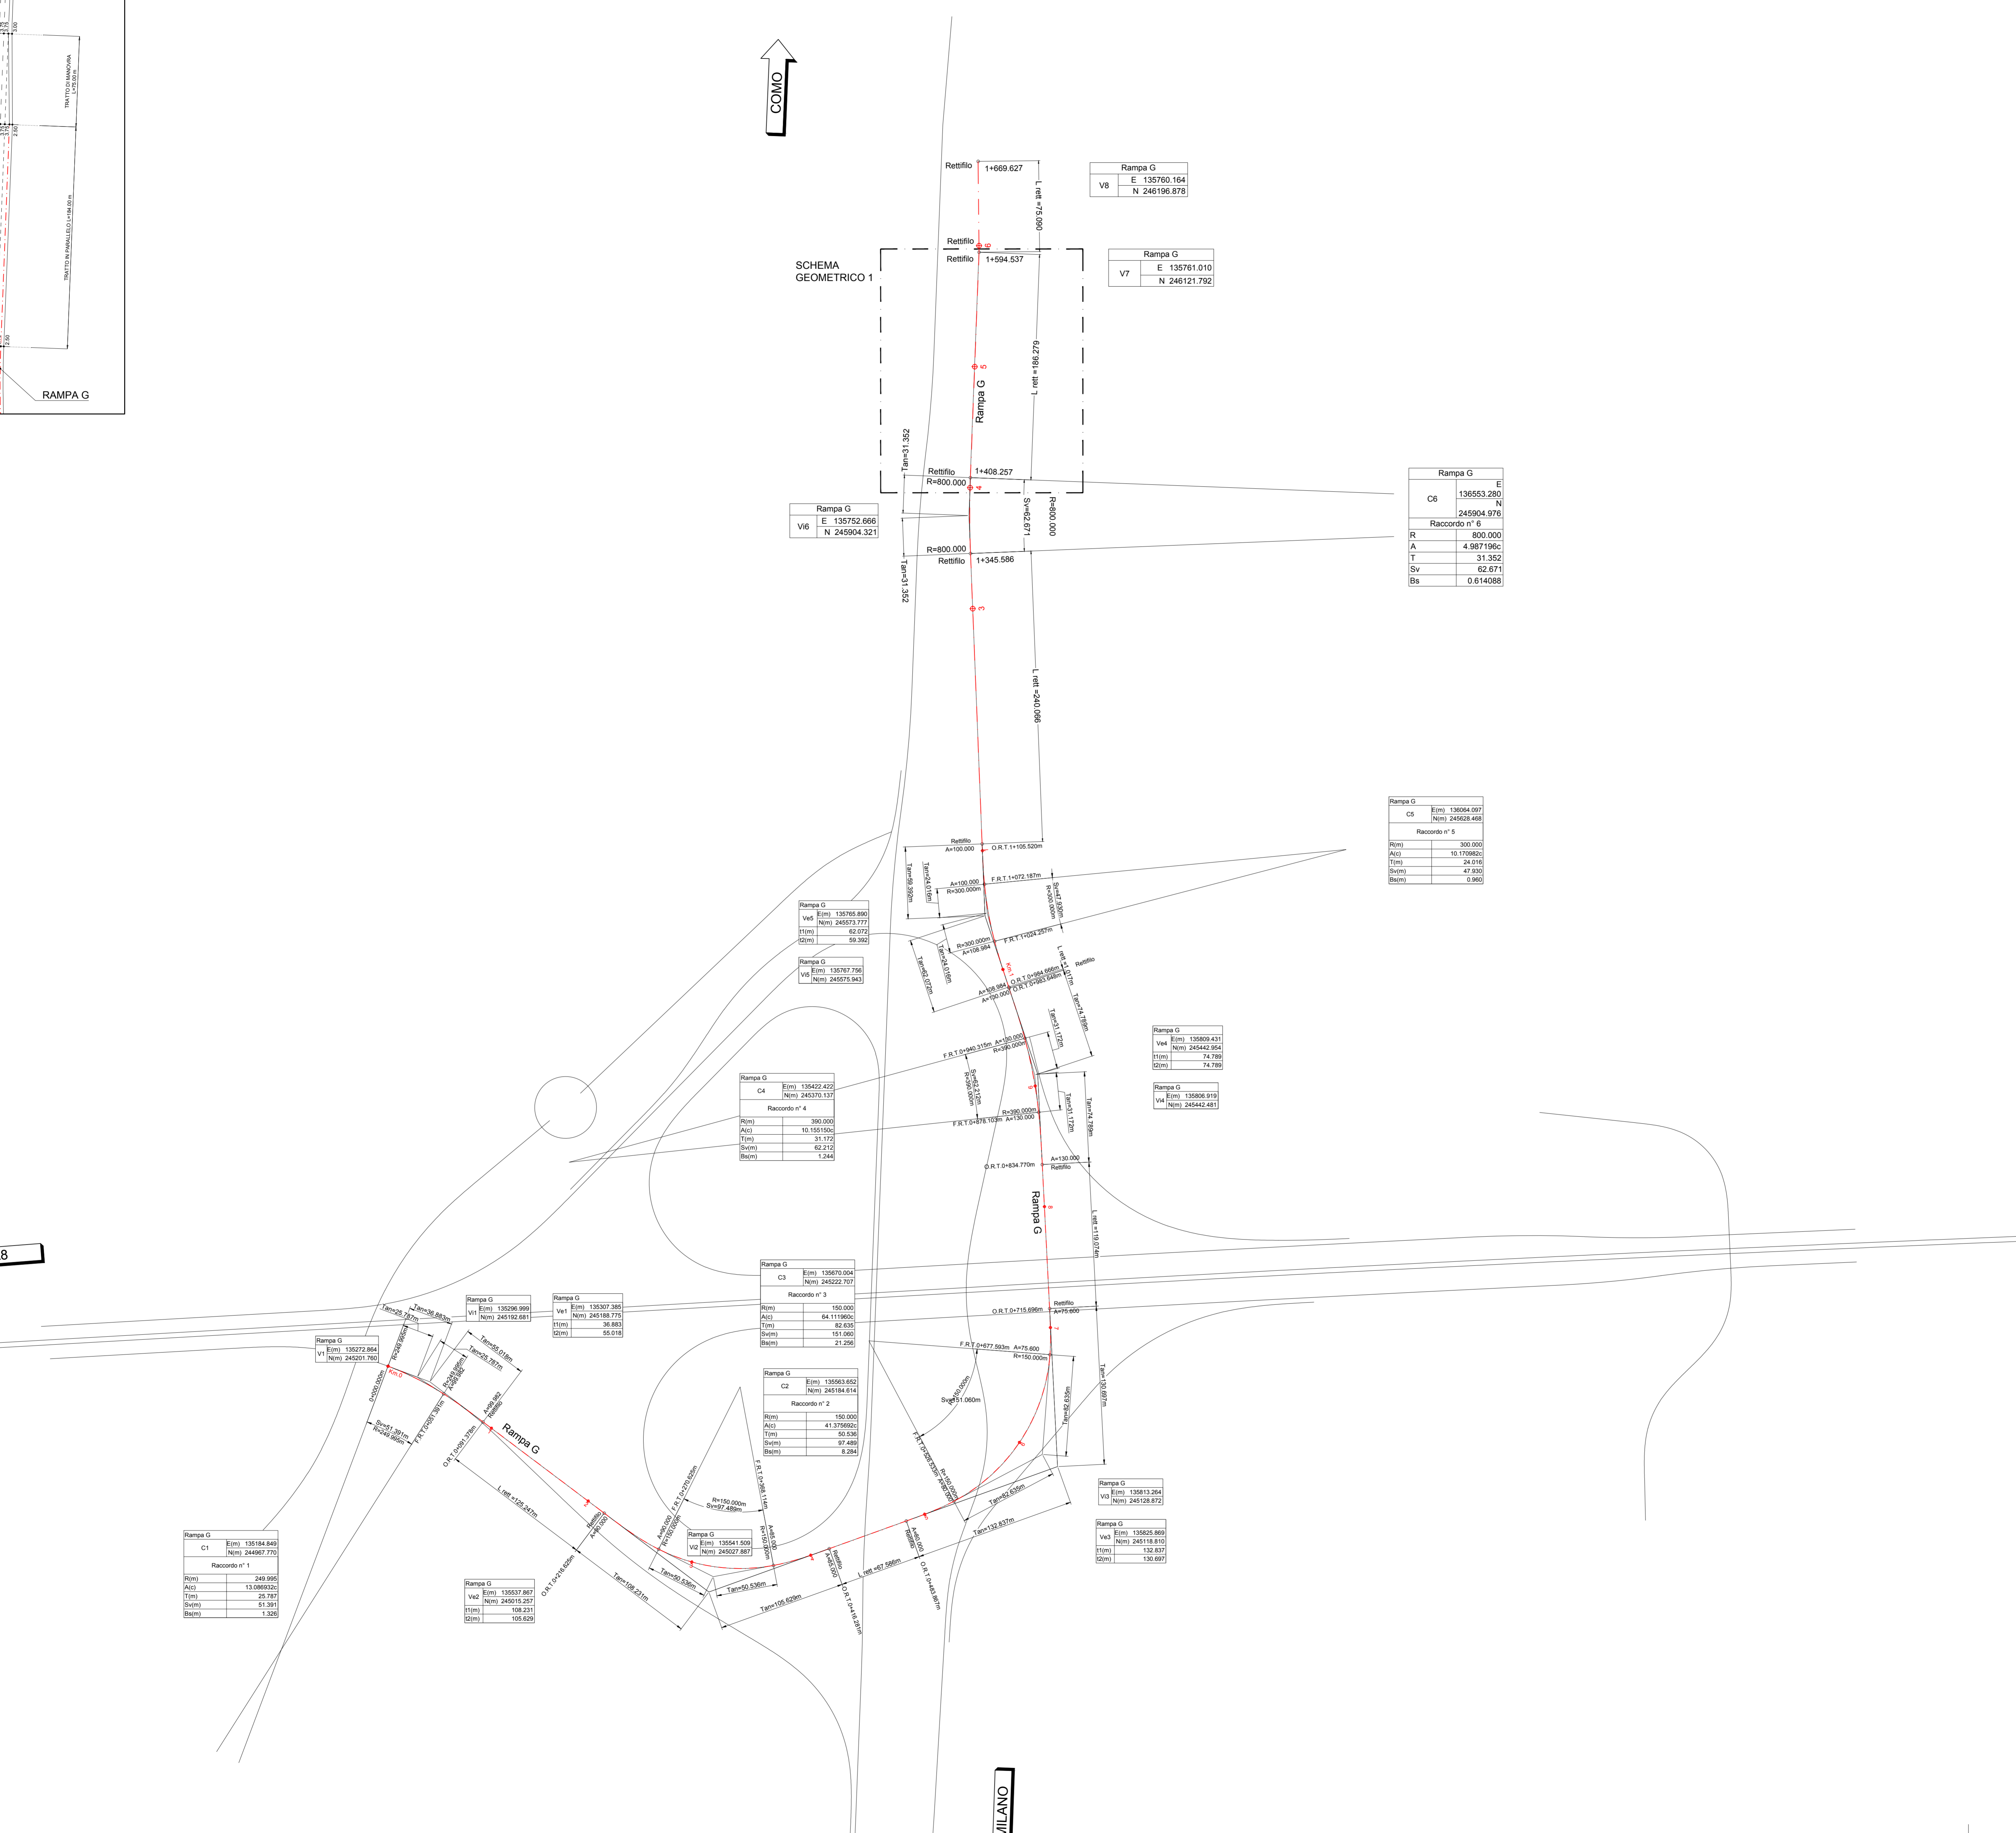

Rampa G

V6	E	135752.866
	N	245904.321

Rampa G

V8	E	135760.164
	N	245196.878

Rampa G

V7	E	135761.010
	N	246121.792

Rampa G

C6	E	136553.280
	N	245904.979
Raccordo n° 6		
R		800.000
A		4.987.196
T		31.352
Sv		62.671
Bs		0.614088


Rampa G

C4	E	135432.432
	N	245276.137
Raccordo n° 4		
R		390.000
A		10.150.565
T		31.172
Sv		62.212
Bs		1.244


Rampa G


C1	E	135184.849
	N	244967.770
Raccordo n° 1		

←
A8

↓
MILANO

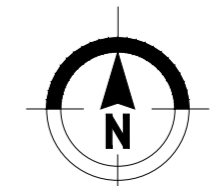

NB: Sistema di riferimento locale da rilievo aerofotogrammetrico in coordinate rettilinee

MATRICE DI REVISIONE

REV	DATA	DESCRIZIONE MODIFICA
0		
1		
2		
3		
4		
5		

N.B.: LA TAVOLA SOSTITUISCE QUELLA RELATIVA AL CODICE [] DEL PROGETTO ESECUTIVO

COLLEGAMENTO AUTOSTRADALE
DALMINE - COMO - VARESE - VALICO DEL GAGGIOLO E OPERE AD ESSO CONNESSE
CODICE C.U.P. P118999027967

TRATTE B1, B2, C, D, TRVA13+14, GREENWAY
AS BUILT
TRATTA B1 - SVINCOLO DI LOMAZZO (da Pk -0+850 a Pk 1+800)
SVINCOLO LOMAZZO
PROGETTO STRADALE
PLANIMETRIA DI TRACCIAMENTO
PLANIMETRIA DI TRACCIAMENTO - TAV. 1-E

IDENTIFICAZIONE ELABORATO
CODICE PROGETTO F01078

IMPRESA
RAGGRUPPAMENTO TEMPORANEO IMPRESE:
STRABAG A.G. - GLF Grandi Lavori Fincolet S.p.A. - Malturo S.p.A.

PROGETTISTA - PROGETTO ESECUTIVO DI DETTAGLIO
RAGGRUPPAMENTO TEMPORANEO PROGETTISTI:
STRABAG A.G. - GLF Grandi Lavori Fincolet S.p.A. - Malturo S.p.A.

CONCEDENTE
CONCESSIONARIA AUTOSTRADALE LOMBARDE

RESPONSABILE DI PROGETTO ED INCARICATO DELL'INTEGRAZIONE FRA LE VARIE PRESTAZIONI:
Ing. Alberto Cecchini

ELABORAZIONE PROGETTUALE
PROGETTISTA:
3TI PROGETTI ITALIA S.p.A.

DIRETTORE TECNICO
3TI ITALIA S.p.A.
Ing. Stefano Inzer Pratesi
Ordine degli Ingegneri Provincia di Roma n. 20809

Redatto: Schiavi Verificato: Lopez Approvato: Possati