


SCALA QUOTE 1:100
SCALA DISTANZE 1:1000

QT.RIF. 250.000

NUMERO SEZIONI	64	65	66	67	68	69	70	71	72	73	73b	74	74a	75	75a	75c	76	77	78	78a	79	80	81	82	83	84	85	86	87	88	89
QUOTE PROGETTO																															
QUOTE TERRENO	-263.187	-262.895	-262.760	-262.498	-262.317	-262.275	-262.193	-262.090	-262.022	-261.984	-262.007	-262.119	-262.159	-262.224	-262.317	-262.371	-262.476	-262.552	-261.711	-261.448	-261.355	-261.645	-261.888	-261.990	-262.169	-262.552	-262.089	-262.394	-262.018	-261.723	-261.031
DIFFERENZA DI QUOTA	3.509	3.720	3.714	3.756	3.723	3.690	3.635	3.564	3.428	3.282	2.989	2.911	2.714	2.500	2.159	2.093	2.144	2.240	2.308	2.308	2.128	1.449	0.864	0.695	0.072	-0.652	-1.078	-0.886	-0.692	-0.665	
ETTOMETRICHE	1+600.000		1+700.000				1+800.000				1+900.000				2+000.000																
DISTANZE PARZIALI	16.49	24.98	23.91	26.09	25.00	8.92	16.08	21.70	22.85	24.08	18.64	5.74	13.46	11.14	12.46	6.06	9.82	15.09	11.37	15.94	22.68	19.87	6.13	25.00	25.00	25.00	25.00	25.00	19.87	5.14	
DISTANZE PROGRESSIVE	1+555.58	1+580.56	1+604.47	1+630.56	1+655.56	1+684.48	1+680.56	1+702.26	1+725.11	1+749.19	1+767.83	1+773.57	1+787.02	1+798.16	1+802.57	1+815.03	1+816.94	1+822.91	1+832.73	1+847.82	1+859.19	1+869.19	1+875.13	1+897.82	1+917.69	1+922.82	1+947.82	1+972.82	1+997.82	2+022.82	2+047.82
ANDAMENTO PLANIMETRICO	A= 122.489 Sv= 60.015 I=0.85 R= 249.996																A= 125.584 Sv= 63.086 I=0.85 L= 223.467														
ANDAMENTO CIGLI	SX		2.50%		4.33%		4.33%		2.50%		DX		-2.50%		-4.33%		-4.33%		-2.50%												
DIAGRAMMA VELOCITA'	60																Vp 60 km/h										50				

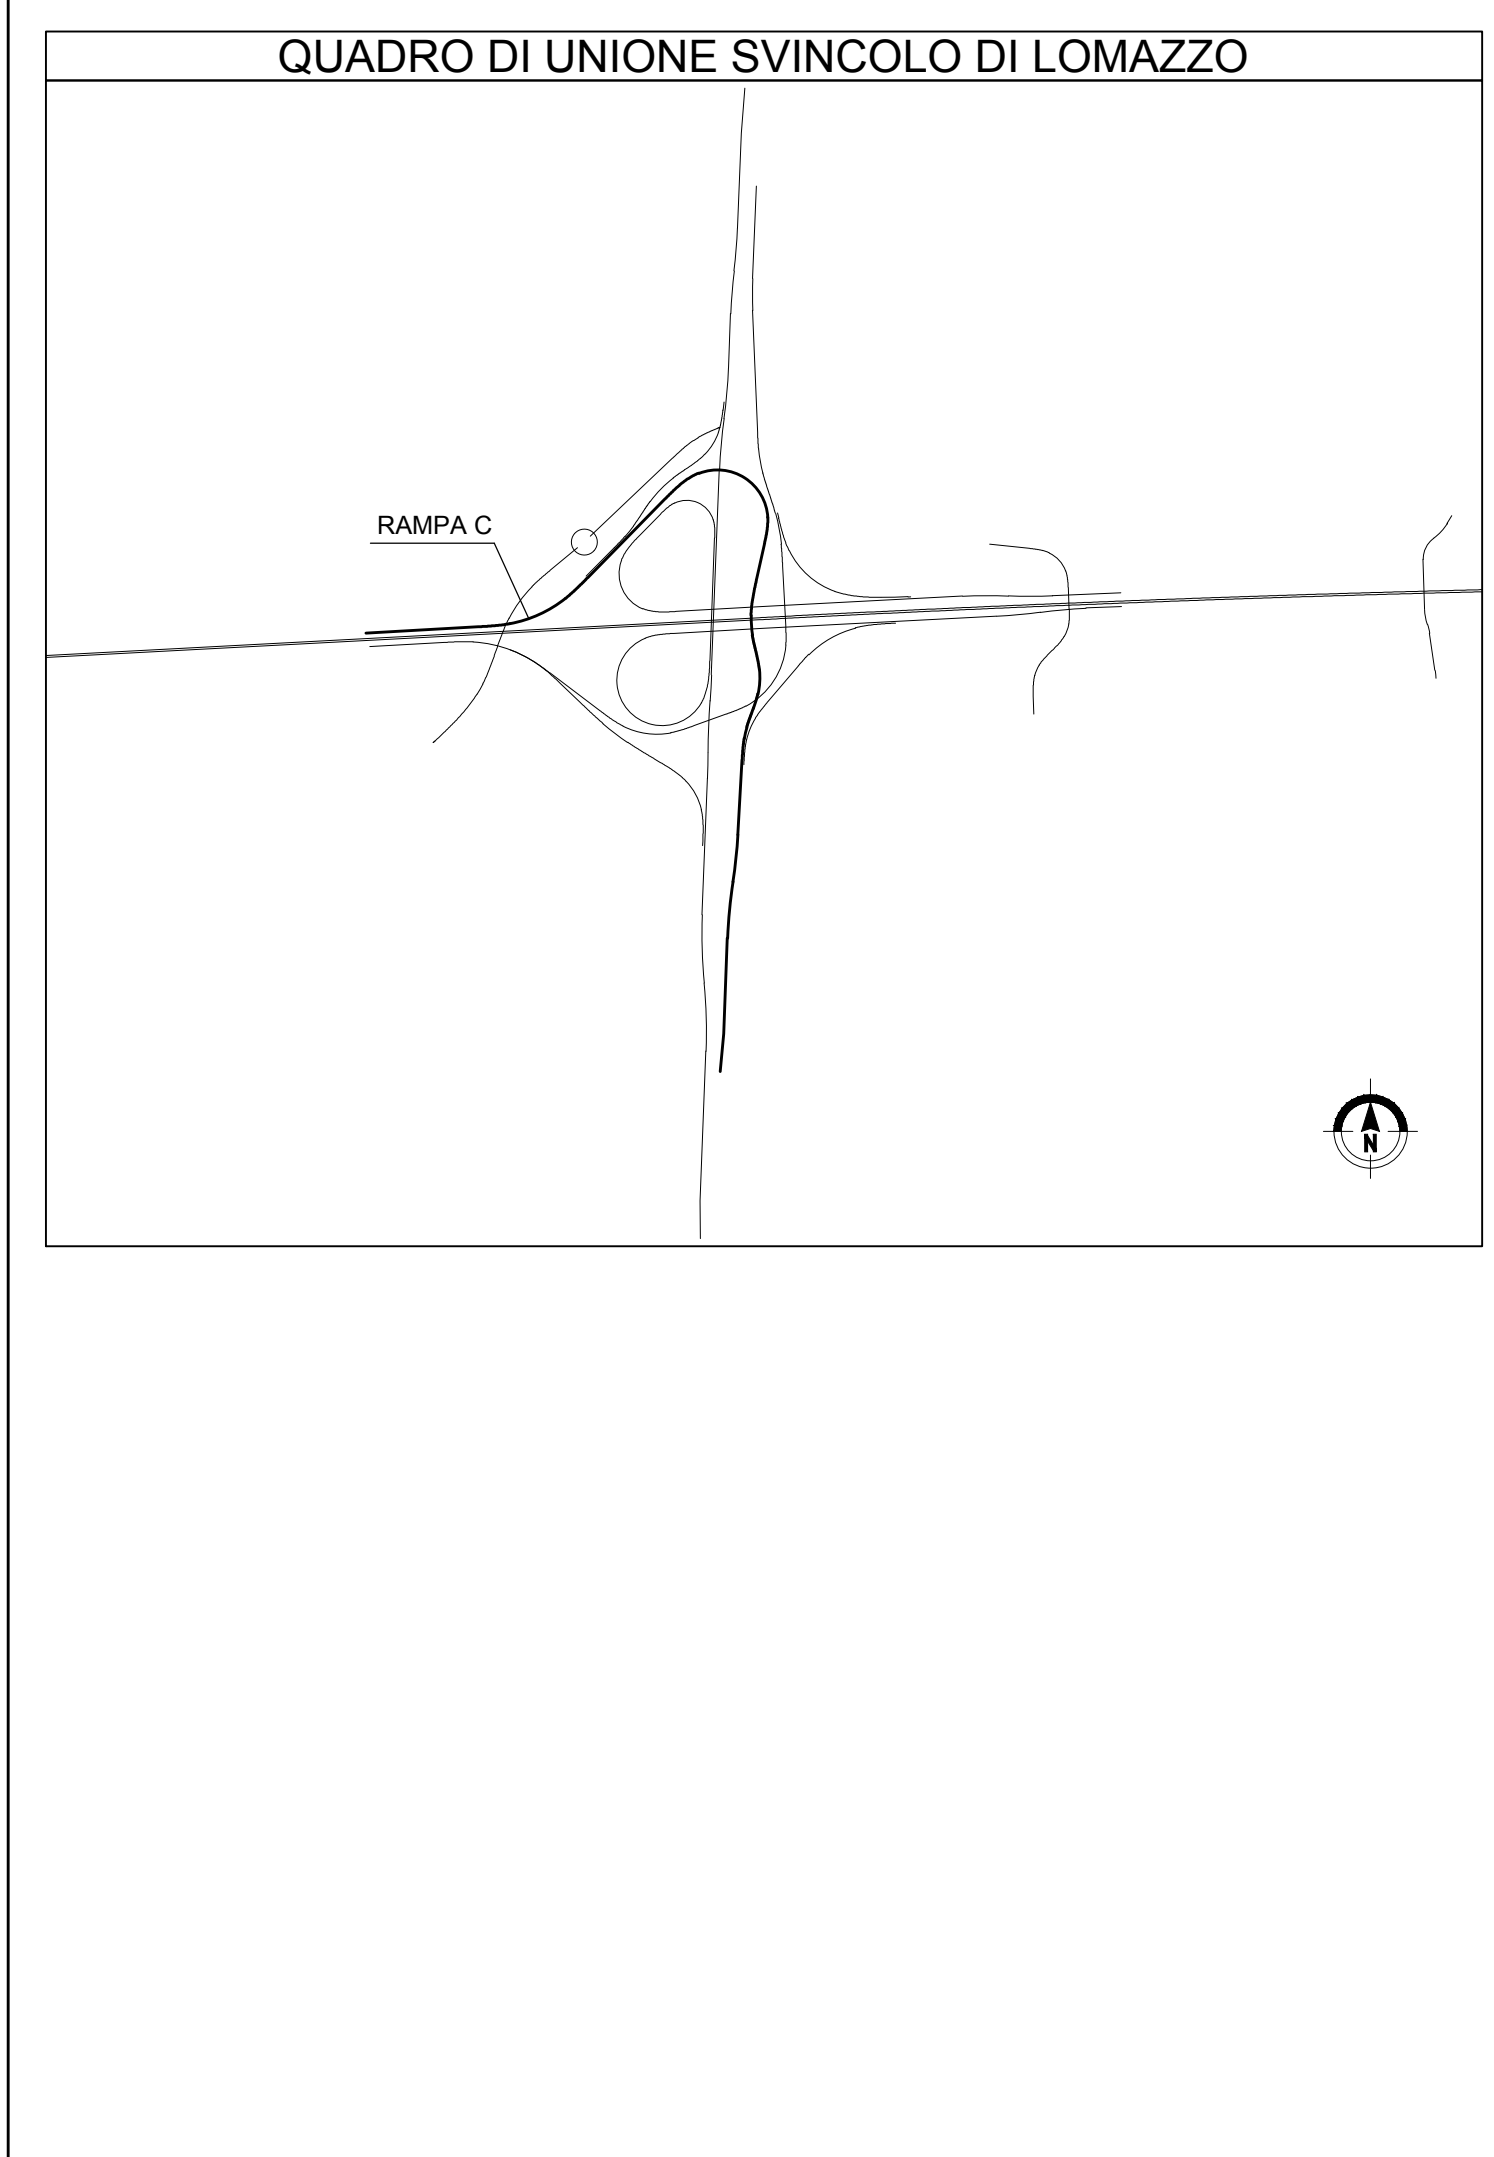

MATRICE DI REVISIONE

REV	DATA	DESCRIZIONE MODIFICA
0		
1		
2		
3		
4		
5		

N.B.: LA TAVOLA SOSTITUISCE QUELLA RELATIVA AL CODICE [] DEL PROGETTO ESECUTIVO

CONCESSIONE AUTOSTRADALI LOMBARDE

COLLEGAMENTO AUTOSTRADALE DALMINE - COMO - VARESE - VALICO DEL GAGGIOLIO E OPERE AD ESSO CONNESSE

CODICE C.U.P. F11806000270007

TRATTE B1, B2, C, D, TRVA13+14, GREENWAY

AS BUILT

TRATTA B1 - SVINCOLO DI LOMAZZO (da Pk -0+850 a Pk 1+800)

PROGETTO STRADALE SVINCOLO LOMAZZO PROFILI LONGITUDINALI PROFILI LONGITUDINALI - RAMPA C - TAV 4

IDENTIFICAZIONE ELABORATO

CODICE PROGETTO: F001078

WBS

IMPRESA

RAGGRUPPAMENTO TEMPORANEO IMPRESE:

Mandatario: STRABAG A.G.

Mandante: GLF Grandi Lavori Fincosit S.p.A.

Mandante: Giuseppe Malturo S.p.A.

Mandante cooptata: STRABAG S.p.A.

STRABAG

MALTAURO

STRABAG

CONCESSIONARIO

Autosstrade Pedemontana Lombarda

Responsabile di Progetto ed Incaricato dell'integrazione fra le varie prestazioni: Ing. Alberto Cecchini

PROGETTISTA

3TI PROGETTI ITALIA S.p.A.

ELABORAZIONE PROGETTUALE

3TI ITALIA S.p.A.

DIRETTORE TECNICO: Ing. Stefano Izzo Piacenti

Ordine degli Ingegneri Provincia di Roma n. 20809

Redatto: Schiavi

Verificato: Lopes

Approvato: Possati