

← COMO


MILANO →

LIVELLETTE DIFF. DI QUOTA DISTANZA PENDENZA

h = -0.155 L = 14.141 i = -1.10% h = -0.546 L = 38.247 i = -0.01427 h = -1.099 L = 117.131 i = -0.94%

R	5000.000	R	5000.000
T	8.196	T	12.226
Fr	0.007	Fr	0.015
Pr	0+432.898	Pr	0+471.145
Qt	268.532	Qt	267.986

SVINCOLO DI LOMAZZO RAMPA E

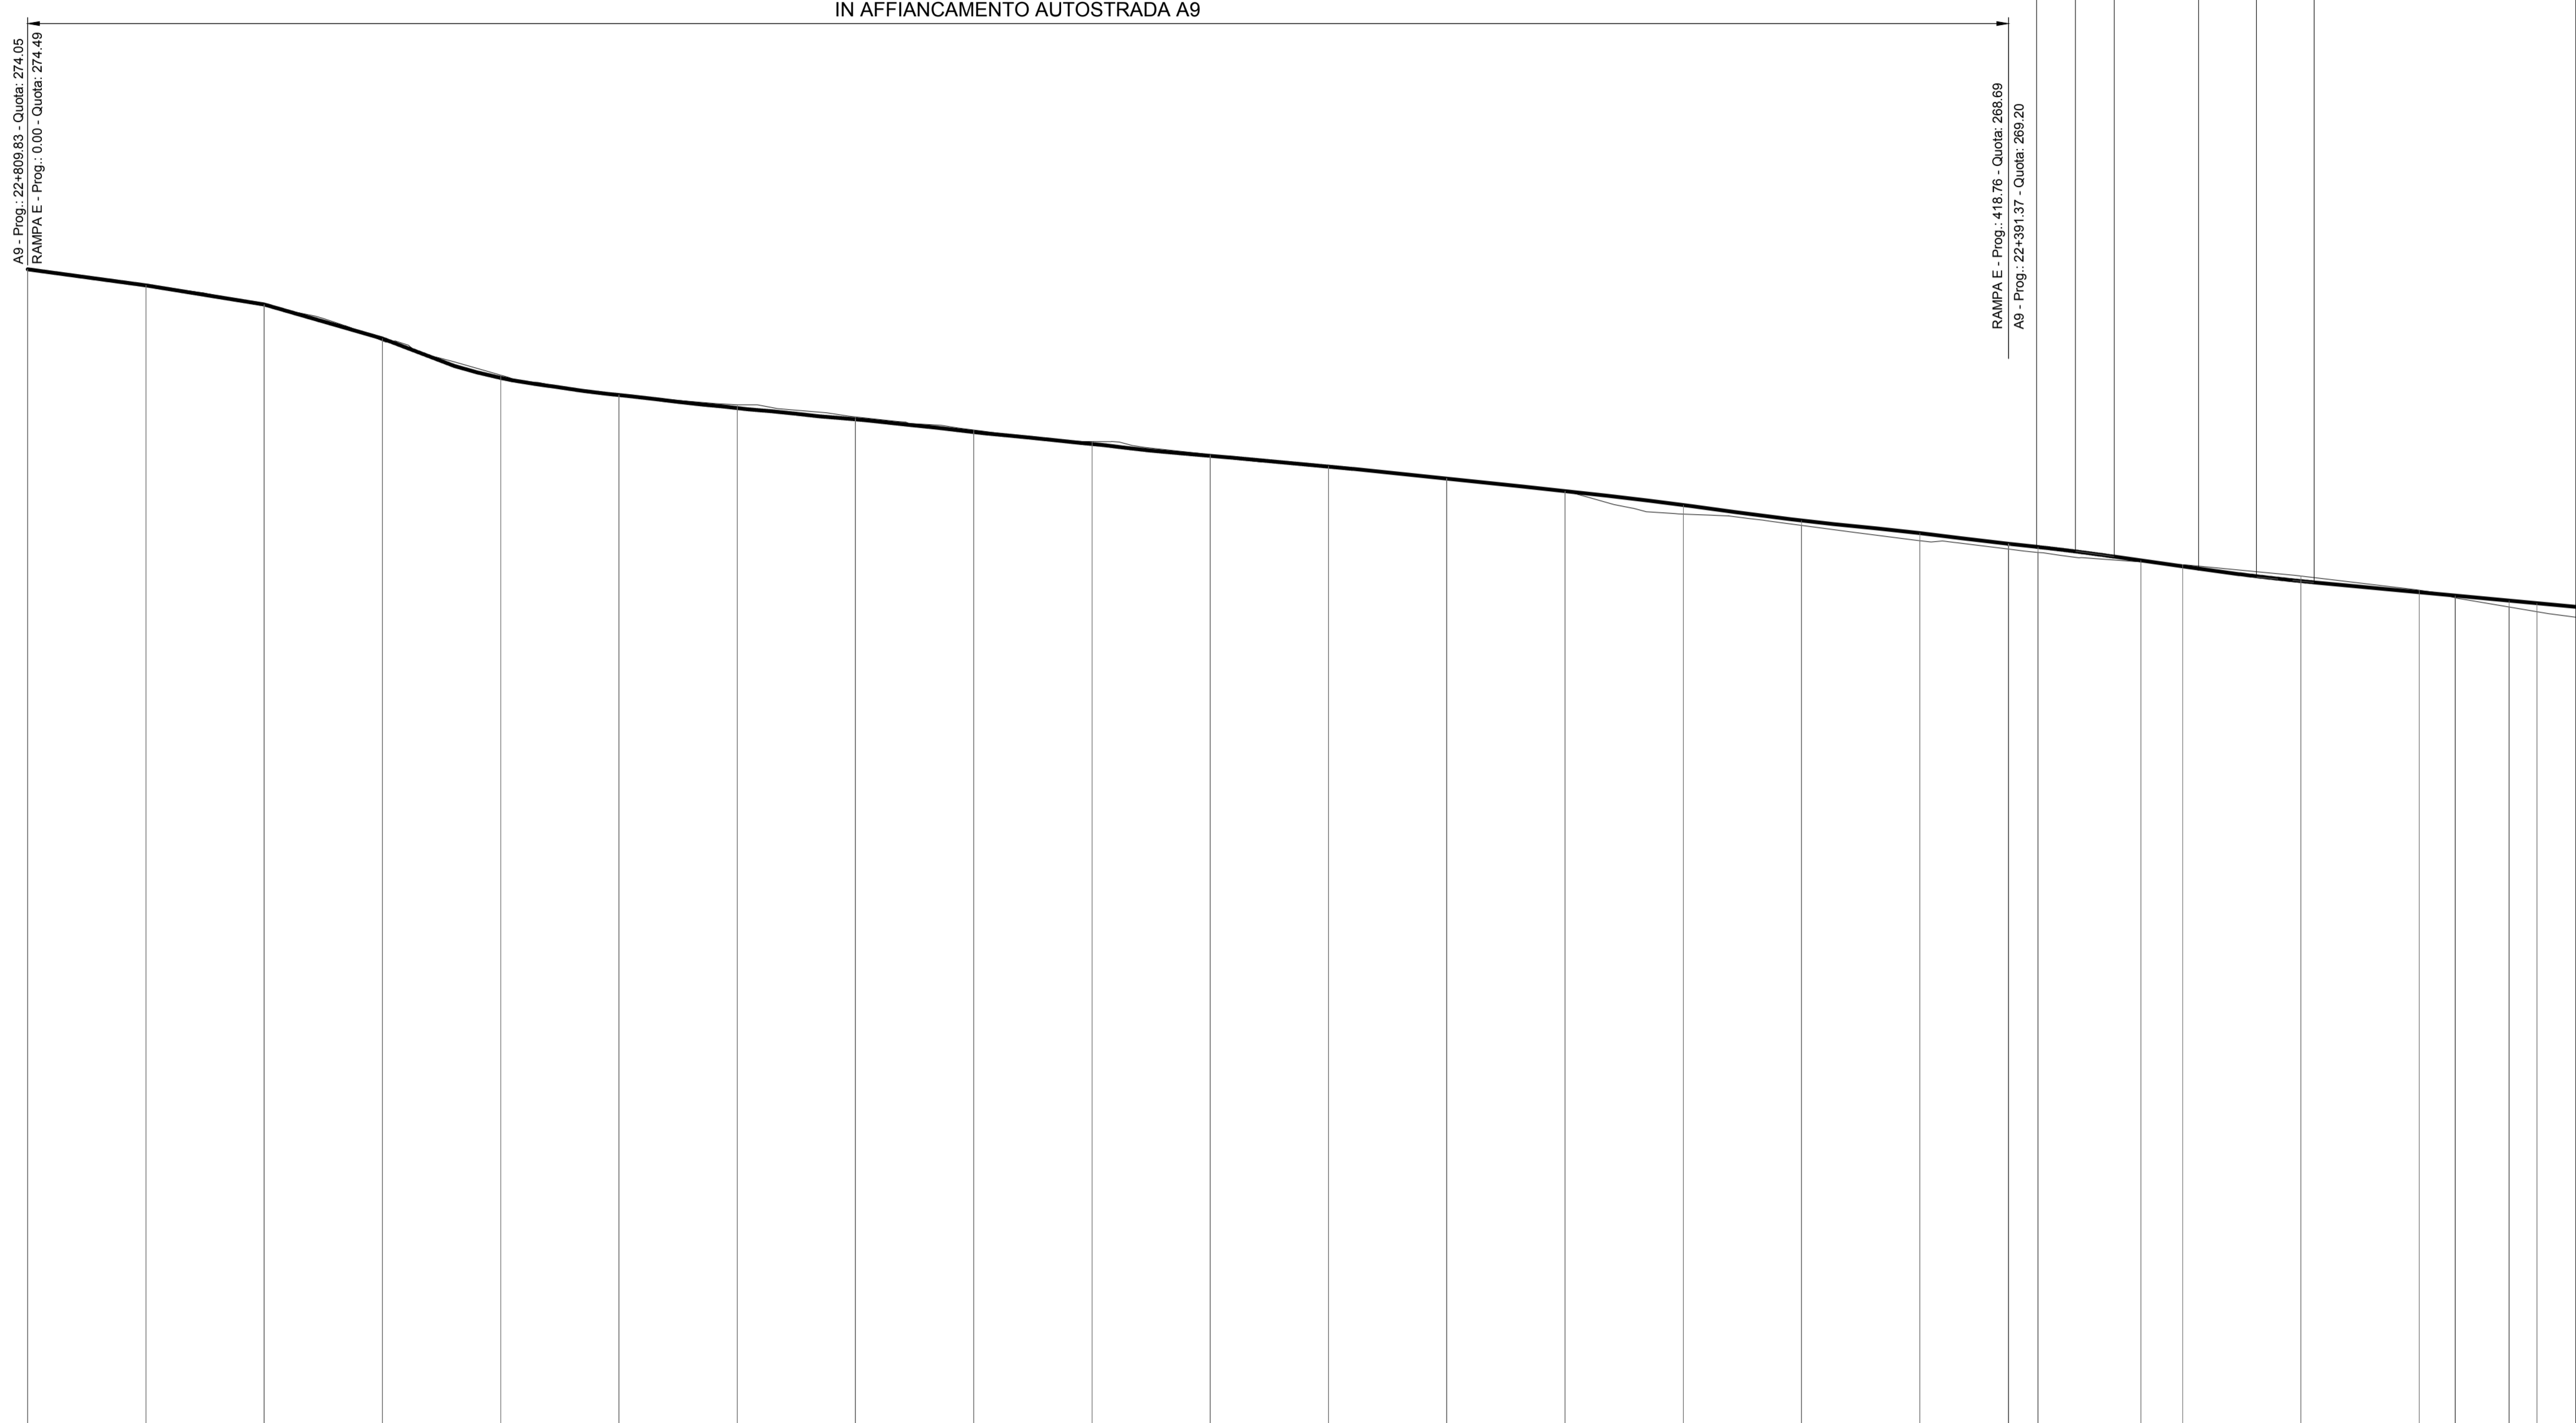

SCALA QUOTE 1:100 SCALA DISTANZE 1:1000

QT.RIF. 250.000

NUMERO SEZIONI	1	1a	1b	1c	1d	1e	1f	1g	1h	1i	1j	1k	1l	1m	1n	1o	1p	1q1r	1s	1t	2	3	4	5	6	7		
QUOTE PROGETTO	274.490	274.150	273.746	273.026	272.194	271.831	271.556	271.318	271.050	270.796	270.546	270.318	270.064	269.504	269.178	268.914	268.687	268.573	268.501	268.334	268.208	268.005	267.898	267.663	267.591	267.430		
QUOTE TERRENO	274.490	274.154	273.730	272.979	272.253	271.838	271.625	271.370	271.092	270.848	270.567	270.328	270.072	269.314	269.077	268.752	268.574	268.573	268.501	268.305	268.243	268.005	267.708	267.542	267.349	267.250		
DIFFERENZA DI QUOTA	0.000	-0.004	-0.016	-0.047	-0.059	-0.007	-0.069	-0.052	-0.042	-0.052	-0.021	-0.010	-0.008	-0.019	-0.101	-0.162	-0.114	-0.117	-0.029	-0.035	-0.107	-0.045	0.049	-0.136	0.180			
ETTOMETRICHE	0+000.000 0+100.000 0+200.000 0+300.000 0+400.000 0+500.000																											
DISTANZE PARZIALI	25.00	25.00	25.00	25.00	25.00	25.00	25.00	25.00	25.00	25.00	25.00	25.00	25.00	25.00	25.00	25.00	18.76	6.24	21.75	8.82	25.00	24.99	7.66	11.36	5.88			
DISTANZE PROGRESSIVE	0+000.00	0+025.00	0+050.00	0+075.00	0+100.00	0+125.00	0+150.00	0+175.00	0+200.00	0+225.00	0+250.00	0+275.00	0+300.00	0+325.00	0+350.00	0+375.00	0+400.00	0+418.76	0+425.00	0+446.75	0+455.57	0+480.57	0+505.56	0+513.22	0+524.58	0+530.46		
ANDAMENTO PLANIMETRICO	L= 90.092 L= 190.154 Sv= 83.730 a=5.330439 R= 1000.000 Sv= 84.604 a=5.386050 R= 1000.000 L= 107.994																											
ANDAMENTO CIGLI	SX: 2.50% 2.50% 1.70% 0.50% 2.50% DX: -2.50% -2.50% -1.70% -0.50% -2.50%																											
DIAGRAMMA VELOCITA'	80 70 60																											

MATRICE DI REVISIONE

REV	DATA	DESCRIZIONE MODIFICA
0		
1		
2		
3		
4		
5		

N.B.: LA TAVOLA SOSTITUISCE QUELLA RELATIVA AL CODICE [E] DEL PROGETTO ESECUTIVO

**COLLEGAMENTO AUTOSTRADALE DALMINE - COMO - VARESE - VALICO DEL GAGGIOLO E OPERE AD ESSO CONNESSE**  
 CODICE C.U.P. F11B06000270007  
**TRATTE B1, B2, C, D, TRVA13+14, GREENWAY**  
**AS BUILT**  
**TRATTA B1 - SVINCOLO DI LOMAZZO (da Pk -0+850 a Pk 1+800)**  
 PROGETTO STRADALE SVINCOLO LOMAZZO PROFILI LONGITUDINALI PROFILI LONGITUDINALI - RAMPA E - TAV 1

**IMPRESA**  
 RAGGRUPPAMENTO TEMPORANEO IMPRESE:  
 Mandataria: STRABAG A.G.  
 Mandante: GLF Grandi Lavori Fincosit S.p.A.  
 Mandante cooptata: Impresa costruzioni Giuseppe Malturo S.p.A.  
 Mandante: STRABAG S.p.A.

**STRABAG** **MALTURO** **STRABAG**

**CONCEDENTE**  
 CONCESSIONARI AUTOSTRADALI LOMBARDE  
 RESPONSABILE DI PROGETTO ED INCARICATO DELL'INTEGRAZIONE FRA LE VARIE PRESTAZIONI:  
 Ing. Alberto Cecchini

**CONCESSIONARIO**  
 Autstrada Pedemontana Lombarda  
 Direttore Tecnico: Ing. Enrico Arini  
 Referente Tecnico: Ing. Sabrina Lattada

**PROGETTISTA - PROGETTO ESECUTIVO DI DETTAGLIO**  
 RAGGRUPPAMENTO TEMPORANEO PROGETTISTI:  
 Mandataria: 3TI PROGETTI ITALIA  
 Mandante: OP Progetti  
 Mandante: Arch. Salvatore Vermiglio

**ELABORAZIONE PROGETTUALE**  
 PROGETTISTA:  
 3TI PROGETTI ITALIA S.p.A.  
 3TI ITALIA S.p.A.  
 Direttore Tecnico: Ing. Stefano Izzo Piacenti  
 Ordine degli Ingegneri Provincia di Roma n. 20809

Redatto: Schiavi Verificato: Lopes Approvato: Possati