

LENTATE



LENTATE

LIVELLETTA DIFF. DI QUOTA DISTANZA PENDENZA h = 2.213 L = 95.516 i = 0.02 h = 7.703 L = 294.753 i = 0.03

SVINCOLO DI LOMAZZO RAMP A F

R	10000.000
T	14.795
Fr	0.011
Pr	0+377.126
Qt	265.763


VIABILITA' 102 - WBS CV001 - CAVALCAVIA Cavalcavia Viabilità Locale 1 - Progr. 104.12

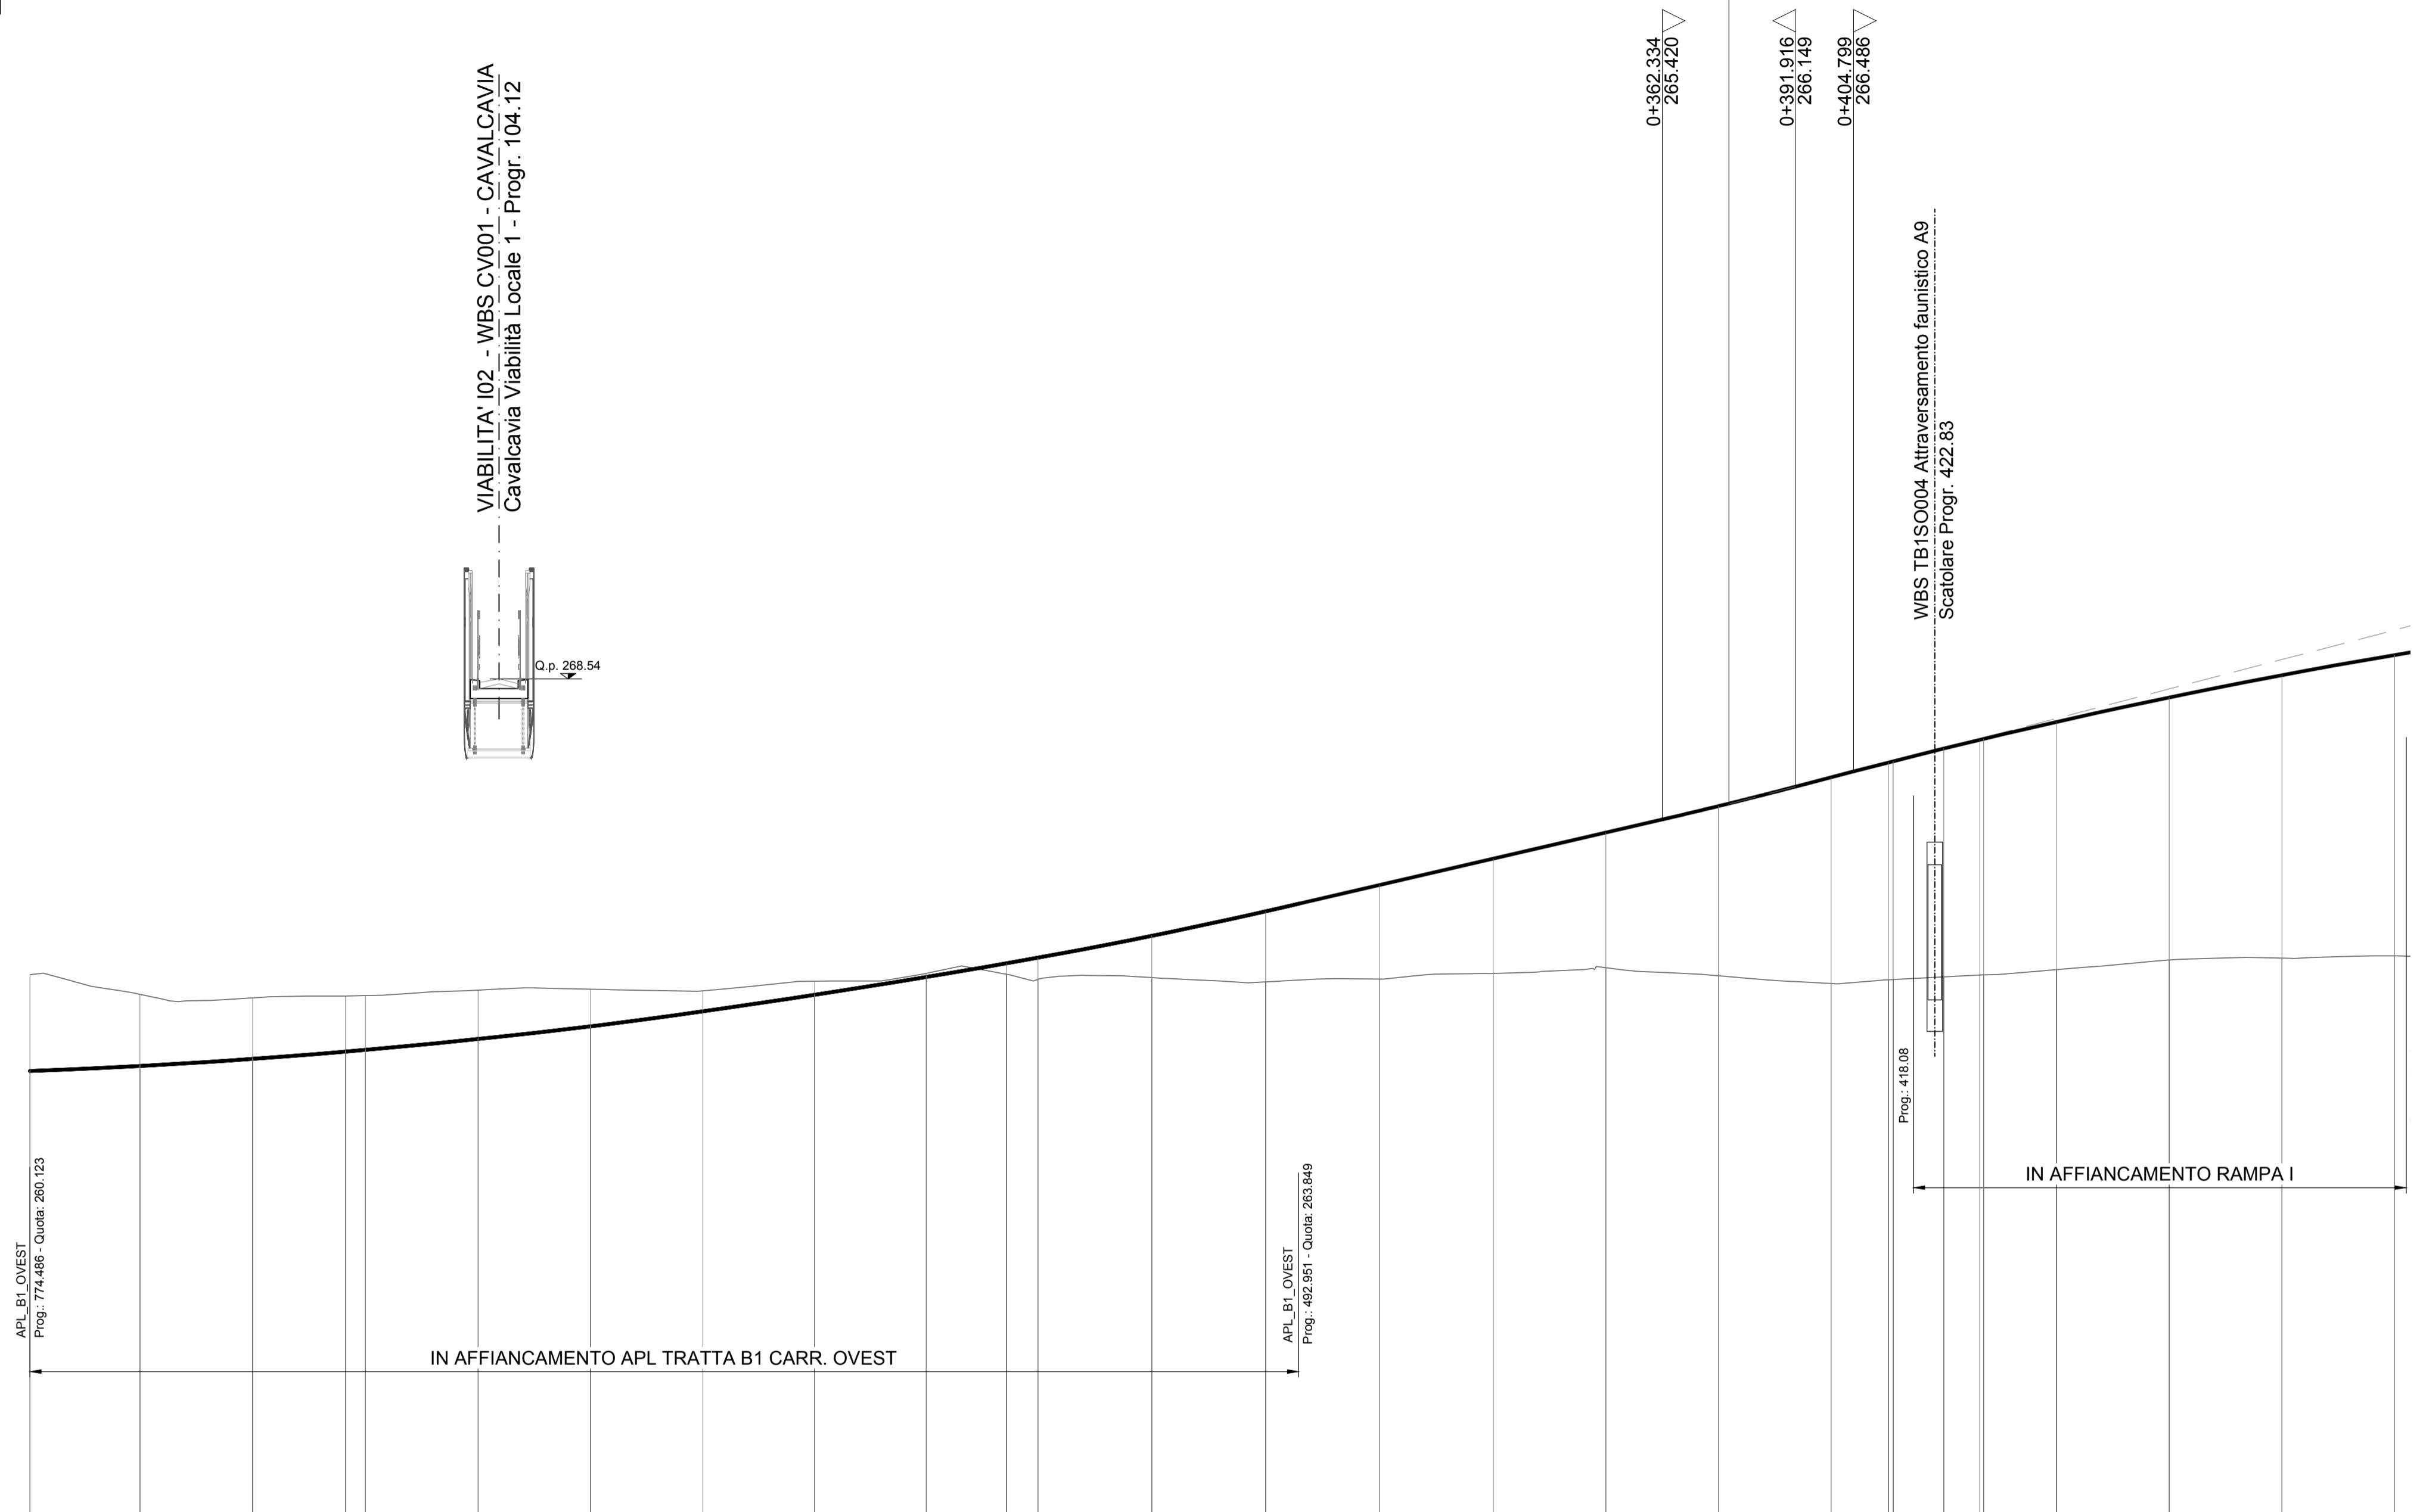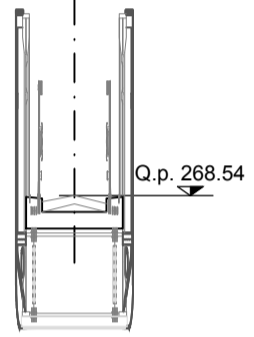

SCALA QUOTE 1:100
SCALA DISTANZE 1:1000

QT.RIF. 250.000

NUMERO SEZIONI	1	2	3	4	5	6	7	8	9	10	11	12	13	14	15	16	17	18	19	19a	20	20a	21	22	23	24		
QUOTE PROGETTO	259.835	259.949	260.107	260.268	260.306	260.547	260.830	261.161	261.528	261.924	262.229	262.353	262.837	263.382	263.986	264.550	265.129	265.717	266.356	266.987	267.112	267.209	267.585	268.128	268.623	269.070		
QUOTE TERRENO	261.974	261.639	261.461	261.502	261.511	261.633	261.653	261.616	261.830	262.004	261.983	261.872	261.910	261.815	261.879	262.001	262.128	261.950	261.778	261.860	261.865	261.826	261.969	262.088	262.300	262.343	262.392	
DIFFERENZA DI QUOTA	-2.139	-1.590	-1.354	-1.234	-1.205	-1.086	-0.823	-0.455	-0.302	-0.080	-0.246	-0.481	-0.927	-1.567	-2.087	-2.549	-3.001	-3.767	-4.578	4.827	4.847	5.068	5.219	5.828	6.280	6.678		
ETTOMETRICHE	0+100.000		0+100.000				0+200.000				0+300.000				0+400.000				0+500.000									
DISTANZE PARZIALI	24.43	25.01	20.60	4.41	25.01	25.01	24.90	24.81	24.79	17.82	6.96	25.27	25.29	25.30	25.19	25.01	25.01	25.01	12.75	11.25	7.99	16.15	25.01	25.01	25.01			
DISTANZE PROGRESSIVE	0+000.00	0+024.43	0+049.44	0+074.04	0+074.45	0+099.46	0+124.47	0+149.37	0+174.17	0+199.97	0+216.79	0+223.74	0+249.01	0+274.29	0+299.59	0+324.78	0+349.79	0+374.81	0+399.82	0+413.57	0+413.58	0+424.83	0+433.82	0+433.65	0+449.84	0+474.85	0+499.87	0+524.88
ANDAMENTO PLANIMETRICO	<p>1 Sv= 87.649 a=5.579890 R= 1000.000</p> <p>2 Sv= 135.941 a=0.173036 R= 50014.200</p> <p>3 Sv= 91.220 a=5.807157 R= 1000.015</p> <p>4 Sv= 399.282 a=0.508156 R= 50022.190</p>																											
ANDAMENTO CIGLI	<p>SX --- SEQUE PENDENZA TRASVERSALE DELL'APL CARR. OVEST --- 0.025</p> <p>DX --- 0.025</p>																											
DIAGRAMMA VELOCITA'	<p>40 Vp 40 km/h</p>																											

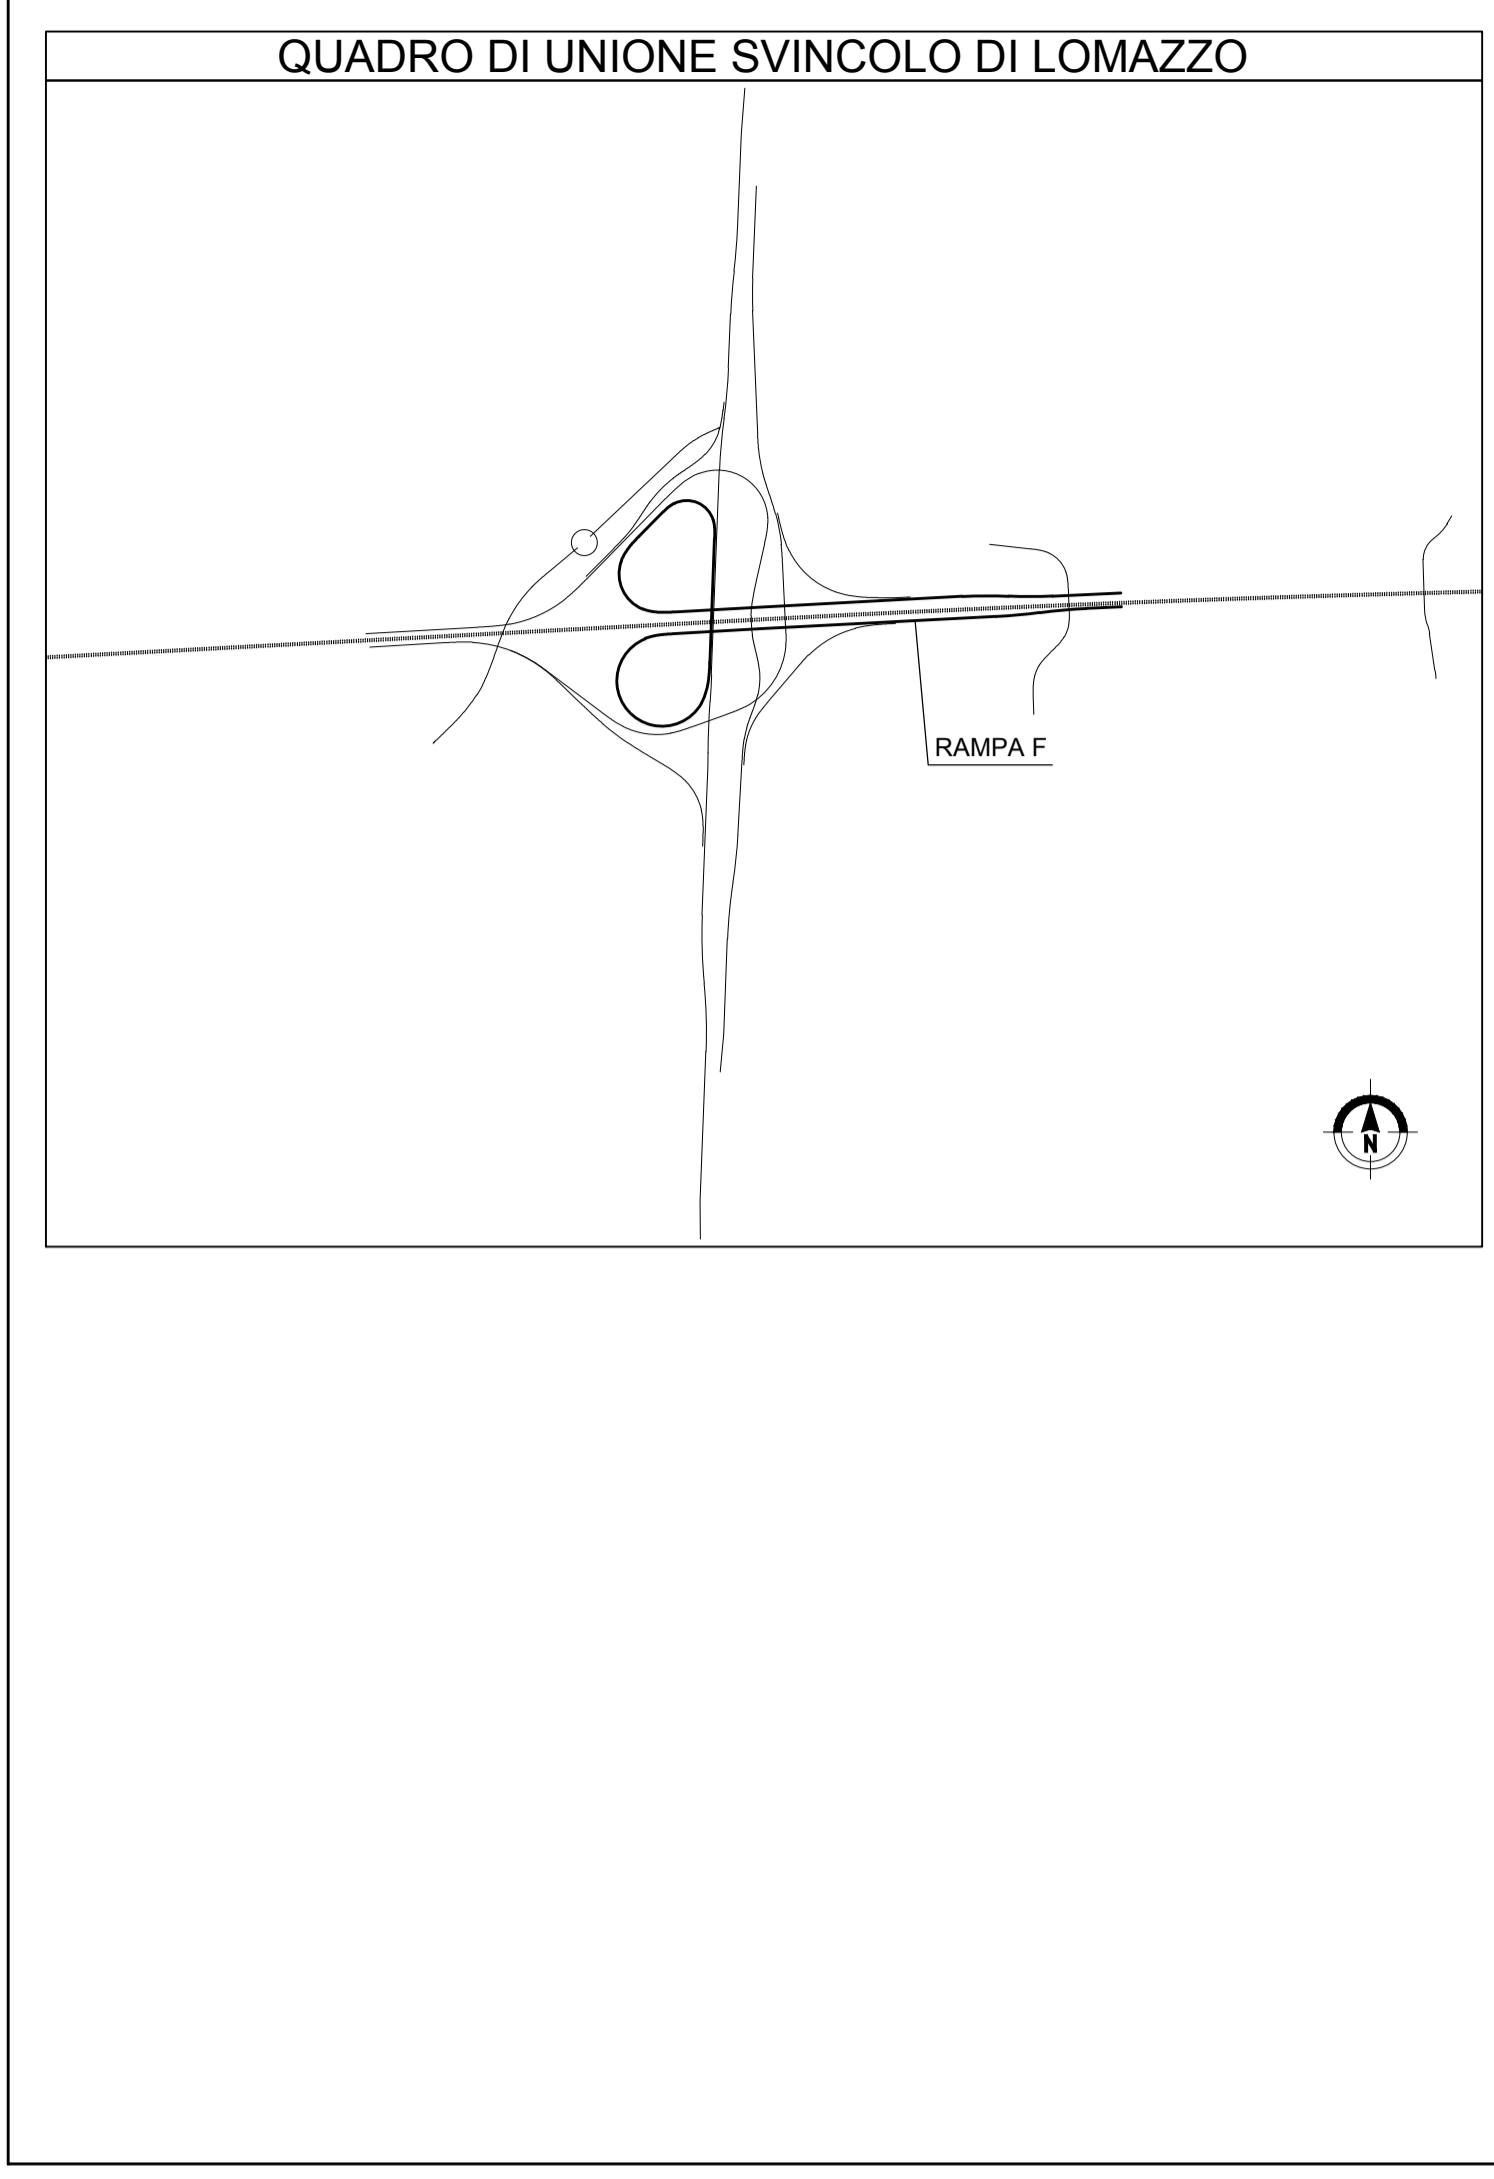

MATRICE DI REVISIONE

REV	DATA	DESCRIZIONE MODIFICA
0		
1		
2		
3		
4		
5		

N.B.: LA TAVOLA SOSTITUISCE QUELLA RELATIVA AL CODICE [] DEL PROGETTO ESECUTIVO

COLLEGAMENTO AUTOSTRADALE DALMINE - COMO - VARESE - VALICO DEL GAGGIOLO E OPERE AD ESSO CONNESSE

CODICE C.U.P. F11806000270007

TRATTE B1, B2, C, D, TRVA13+14, GREENWAY

AS BUILT

TRATTA B1 - SVINCOLO DI LOMAZZO (da Pk -0+850 a Pk 1+800)

PROGETTO STRADALE SVINCOLO LOMAZZO PROFILI LONGITUDINALI

PROFILI LONGITUDINALI - RAMP A F - TAV 1

IDENTIFICAZIONE ELABORATO CODICE PROGETTO: F001078 WBS

IMPRESA RAGGRUPPAMENTO TEMPORANEO IMPRESE: STRABAG A.G., GLF Grandi Lavori Fincosit S.p.A., Giuseppe Malturo S.p.A.

PROGETTISTA - PROGETTO ESECUTIVO DI DETTAGLIO RAGGRUPPAMENTO TEMPORANEO PROGETTISTI: 3TI PROGETTI ITALIA S.p.A.

CONCEDENTE: CONCESSIONI AUTOSTRADALI LOMBARDE RESPONSABILE DI PROGETTO ED INCARICATO DELL'INTEGRAZIONE FRA LE VARIE PRESTAZIONI: Ing. Alberto Cecchini

CONCESSIONARIO: Autostreda Pedemontana Lombarda Direttore Tecnico: Ing. Enrico Arini Referente Tecnico: Ing. Sabrina Lattada

APPROVATO: Autostreda Pedemontana Lombarda Il Direttore dei Lavori: Ing. Francesco Domenico

Redatto: Schiavi Verificato: Lopes Approvato: Possati