

LENTATE

LENTATE

LIVELLETTE

DIFF. DI QUOTA  
Distanza  
Pendenza

h = -4.274  
L = 433.317  
i = -0.01

h = 14.824  
L = 549.051  
i = 0.03

R	2500.000
T	45.933
Fr	0.422
Pr	1+677.945
Qt	260.722

SVINCOLO DI LOMAZZO  
RAMPA F

1+632.014  
261.170

1+723.861  
261.962

1+880.455  
266.189

Prog.: 1066.80


IN AFFIANCAMENTO RAMPA E

SCALA QUOTE 1:100  
SCALA DISTANZE 1:1000

QT.RIF. 250.000

NUMERO SEZIONI	71	72	73	74	75	76	77	78	79	79a	80	81	8282a	8384	85	86	87	88	89	90	91	92	93	94	95	96		
QUOTE PROGETTO	261.815	261.572	261.328	261.101	261.065	261.251	261.627	261.992	262.667	262.874	263.342	264.017	264.357	264.492	264.771	265.367	265.980	267.316	267.881	268.398	268.696	268.968	269.338	269.700	270.015	270.266		
QUOTE TERRENO	261.738	261.421	261.204	261.047	260.975	260.740	260.644	260.573	260.518	260.516	260.538	260.601	260.666	260.680	260.769	260.894	261.026	261.304	261.537	261.749	261.885	262.001	262.113	262.238	262.303	262.235		
DIFFERENZA DI QUOTA	0.076	0.151	0.124	0.054	0.090	0.511	0.983	1.419	2.149	2.358	2.804	3.416	3.691	3.812	4.002	4.473	4.954	6.012	6.344	6.649	6.811	6.967	7.225	7.461	7.712	8.031		
ETOMETRICHE	1+600.000		1+700.000				1+800.000						1+900.000						2+000.000				2+100.000					
DISTANZE PARZIALI	25.00	24.96	24.77	24.15	23.36	22.02	14.95	25.00	7.66	17.34	25.00	12.57	5.00	10.34	3.97	18.12	22.70	27.30	25.00	25.00	25.00	15.59	15.15	22.38	24.67	24.54	24.88	
DISTANZE PROGRESSIVE	1+635.79	1+660.79	1+685.75	1+710.52	1+735.68	1+760.04	1+785.05	1+810.00	1+835.00	1+860.00	1+885.00	1+910.00	1+935.00	1+960.00	1+985.00	2+010.00	2+035.00	2+060.00	2+085.00	2+110.00	2+135.00	2+160.00	2+185.00	2+210.00	2+235.00	2+260.00	2+285.00	
ANDAMENTO PLANIMETRICO	A= 88.344 Sv= 86.718 Tau= -30.670385 D= 3.453																											
ANDAMENTO CIGLI	Sv= 343.071 a=242.672833 R= 90.000																											
ANDAMENTO CIGLI	A= 72.335 Sv= 58.137 Tau= 20.561845 D= 1.559																											
DIAGRAMMA VELOCITA'	Vp 40 km/h																											

QUADRO DI UNIONE SVINCOLO DI LOMAZZO

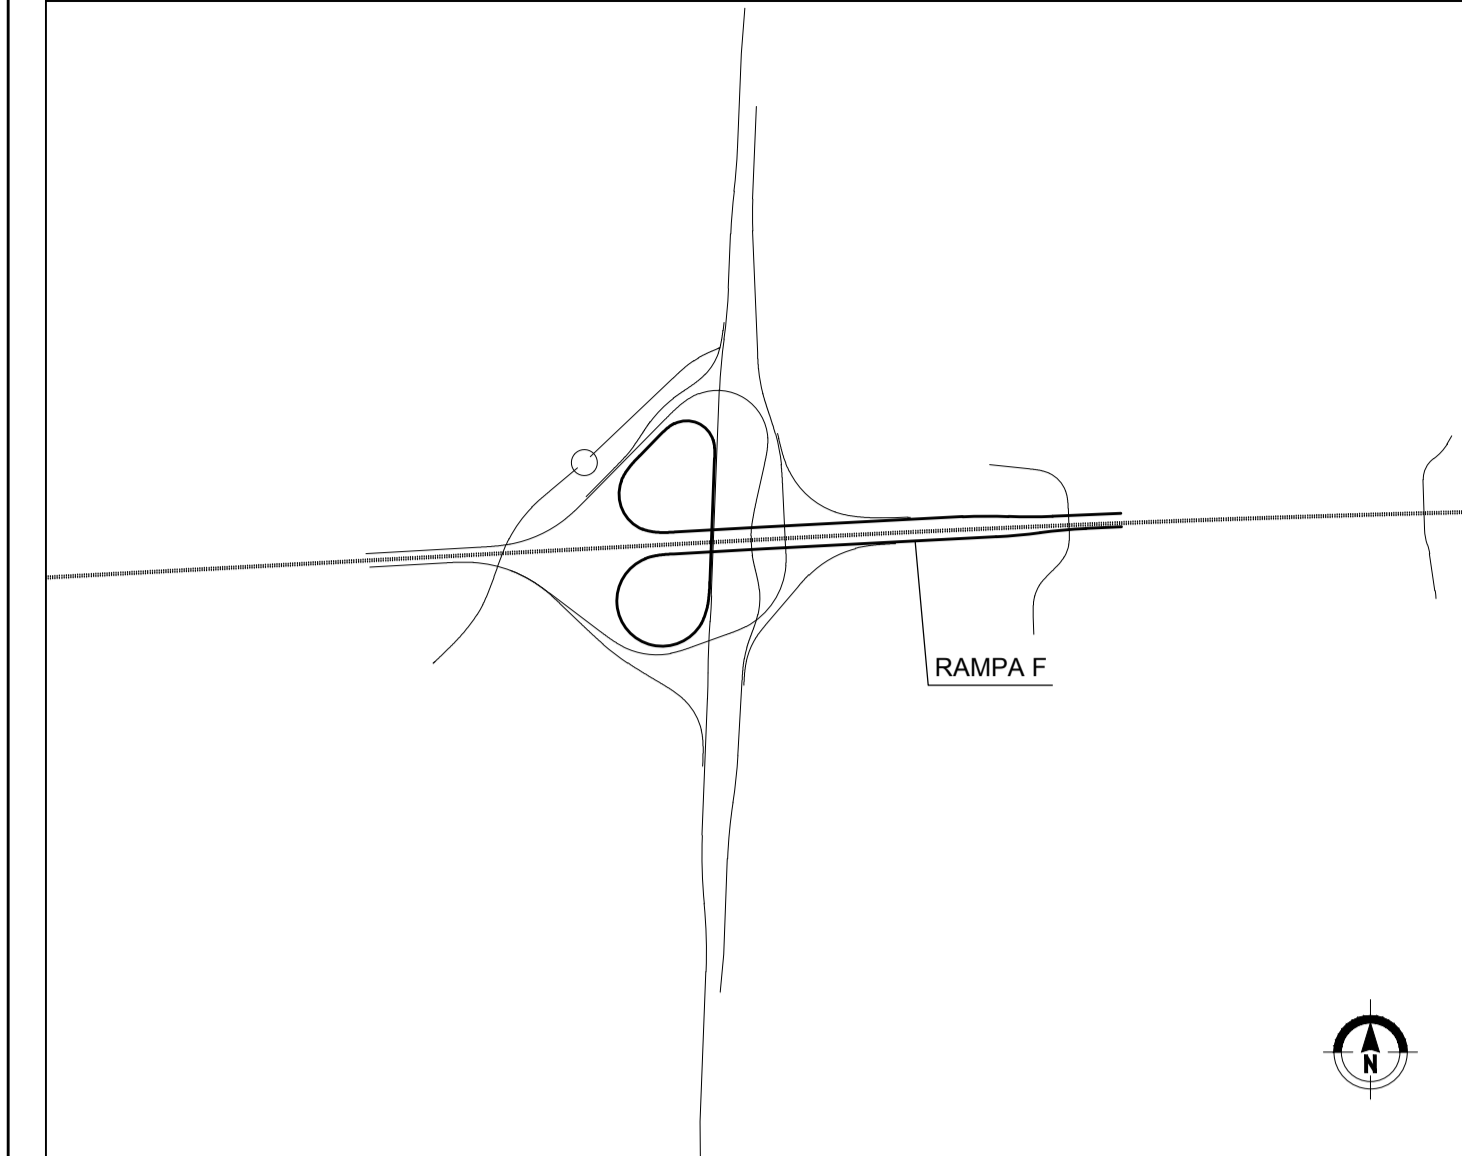

RAMPA F



MATRICE DI REVISIONE

REV	DATA	DESCRIZIONE MODIFICA
0		
1		
2		
3		
4		
5		

N.B.: LA TAVOLA SOSTITUISCE QUELLA RELATIVA AL CODICE [ ] DEL PROGETTO ESECUTIVO

COLLEGAMENTO AUTOSTRADALE  
DALMINE - COMO - VARESE - VALICO DEL GAGGIOLO E OPERE AD ESSO CONNESSE  
CODICE C.U.P. F11B06000270007

**TRATTE B1, B2, C, D, TRVA13+14, GREENWAY**

**AS BUILT**

TRATTA B1 - SVINCOLO DI LOMAZZO (da Pk -0+850 a Pk 1+800)

PROGETTO STRADALE  
SVINCOLO LOMAZZO  
PROFILI LONGITUDINALI  
PROFILI LONGITUDINALI - RAMPA F - TAV 4

IMPRESA  
RAGGRUPPAMENTO TEMPORANEO IMPRESE:  
Mandatario: STRABAG A.G.  
Mandatario: GLF Grandi Lavori Fincosit S.p.A.  
Mandatario: Impresa costruzioni Giuseppe Malturo S.p.A.  
Mandatario cooptata: STRABAG S.p.A.

STRABAG MALTAURO STRABAG

CONCEDENTE: CONCESSIONE AUTOSTRADALI LOMBARDE  
RESPONSABILE DI PROGETTO ED INCARICATO DELL'INTEGRAZIONE FRA LE VARIE PRESTAZIONI: Ing. Alberto Cecchini

CONCESSIONARIO: Autostredale Pedemontana Lombarda  
Direttore Tecnico: Ing. Enrico Arini  
Referente Tecnico: Ing. Sabrina Lattada

PROGETTISTA: 3TI PROGETTI ITALIA S.p.A.  
3TI PROGETTI ITALIA S.p.A.

APPROVATO: Il Direttore dei Lavori: Ing. Francesco Donnicci  
Redatto: Schiavi  
Verificato: Lopes  
Approvato: Possati

Stampa: 15/05/2015