


SCALA QUOTE 1:100
SCALA DISTANZE 1:1000

QT.RIF. 250.000

NUMERO SEZIONI	40	41	42	43	44	45	45a	46	47	48	49	50	51	52	53	54	55	56	57	58	59	60	61	62	62a	63	
QUOTE PROGETTO	260.388	260.082	259.775	259.466	259.177	258.849	258.548	258.400	258.352	258.205	258.057	257.905	257.857	257.725	257.466	257.187	257.096	256.983	256.714	256.444	256.175	255.906	255.673	255.527	255.434	255.385	
QUOTE TERRENO	260.087	259.859	259.674	259.349	259.288	258.634	258.692	258.661	258.692	258.159	257.750	257.662	257.468	257.266	257.003	256.699	256.639	256.606	256.357	256.128	255.745	255.798	255.500	255.020	254.834	254.773	
DIFFERENZA DI QUOTA	-0.301	-0.223	-0.101	-0.117	-0.111	-0.215	-0.044	-0.161	-0.340	0.046	-0.307	-0.343	-0.389	-0.459	-0.453	-0.468	-0.457	-0.417	-0.357	-0.315	-0.430	-0.108	-0.173	-0.498	-0.600	-0.612	
ETTOMETRICHE	1+300.000		1+400.000			1+500.000			1+600.000			1+700.000			1+800.000												
DISTANZE PARZIALI	25.02	25.16	25.36	23.60	26.92	24.65	18.29	7.97	24.00	24.43	24.85	7.98	16.89	24.98	25.00	8.42	10.48	25.00	25.00	25.00	25.00	25.00	25.00	16.45	8.55	25.00	
DISTANZE PROGRESSIVE	1+280.99	1+306.01	1+331.17	1+356.54	1+380.14	1+407.06	1+431.70	1+448.99	1+457.96	1+481.96	1+506.39	1+531.24	1+539.22	1+556.11	1+581.09	1+606.09	1+614.52	1+625.00	1+650.00	1+675.00	1+700.00	1+725.00	1+750.00	1+775.00	1+791.45	1+800.00	
ANDAMENTO PLANIMETRICO	Sv= 51.305 a=2.177466 R= 1500.000		L= 270.898			Sv= 134.950 a=8.591192 R= 1000.000			8																		
ANDAMENTO CIGLI	SX																									DX	
DIAGRAMMA VELOCITA'	80																									70	60

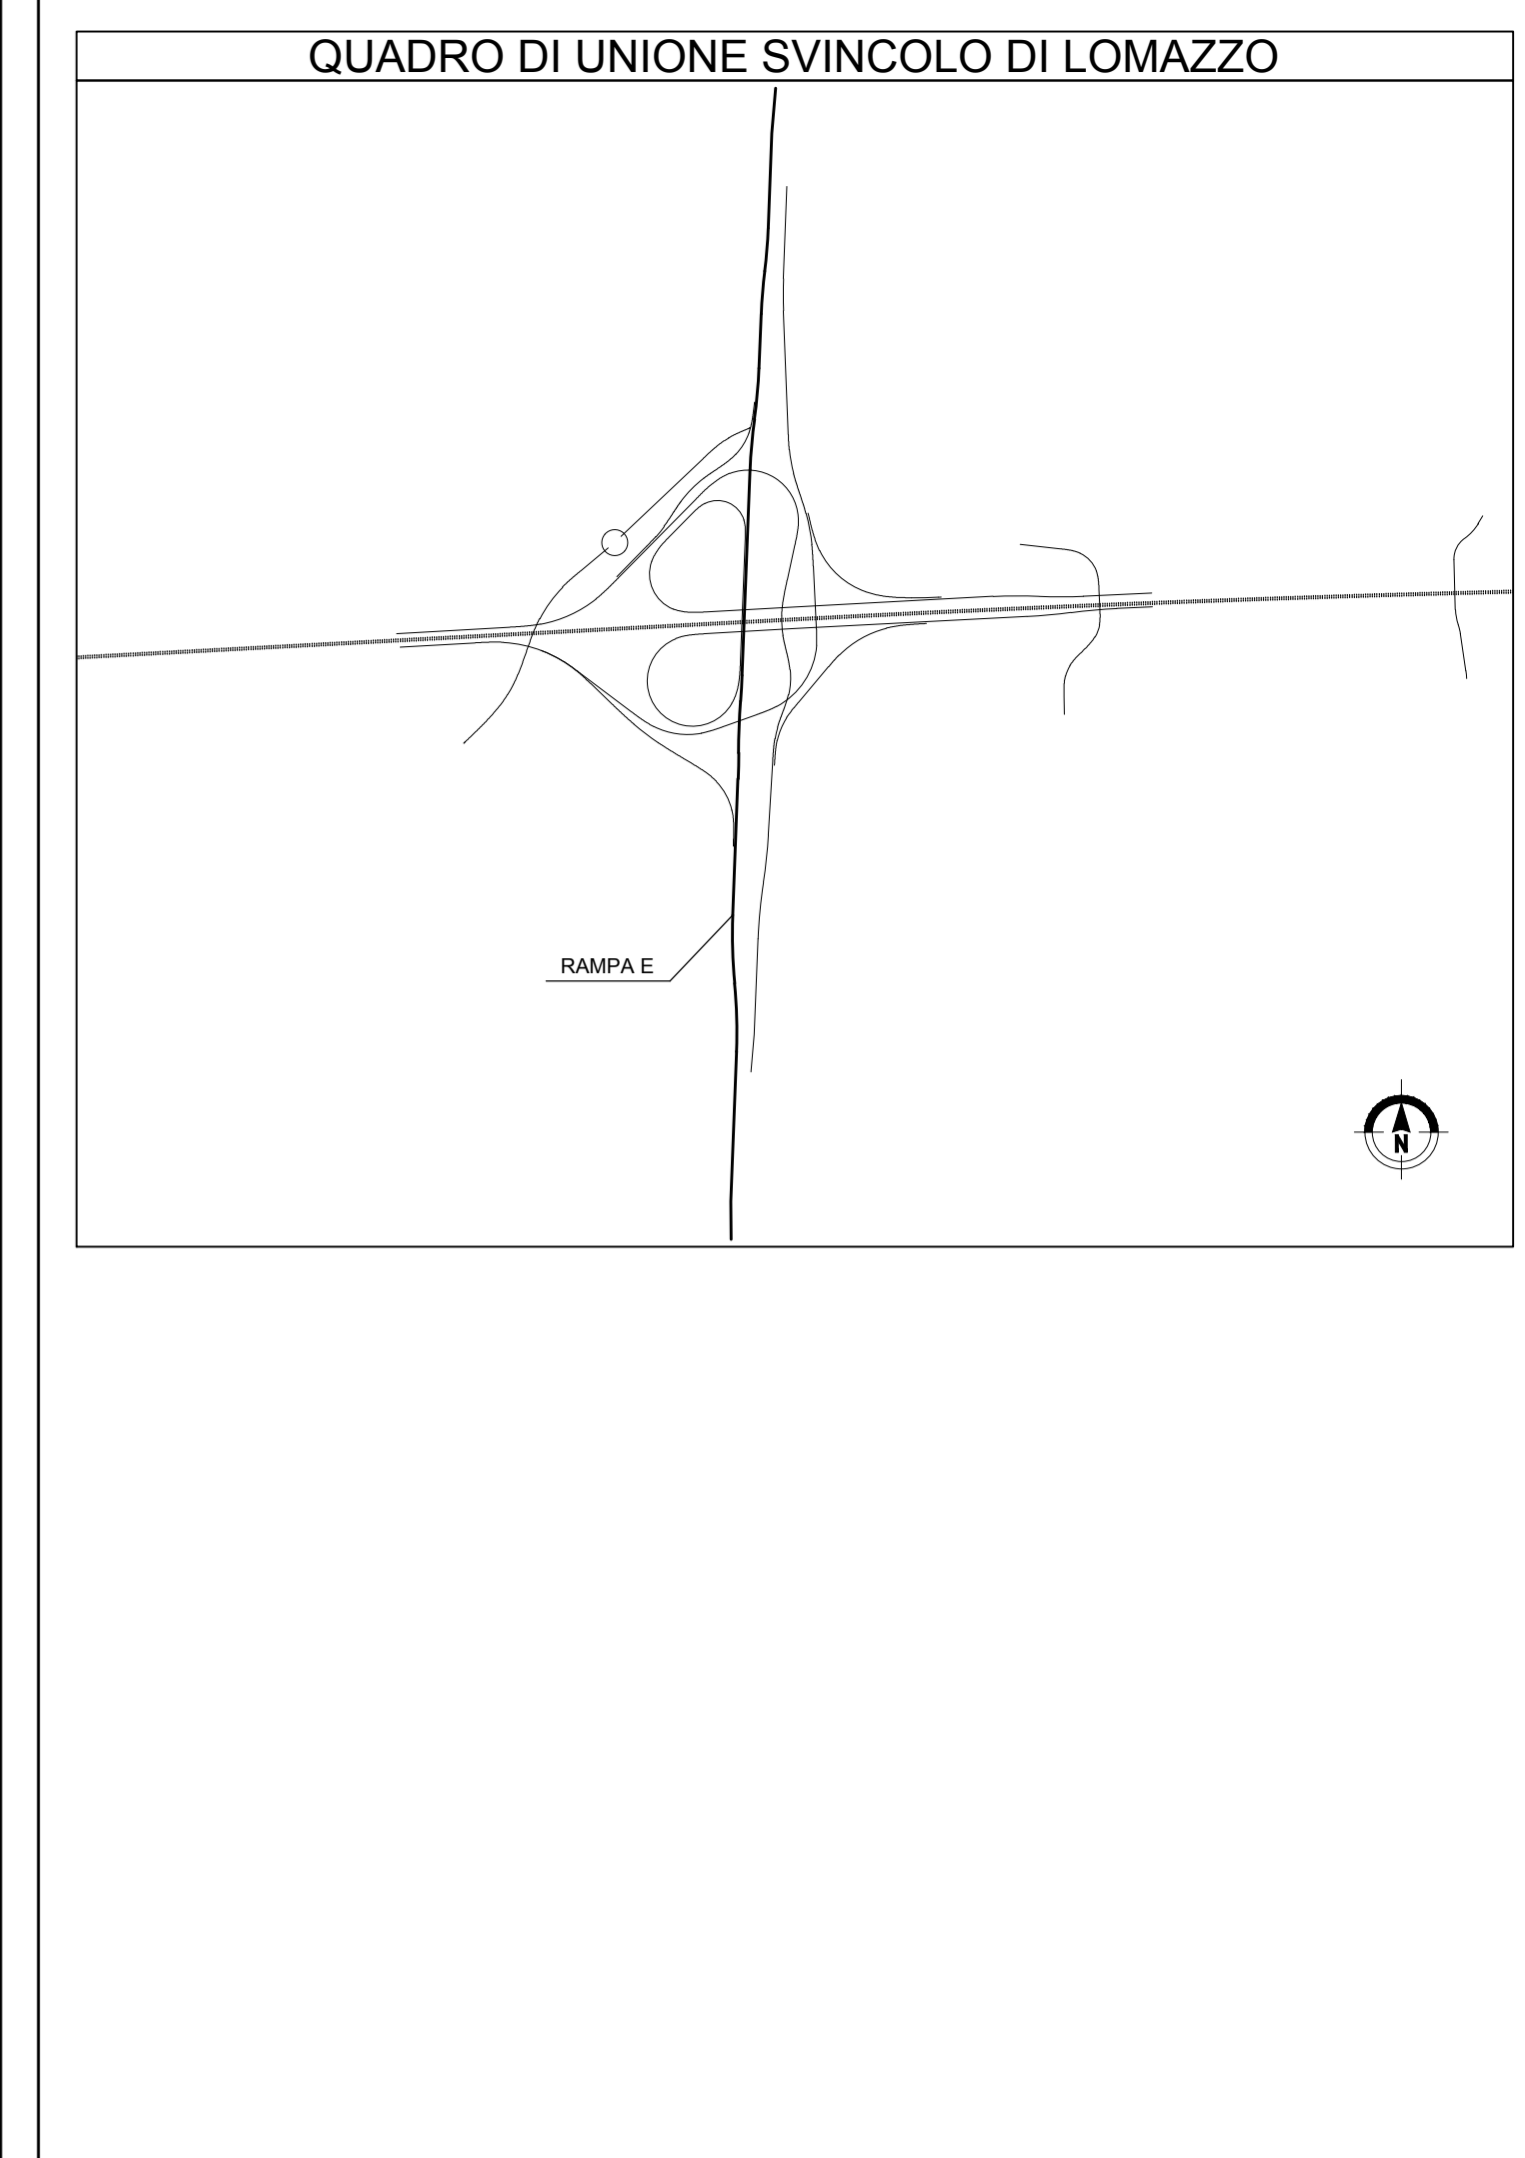

MATRICE DI REVISIONE

REV	DATA	DESCRIZIONE MODIFICA
0		
1		
2		
3		
4		
5		

N.B.: LA TAVOLA SOSTITUISCE QUELLA RELATIVA AL CODICE [E] DEL PROGETTO ESECUTIVO

COLLEGAMENTO AUTOSTRADALE
DALMINE - COMO - VARESE - VALICO DEL GAGGIOLIO E OPERE AD ESSO CONNESSE
CODICE C.U.P. F1180000270007

TRATTE B1, B2, C, D, TRVA13+14, GREENWAY
AS BUILT
TRATTA B1 - SVINCOLO DI LOMAZZO (da Pk -0+850 a Pk 1+800)
PROGETTO STRADALE
SVINCOLO LOMAZZO
PROFILI LONGITUDINALI
PROFILI LONGITUDINALI - RAMPA E - TAV 3

IDENTIFICAZIONE ELABORATO
CODICE PROGETTO: F001078
WBS

IMPRESA
RAGGRUPPAMENTO TEMPORANEO IMPRESE:
Mandatario: STRABAG A.G.
Mandatario: GLF Grandi Lavori Fincosit S.p.A.
Mandatario: Giuseppe Malturo S.p.A.
Mandatario cooptata: STRABAG S.p.A.

STRABAG MALTAURO STRABAG

CONCEDENTE
CONCESSIONE AUTOSTRADALI LOMBARDE
RESPONSABILE DI PROGETTO ED INCARICATO DELL'INTEGRAZIONE FRA LE VARIE PRESTAZIONI:
Ing. Alberto Cecchini

CONCESSIONARIO
Autostradale Pedemontana Lombarda
Direttore Tecnico: Ing. Enrico Arini
Referente Tecnico: Ing. Sabrina Lattada

APPROVATO
Autostradale Pedemontana Lombarda
Il Direttore dei Lavori: Ing. Francesco Domenico

PROGETTISTA - PROGETTO ESECUTIVO DI DETTAGLIO
RAGGRUPPAMENTO TEMPORANEO PROGETTISTI:
3TI PROGETTI ITALIA S.p.A.
OP Programmazione gestione progetti di ingegneria

ELABORAZIONE PROGETTUALE
PROGETTISTA:
3TI PROGETTI ITALIA S.p.A.
3TI ITALIA S.p.A.
DIRETTORE TECNICO
Ing. Stefano Irena Piccanti
Ordine degli Ingegneri Provincia di Roma n. 20809

Redatto: Schiavi Verificato: Lopes Approvato: Possati