

← COMO

MILANO →

LIVELLETTE DIFF. DI QUOTA  
Distanza Pendenza



SVINCOLO DI LOMAZZO  
RAMPA E

IN AFFIANCAMENTO AUTOSTRADA A9

RAMPA E - Prog. 2286.86 - Quota: 251.32  
A9 - Prog. 2282.94 - Quota: 251.32

SCALA QUOTE 1:100  
SCALA DISTANZE 1:1000

QT.RIF. 250.000

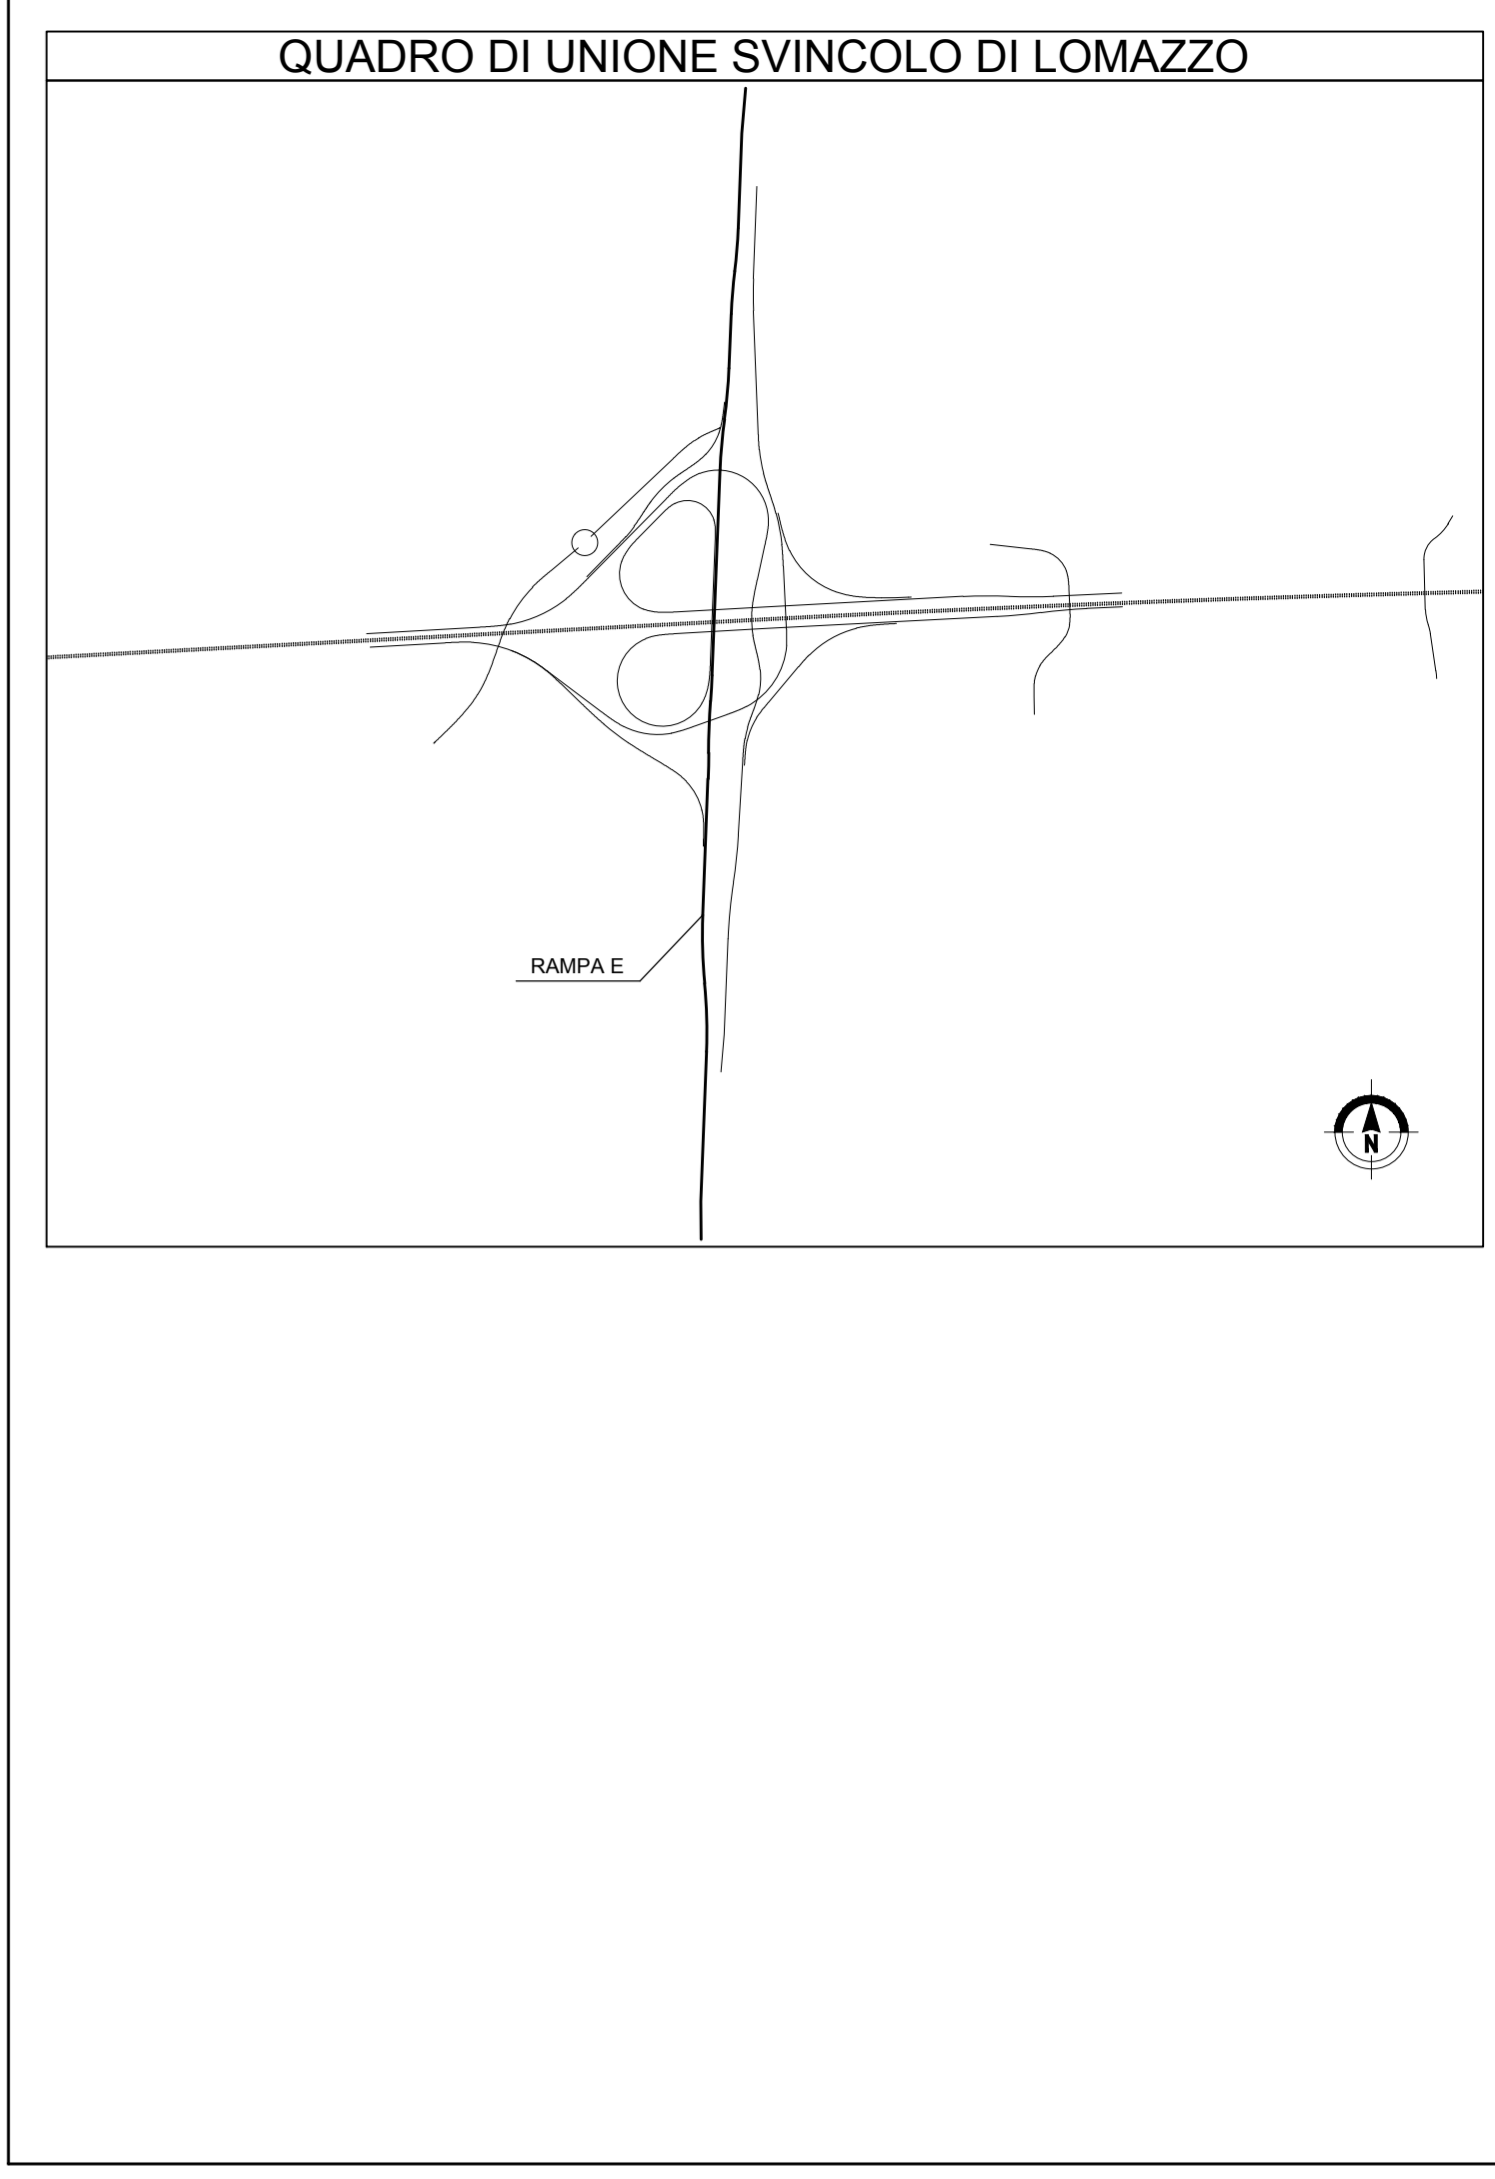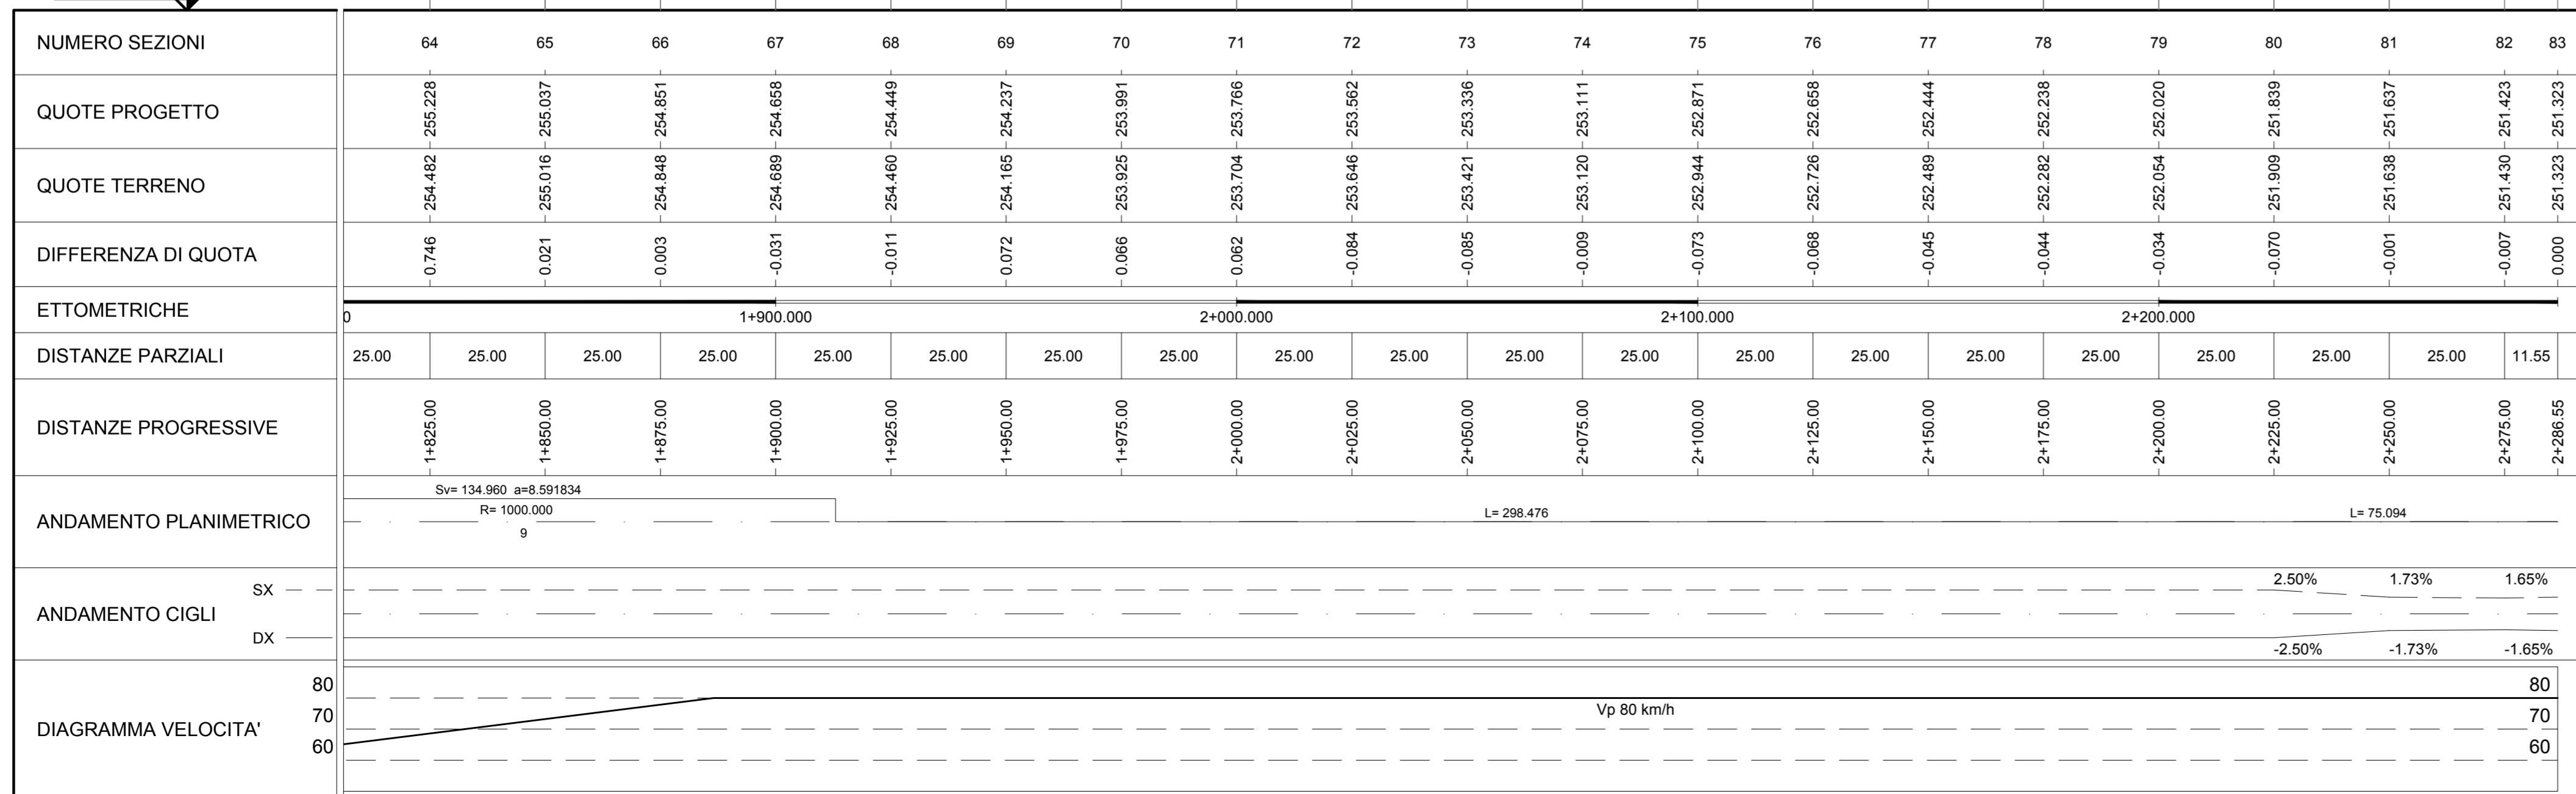

MATRICE DI REVISIONE

REV	DATA	DESCRIZIONE MODIFICA
0		
1		
2		
3		
4		
5		

N.B.: LA TAVOLA SOSTITUISCE QUELLA RELATIVA AL CODICE [E] DEL PROGETTO ESECUTIVO

**COLLEGAMENTO AUTOSTRADALE  
DALMINE - COMO - VARESE - VALICO DEL GAGGIOLO E OPERE AD ESSO CONNESSE**  
CODICE C.U.P. F11B06000270007

**TRATTE B1, B2, C, D, TRVA13+14, GREENWAY  
AS BUILT**

**TRATTA B1 - SVINCOLO DI LOMAZZO (da Pk -0+850 a Pk 1+800)**  
PROGETTO STRADALE  
SVINCOLO LOMAZZO  
PROFILI LONGITUDINALI  
PROFILI LONGITUDINALI - RAMPA E - TAV 4

<b>IDENTIFICAZIONE ELABORATO</b> CODICE PROGETTO: F001078 WBS	<b>IMPRESA</b> RAGGRUPPAMENTO TEMPORANEO IMPRESE: Mandatario: STRABAG A.G. Mandatario: GLF Grandi Lavori Fincosit S.p.A. Mandatario: Giuseppe Malturo S.p.A. Mandatario cooptata: STRABAG S.p.A.
<b>FASE PROGETTUALE</b> A   B   C   D   E   F   G   H   I   J   K   L   M   N   O   P   Q   R   S   T   U   V   W   X   Y   Z	<b>CONCESSIONARIO</b> Autosstrada Pedemontana Lombarda Direttore Tecnico: Ing. Enrico Arini Referente Tecnico: Ing. Sabrina Lattada
<b>CONCEDENTE</b> CONCESSIONE AUTOSTRADALI LOMBARDE Ing. Alberto Cecchini	<b>PROGETTISTA - PROGETTO ESECUTIVO DI DETTAGLIO</b> 3TI PROGETTI ITALIA S.p.A. Ing. Stefano Izzo Piacenti Ordine degli Ingegneri Provincia di Roma n. 20809
<b>CONCESSIONARIO</b> Autosstrada Pedemontana Lombarda Il Direttore dei Lavori: Ing. Francesco Domenico	<b>ELABORAZIONE PROGETTUALE</b> 3TI ITALIA S.p.A. Direttore Tecnico: Ing. Stefano Izzo Piacenti Arch. Salvatore Vermiglio
<b>APPROVATO</b> Autosstrada Pedemontana Lombarda	<b>APPROVATO</b> Redatto: Schiavi Verificato: Lopes Approvato: Possati