

← COMO

MILANO →

Diagramma delle visibilità

— Distanza di visuale libera

— Visibilità per l'arresto

SCALA DISTANZE 1:2000



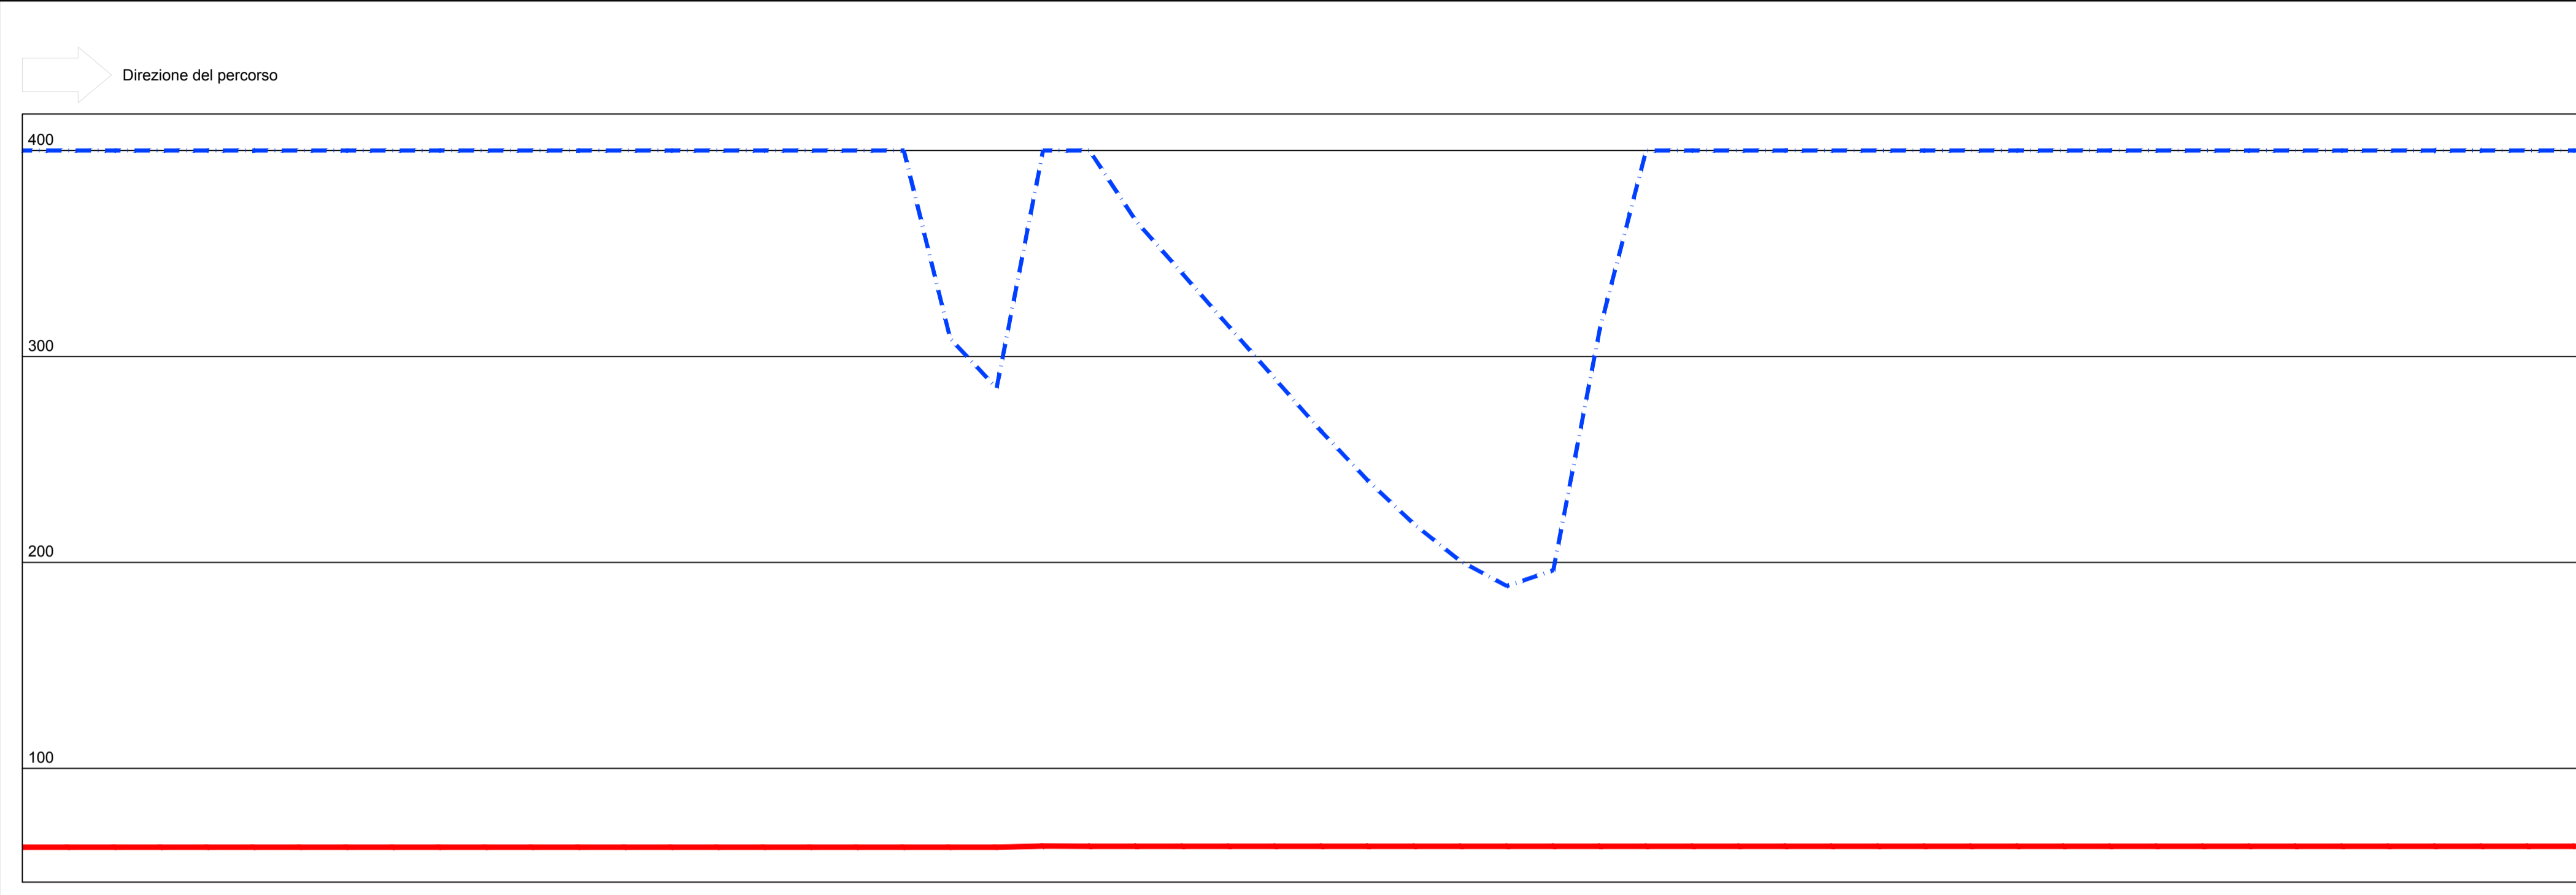



Diagramma delle velocità

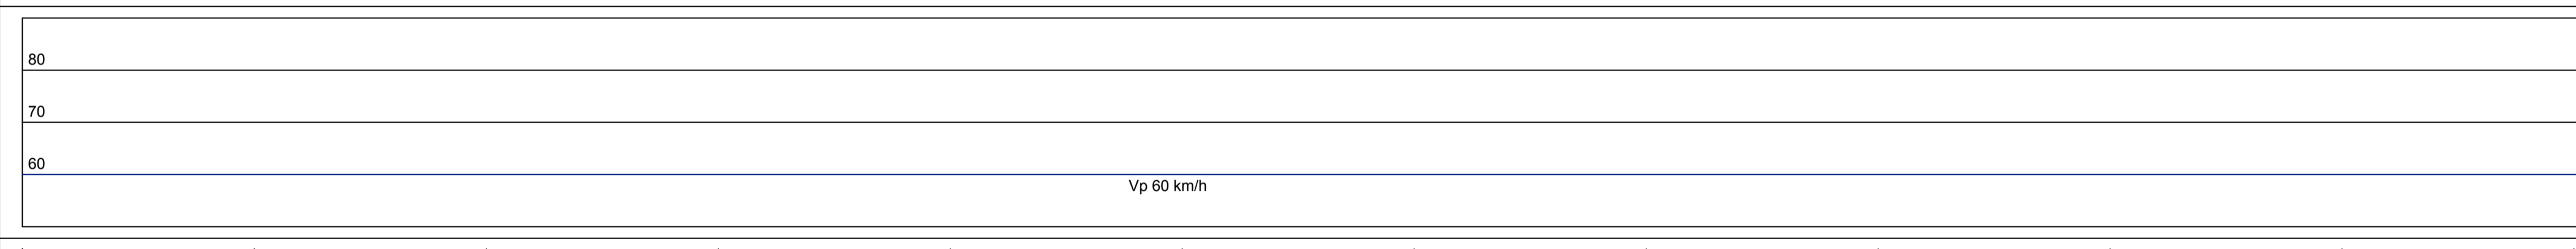


Ettometriche

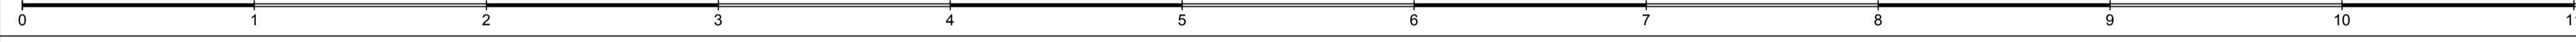


Andamento planimetrico

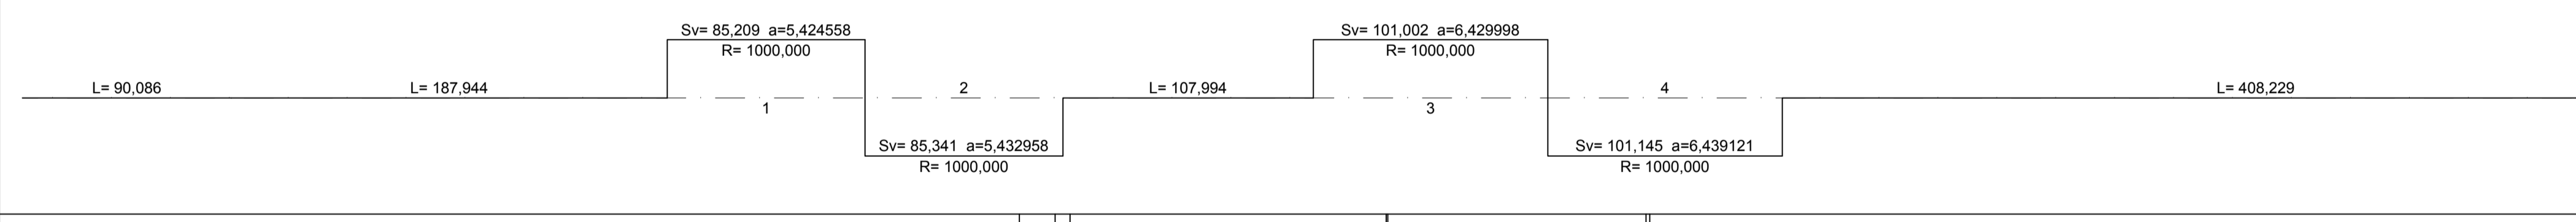


Andamento altimetrico

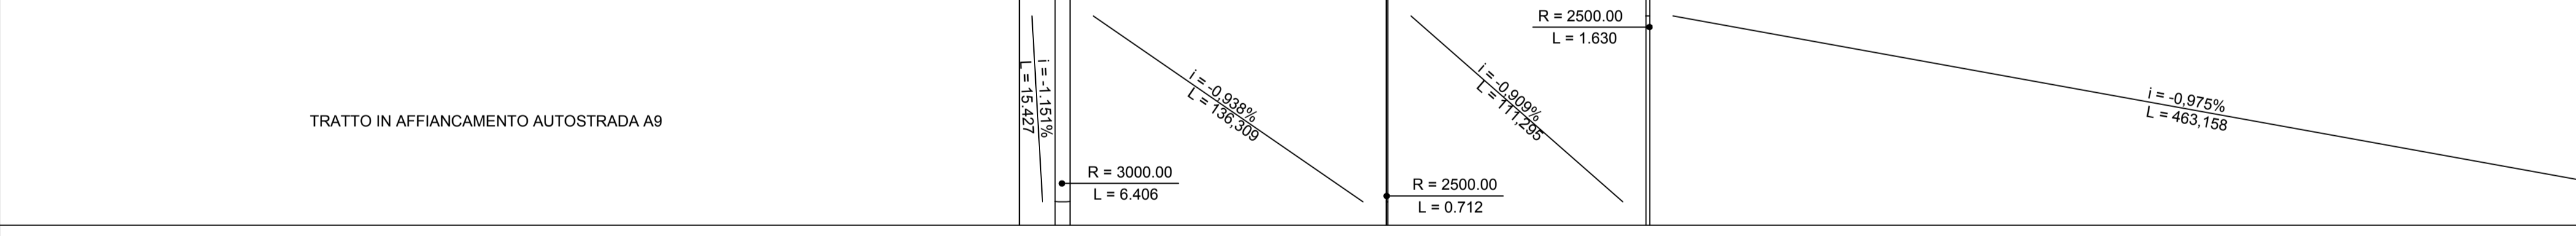

Distanza di visuale libera (→)

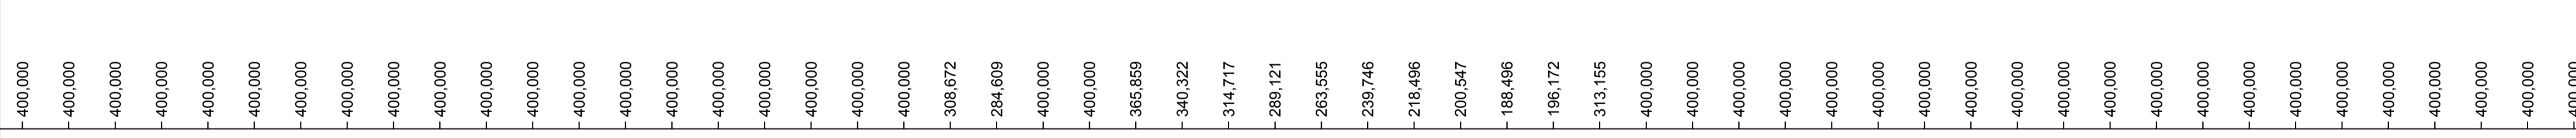


Visibilità per l'arresto (→)

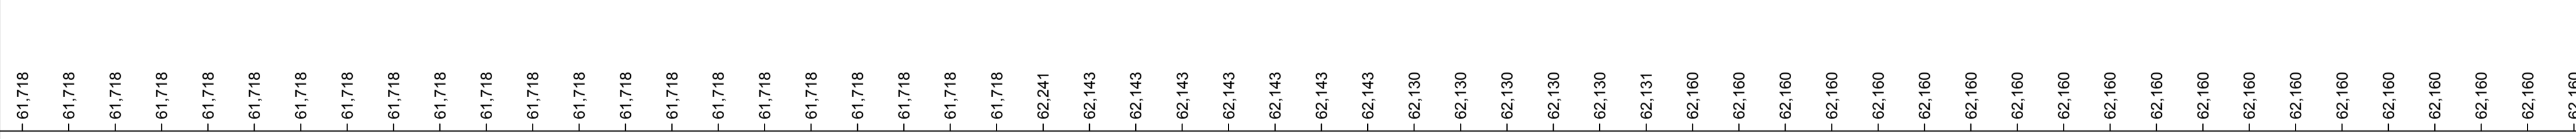


Confronto (→)



 
Allarg.ti visibilità sx



Allarg.ti visibilità dx

 

QUADRO DI UNIONE SVINCOLO DI LOMAZZO

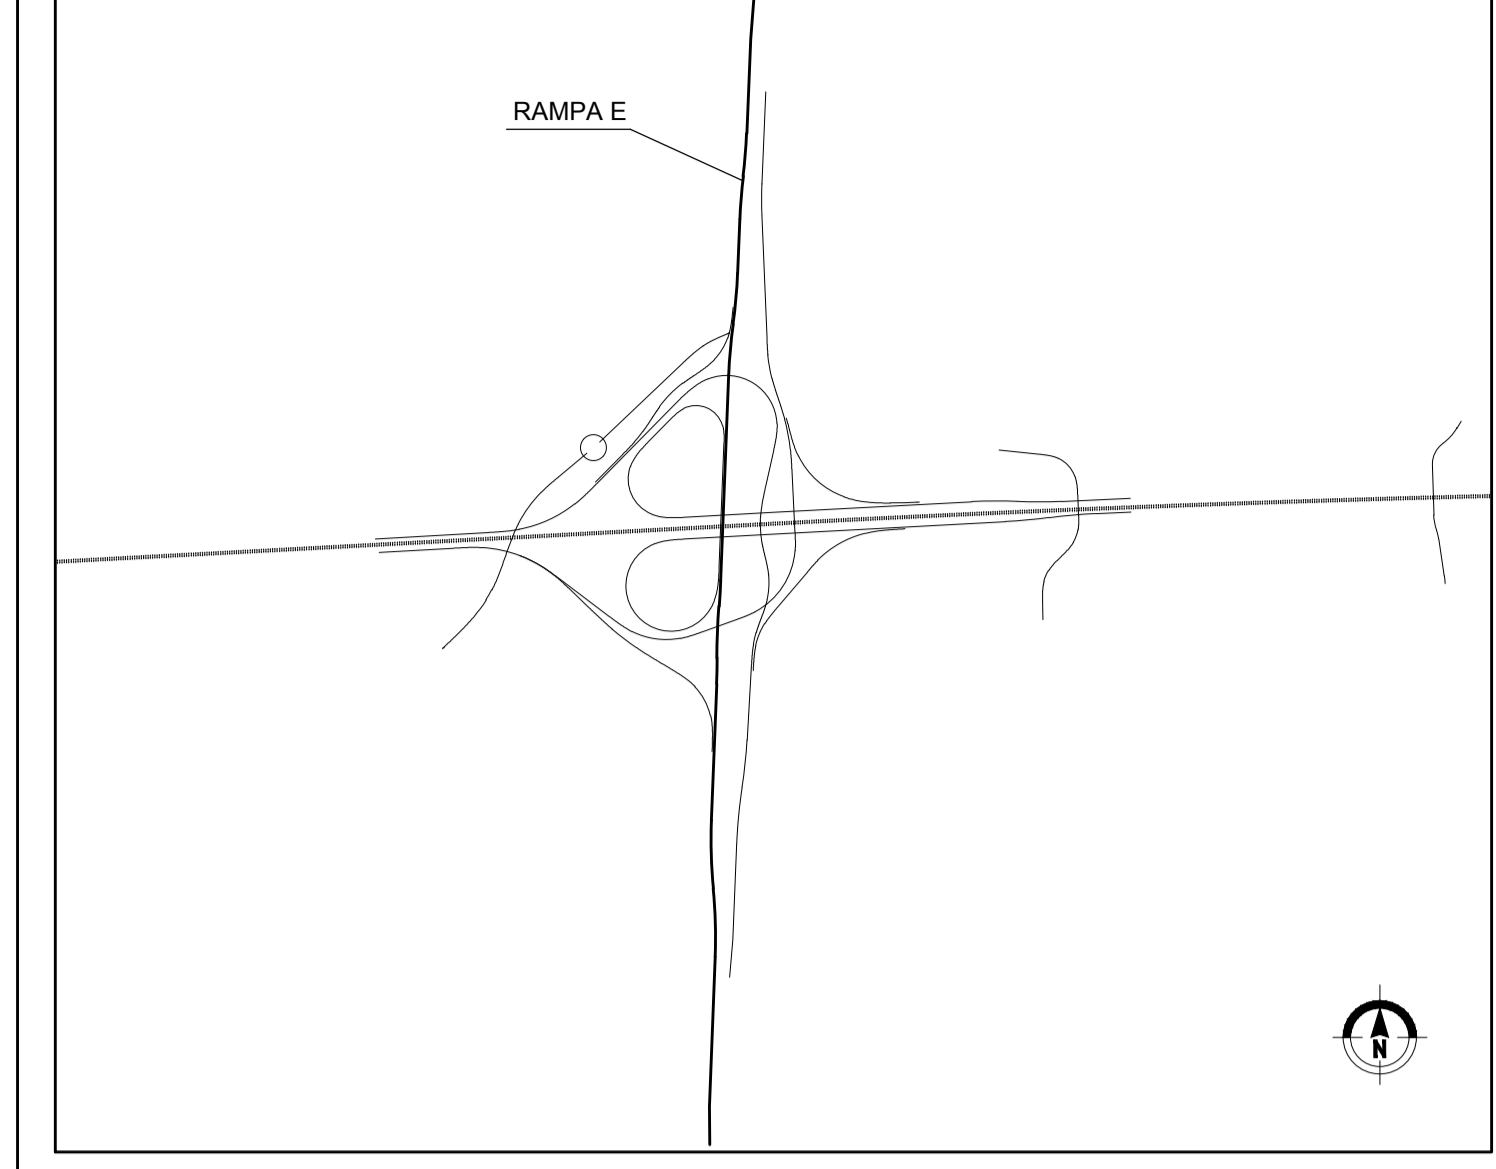

MATRICE DI REVISIONE

REV	DATA	DESCRIZIONE MODIFICA
0		
1		
2		
3		
4		
5		

N.B.: LA TAVOLA SOSTITUISCE QUELLA RELATIVA AL CODICE [] DEL PROGETTO ESECUTIVO

CONCESSIONARI AUTOSTRADALI LOMBARDE

COLLEGAMENTO AUTOSTRADALE DALMINE - COMO - VARESE - VALICO DEL GAGGIOLO E OPERE AD ESSO CONNESSE

CODICE C.U.P. F11B06000270007

TRATTE B1, B2, C, D, TRVA13+14, GREENWAY

AS BUILT

TRATTA B1 - SVINCOLO DI LOMAZZO (da Pk -0+850 a Pk 1+800)

PROGETTO STRADALE SVINCOLO LOMAZZO DIAGRAMMI DI VELOCITA' DI VELOCITA' - VISUALE LIBERA - RAMPA E - TAV.1

Scale: 1:2000/1:1000

FASE PROGETTUALE	LOTTO	ZONA	OPERA	TRATTO D'OPERA	AMBITO	TIPO ELABORATO	PROGRESSIVO	REVISIONE
A	0	C01	GE000	0	SD	DV	004	E

IMPRESA

RAGGRUPPAMENTO TEMPORANEO IMPRESE:

Mandatario	Mandante	Mandante cooptata
STRABAG A.G.	GLF Grandi Lavori Fincosit S.p.A.	Impresa costruzioni Giuseppe Maltauro S.p.A.

STRABAG **GLF** **IMPRESA COSTRUZIONI GIUSEPPE MALTAURO S.p.A.**

PROGETTISTA - PROGETTO ESECUTIVO DI DETTAGLIO

RAGGRUPPAMENTO TEMPORANEO PROGETTISTI:

Mandatario	Mandante	Mandante cooptata
3TI PROGETTI ITALIA	3TI PROGETTI ITALIA	Arch. Salvatore Vermiglio

CONCEDENTE

CONCESSIONARI AUTOSTRADALI LOMBARDE

RESPONSABILE DI PROGETTO ED INCARICATO DELL'INTEGRAZIONE FRA LE VARIE PRESTAZIONI:

Ing. Alberto Cecchini

CONCESSIONARIO

Autostreda Pademartina Lombarda

Direttore Tecnico: Ing. Enrico Anzi
Referente Tecnico: Ing. Sabrina Lattada

PROGETTISTA:

3TI PROGETTI ITALIA S.p.A.

APPROVATO

Autostreda Pademartina Lombarda

Il Direttore dei Lavori: Ing. Francesco Domenico

3TI ITALIA S.p.A.

DIRETTORE TECNICO: Ing. Stefano Luca Possati
Ordine degli Ingegneri Provincia di Roma n. 20809

Redatto: Schiavi
Verificato: Poggi
Approvato: Possati