

← COMO

MILANO →

Diagramma delle visibilità

— Distanza di visuale libera

— Visibilità per l'arresto

SCALA DISTANZE 1:2000



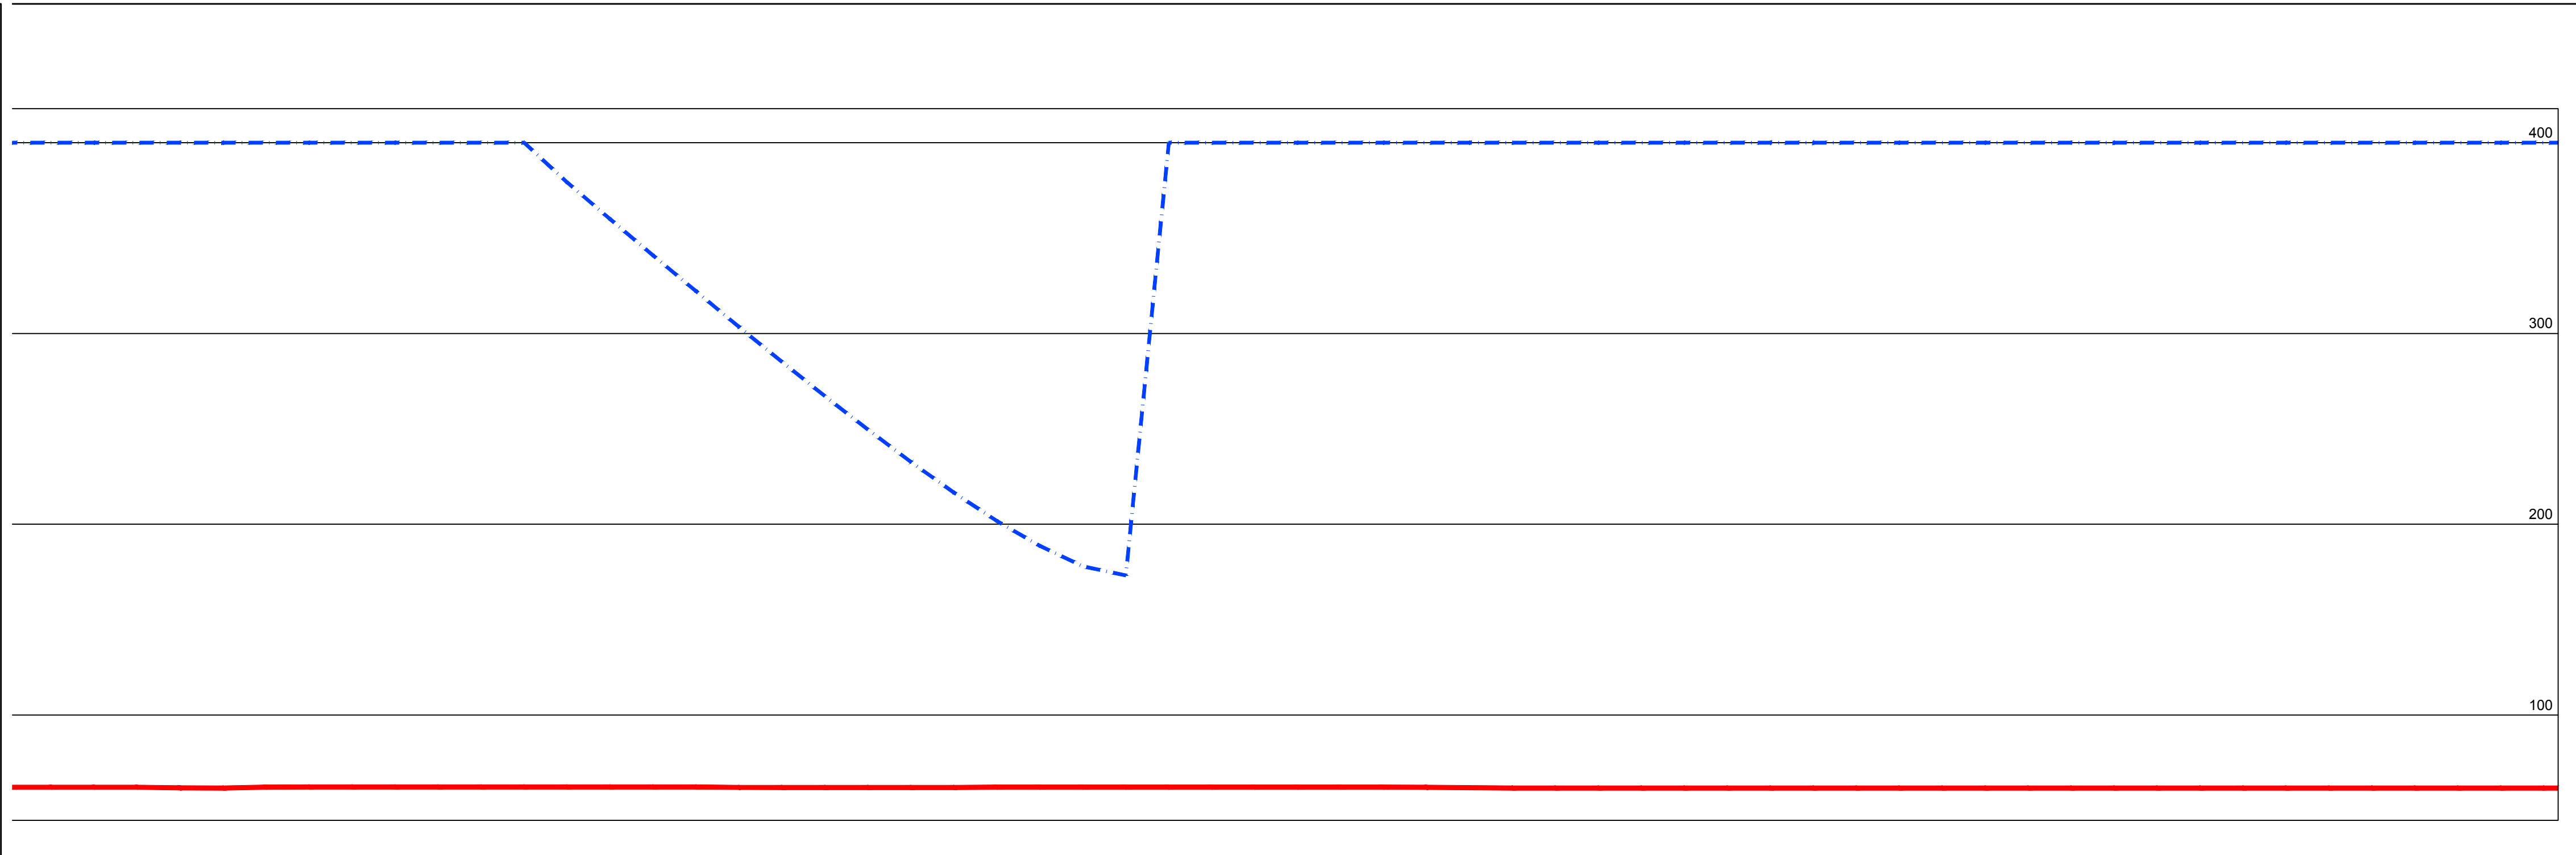



Diagramma delle velocità

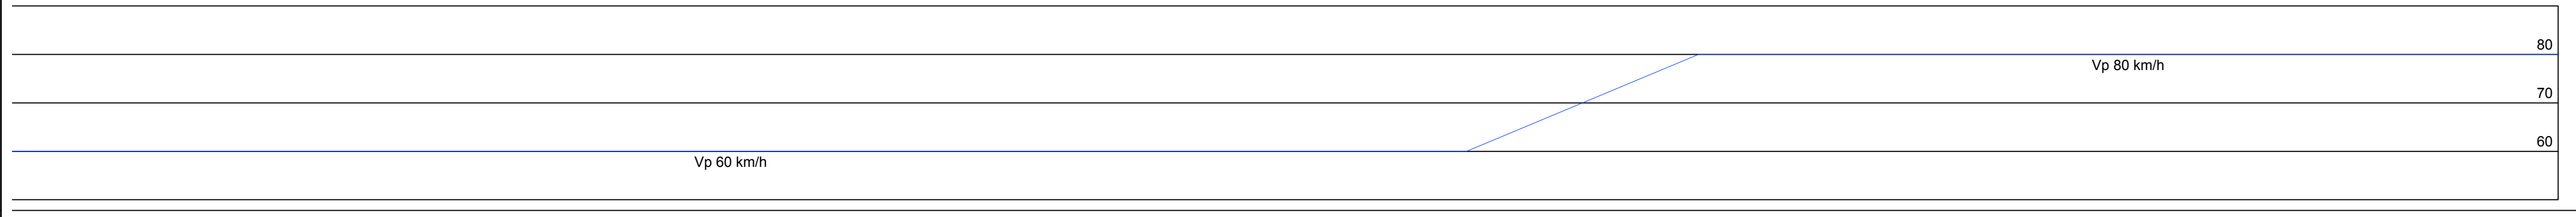


Ettometriche

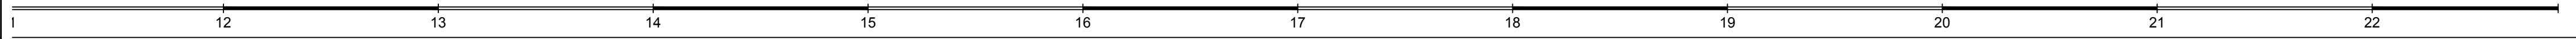


Andamento planimetrico

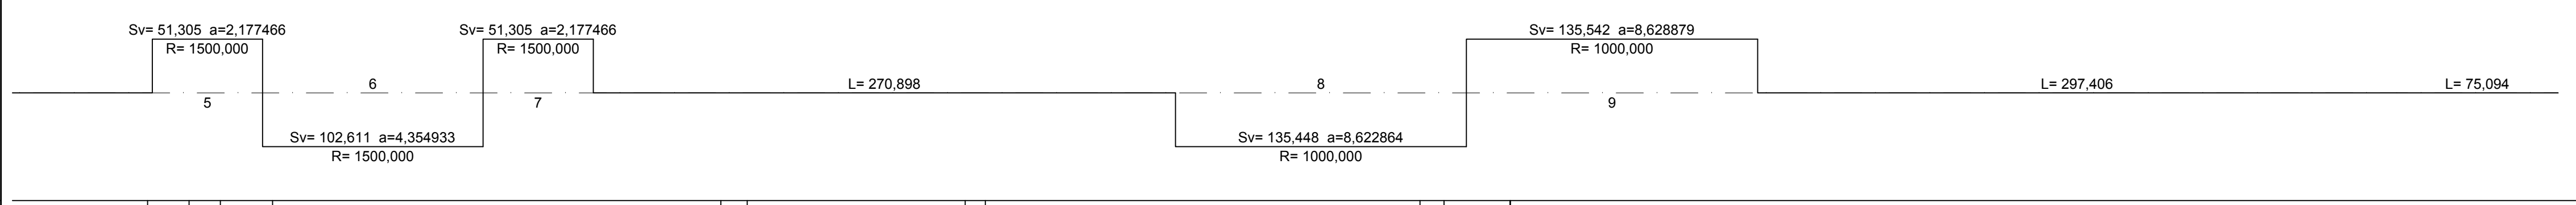


Andamento altimetrico

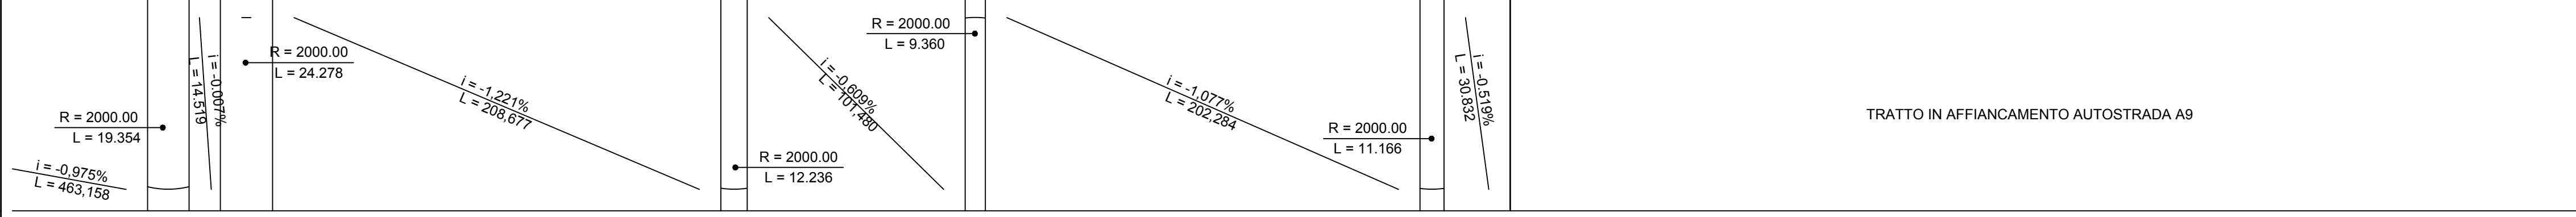


Distanza di visuale libera (→)

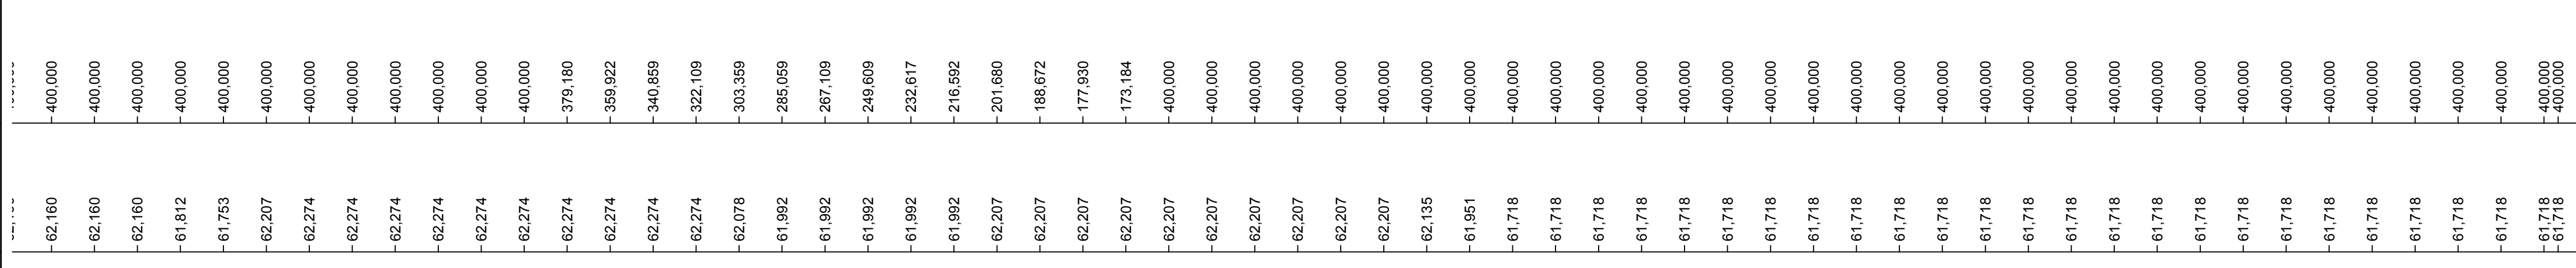


Visibilità per l'arresto (→)

 


Confronto (→)

 


Allarg.ti visibilità sx

 

Allarg.ti visibilità dx

 

QUADRO DI UNIONE SVINCOLO DI LOMAZZO

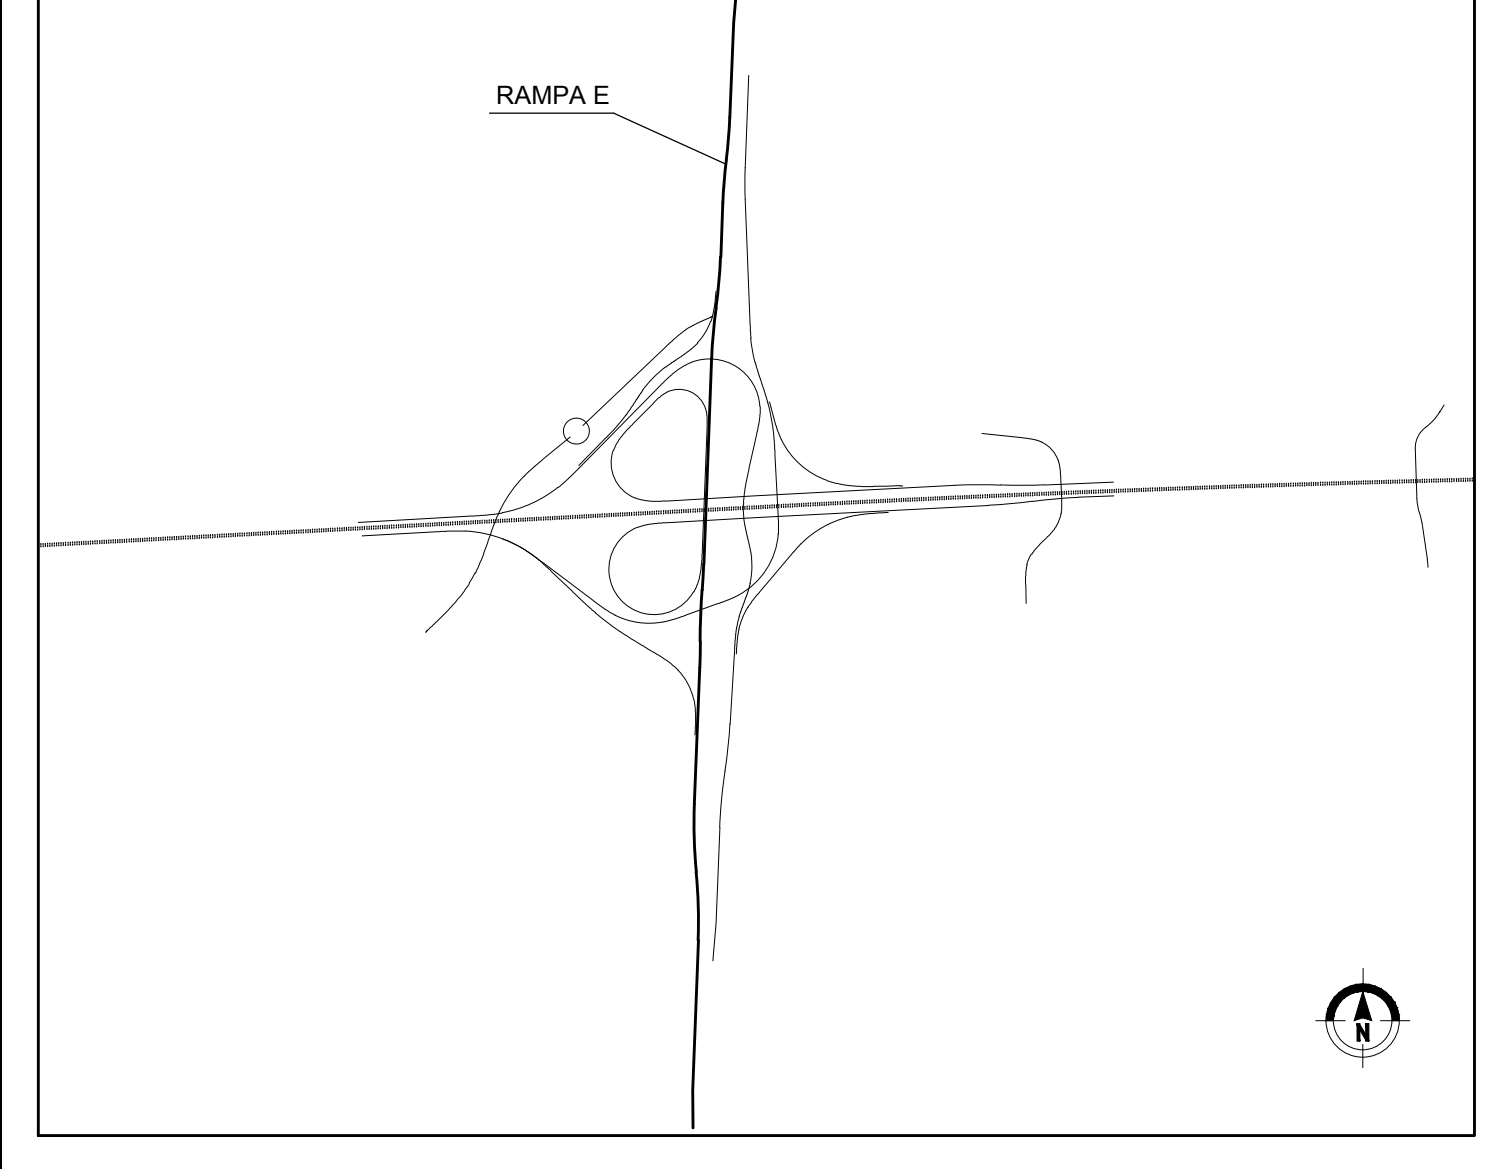

MATRICE DI REVISIONE

REV	DATA	DESCRIZIONE MODIFICA
0		
1		
2		
3		
4		
5		

N.B.: LA TAVOLA SOSTITUISCE QUELLA RELATIVA AL CODICE E [] DEL PROGETTO ESECUTIVO

CONCESSIONARI AUTOSTRADALI LOMBARDE

COLLEGAMENTO AUTOSTRADALE DALMINE - COMO - VARESE - VALICO DEL GAGGIOLO E OPERE AD ESSI CONNESSE

codice C.U.P. F11B0900029007

TRATTE B1, B2, C, D, TRVA13+14, GREENWAY

AS BUILT

TRATTA B1 - SVINCOLO DI LOMAZZO (da Pk -0+850 a Pk 1+800)

PROGETTO STRADALE SVINCOLO LOMAZZO

DIAGRAMMI DI VELOCITA' - VISUALE LIBERA - RAMPA E - TAV.2

IDENTIFICAZIONE ELABORATO
CODICE PROGETTO: F06107B

IMPRESA
RAGGRUPPAMENTO TEMPORANEO IMPRESE:
Mandatario: STRABAG A.G.
Mandatario: GLF Grandi Lavori Fincosit S.p.A.
Mandatario: Impresa costruzioni Giuseppe Maltauro S.p.A.
Mandatario cooptato: STRABAG S.p.A.

FASE PROGETTUALE
LOTTO: 01
ZONA: 01
OPERA: 01
TRATTO D'OPERA: 01
AMBITO: SO
TIPO ELABORATO: 013
PROGRESSIVO: 013
REVISIONE: F

Scale: 1:2000/1:500

DATA
Settembre 2014, Edizione

DESCRIZIONE
31 PROGETTI ITALIA

REV
E

PROGETTISTA - PROGETTO ESECUTIVO DI DETTAGLIO
RAGGRUPPAMENTO TEMPORANEO PROGETTISTI:
Mandatario: 31 PROGETTI ITALIA
Mandatario: GP
Mandatario: M
Mandatario: A

CONCEDENTE
CONCESSIONARI AUTOSTRADALI LOMBARDE

RESPONSABILE DI PROGETTO ED INCARICATO DELL'INTEGRAZIONE FRA LE VARIE PRESTAZIONI:
Ing. Alberto Cecchini

CONCESSIONARIO
Autosole
Direttore Tecnico: Ing. Enrico Anzi
Referente Tecnico: Ing. Serena Lettaudi

ELABORAZIONE PROGETTUALE
PROGETTISTA:
31I PROGETTI ITALIA S.p.A.

APPROVATO
Autosole
Il Direttore dei Lavori: Ing. Francesco Donnicci

RESPONSABILE DI PROGETTO ED INCARICATO DELL'INTEGRAZIONE FRA LE VARIE PRESTAZIONI:
Arch. Salvatore Vergiglio

31I ITALIA S.p.A.
DIRETTORE TECNICO
Ing. Stefano Luca Passati
Ordine degli Ingegneri
Provincia di Roma n. 20809

Redatto: Schiavi
Verificato: bopes
Approvato: Passati