
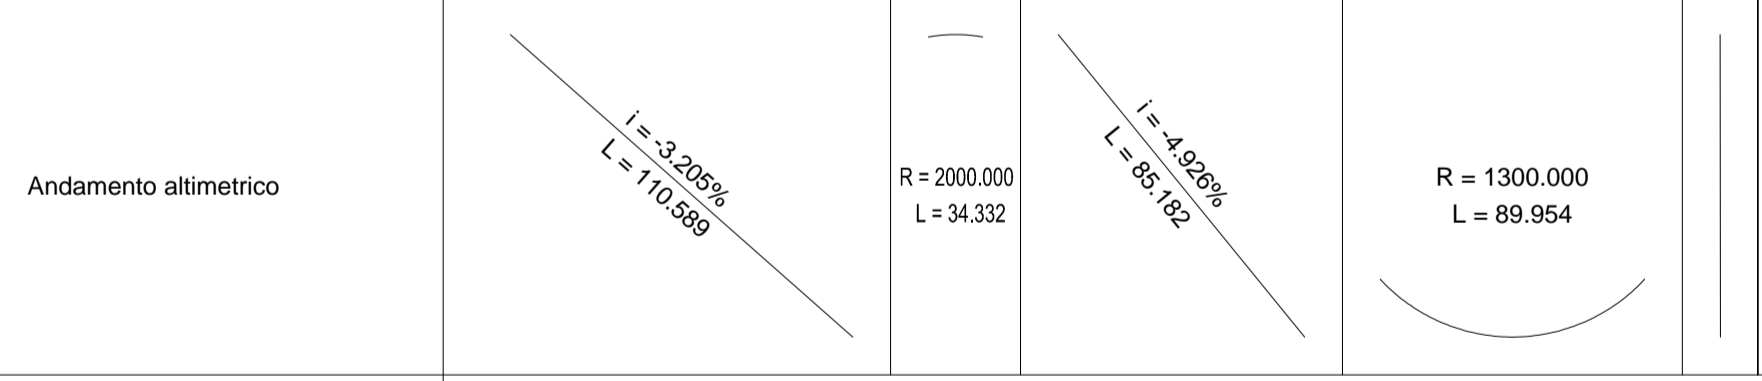
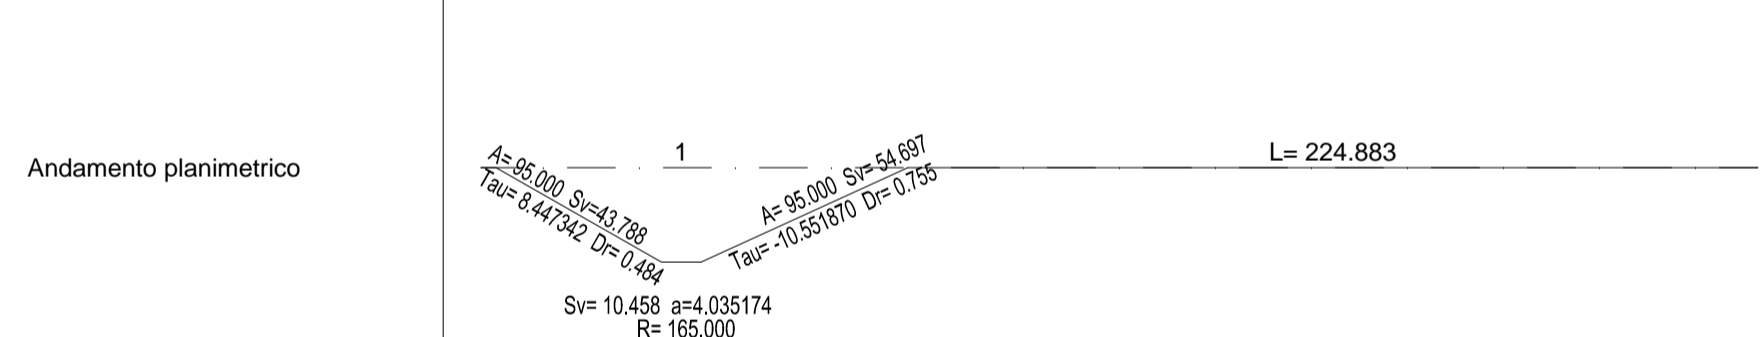
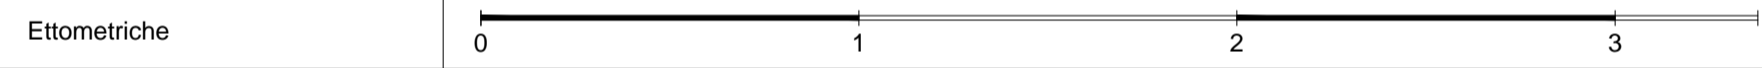
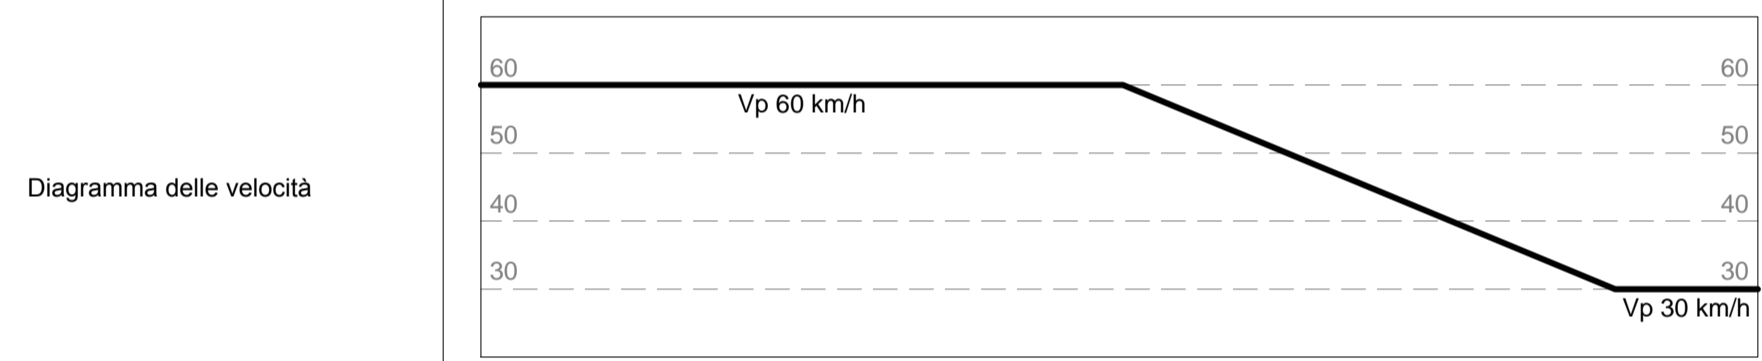


VIABILITA' SP33 - TRATTO A

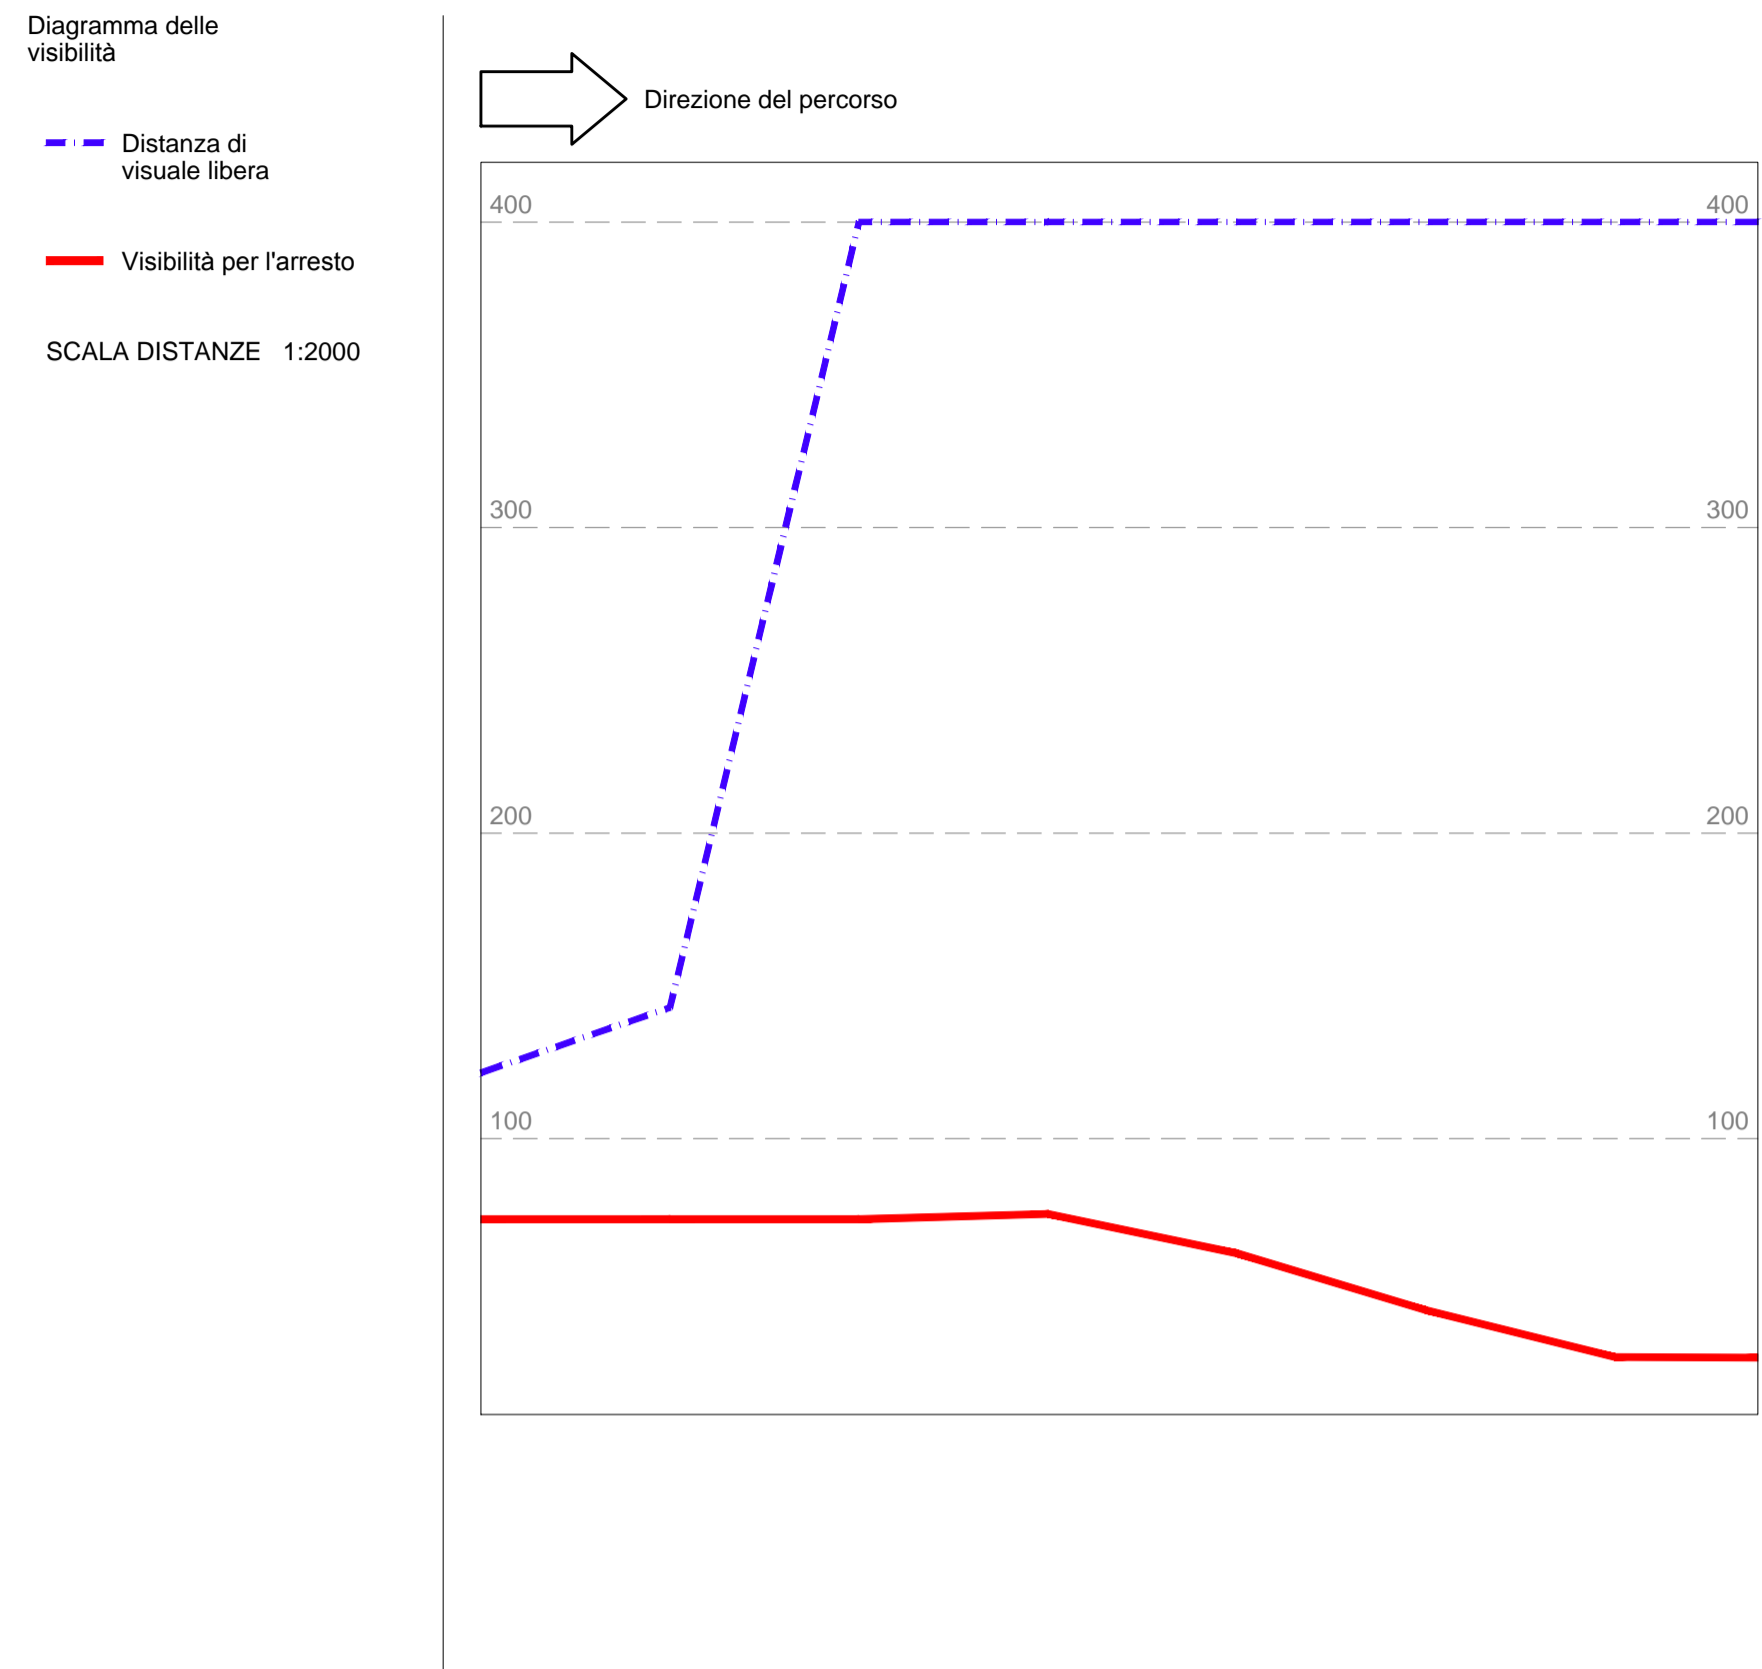

Distanza di visuale libera ( --> )

121.556	142.871	400.000	400.000	400.000	400.000	400.000	400.000
---------	---------	---------	---------	---------	---------	---------	---------

Visibilità per l'arresto ( --> )

73.600	73.600	73.600	75.347	62.449	43.815	28.488	28.268
--------	--------	--------	--------	--------	--------	--------	--------

Confronto ( --> )  
 A NORMA






Distanza di visuale libera ( <-- )

400.000	400.000	77.380	107.104	151.074	151.709	283.887
---------	---------	--------	---------	---------	---------	---------

Visibilità per l'arresto ( <-- )

68.287	68.287	68.287	67.113	56.473	41.625	28.948
--------	--------	--------	--------	--------	--------	--------

Confronto ( <-- )  
 A NORMA

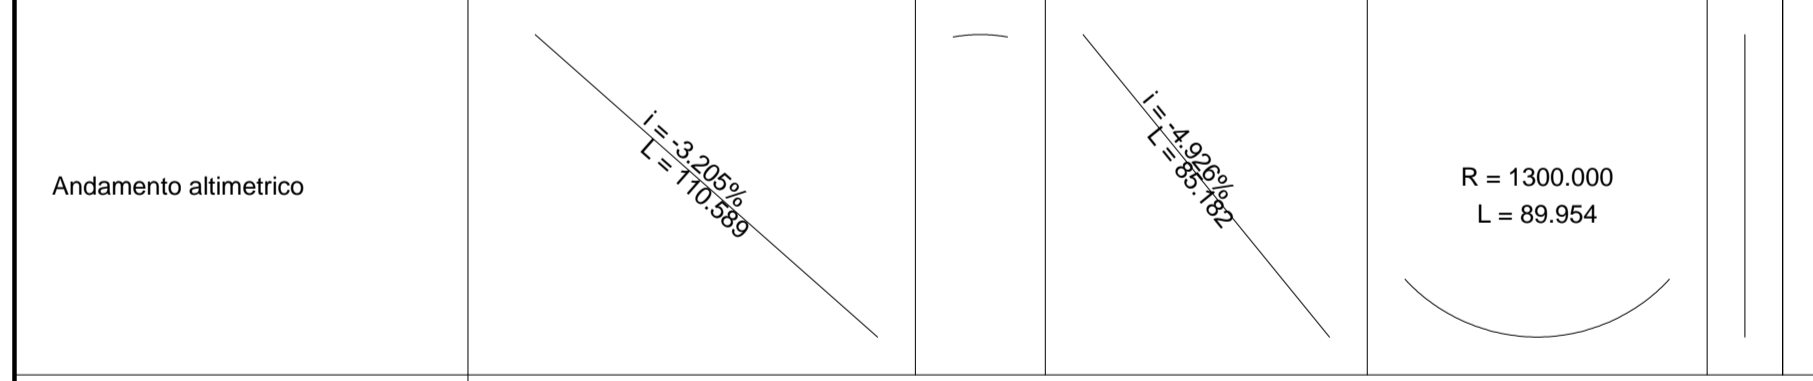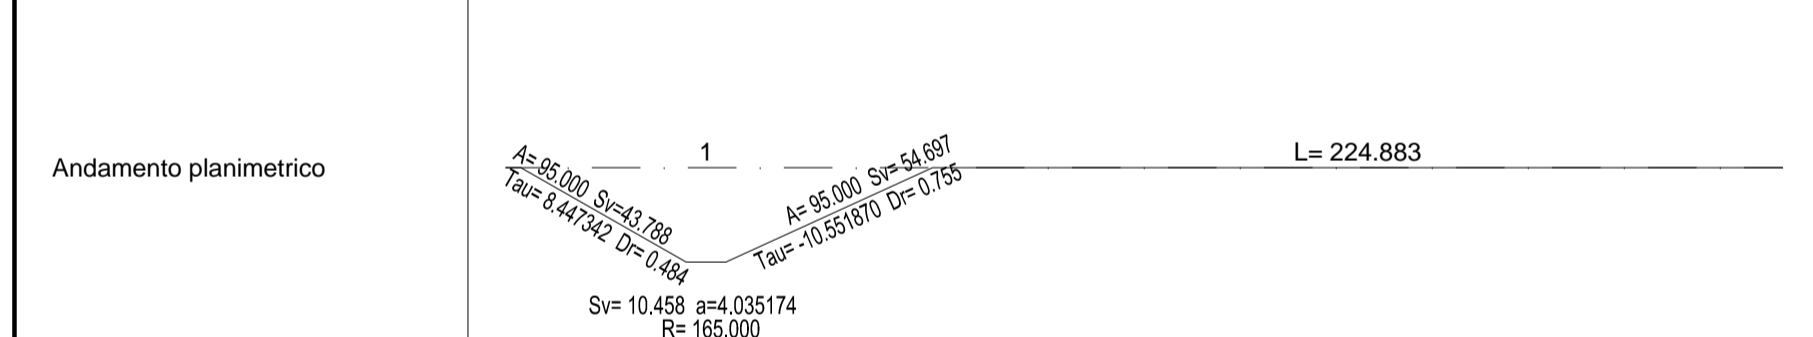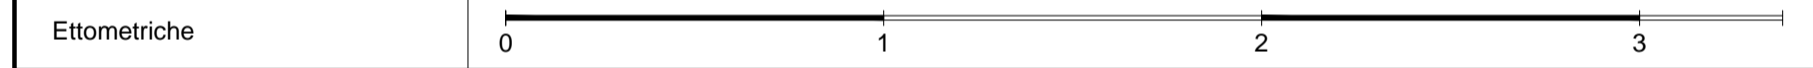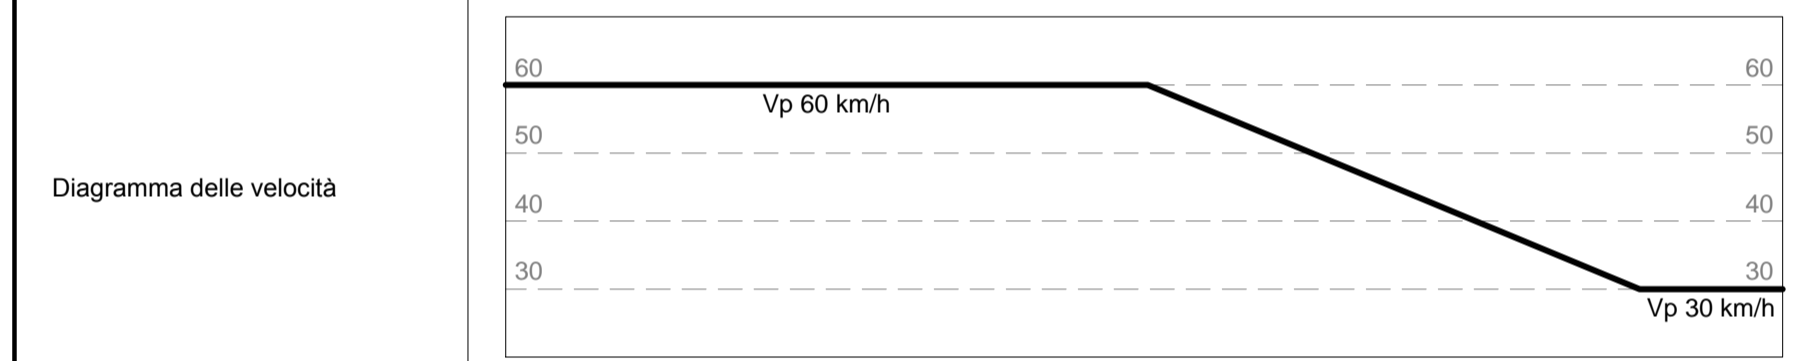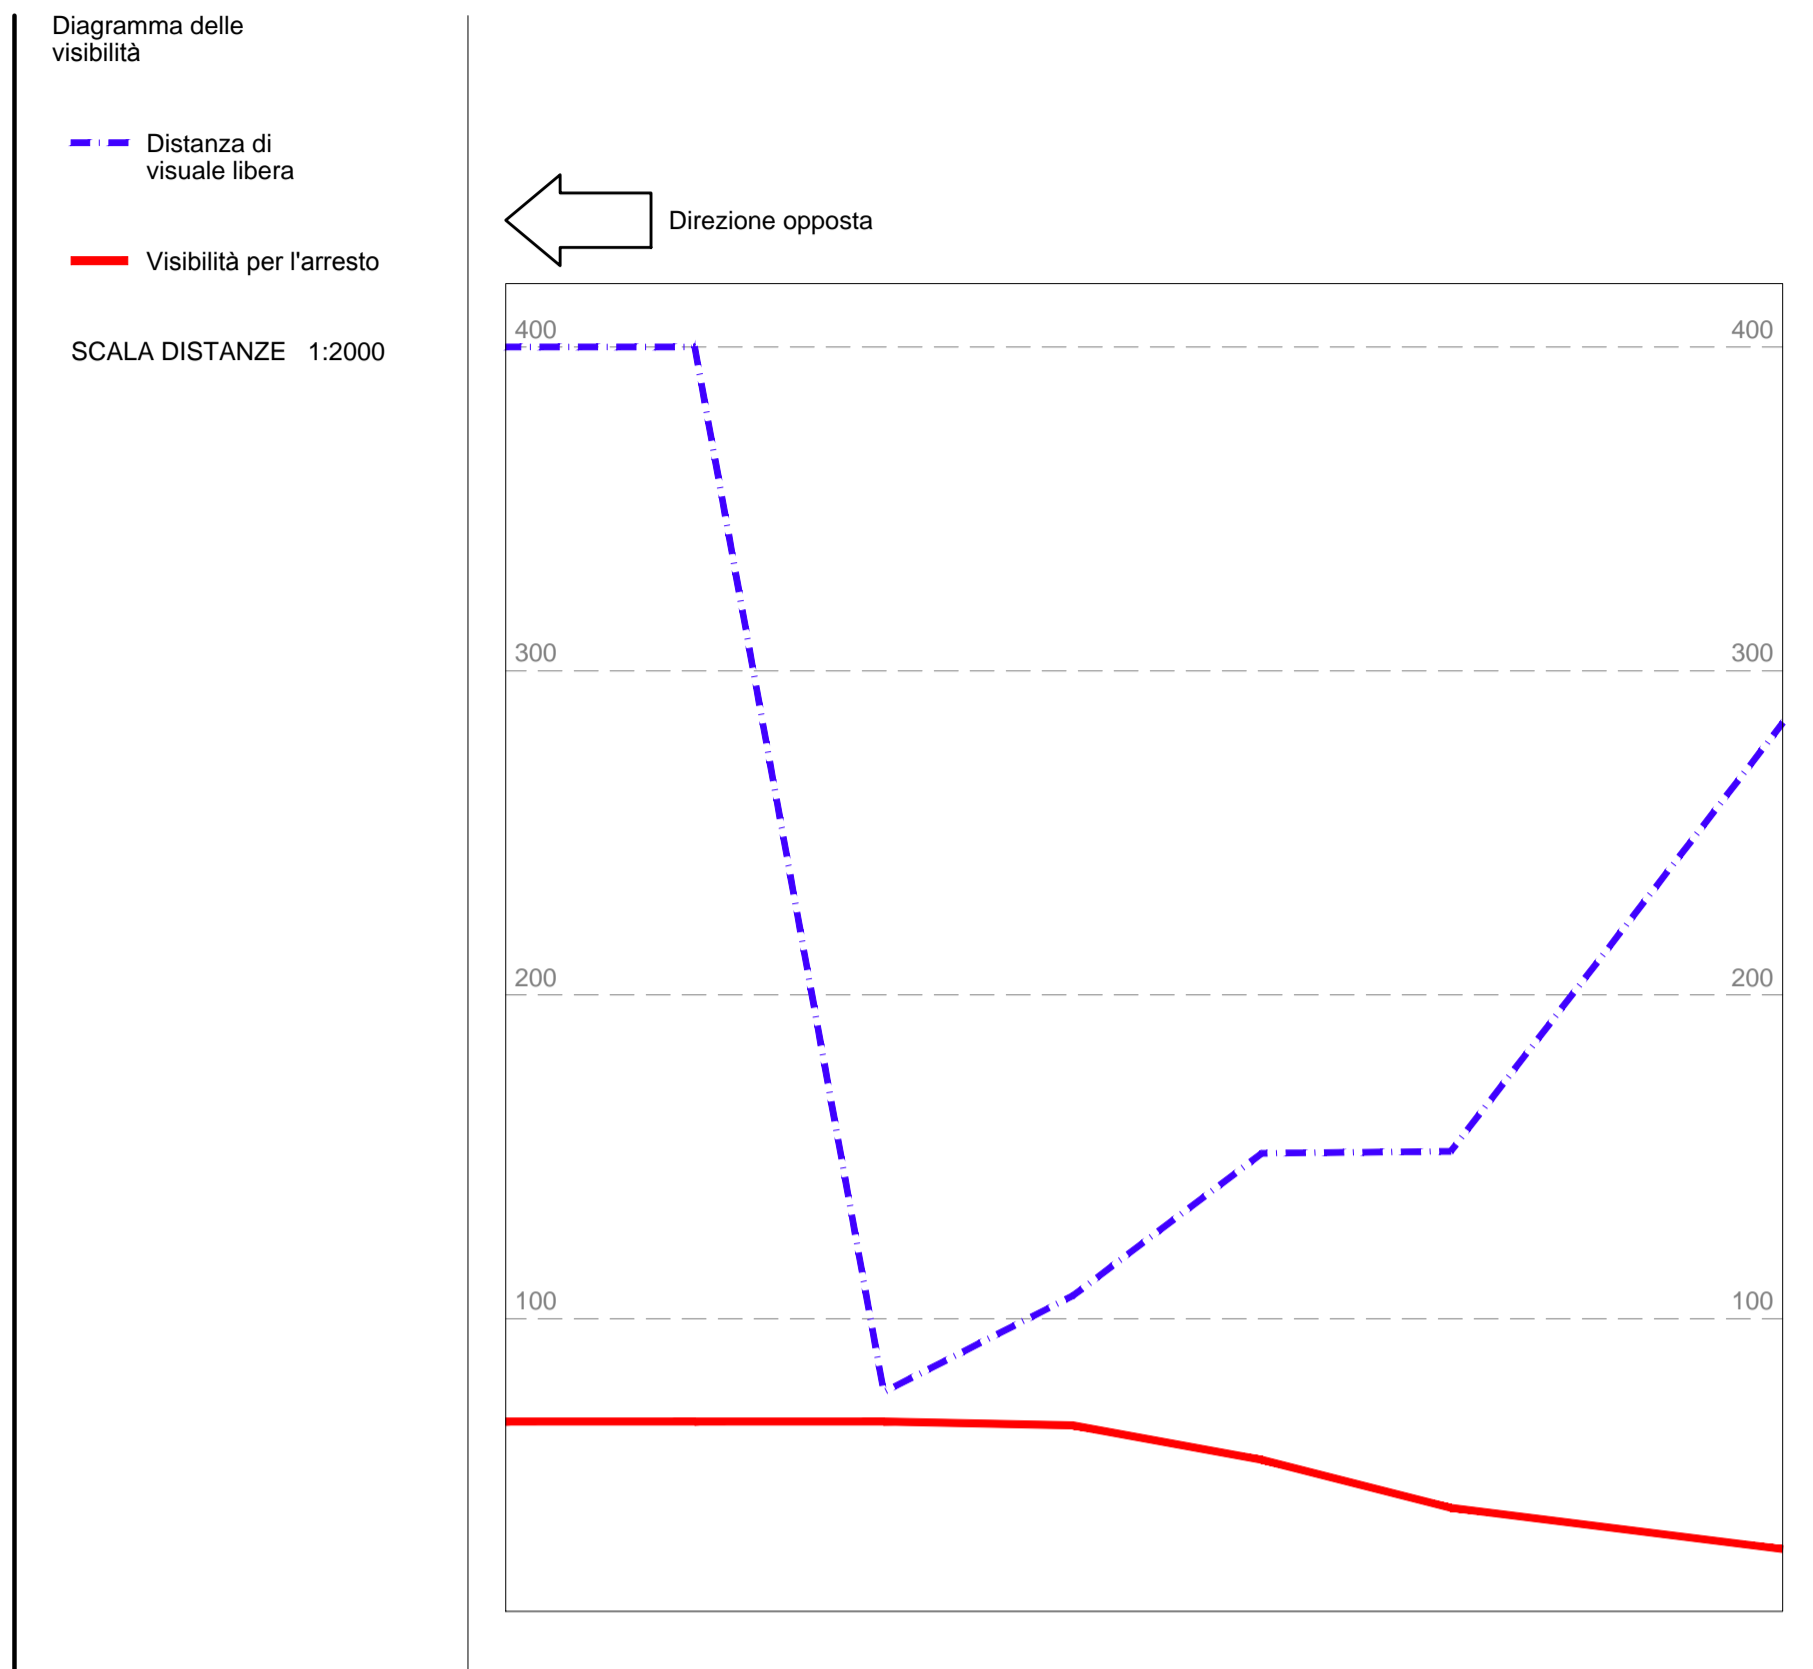

Distanza di visuale libera ( --> )

121.556	142.871	400.000	400.000	400.000	400.000	400.000	400.000
---------	---------	---------	---------	---------	---------	---------	---------

Visibilità per l'arresto ( --> )

73.600	73.600	73.600	75.347	62.449	43.815	28.488	28.268
--------	--------	--------	--------	--------	--------	--------	--------

Confronto ( --> )  
 A NORMA

Distanza di visuale libera ( <-- )


400.000	400.000	77.380	107.104	151.074	151.709	283.887
---------	---------	--------	---------	---------	---------	---------

Visibilità per l'arresto ( <-- )

68.287	68.287	68.287	67.113	56.473	41.625	28.948
--------	--------	--------	--------	--------	--------	--------

Confronto ( <-- )  
 A NORMA

QUADRO DI UNIONE SVINCOLO DI LOMAZZO

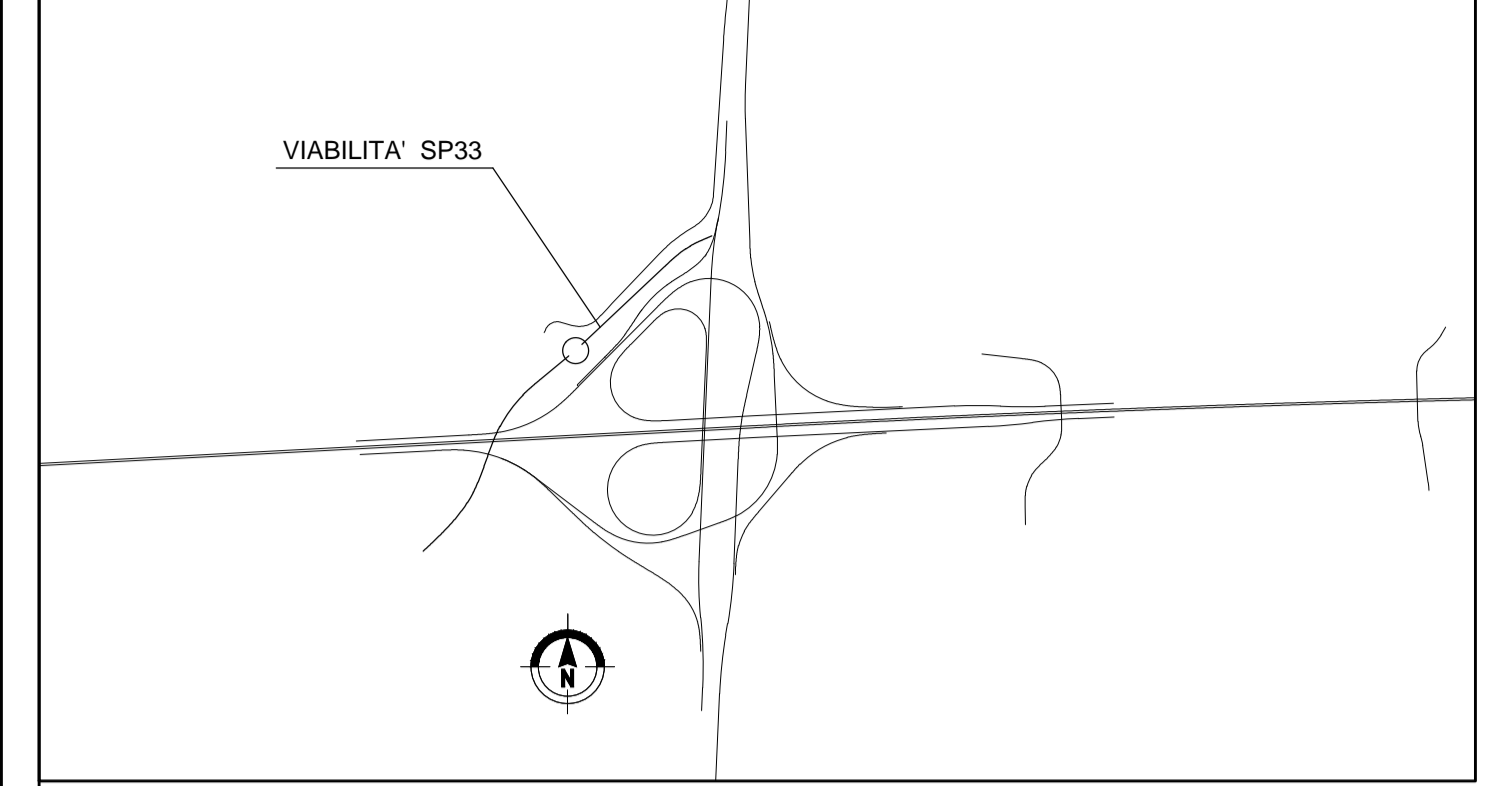

MATRICE DI REVISIONE

REV	DATA	DESCRIZIONE MODIFICA

N.B.: LA TAVOLA SOSTITUISCE QUELLA RELATIVA AL CODICE [ ] DEL PROGETTO ESECUTIVO

CONCESSIONI AUTOSTRADALI LOMBARDE

COLLEGAMENTO AUTOSTRADE DALMINE - COMO - VARESE - VALICO DEL GAGGIOLO E OPERE AD ESSO CONNESSE  
 CODICE C.U.P. F11906000270007

TRATTE B1, B2, C, D, TRVA13+14, GREENWAY

**AS BUILT**

TRATTA B1 - SVINCOLO DI LOMAZZO (da Pk -0+850 a Pk 1+800)  
 PROGETTO STRADALE  
 VIABILITA' INTERFERITA  
 VIABILITA' SECONDARIA S.P.33  
 DIAGRAMMI DI VELOCITA' - VISUALE LIBERA - S.P.33 RAMO A

IMPRESA  
 RAGGRUPPAMENTO TEMPORANEO IMPRESE:  
 Mandatario: STRABAG A.G.  
 Mandante: GLF Grandi Lavori Fincosit S.p.A.  
 Mandante: Impresa costruzioni Giuseppe Malturo S.p.A.  
 Mandante cooptata: STRABAG S.p.A.

CONCEDENTE  
 CONCESSIONARIO  
 APPROVATO

RESPONSABILE DI PROGETTO ED INCARICATO DELL'INTEGRAZIONE FRA LE VARIE PRESTAZIONI:  
 Ing. Alberto Cecchini

ELABORAZIONE PROGETTUALE  
 PROGETTISTA:  
 3TI PROGETTI ITALIA S.p.A.

3TI ITALIA S.p.A.  
 DIRETTORE TECNICO  
 Ing. Stefano Luca Possati  
 Ordine degli Ingegneri Provincia di Roma n. 20809

Redatto: Schiavi Verificato: Lopes Approvato: Possati