





PROVINCIA : Como
 COMUNE : Fenegro

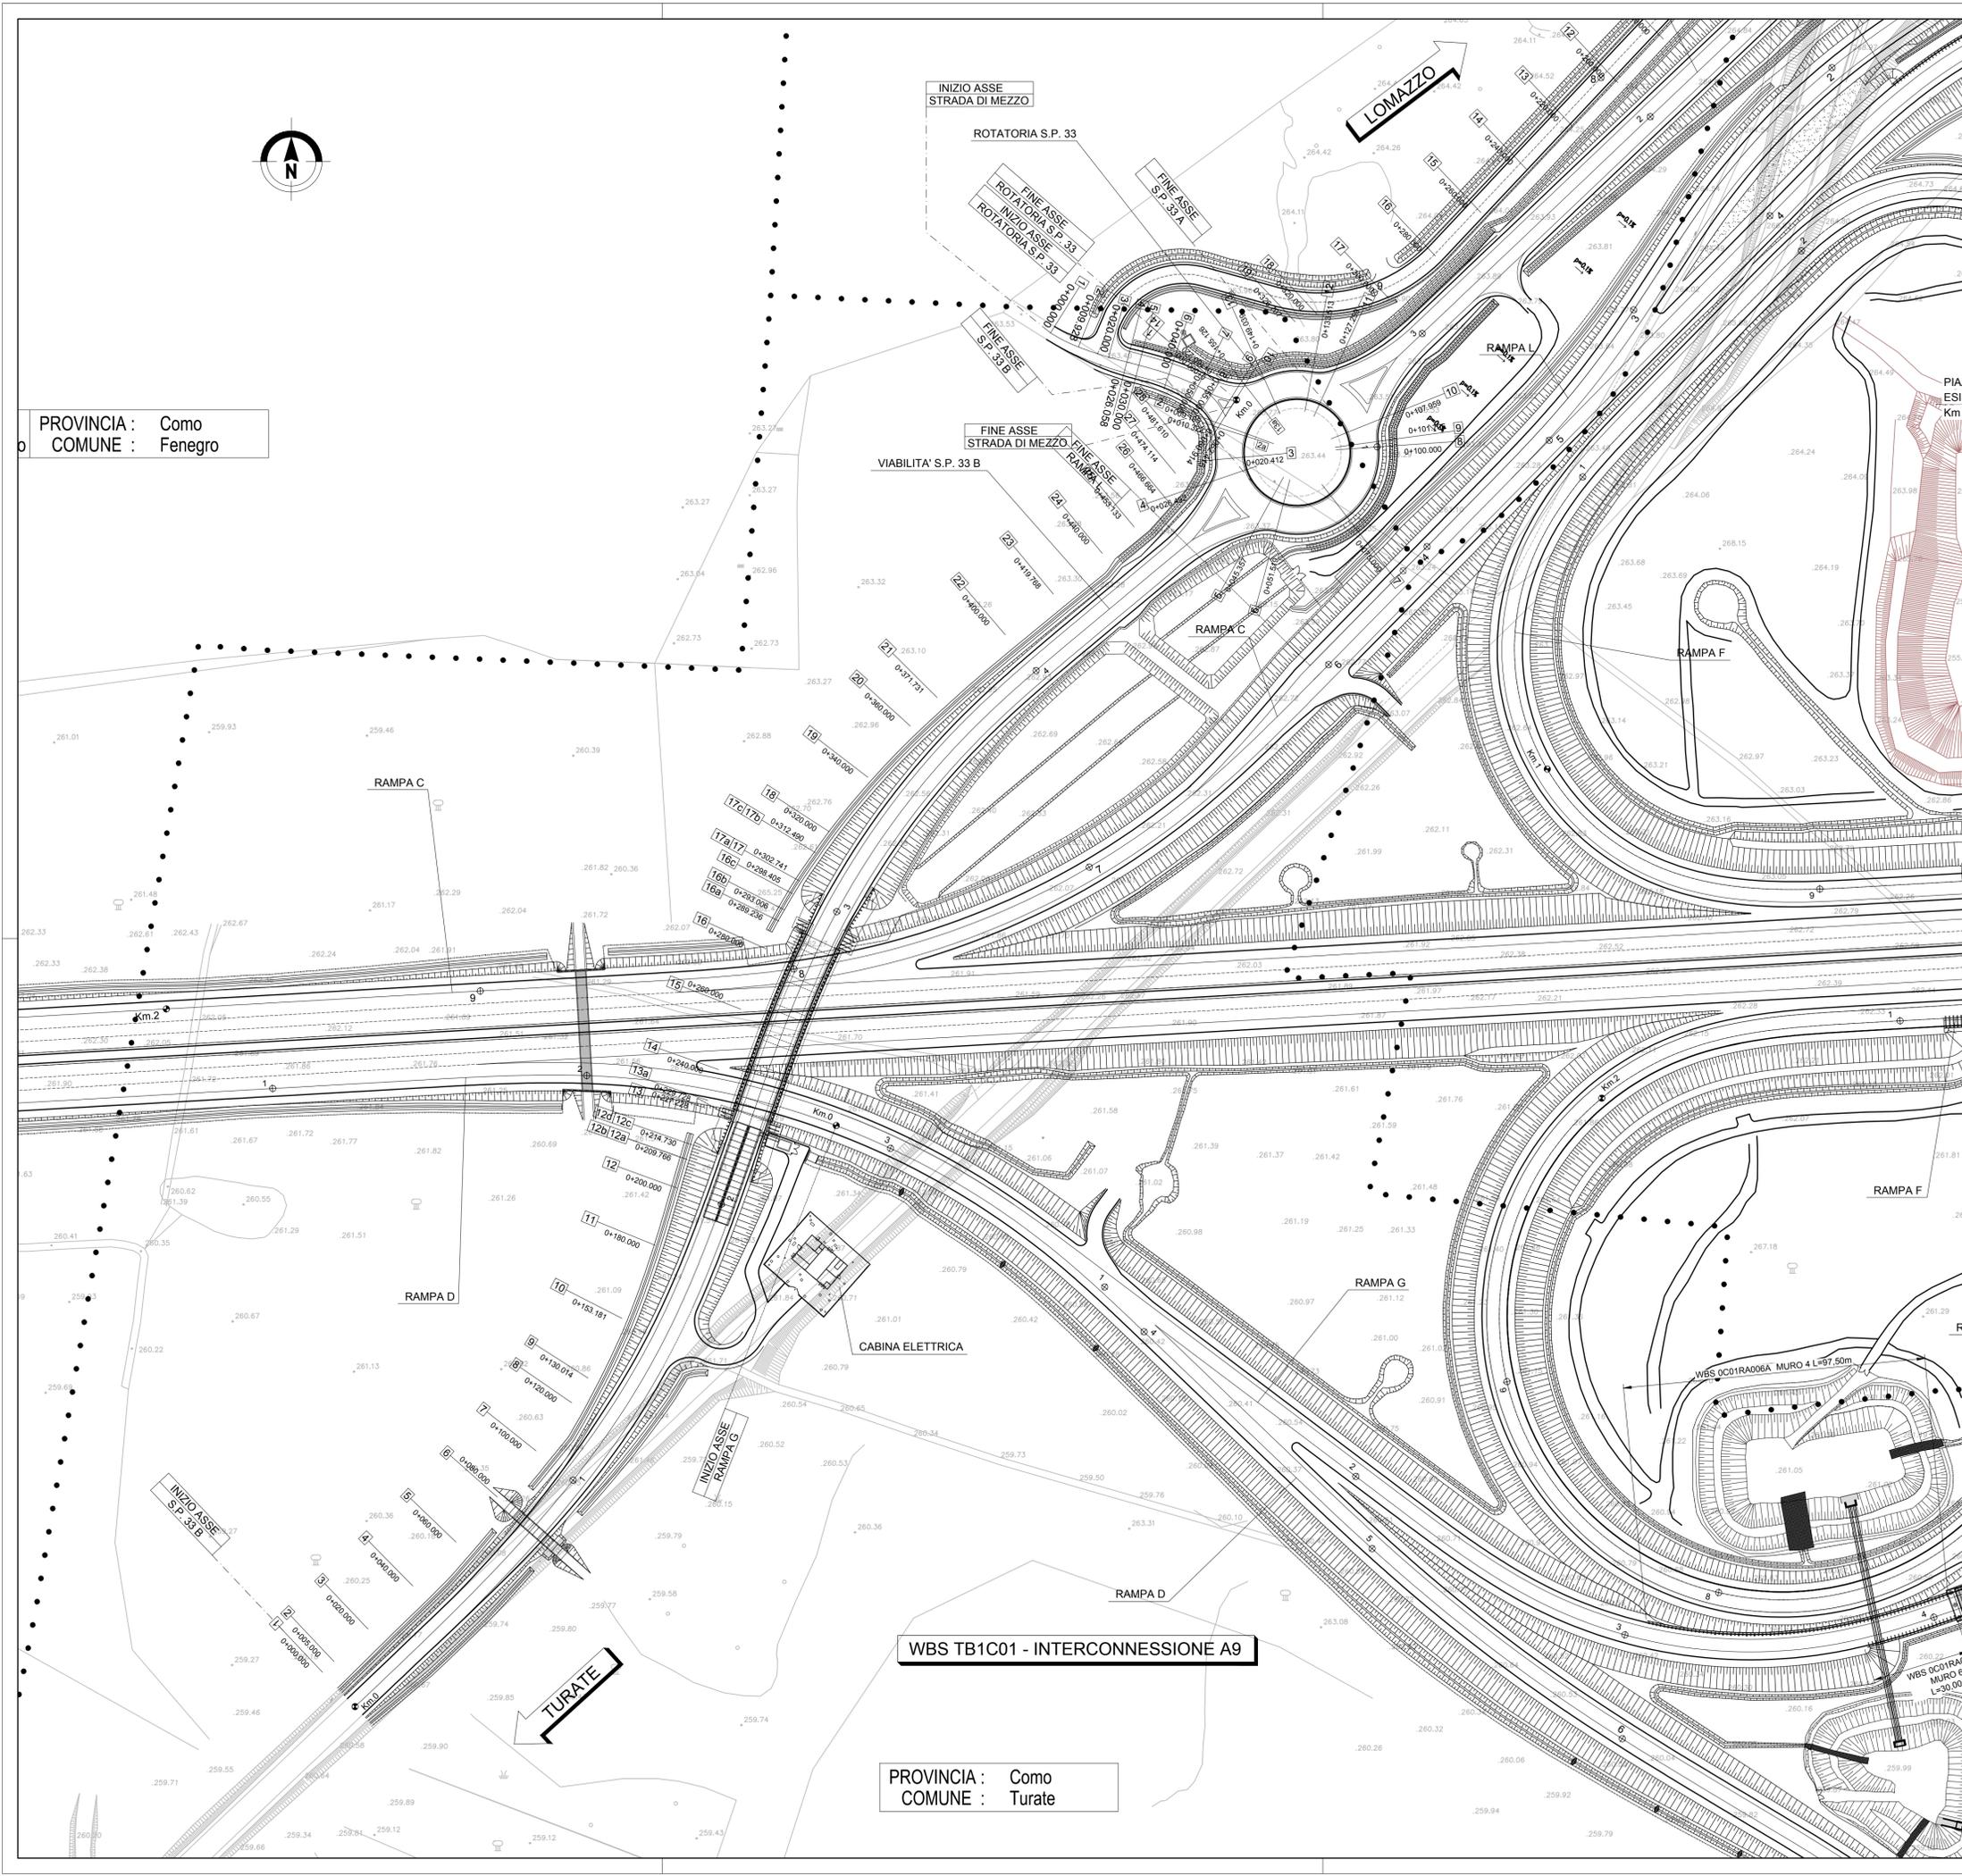

PROVINCIA : Como
 COMUNE : Turate

QUADRO DI UNIONE STRALCIO LOMAZZO

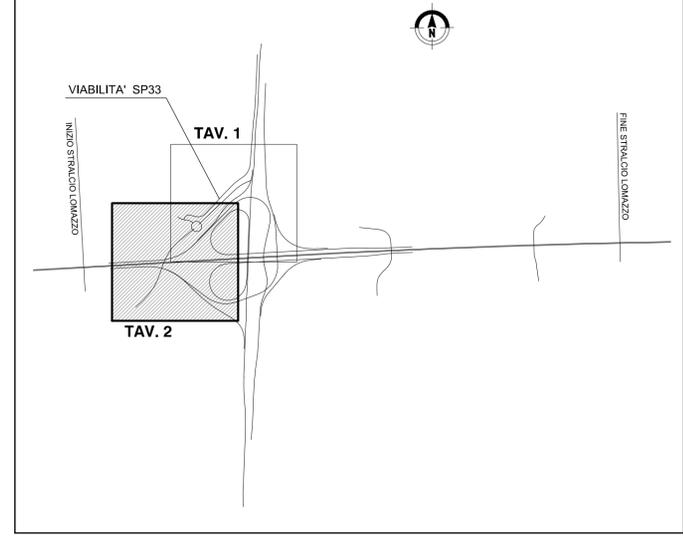

— ALTRO APPALTO (ASPI)

REV. 0 - AGGIORNAMENTO PLANIMETRIA VIA STRADA DI MEZZO e SOTTOPASSO FAUNISTICO

MATRICE DI REVISIONE

REV	DATA	DESCRIZIONE MODIFICA

N.B.: LA TAVOLA SOSTITUISCE QUELLA RELATIVA AL CODICE E [] DEL PROGETTO ESECUTIVO

COLLEGAMENTO AUTOSTRADALE DALMINE - COMO - VARESE - VALICO DEL GAGGIOLO E OPERE AD ESSO CONNESSE
 CODICE C.U.P. F1180600270007

TRATTE B1, B2, C, D, TRVA13+14, GREENWAY
AS BUILT
TRATTA B1 - SVINCOLO DI LOMAZZO (da Pk -0+850 a Pk 1+800)
 PROGETTO STRADALE
 VIABILITA' INTERFERITA
 VIABILITA' SECONDARIA S.P.33
 PLANIMETRIA DI PROGETTO - TAV.2

IDENTIFICAZIONE ELABORATO		IMPRESA	
CODICE PROGETTO: F010178		RAGGRUPPAMENTO TEMPORANEO IMPRESE:	
WBS		Mandataria	Mandante
FASE PROGETTUALE		STRABAG A.G.	GLF Grandi Lavori Fincosit S.p.A.
LOTTO	OPERA	Mandante	Mandante cooptata
LOCA	TRATTO D'OPERA	Impresa costruzioni	STRABAG S.p.A.
AMBITO	TIPICITÀ	Giuseppe Maltauro S.p.A.	
PROGRESSIVO	REVISIONE		
A	0		
0	01		
0	02		
0	03		
0	100		

Scalari: 1:1000

DATA	DESCRIZIONE	REV	PROGETTISTA - PROGETTO ESECUTIVO DI DETTAGLIO
Novembre 2015	Emissione	E	RAGGRUPPAMENTO TEMPORANEO PROGETTISTI:
			Mandataria
			3TI PROGETTI ITALIA
			Mandante
			GP
			Mandante
			ALBERTO CECCHINI
			Arch. Salvatore Vergamio
			Mandante
			3TI ITALIA S.p.A.
			DIRETTORE TECNICO
			Ing. Stefano Luca Possati
			Ordine degli Ingegneri
			Provincia di Roma n. 20809

CONCEDENTE: CONTOSSA AUTOSTRADALI LOMBARDE


Redatto: Schiavi Verificato: Lopes Approvato: Possati