


PUNTO	COORDINATE	
	EST	NORD
1	135379.086	245418.550
2	135338.314	245432.805
3	135381.619	245412.101
4	135421.520	245332.270
5	135409.630	245378.774
6	135457.121	245420.608
7	135502.147	245403.973
8	135412.329	245498.647
9	135426.572	245452.809
10	135401.504	245451.776

PROVINCIA : Como  
 COMUNE : Cirimido

PROVINCIA : Como  
 COMUNE : Turate

PROVINCIA : Como  
 COMUNE : Lomazzo

QUADRO DI UNIONE STRALCIO LOMAZZO

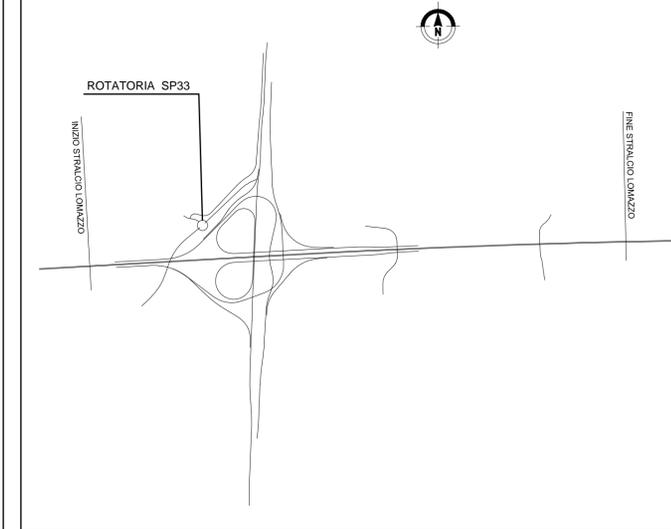

REV. 0 - AGGIORNAMENTO PLANIMETRIA VIA STRADA DI MEZZO

MATRICE DI REVISIONE

REV	DATA	DESCRIZIONE MODIFICA

N.B.: LA TAVOLA SOSTITUISCE QUELLA RELATIVA AL CODICE E 0 | 101 | GE000 | 0 | SD | PP | 003 | A\_01 | DEL PROGETTO ESECUTIVO




**COLLEGAMENTO AUTOSTRADALE**  
**DALMINE - COMO - VARESE - VALICO DEL GAGGIOLO E OPERE AD ESSO CONNESSE**  
CODICE C.U.P. F11B060027007  
**TRATTE B1, B2, C, D, TRVA13+14, GREENWAY**  
**AS BUILT**  
**TRATTA B1 - SVINCOLO DI LOMAZZO (da Pk -0+850 a Pk 1+800)**  
 PROGETTO STRADALE  
 VIABILITA' INTERFERITA  
 VIABILITA' SECONDARIA S.P.33  
 PLANIMETRIA DI PROGETTO - ROTATORIA

IDENTIFICAZIONE ELABORATO		IMPRESA	
CODICE PROGETTO: F00107B		RAGGRUPPAMENTO TEMPORANEO IMPRESE:	
FASE PROGETTUALE	LOTTO	Mandatario	Mandante
A	0	STRABAG A.G.	GLF Grandi Lavori Fincosit S.p.A.
			Impresa costruzioni Giuseppe Maltauro S.p.A.
			STRABAG S.p.A.

Scala: 1:500

DATA	DESCRIZIONE	REV	PROGETTISTA - PROGETTO ESECUTIVO DI DETTAGLIO
Settembre 2015	AS BUILT	E	RAGGRUPPAMENTO TEMPORANEO PROGETTISTI:
			Mandatario: 3TI PROGETTI ITALIA S.p.A.
			Mandante: GP Impresari e Costruttori Italiani
			Mandante: ALBERTO CECCHINI
			Mandante: Arch. Salvatore Vergiglio

**CONCEDENTE**  
 CONCESSIONARI AUTOSTRADALI LOMBARDE

**CONCESSIONARIO**  
 Autorisparmio Lombarde  
 Direttore Tecnico: Ing. Enrico Anzi  
 Referente Tecnico: Ing. Sabrina Lattuada

**APPROVATO**  
 Autorisparmio Lombarde  
 Il Direttore dei Lavori: Ing. Francesco Domenico

**ELABORAZIONE PROGETTUALE**  
**PROGETTISTA:**  
 3TI PROGETTI ITALIA S.p.A.

**RESPONSABILE DI PROGETTO ED INCARICATO DELL'INTEGRAZIONE FRA LE VARIE PRESTAZIONI:**  
 Ing. Alberto Cecchini

**3TI ITALIA S.p.A.**  
 DIRETTORE TECNICO  
 Ing. Stefano Luca Passati  
 Ordine degli Ingegneri  
 Provincia di Roma n. 20809

Redatto: Schavi      Verificato: Lopes      Approvato: Possati