

SP33 B	
Ve2	E(m) 135278.469
	N(m) 245298.046
t1(m)	104.764
t2(m)	95.157


SP33 B	
VI2	E(m) 135288.122
	N(m) 245299.253

SP33 B	
C1	E(m) 134993.788
	N(m) 245248.439
Raccordo n° 1	
R(m)	251.993
A(c)	5.852681c
T(m)	11.592
Sv(m)	23.167
Bs(m)	0.266

SP33 B	
V0	E(m) 135119.856
	N(m) 245017.239

SP33 B	
VI1	E(m) 135212.851
	N(m) 245123.353

SP33 B	
Ve1	E(m) 135211.242
	N(m) 245103.741
t1(m)	120.833
t2(m)	100.842

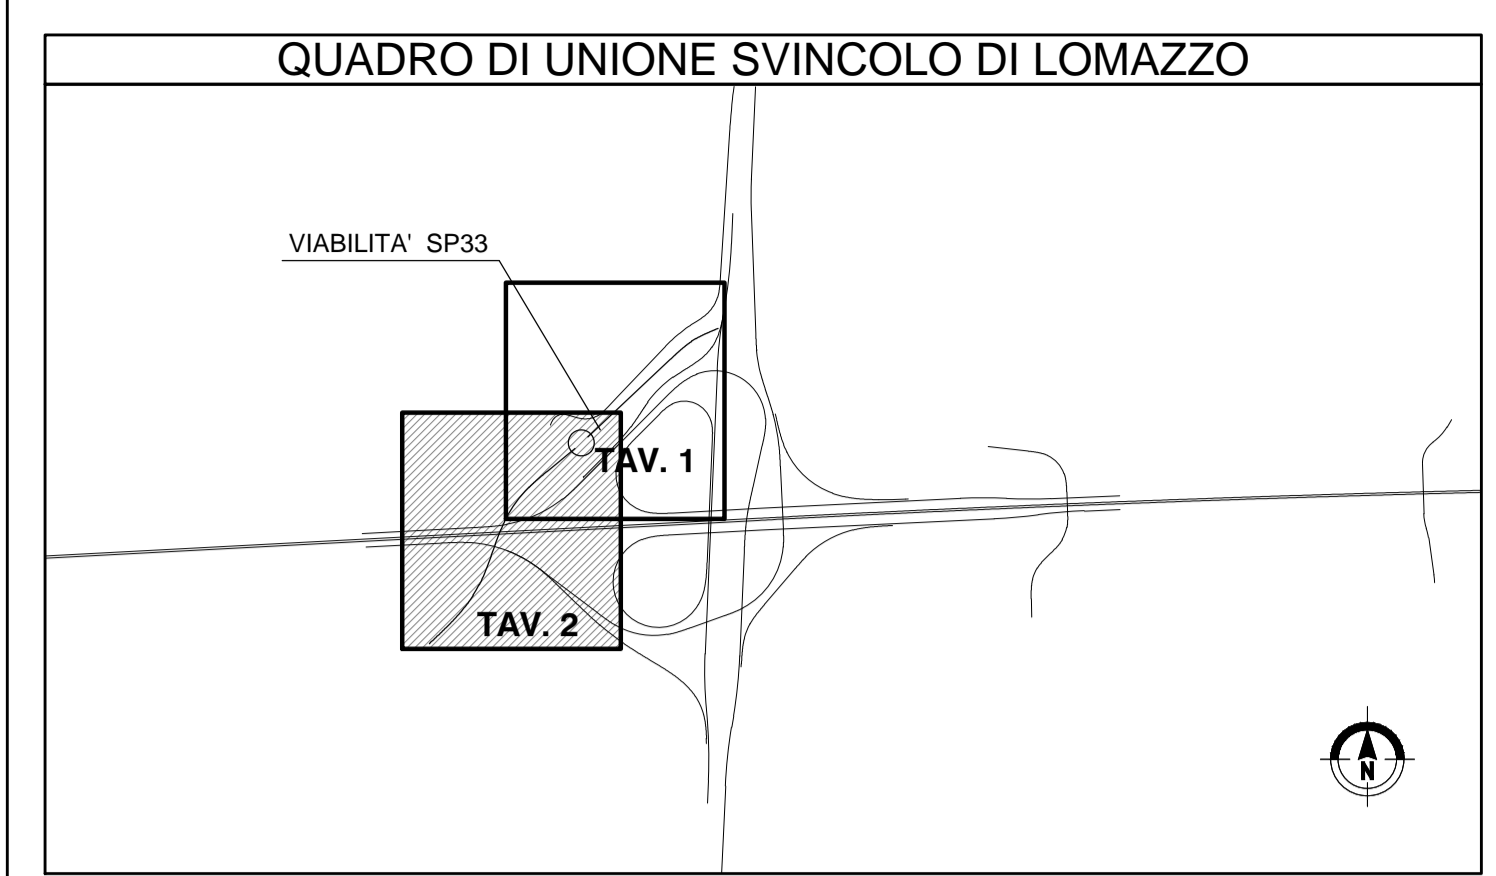

NB: Sistema di riferimento locale da rilievo aerofotogrammetrico in coordinate rettilinee

MATRICE DI REVISIONE		
REV	DATA	DESCRIZIONE MODIFICA

N.B.: LA TAVOLA SOSTITUISCE QUELLA RELATIVA AL CODICE [] DEL PROGETTO ESECUTIVO

CONCESSIONI AUTOSTRADALI LOMBARDE

Autosstrada Padovana-Lombarda

COLLEGAMENTO AUTOSTRADE DALMINE - COMO - VARESE - VALICO DEL GAGGIOLO E OPERE AD ESSO CONNESSE

CODICE C.I.P. F118060027007

TRATTE B1, B2, C, D, TRVA13+14, GREENWAY

AS BUILT

TRATTA B1 - SVINCOLO DI LOMAZZO (da Pk -0+850 a Pk 1+800)

PROGETTO STRADALE

VIABILITA' INTERFERITA

VIABILITA' SECONDARIA S.P.33

PLANIMETRIA DI TRACCIAMENTO - TAV. 2

IDENTIFICAZIONE ELABORATO	
CODICE PROGETTO:	F00107B
WBS	

IMPRESA			
RAGGRUPPAMENTO TEMPORANEO IMPRESE:			
Mandatario	Mandante	Mandante	Mandante cooptata
STRABAG A.G.	GLF Grandi Lavori Fincosit S.p.A.	Giuseppe Malturo S.p.A.	STRABAG S.p.A.

FASE	PROGETTUALE	LOTTO	ZONA	OPERA	TRATTO D'OPERA	AMBITO	PROGRESSIVO	REVISIONE
A	0	101	GE000	0	SD	PT	002	01

Scala: 1:1000

DATA	DESCRIZIONE	REV
Settembre 2015	AS BUILT	E

RAGGRUPPAMENTO TEMPORANEO PROGETTISTI:

Mandatario	Mandante	Mandante	Mandante
3TI PROGETTI ITALIA INGEGNERIA ASSOCIATA S.p.A.	GP ingegneria - GESTIONE PROGETTI DI INGEGNERIA		

CONCEDENTE: CONCESSIONI AUTOSTRADALI LOMBARDE

RESPONSABILE DI PROGETTO ED INCARICATO DELL'INTEGRAZIONE FRA LE VARIE PRESTAZIONI: Ing. Alberto Cecchini

CONCESSIONARIO: Autosstrada Padovana-Lombarda

ELABORAZIONE PROGETTUALE: 3TI PROGETTI ITALIA S.p.A.

APPROVATO: Autosstrada Padovana-Lombarda

REDAZIONE: Schiavi

VERIFICAZIONE: Lopes

APPROVAZIONE: Possati

DIRETTORE TECNICO: 3TI ITALIA S.p.A. Ing. Stefano Jacovi Prassanti Ordine degli Ingegneri Provincia di Roma n. 20809

Stampa: 15/158