


PROVINCIA : Como
 COMUNE : Lomazzo

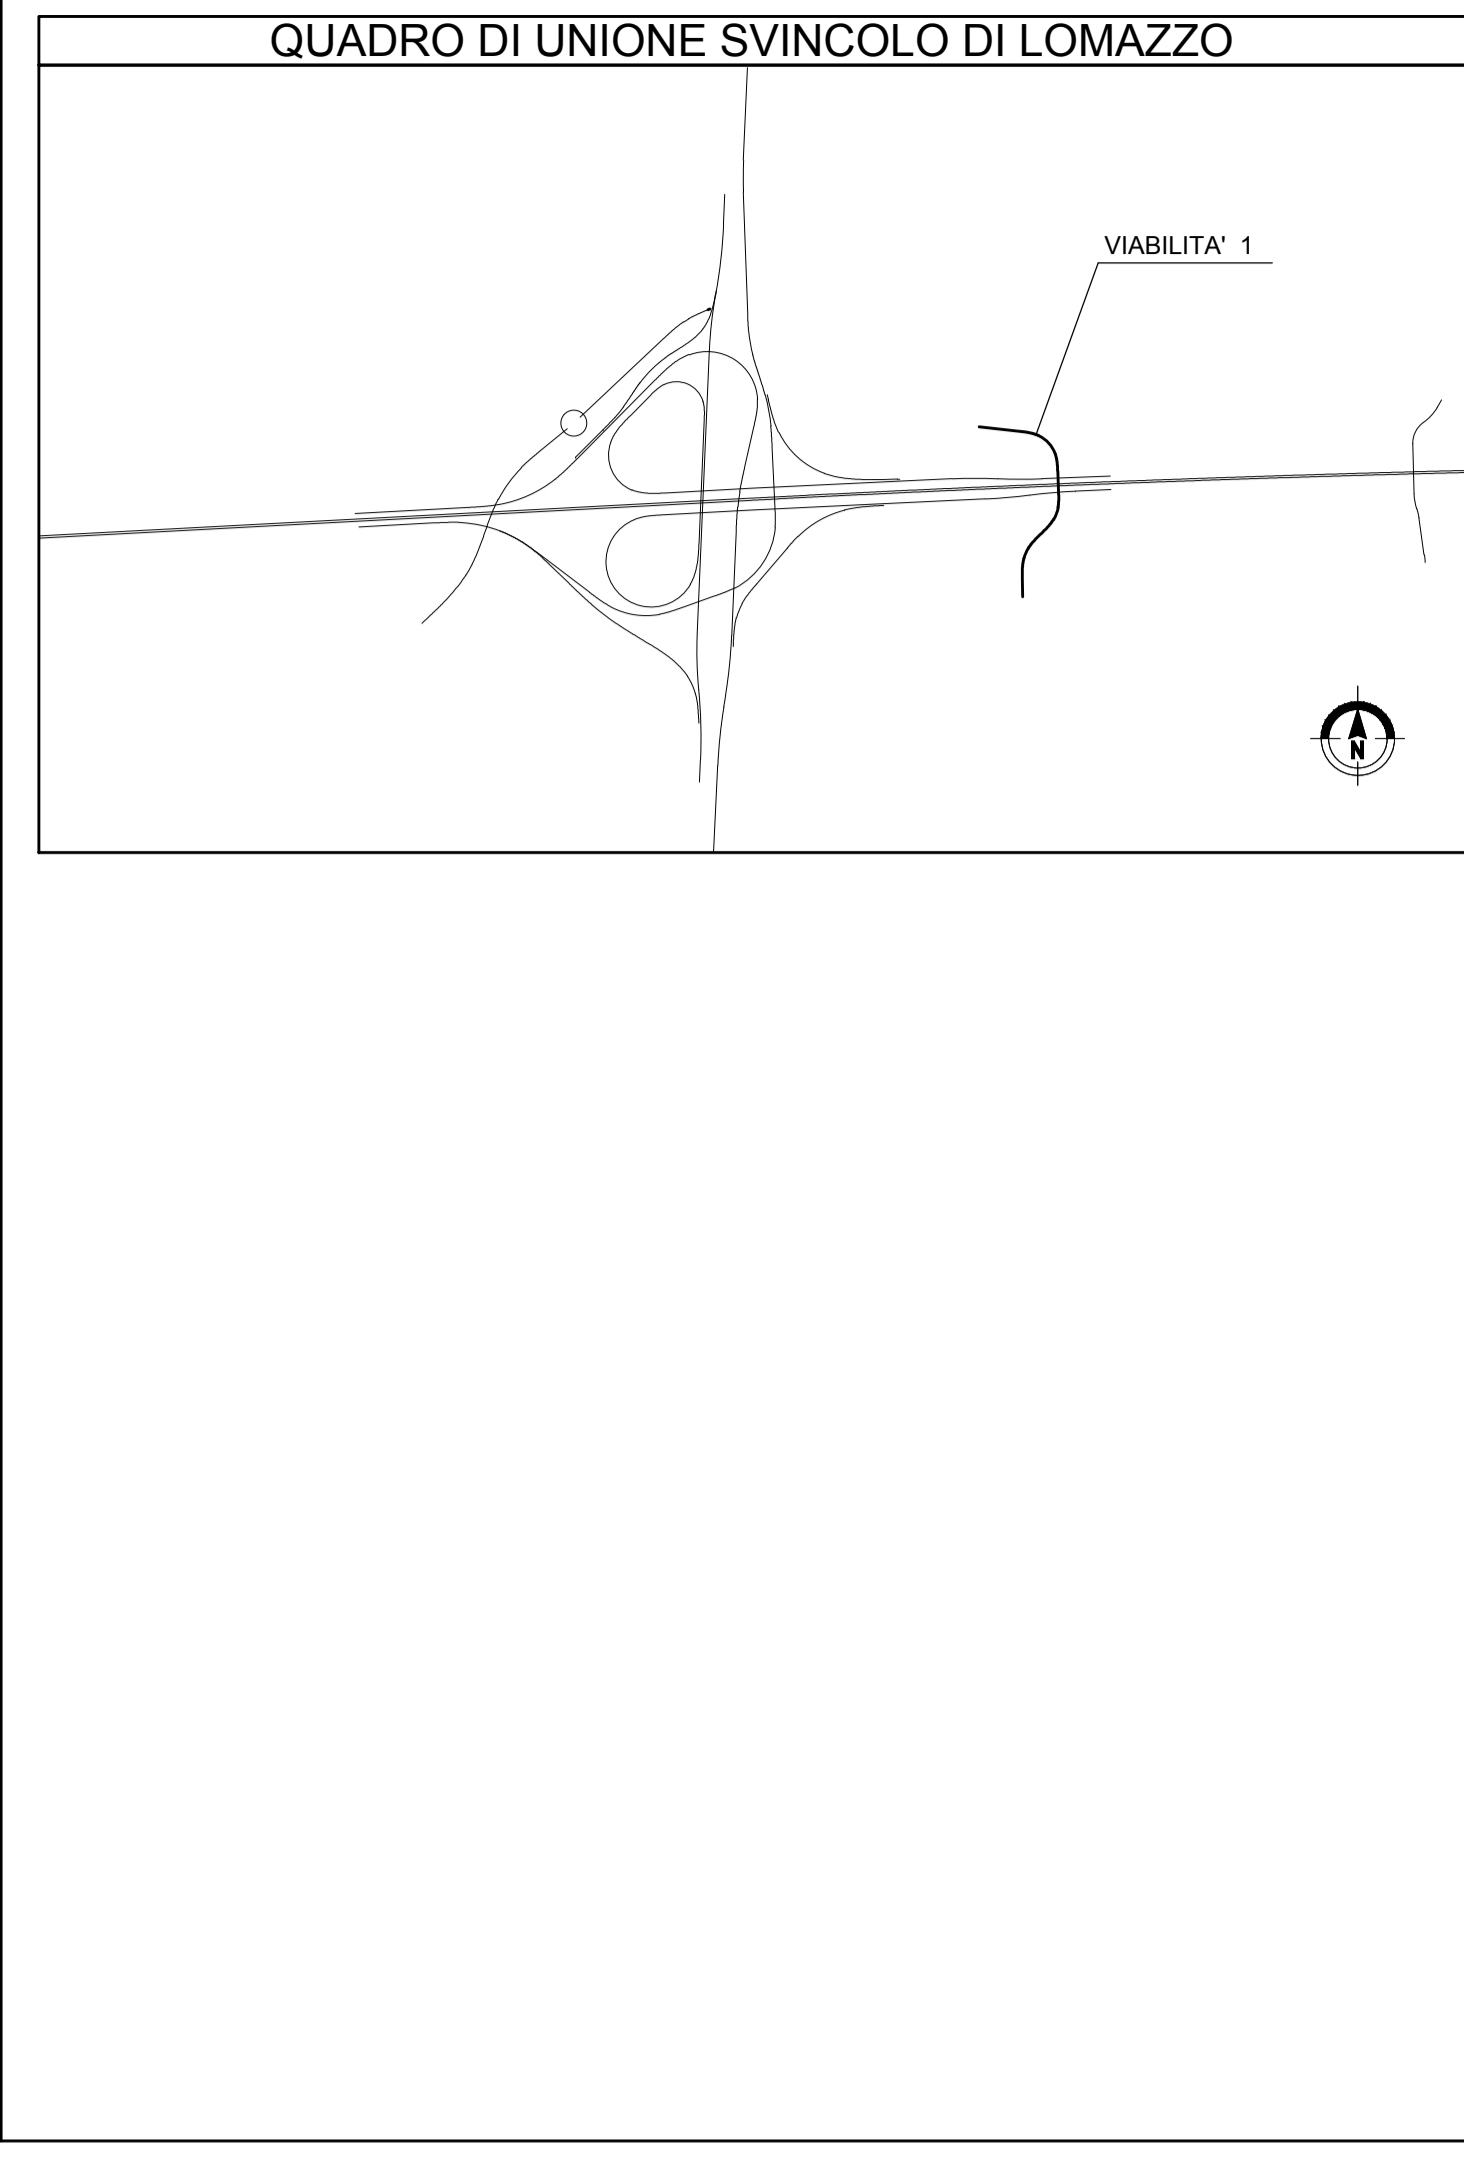

MATRICE DI REVISIONE

REV	DATA	DESCRIZIONE MODIFICA
0		
1		
2		
3		
4		
5		

N.B.: LA TAVOLA SOSTITUISCE QUELLA RELATIVA AL CODICE E [] DEL PROGETTO ESECUTIVO

**COLLEGAMENTO AUTOSTRADALE
 DALMINE - COMO - VARESE - VALICO DEL GAGGIOLO E OPERE AD ESSO CONNESSE**
 CODICE C.U.P. F11B0600270007
TRATTE B1, B2, C, D, TRVA13+14, GREENWAY
AS BUILT
TRATTA B1 - SVINCOLO DI LOMAZZO (da Pk -0+850 a Pk 1+800)
 PROGETTO STRADALE
 VIABILITA' INTERFERITA
 VIABILITA' INTERFERITA LOCALE 1
 PLANIMETRIA DI PROGETTO

FASE PROGETTUALE	LOTTO	ZONA	OPERA	TRATTO D'OPERA	AMBITO	TIPO ELABORATO	PROGRESSIVO	REVISIONE
A	0	B2	GE000	0	SD	PP	001	E

Scala: 1:1000

DATA	DESCRIZIONE	REV	PROGETTISTA - PROGETTO ESECUTIVO DI DETTAGLIO
Settembre 2015	Emissione	E	RAGGRUPPAMENTO TEMPORANEO PROGETTISTI:
			Mandatario: Mandante: Mandante: Mandante
			3TI PROGETTI ITALIA S.p.A. G.P. Impresa di ingegneria e architettura

CONCEDENTE
 CONCESSIONI AUTOSTRADALI LOMBARDE
 RESPONSABILE DI PROGETTO ED INCARICATO DELL'INTEGRAZIONE FRA LE VARIE PRESTAZIONI:
 Ing. Alberto Cecchini

CONCESSIONARIO
 Autostradale Direzione Tecnica: Ing. Enrico Anzi
 Padovana Referente Tecnico: Ing. Sabrina Lattuada
 Lombarda

APPROVATO
 Autostradale Il Direttore dei Lavori: Ing. Francesco Domenico
 Padovana
 Lombarda

ELABORAZIONE PROGETTUALE
PROGETTISTA:
 3TI PROGETTI ITALIA S.p.A.
3TI ITALIA S.p.A.
 DIRETTORE TECNICO:
 Ing. Stefano Luca Passati
 Ordine degli Ingegneri
 Provincia di Roma n. 20809

Redatto: Schavi Verificato: Lopes Approvato: Possati