

PROVINCIA : Como
 COMUNE : Lomazzo




LOMAZZO

A9

LENTATE

Viabilità locale 1 MOD2

Vo	E(m)	136224.036
	N(m)	245411.261

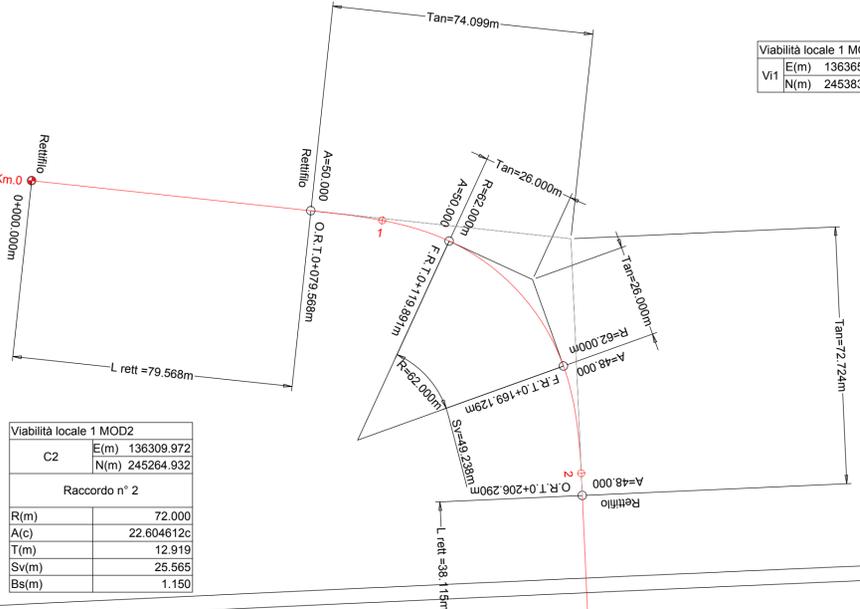

Viabilità locale 1 MOD2

C2	E(m)	136309.972
	N(m)	245264.932

Raccordo n° 2

R(m)	72.000
A(c)	22.604612c
T(m)	12.919
Sv(m)	25.565
Bs(m)	1.150

Viabilità locale 1 MOD2

Vi1	E(m)	136365.965
	N(m)	245383.311

Viabilità locale 1 MOD2

Ve1	E(m)	136376.824
	N(m)	245394.861
t1(m)		74.099
t2(m)		72.724

Viabilità locale 1 MOD2

C1	E(m)	136316.383
	N(m)	245337.905

Raccordo n° 1

R(m)	62.000
A(c)	50.558040c
T(m)	26.000
Sv(m)	49.238
Bs(m)	5.231

Viabilità locale 1 MOD2

Vi2	E(m)	136378.559
	N(m)	245239.502

Viabilità locale 1 MOD2

Ve2	E(m)	136383.969
	N(m)	245235.135
t1(m)		49.048
t2(m)		51.803

Viabilità locale 1 MOD2

Vi3	E(m)	136316.334
	N(m)	245161.563

Viabilità locale 1 MOD2

Ve3	E(m)	136309.348
	N(m)	245162.935
t1(m)		52.030
t2(m)		53.814

Viabilità locale 1 MOD2

C3	E(m)	136386.075
	N(m)	245131.745

Raccordo n° 3


R(m)	75.000
A(c)	19.056575c
T(m)	11.310
Sv(m)	22.450
Bs(m)	0.848

Viabilità locale 1 MOD2


Vi4	E(m)	136311.454
	N(m)	245074.384

ROVELLASCA

QUADRO DI UNIONE SVINCOLO DI LOMAZZO

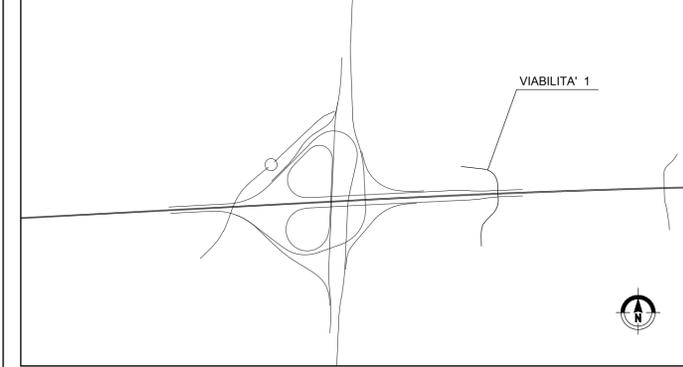

LEGENDA TABELLINE VERTICI PLANIMETRICI

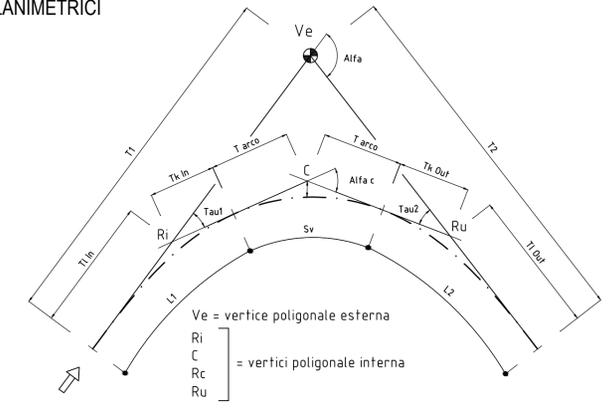

NB: Sistema di riferimento locale da rilievo aerofotogrammetrico in coordinate rettilinee

MATRICE DI REVISIONE

REV	DATA	DESCRIZIONE MODIFICA
0		
1		
2		
3		
4		
5		

N.B.: LA TAVOLA SOSTITUISCE QUELLA RELATIVA AL CODICE [] DEL PROGETTO ESECUTIVO

CONCESSIONARI AUTOSTRADALI LOMBARDE

COLLEGAMENTO AUTOSTRADE DALMINE - COMO - VARESE - VALICO DEL GAGGIOLO E OPERE AD ESSO CONNESSE
 CODICE C.U.P. F1190600270007

TRATTE B1, B2, C, D, TRVA13+14, GREENWAY

AS BUILT

TRATTA B1 - SVINCOLO DI LOMAZZO (da Pk -0+850 a Pk 1+800)
 PROGETTO STRADALE
 VIABILITA' INTERFERITA
 VIABILITA' INTERFERITA LOCALE 1
 PLANIMETRIA DI TRACCIAMENTO

IDENTIFICAZIONE ELABORATO
 CODICE PROGETTO: F00107B
 WBS

IMPRESA
 RAGGRUPPAMENTO TEMPORANEO IMPRESE:
 Mandatario: STRABAG A.G.
 Mandatario: GLF Grandi Lavori Fincosit S.p.A.
 Mandatario: Giuseppe Malturo S.p.A.
 Mandatario cooptato: STRABAG S.p.A.

FASE PROGETTUALE
 LOTTO
 ZONA
 OPERA
 TRATTO D'OPERA
 AMBITO
 IPOLABORATO
 PROGRESSIVO
 REVISIONE

Scala: 1:1000

CONCEDENTE
 CONCESSIONARI AUTOSTRADALI LOMBARDE

CONCESSIONARIO
 Autostredale Pedemontana Lombardia
 Direttore Tecnico: Ing. Enrico Arini
 Referente Tecnico: Ing. Sabrina Lattada

APPROVATO
 Autostredale Pedemontana Lombardia
 Il Direttore dei Lavori: Ing. Francesco Domenico

PROGETTISTA
 3TI PROGETTI ITALIA S.p.A.

ELABORAZIONE PROGETTUALE
 3TI PROGETTI ITALIA S.p.A.

RESPONSABILE DI PROGETTO ED INCARICATO DELL'INTEGRAZIONE FRA LE VARIE PRESTAZIONI:
 Ing. Alberto Cecchini

Redatto: Schiavi
 Verificato: Lopes
 Approvato: Possati

STABAG
 MALTAURO
 STRABAG

3TI PROGETTI ITALIA
 INGEGNERIA ASSOCIATA S.p.A.

GP
 GESTIONE PROGETTI DI INFRASTRUTTURE

ALBERTO CECCHINI
 INGEGNERE
 15/158