


PROVINCIA : Como
 COMUNE : Lomazzo

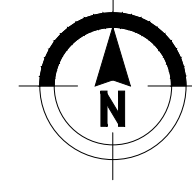

LOMAZZO

WBS B1103 - VIABILITA' LOCALE 2

INIZIO ASSE
 VIABILITA' LOCALE 2

ASSE OVEST

A9

LENTATE


DA Pk 1+525 A Pk 1+800: AREA DI CANTIERE NELLA QUALE SONO PREVISTI GLI SCAVI.
 VENGONO ESCLUSE LE FINITURE (IDRAULICA, PAVIMENTAZIONE, BARRIERE, SEGNALETICA)
 CHE SARANNO INCLUSE NEI LAVORI DELLA TRATTA B1

VIABILITA' LOCALE 2

FINE ASSE
 VIABILITA' LOCALE 2

ROVELLASCA

QUADRO DI UNIONE SVINCOLO DI LOMAZZO

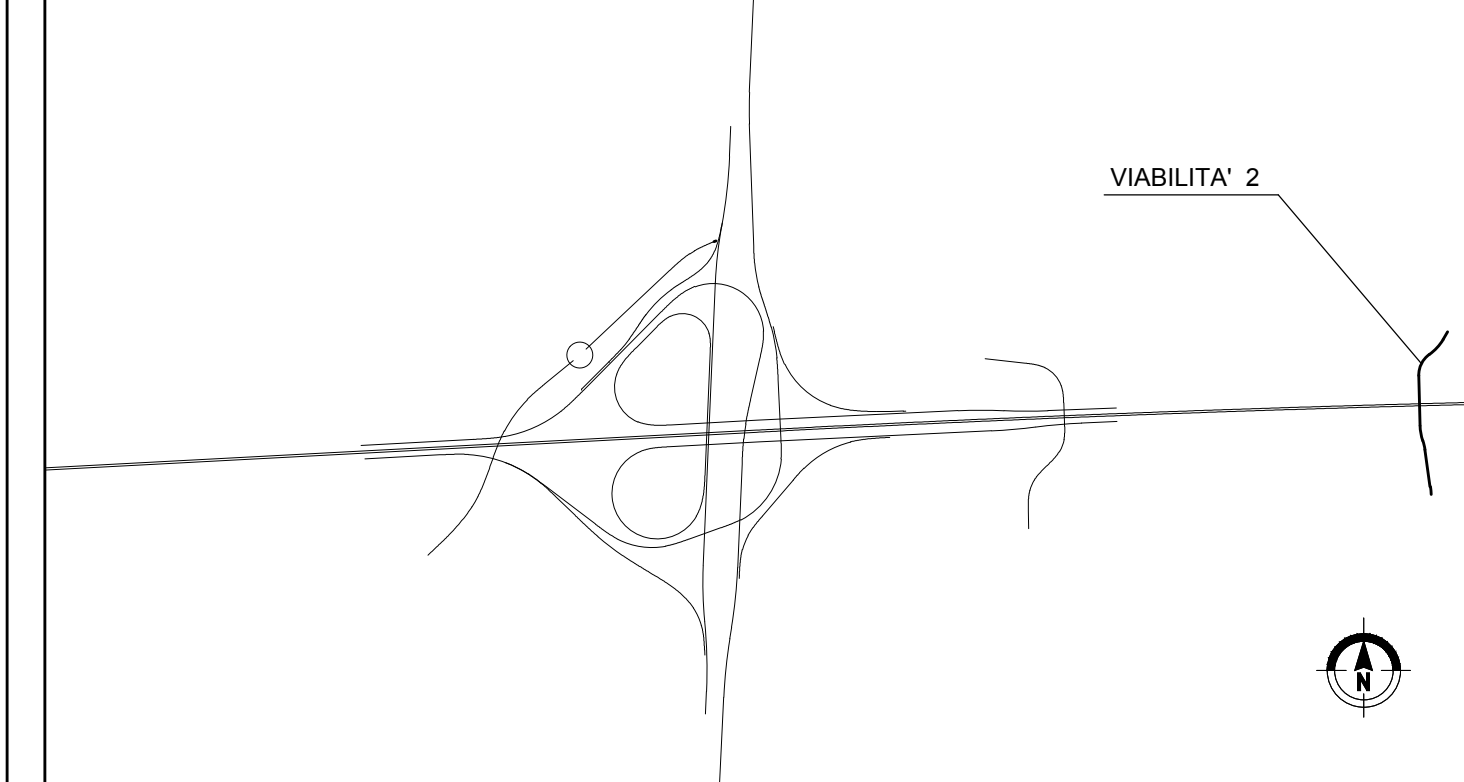

MATRICE DI REVISIONE

REV	DATA	DESCRIZIONE MODIFICA
0		
1		
2		
3		
4		
5		

N.B.: LA TAVOLA SOSTITUISCE QUELLA RELATIVA AL CODICE E [] DEL PROGETTO ESECUTIVO

**COLLEGAMENTO AUTOSTRADALE
 DALMINE - COMO - VARESE - VALICO DEL GAGGIOLO E OPERE AD ESSO CONNESSE**
 CODICE C.U.P. F11B0600270007

**TRATTE B1, B2, C, D, TRVA13+14, GREENWAY
 AS BUILT**

TRATTA B1 - SVINCOLO DI LOMAZZO (da Pk -0+850 a Pk 1+800)
 PROGETTO STRADALE
 VIABILITA' INTERFERITA
 VIABILITA' INTERFERITA LOCALE 2
 PLANIMETRIA DI PROGETTO

IDENTIFICAZIONE ELABORATO		IMPRESA						
CODICE PROGETTO: F00107B		RAGGRUPPAMENTO TEMPORANEO IMPRESE:						
WBS		Mandatario	Mandante					
FASE PROGETTUALE	LOTTO	STRABAG	GLF					
LOTTO	ZONA	A.G.	Grandi Lavori					
ZONA	OPERA		Fincosit S.p.A.					
OPERA	TRATTO D'OPERA		Impresa costruzioni					
TRATTO D'OPERA	AMBITO		Giuseppe Malturo S.p.A.					
AMBITO	TIPO ELABORATO		Mandatario cooptata					
TIPO ELABORATO	PROGRESSIVO		STRABAG S.p.A.					
PROGRESSIVO	REVISIONE							
A	0	03	GE000	0	SD	PP	001	E

Scala: 1:100

DATA	DESCRIZIONE	REV	PROGETTISTA - PROGETTO ESECUTIVO DI DETTAGLIO
Settembre 2015	Emissione	E	RAGGRUPPAMENTO TEMPORANEO PROGETTISTI:
			Mandatario
			Mandante
			Mandante
			Mandante

CONCEDENTE
 CONCESSIONARI AUTOSTRADALI LOMBARDE
 Ing. Alberto Cecchini

CONCESSIONARIO
 Autorisparmio Lombarde
 Direttore Tecnico: Ing. Enrico Anzi
 Referente Tecnico: Ing. Sabrina Lattuada

APPROVATO
 Autorisparmio Lombarde
 Il Direttore dei Lavori: Ing. Francesco Domenico

ELABORAZIONE PROGETTUALE
PROGETTISTA:
 3TI PROGETTI ITALIA S.p.A.
 Redatto: Schavi Verificato: Lopes Approvato: Possati

RESPONSABILE DI PROGETTO ED INCARICATO DELL'INTEGRAZIONE FRA LE VARIE PRESTAZIONI:
 Ing. Alberto Cecchini

3TI ITALIA S.p.A.
 DIRETTORE TECNICO
 Ing. Stefano Luca Passati
 Ordine degli Ingegneri
 Provincia di Roma n. 20809