

Viabilità locale 2	
C1	E(m) 137046.443 N(m) 245504.756
Raccordo n° 1	
R(m)	100.000
A(c)	25.904124c
T(m)	20.630
Sv(m)	40.690
Bs(m)	2.106

Viabilità locale 2	
Vi2	E(m) 137083.171 N(m) 245408.012

Viabilità locale 2	
V0	E(m) 137141.077 N(m) 245468.095

Viabilità locale 2	
Vi1	E(m) 137121.541 N(m) 245435.575

Viabilità locale 2	
C2	E(m) 137133.957 N(m) 245382.931
Raccordo n° 2	
R(m)	50.000
A(c)	62.277924c
T(m)	26.614
Sv(m)	48.913
Bs(m)	6.642

Viabilità locale 2	
C3	E(m) 137186.954 N(m) 245285.146
Raccordo n° 3	
R(m)	100.000
A(c)	19.201988c
T(m)	15.197
Sv(m)	30.162
Bs(m)	1.148





Viabilità locale 2	
Vi3	E(m) 137087.462 N(m) 245266.917

Viabilità locale 2	
Vi4	E(m) 137095.456 N(m) 245243.733


Viabilità locale 2	
C4	E(m) 136997.876 N(m) 245219.954
Raccordo n° 4	
R(m)	100.001
A(c)	11.840400c
T(m)	9.326
Sv(m)	18.599
Bs(m)	0.434

Viabilità locale 2	
C5	E(m) 136959.225 N(m) 245139.157
Raccordo n° 5	
R(m)	149.998
A(c)	6.500900c
T(m)	7.865
Sv(m)	15.317
Bs(m)	0.196


Viabilità locale 2	
V6	E(m) 137109.078 N(m) 245145.743

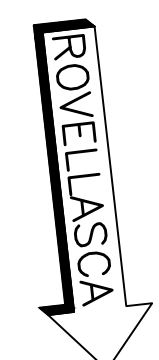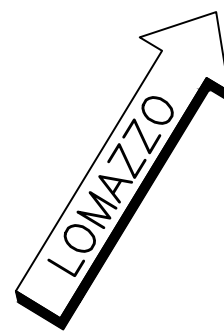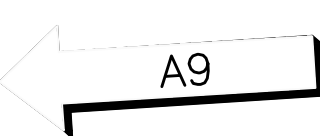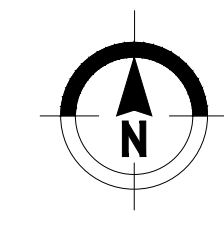

QUADRO DI UNIONE SVINCOLO DI LOMAZZO

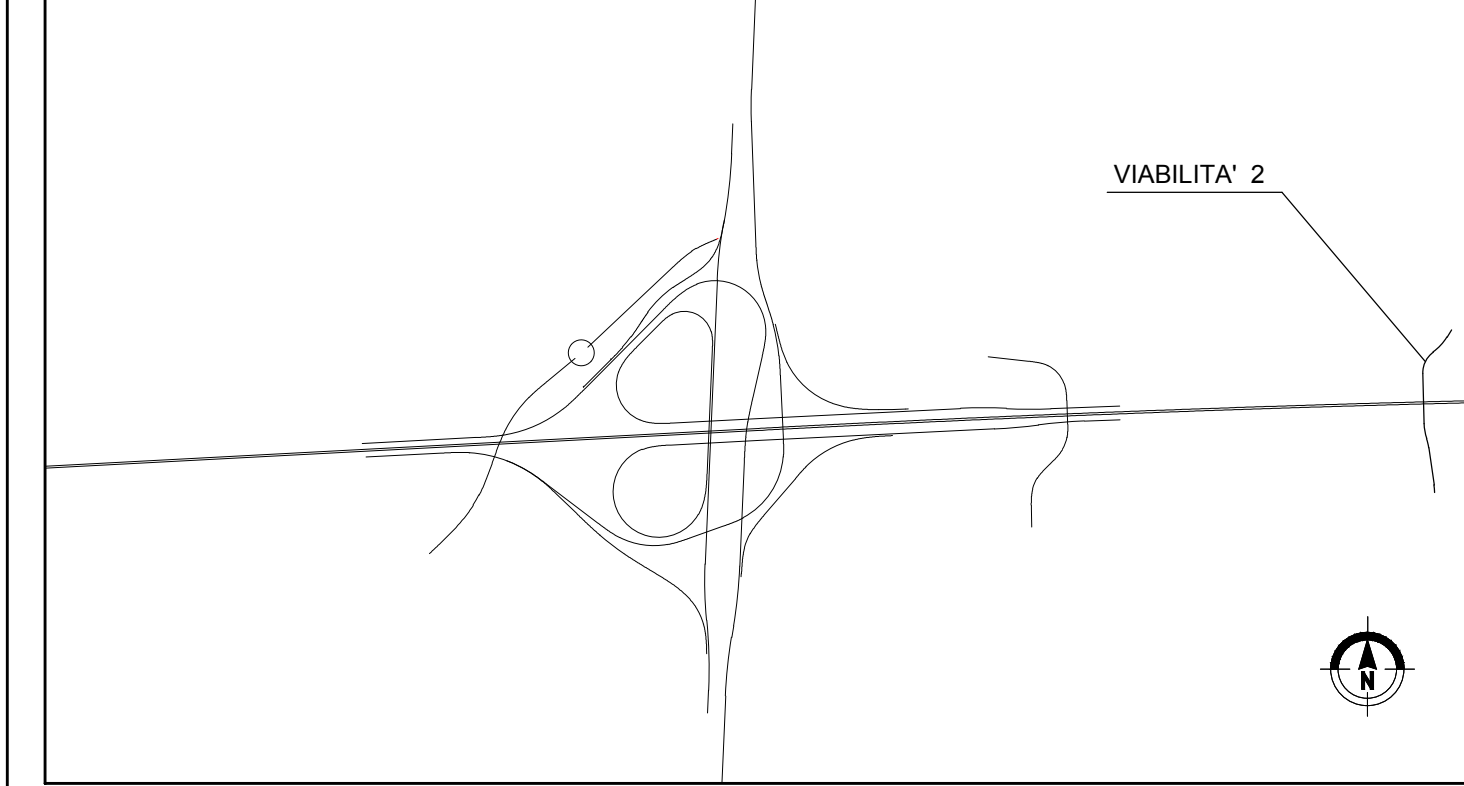

LEGENDA TABELLINE VERTICI PLANIMETRICI

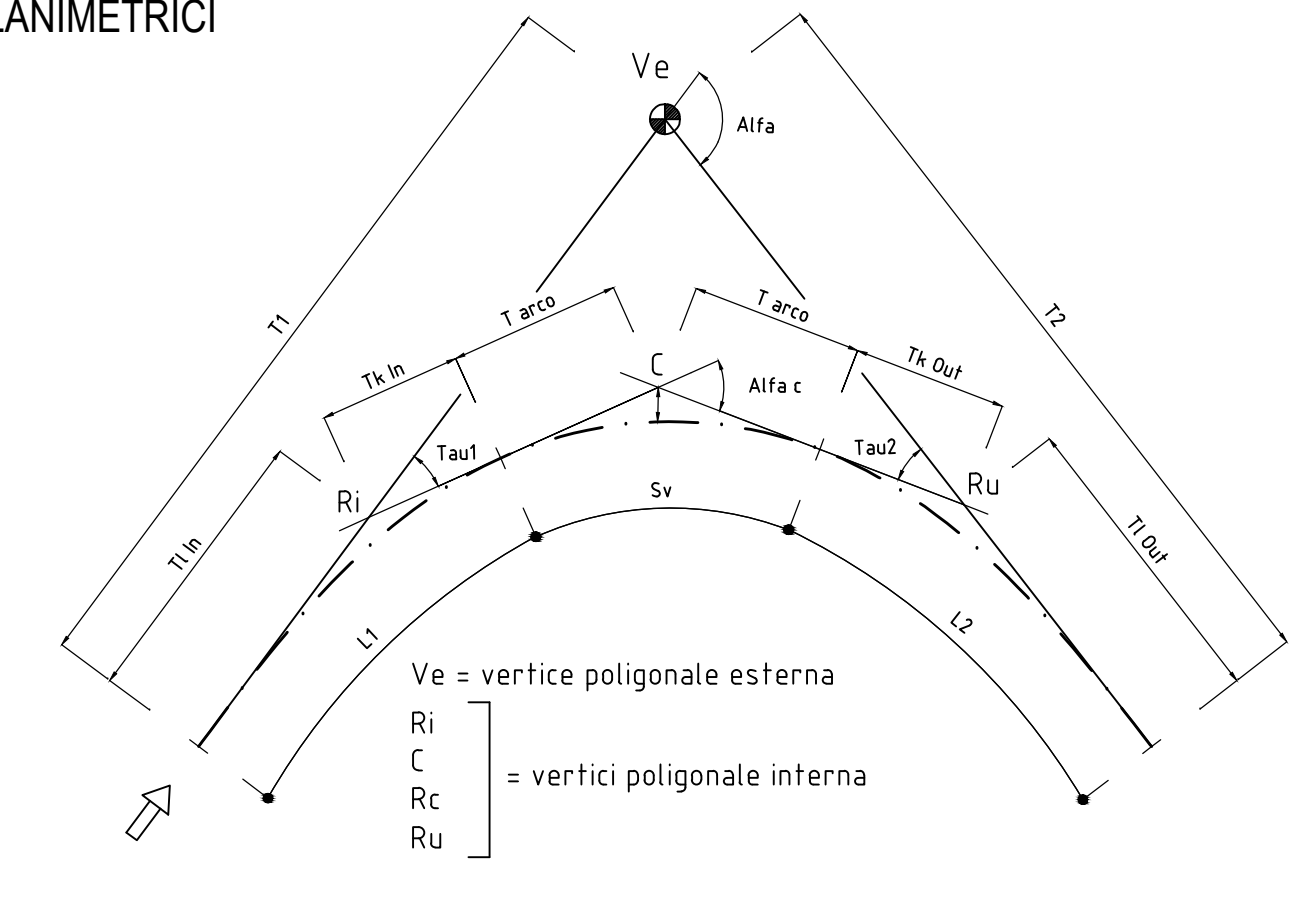

NB: Sistema di riferimento locale da rilievo aerofotogrammetrico in coordinate rettilinee

PROVINCIA : Como
COMUNE : Lomazzo

MATRICE DI REVISIONE

REV	DATA	DESCRIZIONE MODIFICA
0		
1		
2		
3		
4		
5		

N.B.: LA TAVOLA SOSTITUISCE QUELLA RELATIVA AL CODICE [] DEL PROGETTO ESECUTIVO

COLLEGAMENTO AUTOSTRADALE DALMINE - COMO - VARESE - VALICO DEL GAGGIOLO E OPERE AD ESSO CONNESSE
CODICE C.U.P. F119060027007

TRATTE B1, B2, C, D, TRVA13+14, GREENWAY

AS BUILT

TRATTA B1 - SVINCOLO DI LOMAZZO (da Pk -0+850 a Pk 1+800)
PROGETTO STRADALE
VIABILITA' INTERFERITA
VIABILITA' INTERFERITA LOCALE 2
PLANIMETRIA DI TRACCIAMENTO

IDENTIFICAZIONE ELABORATO CODICE PROGETTO: F00107B WBS		IMPRESA RAGGRUPPAMENTO TEMPORANEO IMPRESE:	
Mandatario	Mandatario	Mandatario	Mandatario cooptato
STRABAG A.G.	GLF Grandi Lavori Fincosit S.p.A.	Impresa costruzioni Giuseppe Malturo S.p.A.	STRABAG S.p.A.
FASE PROGETTUALE		REVISIONE	
A	0	02	GE000
		0	SD
		PT	001
		PT	001

Scala: 1:1000

DATA	DESCRIZIONE	REV
Settembre 2015	Emissione	E

PROGETTISTA - PROGETTO ESECUTIVO DI DETTAGLIO
RAGGRUPPAMENTO TEMPORANEO PROGETTISTI:

Mandatario	Mandatario	Mandatario	Mandatario
3TI PROGETTI ITALIA INGEGNERIA ASSOCIATA S.p.A.	GP Progettista - COSTRUZIONE PROGETTI DI INGEGNERIA	Arch. Salvatore Vermiglio	Arch. Salvatore Vermiglio

CONCEDENTE
CONCESSIONARI AUTOSTRADALI LOMBARDA

CONCESSIONARIO
Autostreda Padovese/Lombarda
Direttore Tecnico: Ing. Enrico Anzi
Referente Tecnico: Ing. Sabrina Labada

APPROVATO
Autostreda Padovese/Lombarda
Il Direttore dei Lavori: Ing. Francesco Domenico

RESPONSABILE DI PROGETTO ED INCARICATO DELL'INTEGRAZIONE FRA LE VARIE PRESTAZIONI:
Ing. Alberto Cecchini

ELABORAZIONE PROGETTUALE
PROGETTISTA:
3TI PROGETTI ITALIA S.p.A.

DIRETTORE TECNICO
Ing. Stefano Jacov Presenti
Ordine degli Ingegneri Provincia di Roma n. 20809

Redatto: Schiavi Verificato: Lopes Approvato: Possati