


— ALTRO APPALTO (ASPI)

PROVINCIA : Como  
COMUNE : Cirimido

PROVINCIA : Como  
COMUNE : Lomazzo

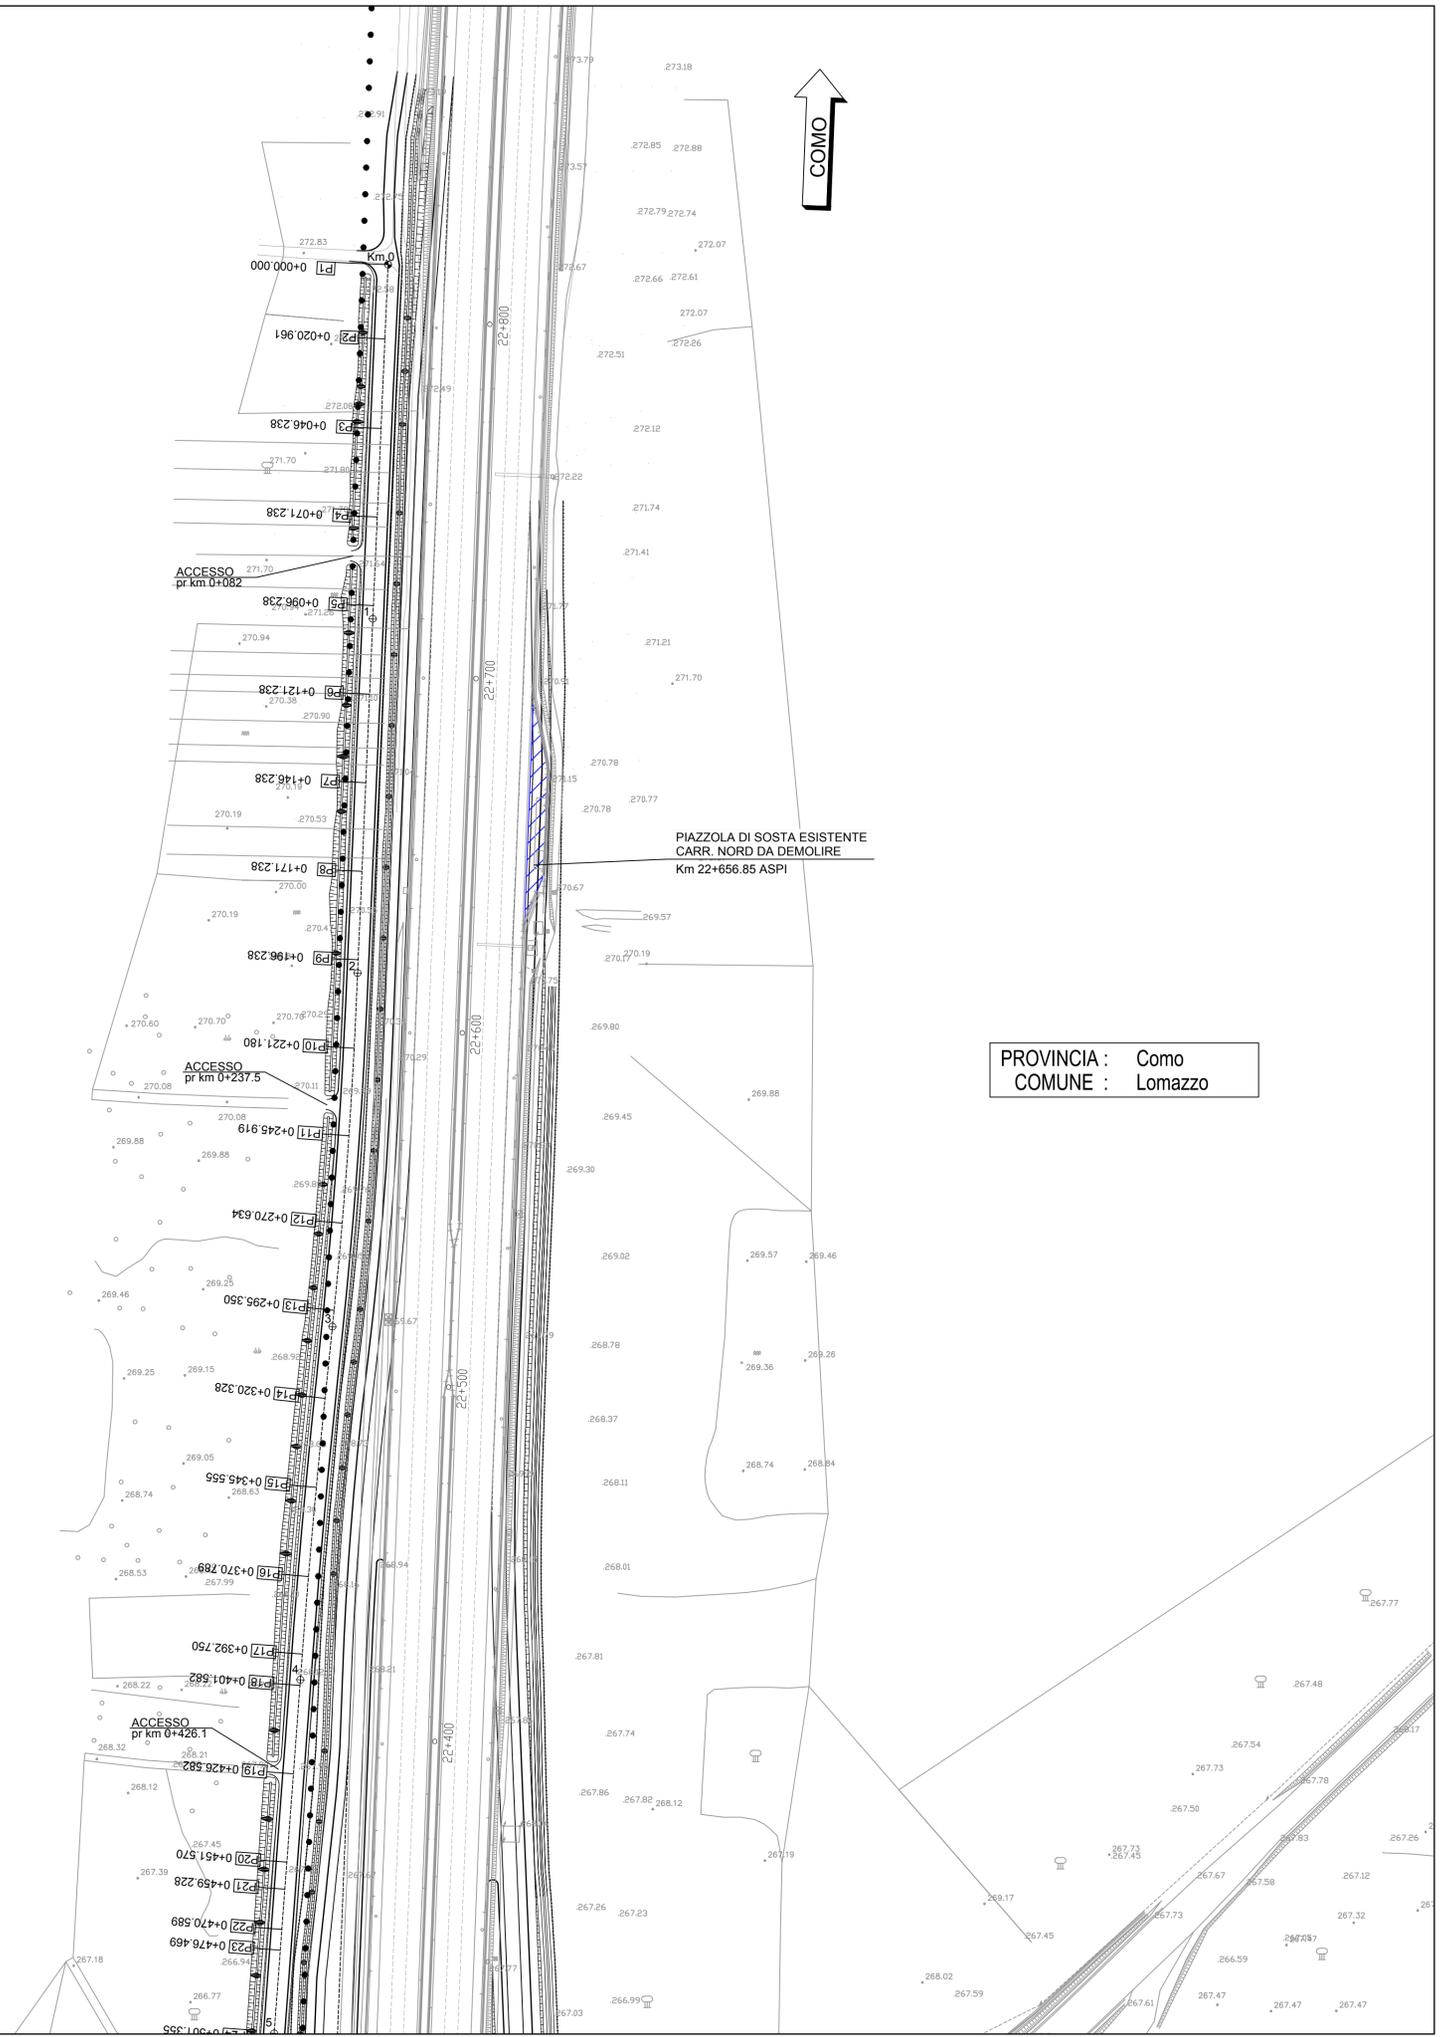

MATRICE DI REVISIONE

| REV | DATA | DESCRIZIONE MODIFICA |
|-----|------|----------------------|
| 0   |      |                      |
| 1   |      |                      |
| 2   |      |                      |
| 3   |      |                      |
| 4   |      |                      |
| 5   |      |                      |

N.B.: LA TAVOLA SOSTITUISCE QUELLA RELATIVA AL CODICE [ ] DEL PROGETTO ESECUTIVO

CONCESSIONI AUTOSTRADALI LOMBARDE

**COLLEGAMENTO AUTOSTRADALE DALMINE - COMO - VARESE - VALICO DEL GAGGIOLO E OPERE AD ESSO CONNESSE**  
CODICE C.U.P. F1190600270007

**TRATTE B1, B2, C, D, TRVA13+14, GREENWAY**

**AS BUILT**

**TRATTA B1 - SVINCOLO DI LOMAZZO (da Pk -0+850 a Pk 1+800)**  
PROGETTO STRADALE  
VIABILITA' INTERFERITA  
VIABILITA' PEVERELLI  
PLANIMETRIA DI PROGETTO TAV.1

| FASE PROGETTUALE | LOTTO | ZONA | OPERA | TRATTO D'OPERA | AMBITO | IPPO ELABORATO | PROGRESSIVO | REVISIONE |
|------------------|-------|------|-------|----------------|--------|----------------|-------------|-----------|
| A                | 0     | 101  | GE200 | 0              | SD     | PP             | 003         | 1         |

Scala: 1:1000

**IMPRESA**  
RAGGRUPPAMENTO TEMPORANEO IMPRESE:  
Mandatario: STRABAG A.G.  
Mandatario: GLF Grandi Lavori Fincosit S.p.A.  
Mandatario: Giuseppe Malturo S.p.A.  
Mandatario cooptata: STRABAG S.p.A.

**STRABAG** **MALTAURO** **STRABAG**

**PROGETTISTA - PROGETTO ESECUTIVO DI DETTAGLIO**  
RAGGRUPPAMENTO TEMPORANEO PROGETTISTI:  
Mandatario: 3TI PROGETTI ITALIA INGEGNERIA MILANO S.p.A.  
Mandatario: GP Progettista - COSTRUZIONE PROGETTI DI INGEGNERIA  
Mandatario: Arch. Salvatore Vermiglio

**CONCEDENTE**  
CONCESSIONI AUTOSTRADALI LOMBARDE

**RESPONSABILE DI PROGETTO ED INCARICATO DELL'INTEGRAZIONE FRA LE VARIE PRESTAZIONI:**  
Ing. Alberto Cecchini

**CONCESSIONARIO**  
Autostreda Pedemontana Lombardia  
Direttore Tecnico: Ing. Enrico Arini  
Referente Tecnico: Ing. Sabrina Lattuada

**ELABORAZIONE PROGETTUALE**  
PROGETTISTA:  
3TI PROGETTI ITALIA S.p.A.

**APPROVATO**  
Autostreda Pedemontana Lombardia  
Il Direttore dei Lavori: Ing. Francesco Domenico

**3TI ITALIA S.p.A.**  
DIRETTORE TECNICO  
Ing. Stefano Jacco Presenti  
Ordine degli Ingegneri Provincia di Roma n. 20809

Redatto: Vespa Verificato: bopes Approvato: Possati