


Planimetria di tracciamento SCALA 1:2000

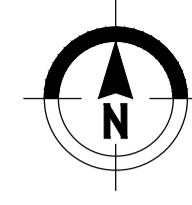

PEVERELLI	
C1	E 134212.434 N 246120.092
Raccordo n° 1	
R	1500.000
A	3.792072c
T	44.688
Sv	89.349
Bs	0.665510

PEVERELLI	
C3	E 135595.084 N 245731.303
Raccordo n° 3	
R	90.000
A	58.759456c
T	44.758
Sv	83.069
Bs	10.515141

PEVERELLI	
C5	E 135426.390 N 245515.121
Raccordo n° 5	
R	52.000
A	69.037260c
T	31.327
Sv	56.391
Bs	8.707484

PEVERELLI	
V14	E 135609.207 N 245633.284

PEVERELLI	
V13	E 135681.512 N 245679.986

PEVERELLI	
C4	E 135802.560 N 245401.033
Raccordo n° 4	
R	300.000
A	15.375823c
T	36.406
Sv	72.457
Bs	2.200870


PEVERELLI	
C6	E 135383.371 N 245447.119
Raccordo n° 6	
R	25.000
A	91.295874c
T	21.796
Sv	35.852
Bs	8.167198

PEVERELLI	
V7	E 135356.013 N 245446.786

PEVERELLI	
V12	E 135698.395 N 245906.760


PEVERELLI	
V11	E 135709.116 N 246010.819

PEVERELLI	
C2	E 138188.864 N 245685.807
Raccordo n° 2	
R	2500.000
A	1.805002c
T	35.444
Sv	70.882
Bs	0.251236

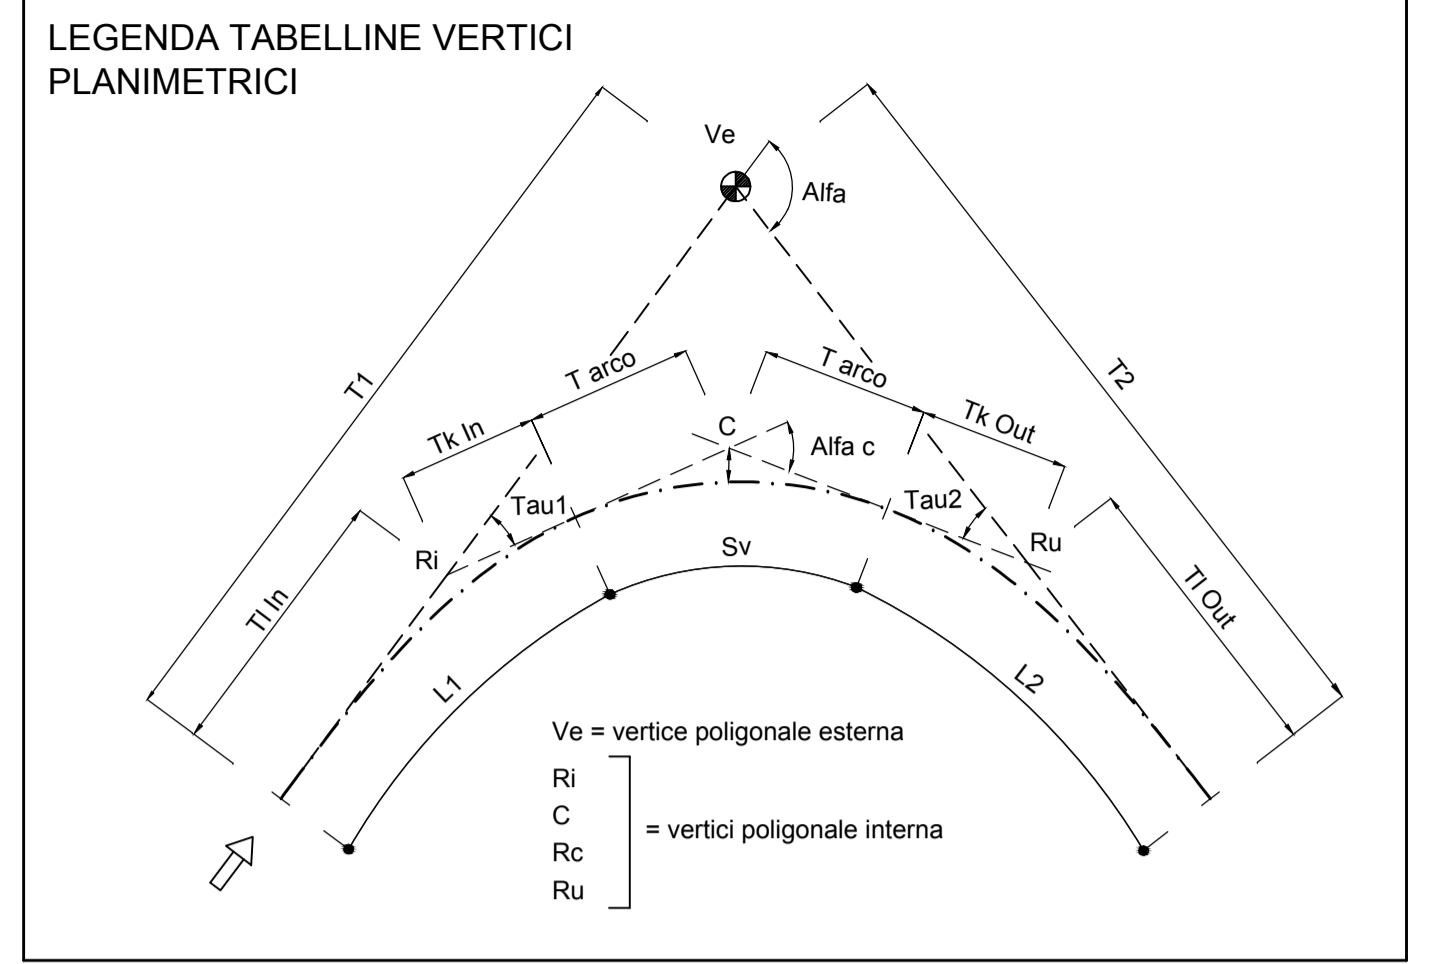

NB: Sistema di riferimento locale da rilievo aerofotogrammetrico in coordinate rettilinee

QUADRO DI UNIONE SVINCOLO DI LOMAZZO

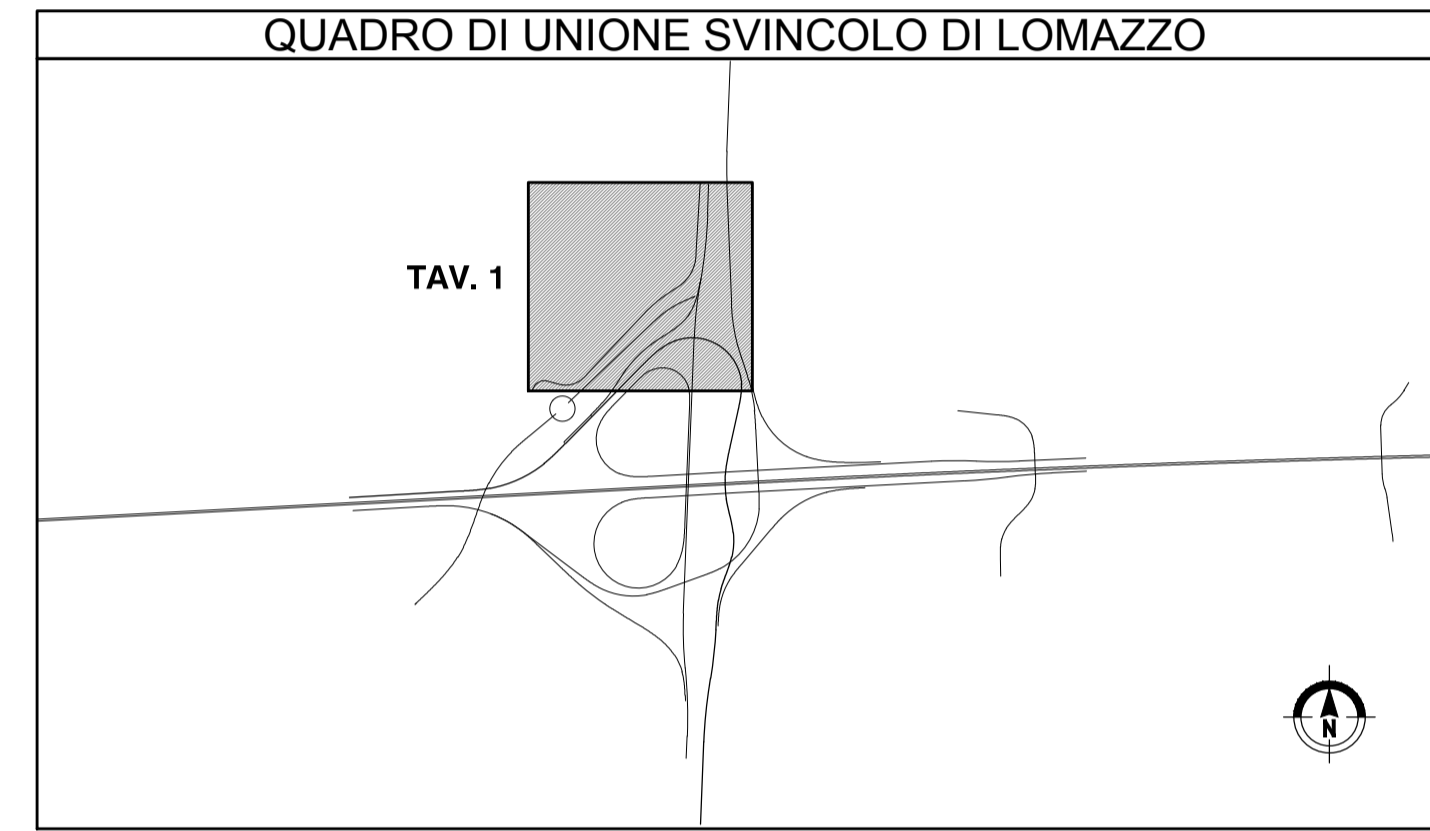

MATRICE DI REVISIONE

REV	DATA	DESCRIZIONE MODIFICA
0		
1		
2		
3		
4		
5		

N.B.: LA TAVOLA SOSTITUISCE QUELLA RELATIVA AL CODICE [] DEL PROGETTO ESECUTIVO

COLLEGAMENTO AUTOSTRADALE DALMINE - COMO - VARESE - VALICO DEL GAGGIOLO E OPERE AD ESSO CONNESSE
CODICE C.U.P. F11806000270007

TRATTE B1, B2, C, D, TRVA13+14, GREENWAY

AS BUILT

TRATTA B1 - SVINCOLO DI LOMAZZO (da Pk -0+850 a Pk 1+800)

PROGETTO STRADALE
VIABILITA' INTERFERITA
VIABILITA' PEVERELLI
PLANIMETRIA DI TRACCIAMENTO

IDENTIFICAZIONE ELABORATO CODICE PROGETTO: P001078 WBS	IMPRESA RAGGRUPPAMENTO TEMPORANEO IMPRESE: Mandatario: STRABAG A.G. Mandatario: GLF Grandi Lavori Fincosit S.p.A. Mandatario: Impresa costruzioni Giuseppe Maltauro S.p.A. Mandatario cooptata: STRABAG S.p.A.
FASE PROGETTUALE LOTTO: 0 ZONA: I01 OPERA: GE000 TRATTO D'OPERA: 0 AMBITO: SD TIPO ELABORATO: PT PROGRESSIVO: 003 REVISIONE: E	CONCEDENTE CONCESSIONE AUTOSTRADALI LOMBARDE
DATA Settembre 2016 DESCRIZIONE Emissione	PROGETTISTA - PROGETTO ESECUTIVO DI DETTAGLIO RAGGRUPPAMENTO TEMPORANEO PROGETTISTI: Mandatario: 3TI PROGETTI ITALIA Mandatario: GP Mandatario: Arch. Salvatore Vergiglio
CONCEDENTE CONCESSIONE AUTOSTRADALI LOMBARDE	RESPONSABILE DI PROGETTO ED INCARICATO DELL'INTEGRAZIONE FRA LE VARIE PRESTAZIONI: Ing. Alberto Cecchini
CONCESSIONARIO Autostreda Pademontana Lombarda	ELABORAZIONE PROGETTUALE PROGETTISTA: 3TI PROGETTI ITALIA S.p.A. 3TI ITALIA S.p.A. Ing. Stefano Luca Passati Ordine degli Ingegneri Provincia di Roma n. 20809
APPROVATO Autostreda Il Direttore dei Lavori: Ing. Francesco Domenico Lombarda	Redatto: Vespa Verificato: topes Approvato: Passati

A8

MILANO

PROVINCIA: Como
COMUNE: Turate

PROVINCIA: Como
COMUNE: Cirmido

PROVINCIA: Como
COMUNE: Lomazzo

PROVINCIA: Como
COMUNE: Fiesegno

COMO