


QUADRO DI UNIONE STRALCIO LOMAZZO

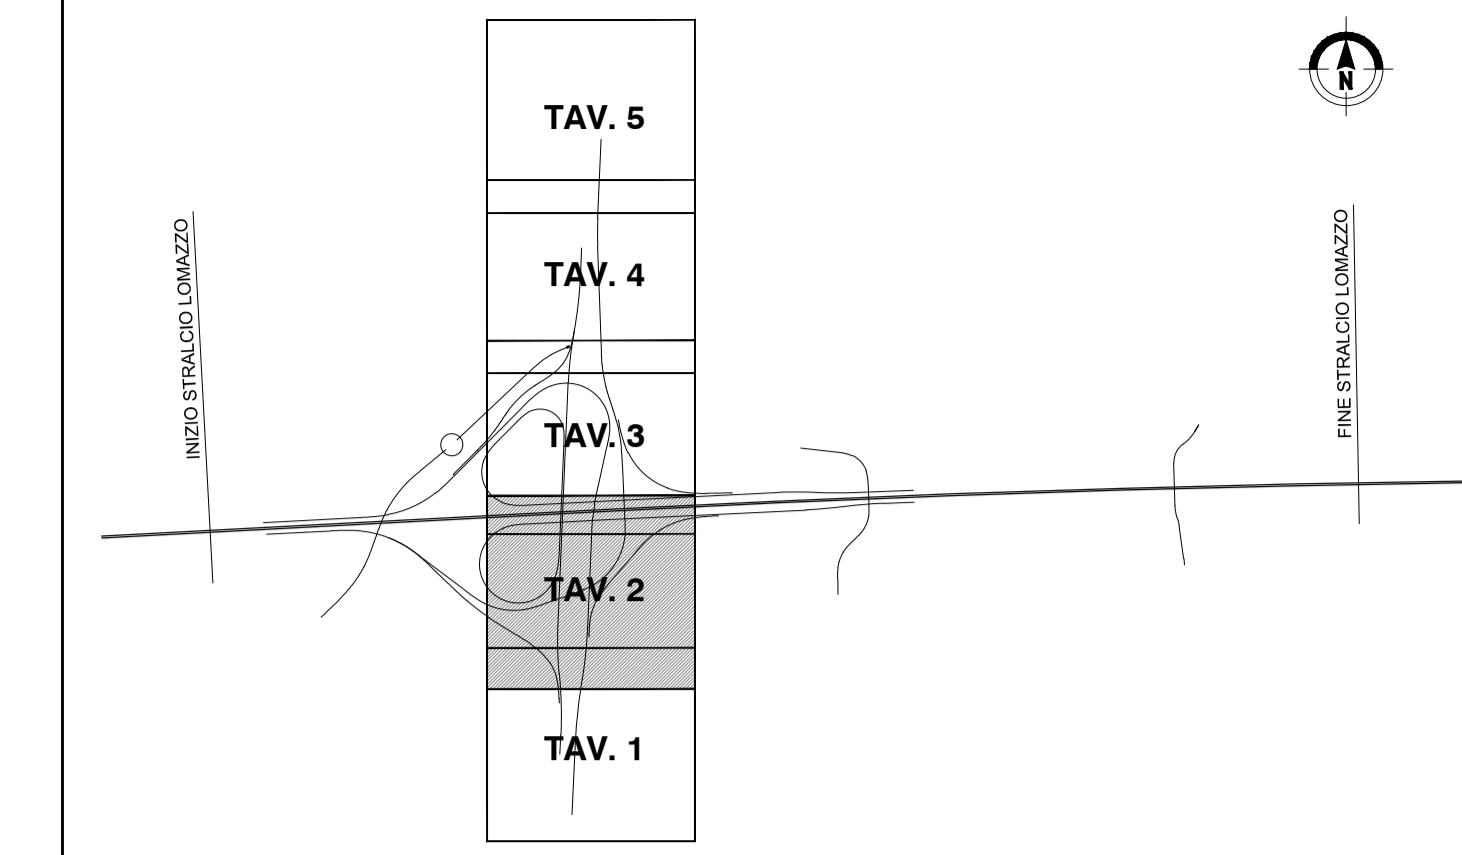

BARRIERE DI PROGETTO

- N.H4 BARRIERE IN CLS BIFILARI TIPO NEW JERSEY DI CLASSE "H4"
- H4BP BARRIERA METALLICA CLASSE "H4" DA BORDO PONTE
- H4BL BARRIERA METALLICA CLASSE "H4" DA BORDO LATERALE
- H3BP BARRIERA METALLICA CLASSE "H3" DA BORDO PONTE
- H3BL BARRIERA METALLICA CLASSE "H3" DA BORDO LATERALE
- H2BL BARRIERA METALLICA CLASSE "H2" DA BORDO LATERALE
- REDIR PROFILO REDIRETTIVO IN GALLERIA
- BAV BARRIERA AMOVIBILE PER VARCHI [BAV]
- TRANSIZIONE [TR]

OPERE DI COMPLETAMENTO

- PMV TIPO "G1" - (PMV 4 RIGHE + FITTOGRAMMA A 150 m IMBOSCHI GALLERIE)
- PMV TIPO "T1" - (SEGNALETICA IN ITINERE A 200m DA SVINCOLO IN USCITA)
- PMV TIPO "T2" - (PMV 4 RIGHE + LANTERNE SEMAFORICHE AD OGNI INGRESSO)
- COLONNINA EMERGENZA SOS
- PALO CON TELECAMERA
- PALO DI ILLUMINAZIONE CON TELECAMERA
- STRUTTURA LUMINOSA CON PALICAZIONE IN ACCIAIO
- SUPPORTI PER SEGNALETICA NON CEDEVOLI

ELABORATI DI RIFERIMENTO  
 BS - TIPOLOGICI - MODALITA' DI INSTALLAZIONE - TAV 1 V\_0\_A0X\_GE000\_0\_SD\_PC002  
 BS - TIPOLOGICI - SCHEMI DI INSTALLAZIONE - TAV. 1, 2, 3, 4 V\_0\_A0X\_GE000\_0\_SD\_PC003

Nota: Le barriere di sicurezza sulla A9 sono state previste sulla base di quanto indicato nel progetto AUTOSTRADA (A9) AMPLIAMENTO ALLA TERZA CORSIA - Tratto Interconnessione di Lainate-Como (Grandate) redatto a cura di Spea e dei criteri di progetto forniti da Autostrade per l'Italia.

MATRICE DI REVISIONE

REV	DATA	DESCRIZIONE MODIFICA

N.B.: LA TAVOLA SOSTITUISCE QUELLA RELATIVA AL CODICE [ ] DEL PROGETTO ESECUTIVO

**COLLEGAMENTO AUTOSTRADALE DALMINE - COMO - VALICO DEL GAGGIOLO E OPERE AD ESSO CONNESSE**  
 CODICE C.U.P. F1180600270007

**TRATTE B1, B2, C, D, TRVA13+14, GREENWAY**

**AS BUILT**

**TRATTA B1 - SVINCOLO DI LOMAZZO (da Pk +0+850 a Pk 1+800)**  
 PROGETTO STRADALE  
 INTERVENTI AUTOSTRADA A9  
 PLANIMETRIA DI BARRIERE DI SICUREZZA - TAV. 2

IDENTIFICAZIONE ELABORATO		IMPRESA	
CODICE PROGETTO: F010178 WBS		RAGGRUPPAMENTO TEMPORANEO IMPRESE:	
Mandatario		Mandatario	Mandatario
STRABAG A.G.		GLF Grandi Lavori	Impresa costruzioni Giuseppe Maltauro S.p.A.
Mandatario		Mandatario	Mandatario
Fincosit S.p.A.		Fincosit S.p.A.	STRABAG S.p.A.

Scala: 1:1000

DATA	DESCRIZIONE	REV	PROGETTISTA - PROGETTO ESECUTIVO DI DETTAGLIO
Novembre 2015	Emissione	E	RAGGRUPPAMENTO TEMPORANEO PROGETTISTI:
Mandatario		Mandatario	Mandatario
3TI PROGETTI ITALIA		GP Progettisti	Mandatario
ROBERTA MARIANI S.p.A.		ALBERTO CECCHINI	Arch. Salvatore Vegni

**CONCEDENTE**  
 CONCESSIONARI AUTOSTRADALI LOMBARDE

**CONCESSIONARIO**  
 Autostrada Padovane Venete Lombarde  
 Direzione Tecnica: Ing. Enrico Anz  
 Referente Tecnico: Ing. Sabrina Lattuada

**APPROVATO**  
 Autostrada Padovane Venete Lombarde  
 Il Direttore dei Lavori: Ing. Francesco Dominico

**ELABORAZIONE PROGETTUALE**  
**PROGETTISTA:**  
 3TI PROGETTI ITALIA S.p.A.

**RESPONSABILE DI PROGETTO ED INCARICATO DELL'INTEGRAZIONE FRA LE VARIE PRESTAZIONI:**  
 Ing. Alberto Cecchini

**3TI ITALIA S.p.A.**  
 DIRETTORE TECNICO  
 Ing. Stefano Luca Possati  
 Ordine degli Ingegneri Provincia di Roma n. 20809

Redatto: Schiavi      Verificato: Lopes      Approvato: Possati

