




SEZIONE CARATTERISTICA "A" Scala 1:100

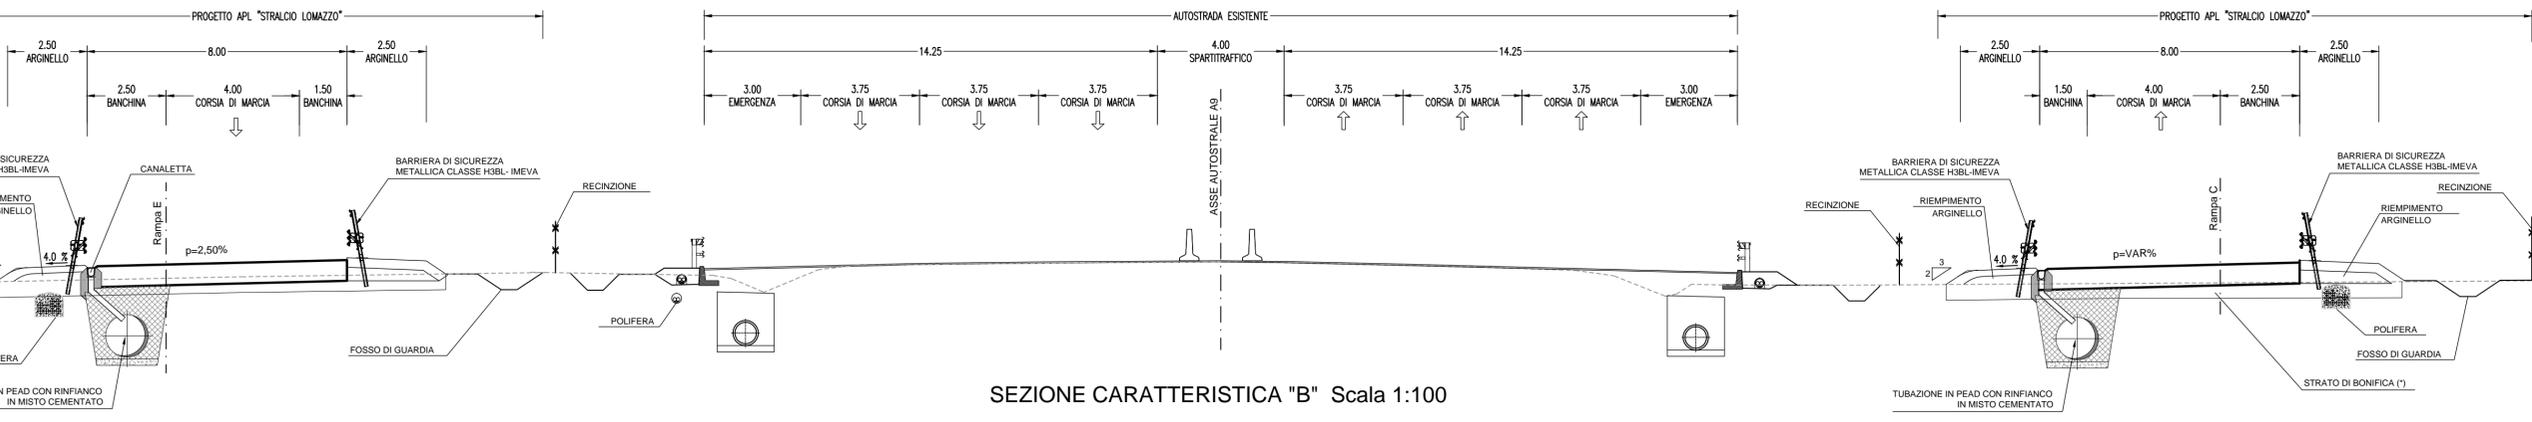


SEZIONE CARATTERISTICA "B" Scala 1:100

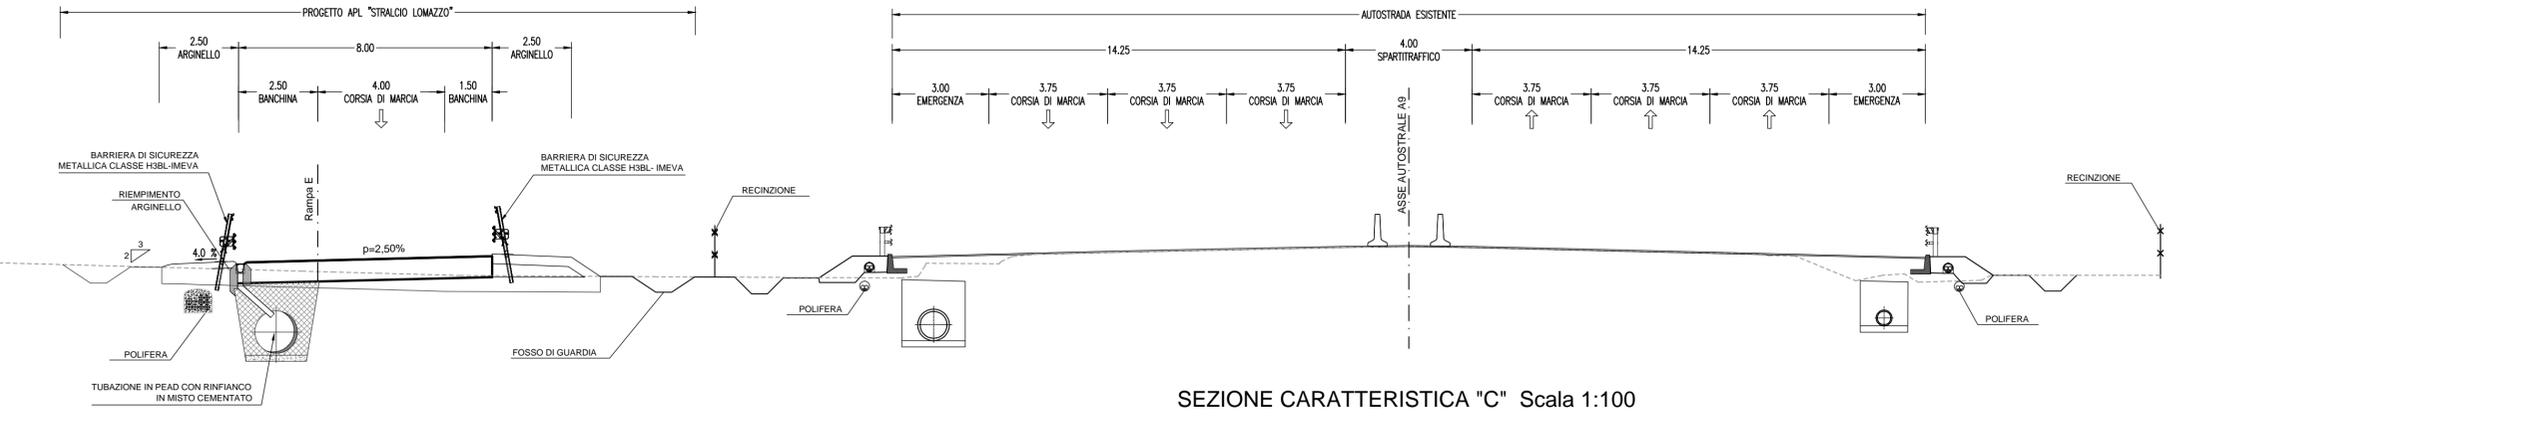

SEZIONE CARATTERISTICA "C" Scala 1:100

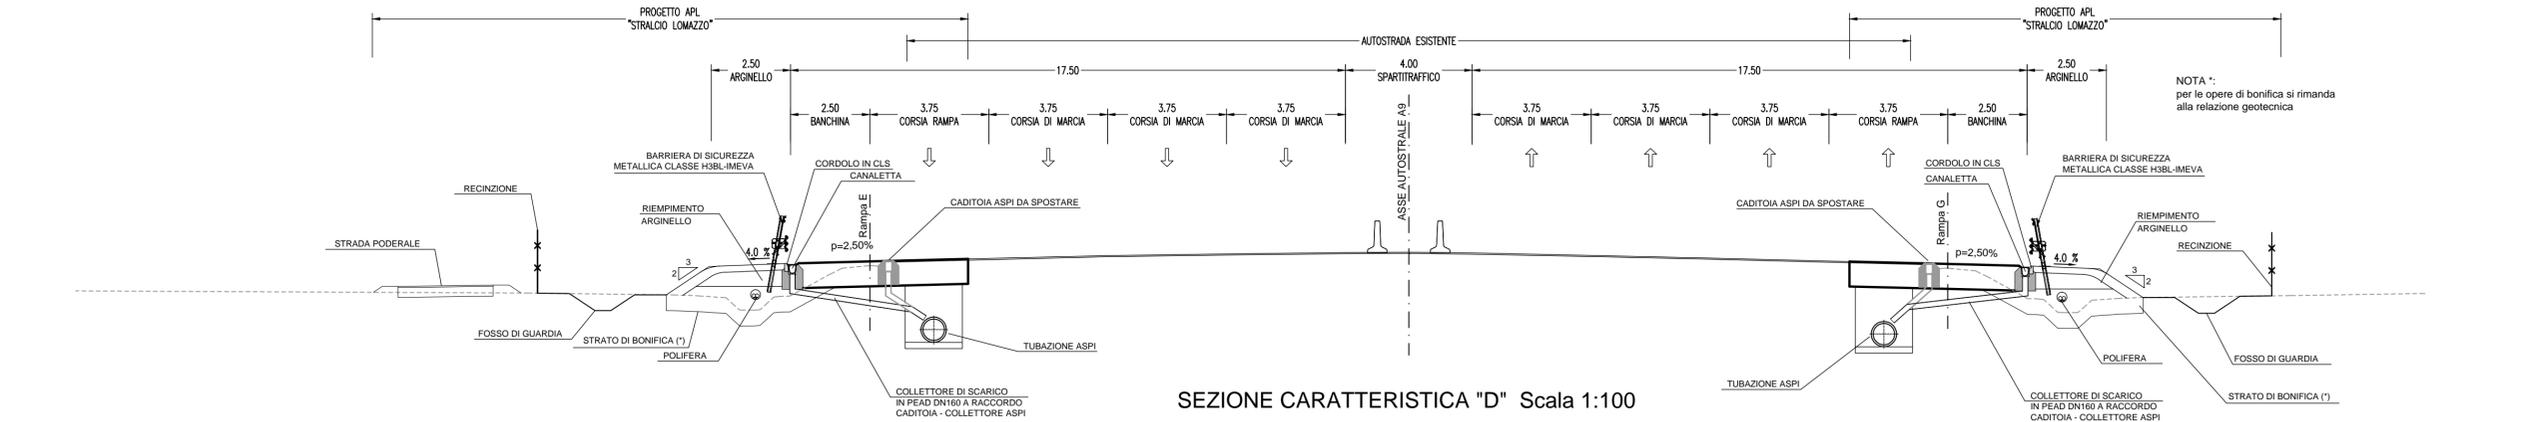

SEZIONE CARATTERISTICA "D" Scala 1:100

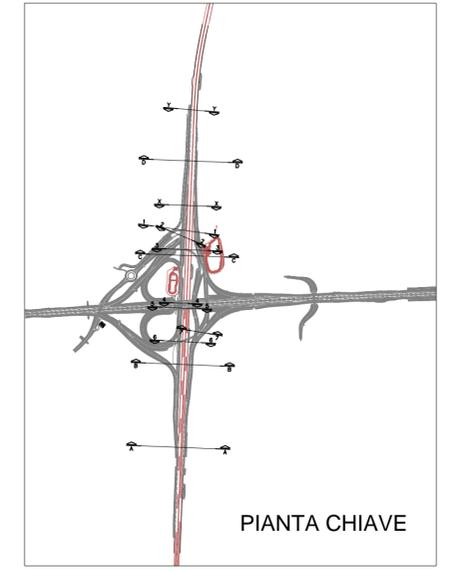

PIANTA CHIAVE

MATRICE DI REVISIONE

REV	DATA	DESCRIZIONE MODIFICA
0		
1		
2		
3		
4		
5		

N.B.: LA TAVOLA SOSTITUISCE QUELLA RELATIVA AL CODICE E [ ] DEL PROGETTO ESECUTIVO

CONCESSIONE AUTOSTRADALI LOMBARDE

**COLLEGAMENTO AUTOSTRADE DALMINE - COMO - VARESE - VALICO DEL GAGGIOLO E OPERE AD ESSO CONNESSE**  
 CODICE C.I.P. F18B000027987

**TRATTE B1, B2, C, D, TRVA13+14, GREENWAY**  
**AS BUILT**  
**TRATTA B1 - SVINCOLO DI LOMAZZO (da Pk -0+850 a Pk 1+800)**  
 PROGETTO STRADALE  
 INTERVENTI AUTOSTRADA A9  
 SEZIONI CARATTERISTICHE IN CORRISPONDENZA AUTOSTRADA A9 - TAV. 1

<b>FASE PROGETTUALE</b>	<b>LOTTO</b>	<b>ZONA</b>	<b>OPERA</b>	<b>TRATTO D'OPERA</b>	<b>AMBITO</b>	<b>TPO ELABORATO</b>	<b>PROGRESSIVO</b>	<b>REVISIONE</b>
A	0	Adm	GE000	0	SD	ST	006	FI

Scale: 1:200

DATA	DESCRIZIONE	REV	PROGETTISTA - PROGETTO ESECUTIVO DI DETTAGLIO
Settembre 2016	Emissione	E	

**CONCEDENTE**  
 CONGIUNTI AUTOSTRADALI LOMBARDE

**CONCESSIONARIO**  
 3TI PROGETTI ITALIA S.p.A.

**RESPONSABILE DI PROGETTO ED INCARICATO DELL'INTEGRAZIONE FRA LE VARIE PRESTAZIONI:**  
 Ing. Alberto Cecchini

**ELABORAZIONE PROGETTUALE**  
**PROGETTISTA:**  
 3TI PROGETTI ITALIA S.p.A.

**3TI ITALIA S.p.A.**  
 DIRETTORE TECNICO  
 Ing. Stefano Luca Passati  
 Ordine degli Ingegneri  
 Provincia di Roma n. 20809

Redatto: Schiav  
 Verificato: Lopes  
 Approvato: Passati